
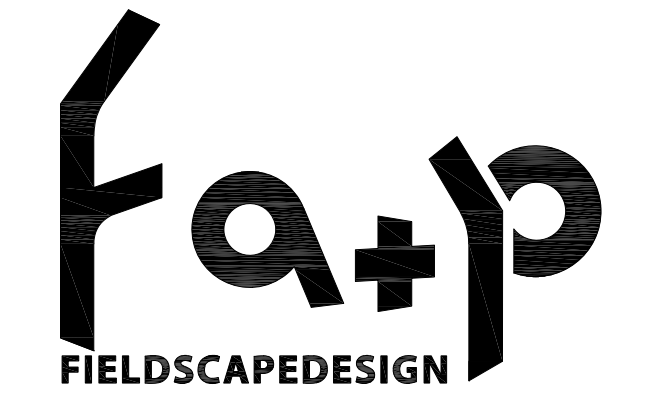


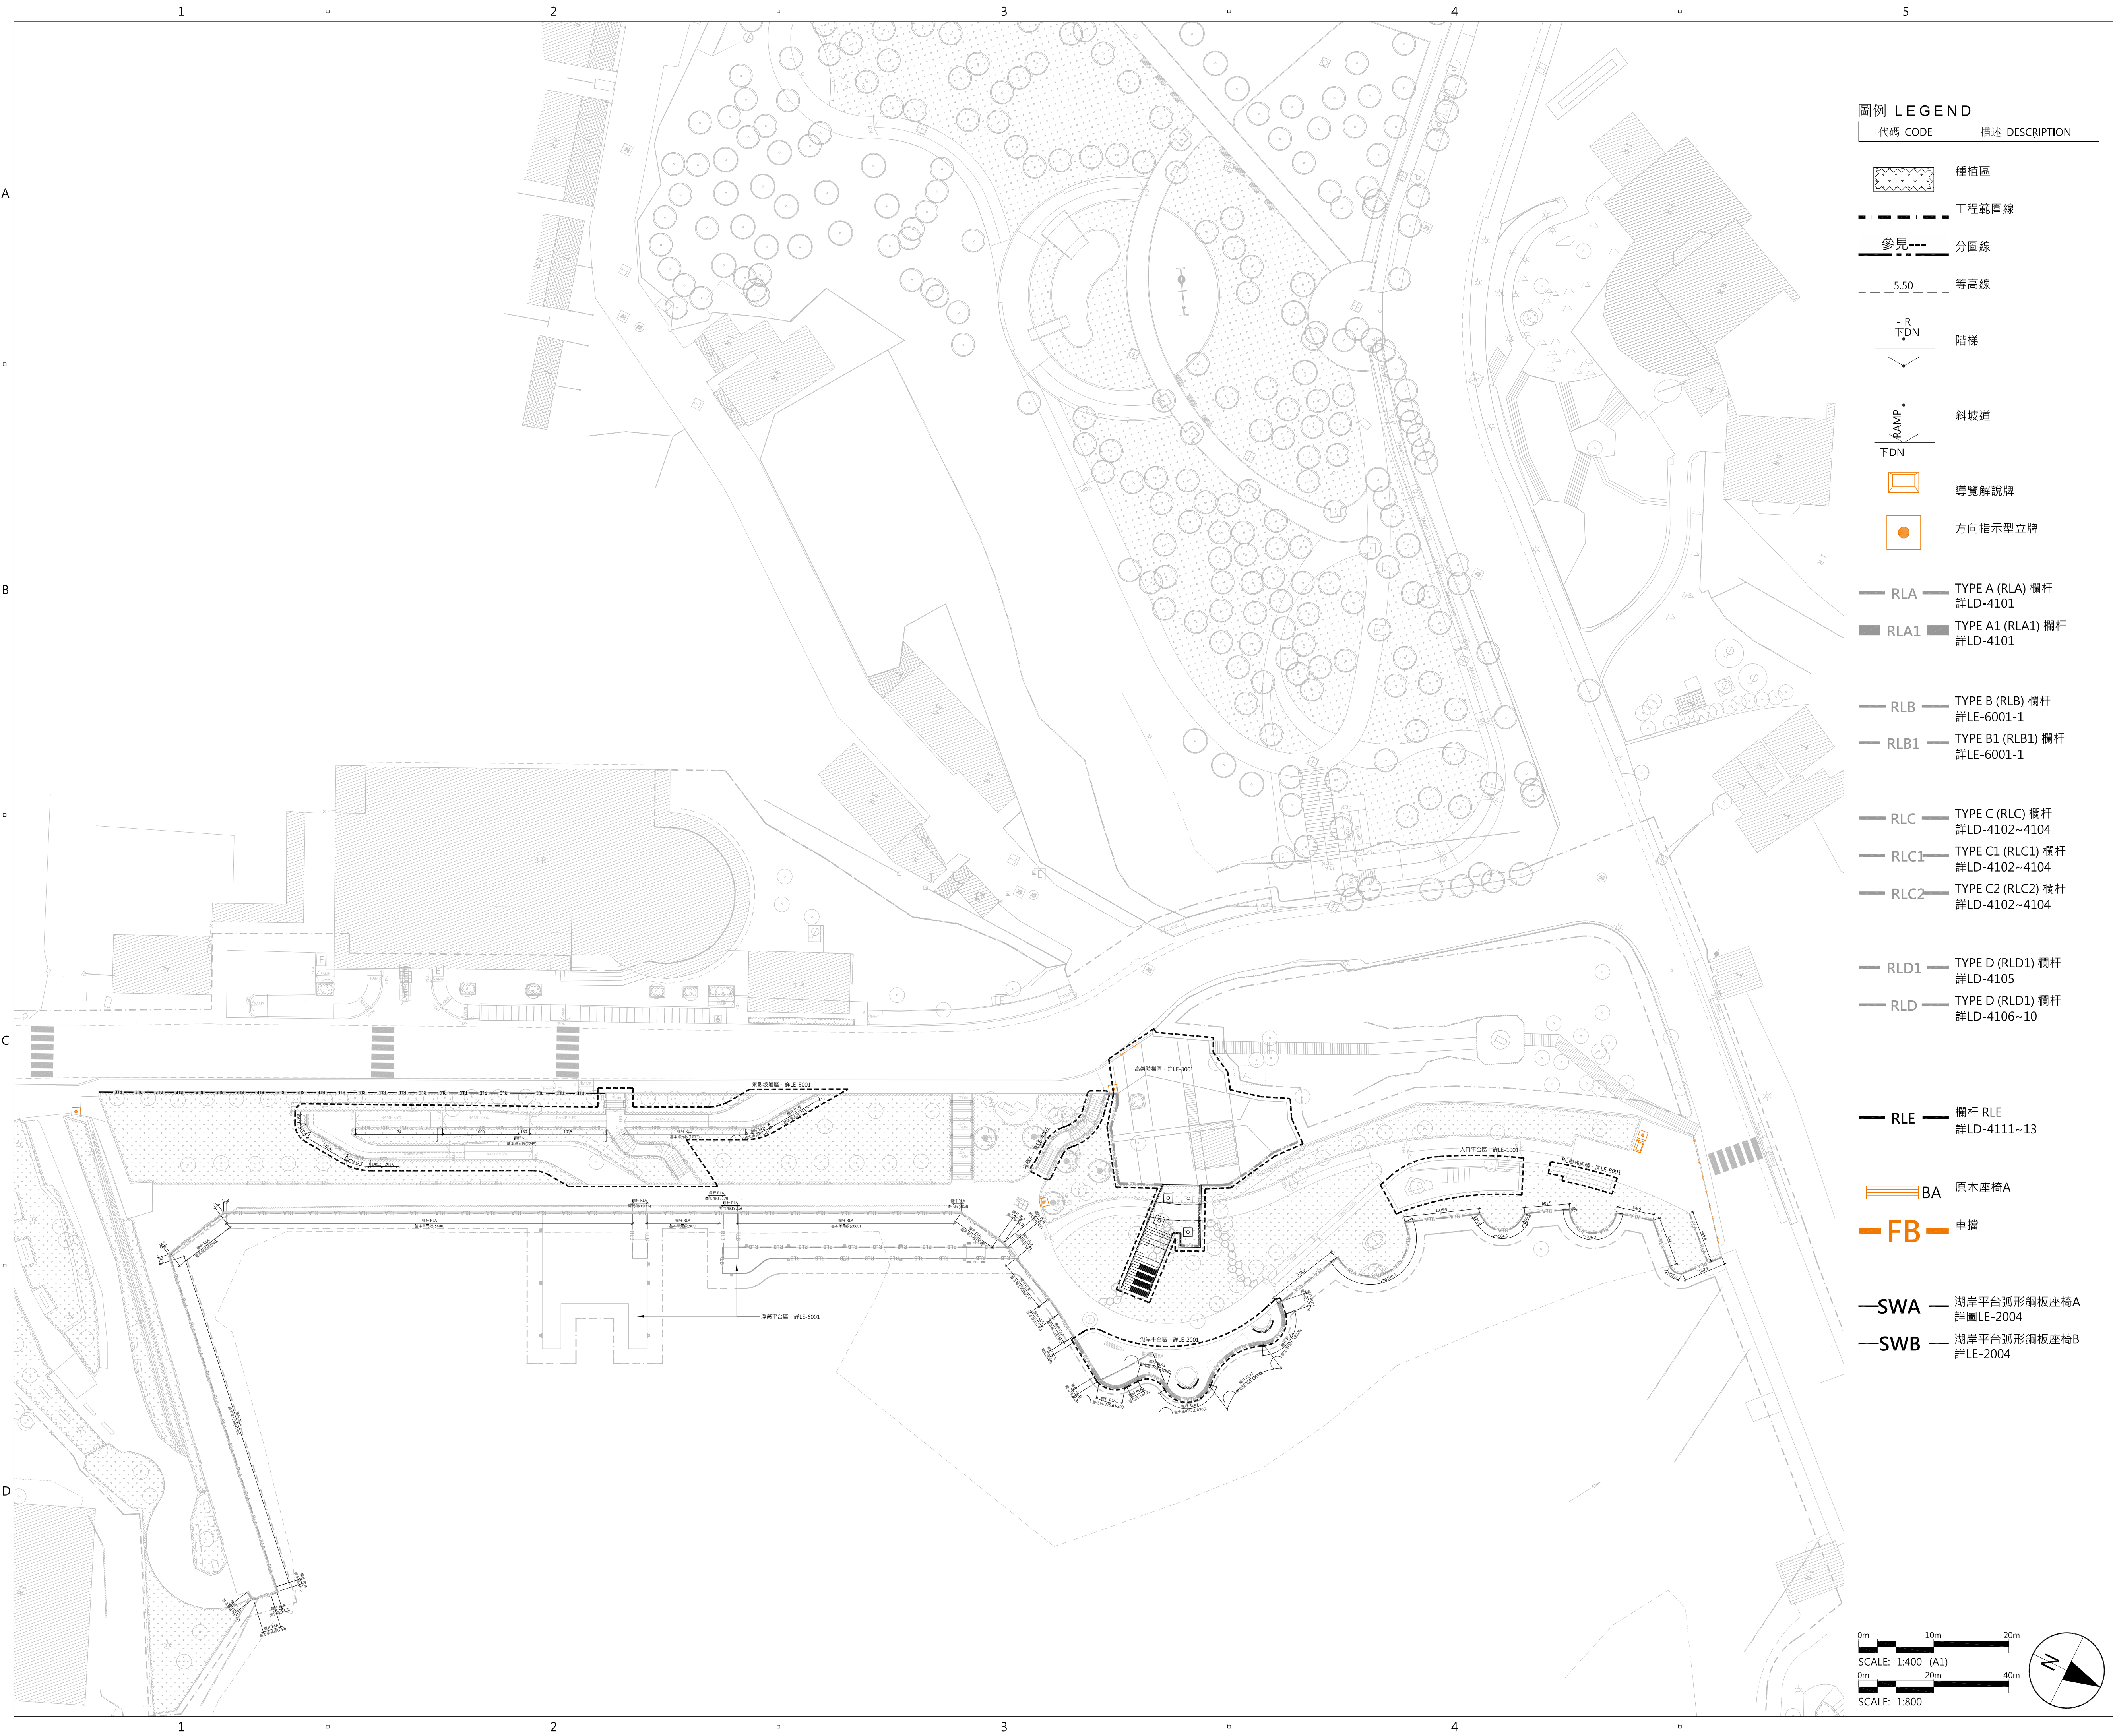

專案名稱 PROJECT
青草湖水岸環境改善-景觀工程
HSINCHU GREEN GRASS LAKE


委託單位 CLIENT
新竹市政府
HSINCHU CITY GOVERNMENT
GOVERNMENT

規劃設計單位 CONSULTANT
預景設計有限公司
台灣 台北市中山區合江街20巷14號1F
Tel 886 2 2509 6979 Fax 886 2 2509 6980
FIELDSCAPE DESIGN
No.14,Ln.20,Hejiang St,Zhongshan Dist.,
Taipei City,Taiwan
Tel 886 2 2509 6979 Fax 886 2 2509 6980


承包商 CONTRACTOR
金春福營造股份有限公司
台灣 新竹市明湖路482巷103號
Tel 886 3 520 3888 Fax 886 3 520 7539

竣工圖
COMPLETION DRAWING

修訂 ISSUE/REVISION		
	2022/06/22	竣工圖
I/R	日期 DATE	內容摘要 DESCRIPTION
索引圖 KEY PLAN		

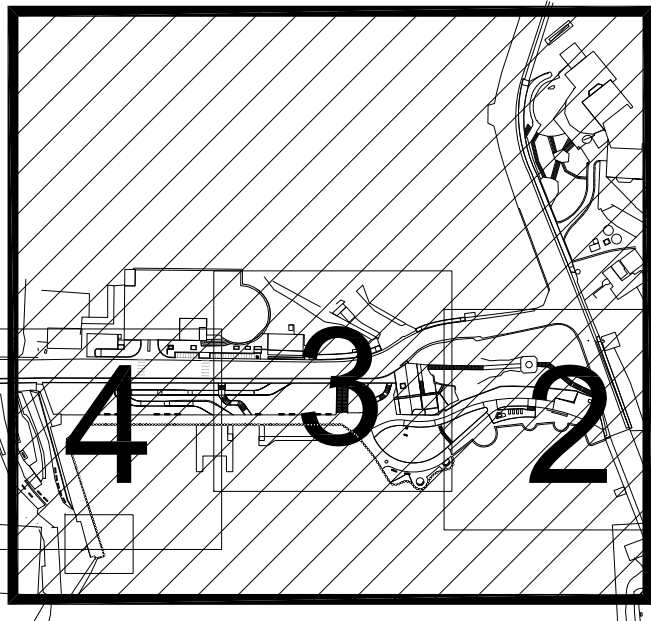

圖紙名稱 SHEET TITLE
總體平面配置圖 核心區
GENERAL ARRANGEMENT PLAN PH1
圖紙編號 SHEET NUMBER
LA-1-1000
頁碼
PAGE NUMBER
024

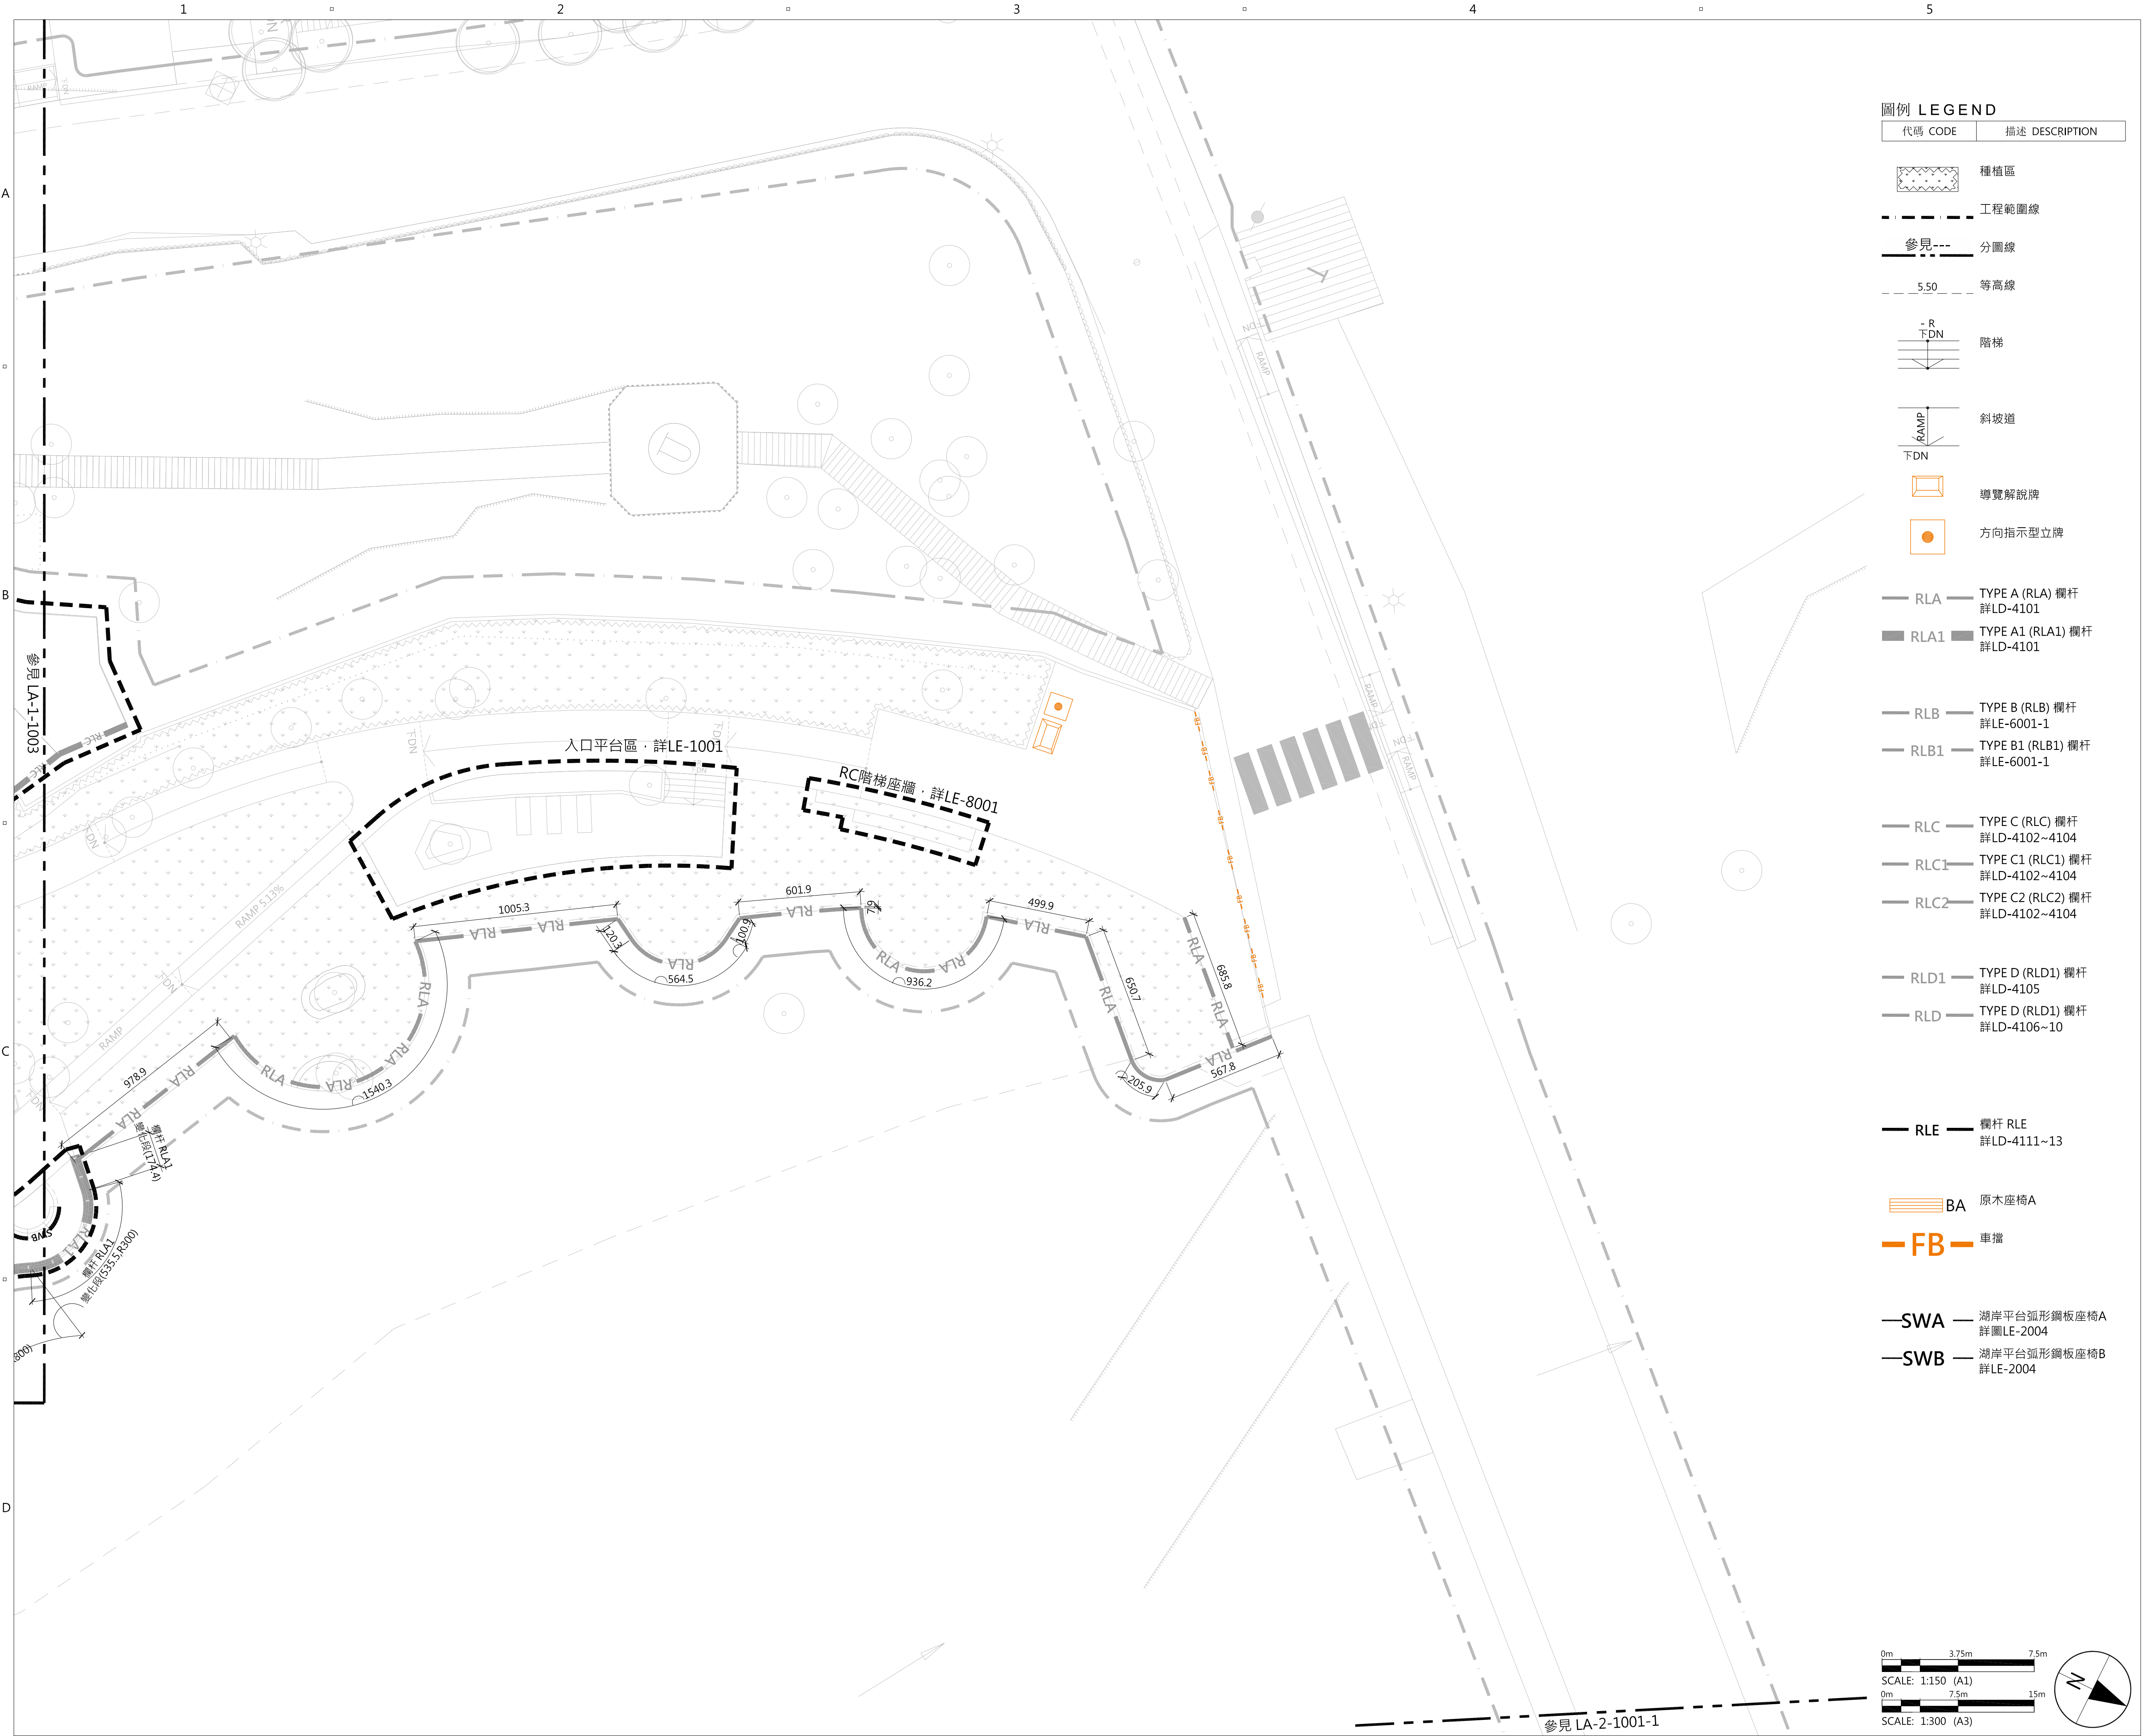

圖例 LEGEND

代碼 CODE	描述 DESCRIPTION
---------	----------------

種植區

工程範圍線

參見--- 分圖線

5.50 等高線

階梯

斜坡道

導覽解說牌

方向指示型立牌

TYPE A (RLA) 欄杆
詳LD-4101

TYPE A1 (RLA1) 欄杆
詳LD-4101

TYPE B (RLB) 欄杆
詳LE-6001-1

TYPE B1 (RLB1) 欄杆
詳LE-6001-1

TYPE C (RLC) 欄杆
詳LD-4102~4104

TYPE C1 (RLC1) 欄杆
詳LD-4102~4104

TYPE C2 (RLC2) 欄杆
詳LD-4102~4104

TYPE D (RLD1) 欄杆
詳LD-4105

TYPE D (RLD1) 欄杆
詳LD-4106~10



欄杆 RLE
詳LD-4111~13

原木座椅A

車擋

湖岸平台弧形鋼板座椅A
詳圖LE-2004

湖岸平台弧形鋼板座椅B
詳LE-2004

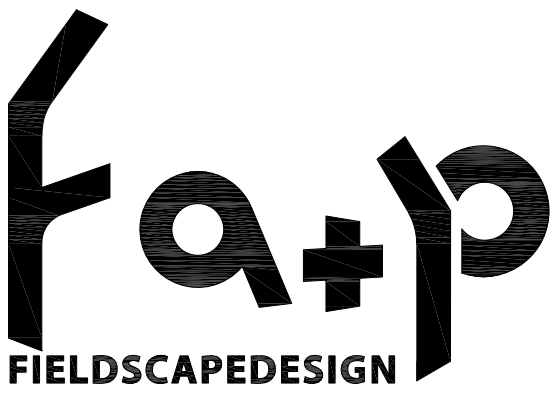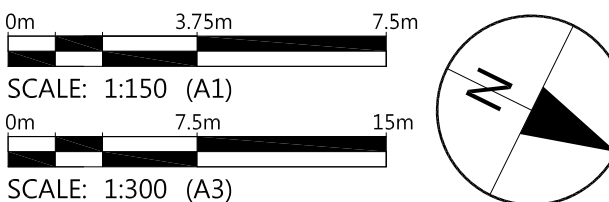

專案名稱 PROJECT

青草湖水岸環境改善-景觀工程
HSINCHU GREEN GRASS LAKE

委託單位 CLIENT

新竹市政府

HSINCHU CITY GOVERNMENT
GOVERNMENT

規劃設計單位 CONSULTANT

預景設計有限公司

台灣 台北市中山區合江街20巷14號1F
Tel 886 2 2509 6979 Fax 886 2 2509 6980

FIELDSCAPE DESIGN

No.14,Ln.20,Hejiang St,Zhongshan Dist.,
Taipei City,Taiwan
Tel 886 2 2509 6979 Fax 886 2 2509 6980

承包商 CONTRACTOR

金春福營造股份有限公司


台灣 新竹市明湖路482巷103號
Tel 886 3 520 3888 Fax 886 3 520 7539

竣工圖
COMPLETION DRAWING

修訂 ISSUE/REVISION

	2022/06/22	竣工圖
I/R	日期 DATE	內容摘要 DESCRIPTION

索引圖 KEY PLAN

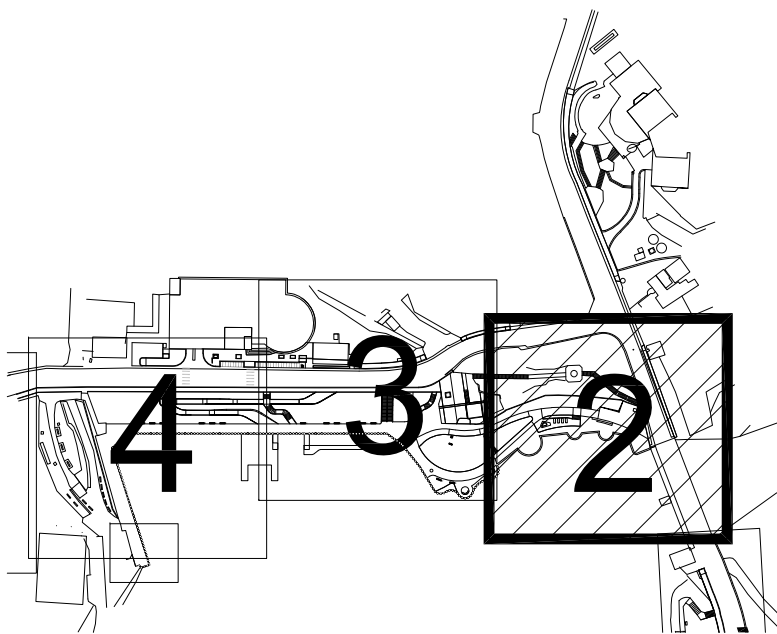

圖紙名稱 SHEET TITLE



總體平面配置圖 核心區 02

GENERAL ARRANGEMENT PLAN PH1 02

圖紙編號 SHEET NUMBER

LA-1-1002

頁碼
PAGE NUMBER
026

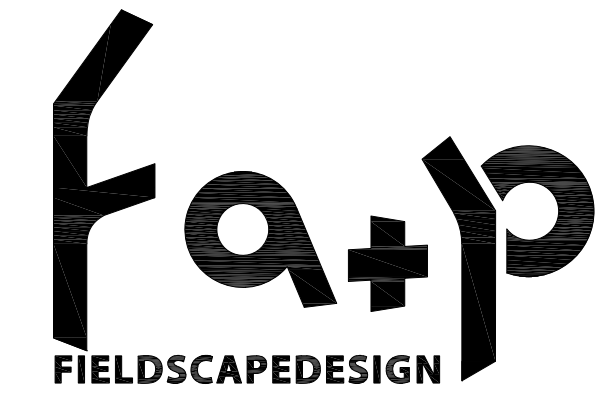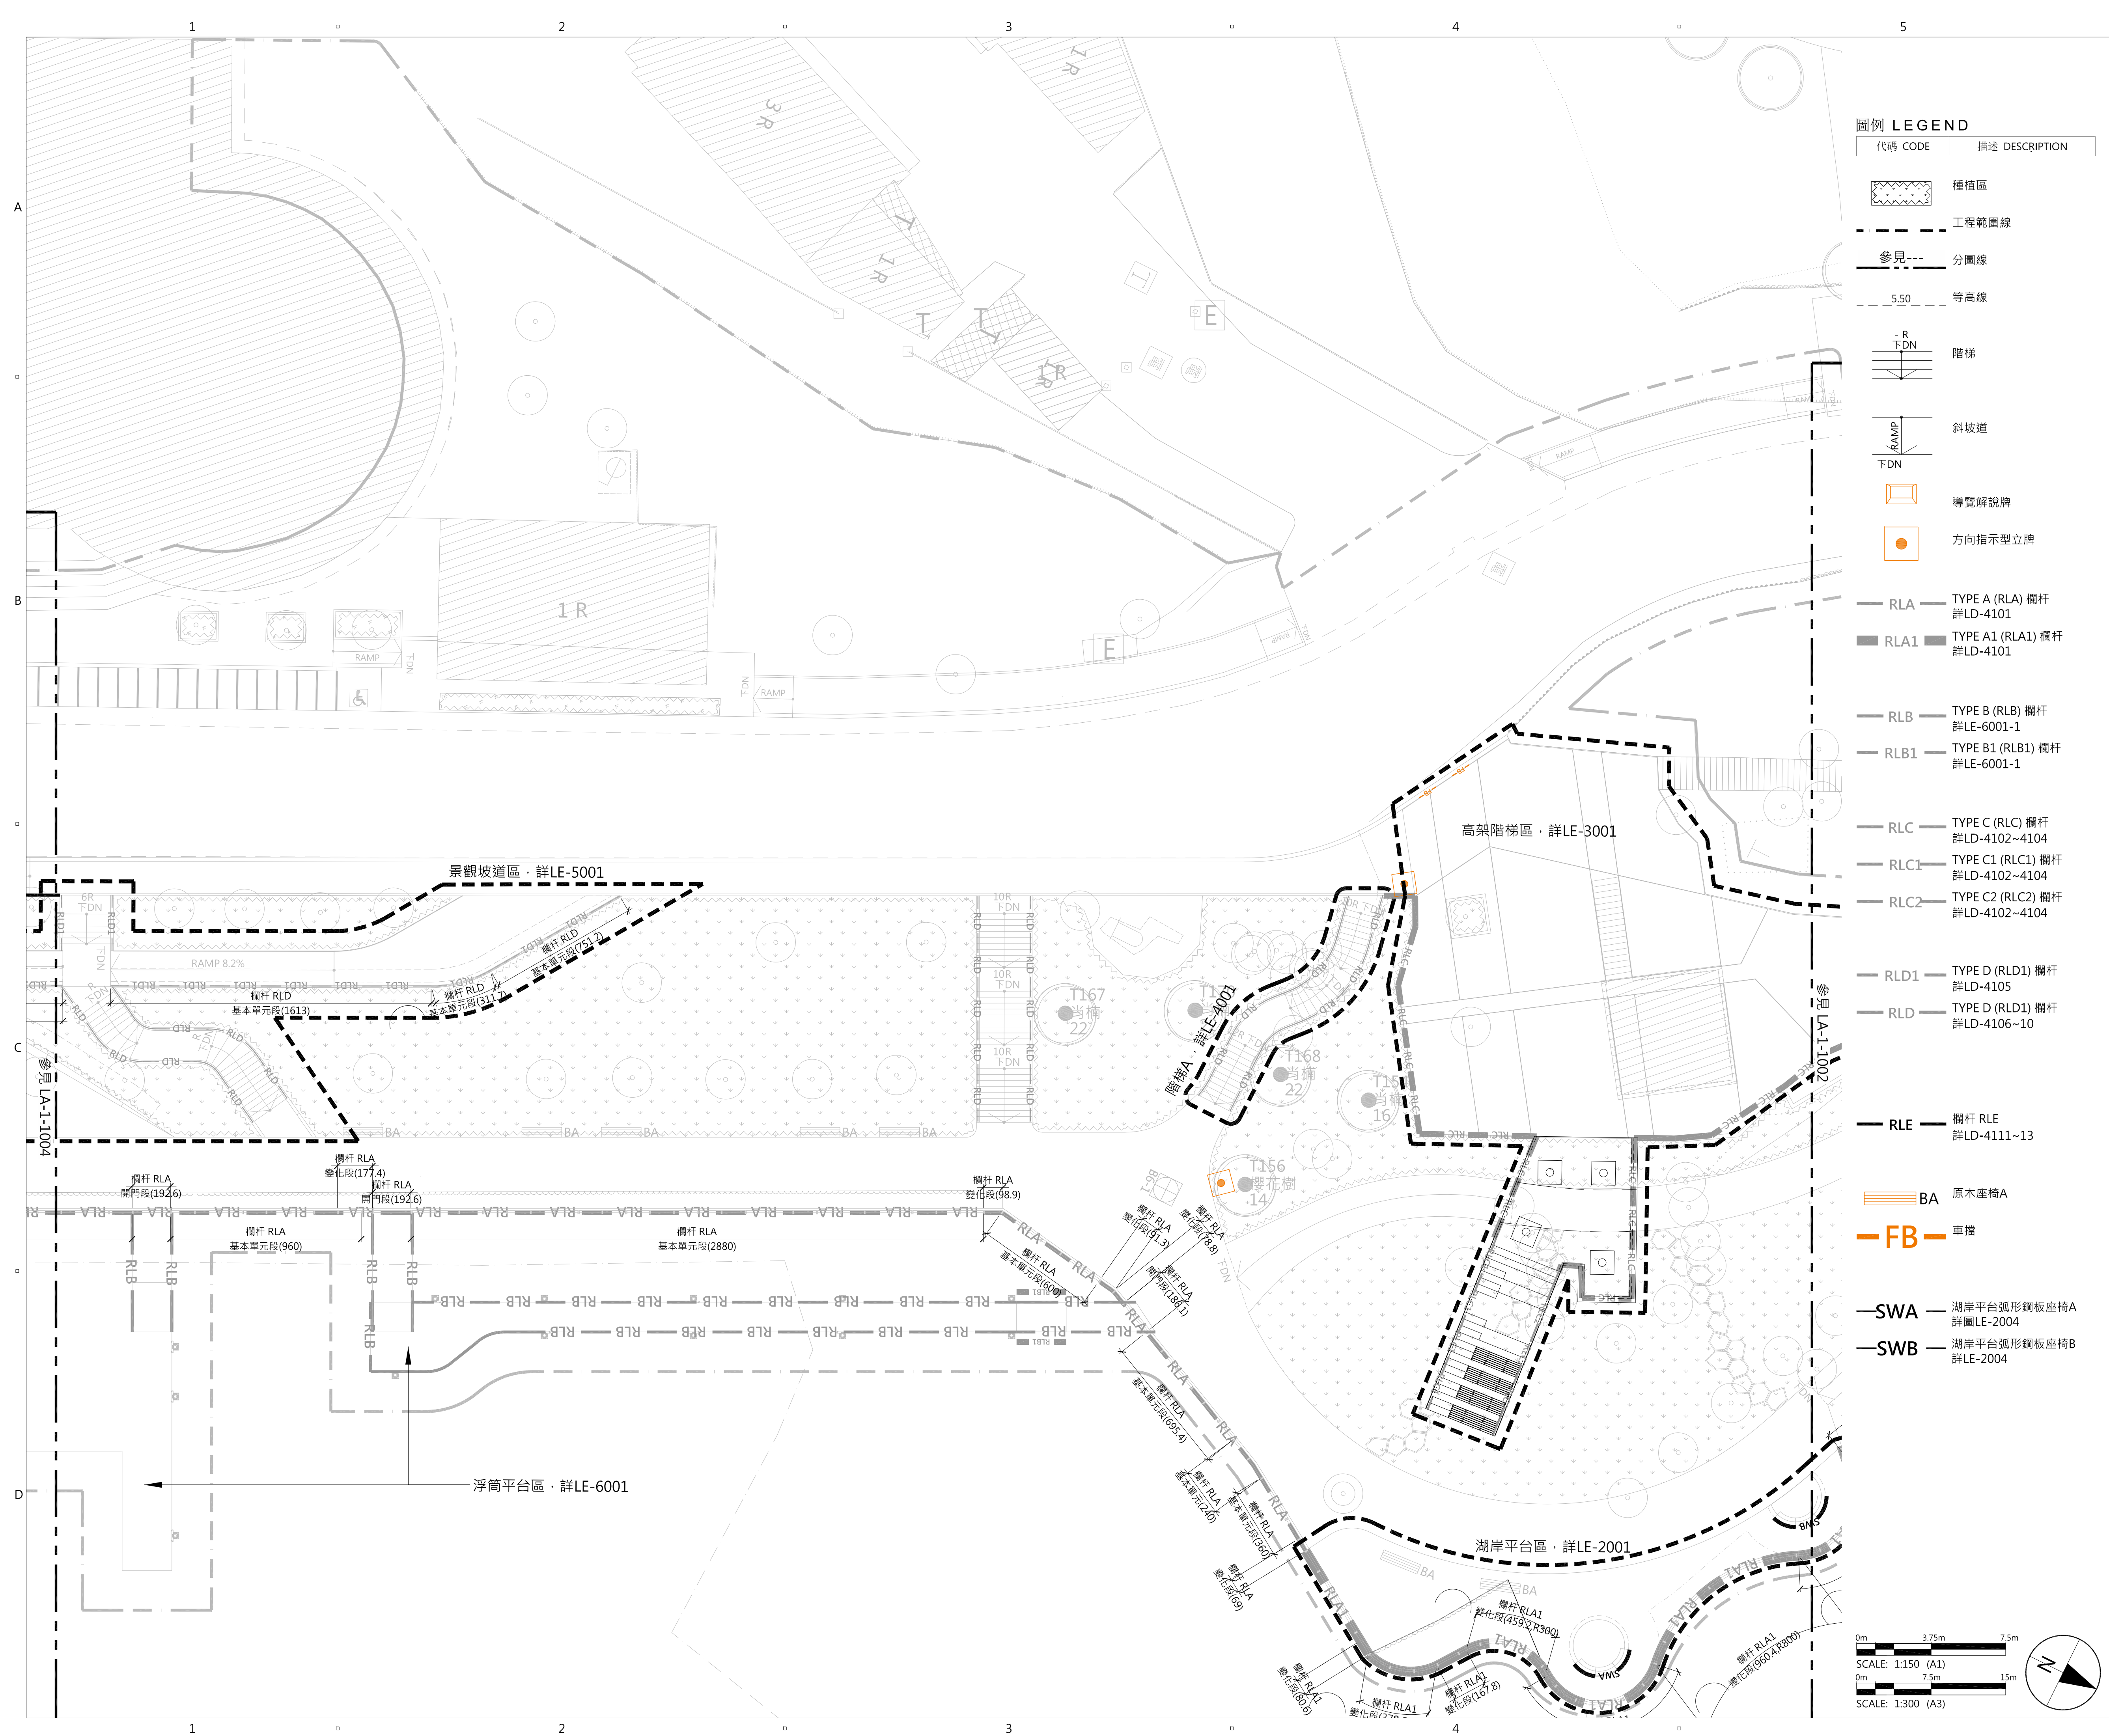

專案名稱 PROJECT

青草湖水岸環境改善-景觀工程
HSINCHU GREEN GRASS LAKE

委託單位 CLIENT

新竹市政府

HSINCHU CITY GOVERNMENT
GOVERNMENT

規劃設計單位 CONSULTANT

預景設計有限公司

台灣 台北市中山區合江街20巷14號1F
Tel 886 2 2509 6979 Fax 886 2 2509 6980

FIELDSCAPE DESIGN

No.14,Ln.20,Hejiang St,Zhongshan Dist.,
Taipei City,Taiwan
Tel 886 2 2509 6979 Fax 886 2 2509 6980

承包商 CONTRACTOR

金春福營造股份有限公司


台灣 新竹市明湖路482巷103號
Tel 886 3 520 3888 Fax 886 3 520 7539

竣工圖
COMPLETION DRAWING

修訂 ISSUE/REVISION

	2022/06/22	竣工圖
I/R	日期 DATE	內容摘要 DESCRIPTION

索引圖 KEY PLAN

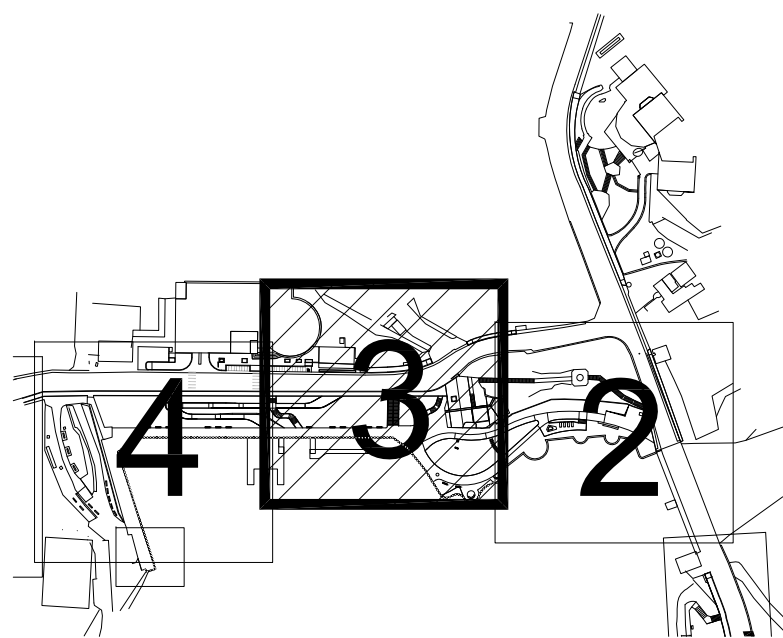

圖紙名稱 SHEET TITLE

總體平面配置圖 核心區 03

GENERAL ARRANGEMENT PLAN PH1 03



圖紙編號 SHEET NUMBER

LA-1-1003

頁碼

PAGE NUMBER

027

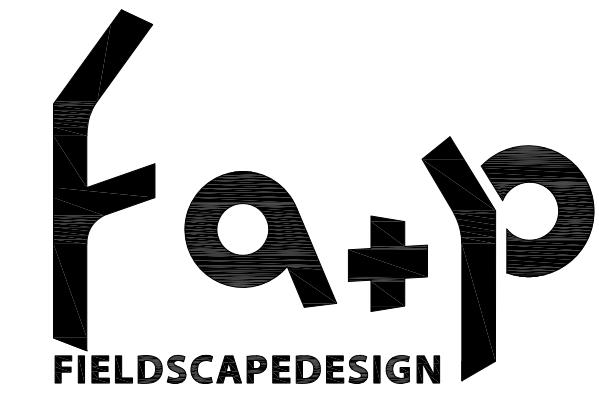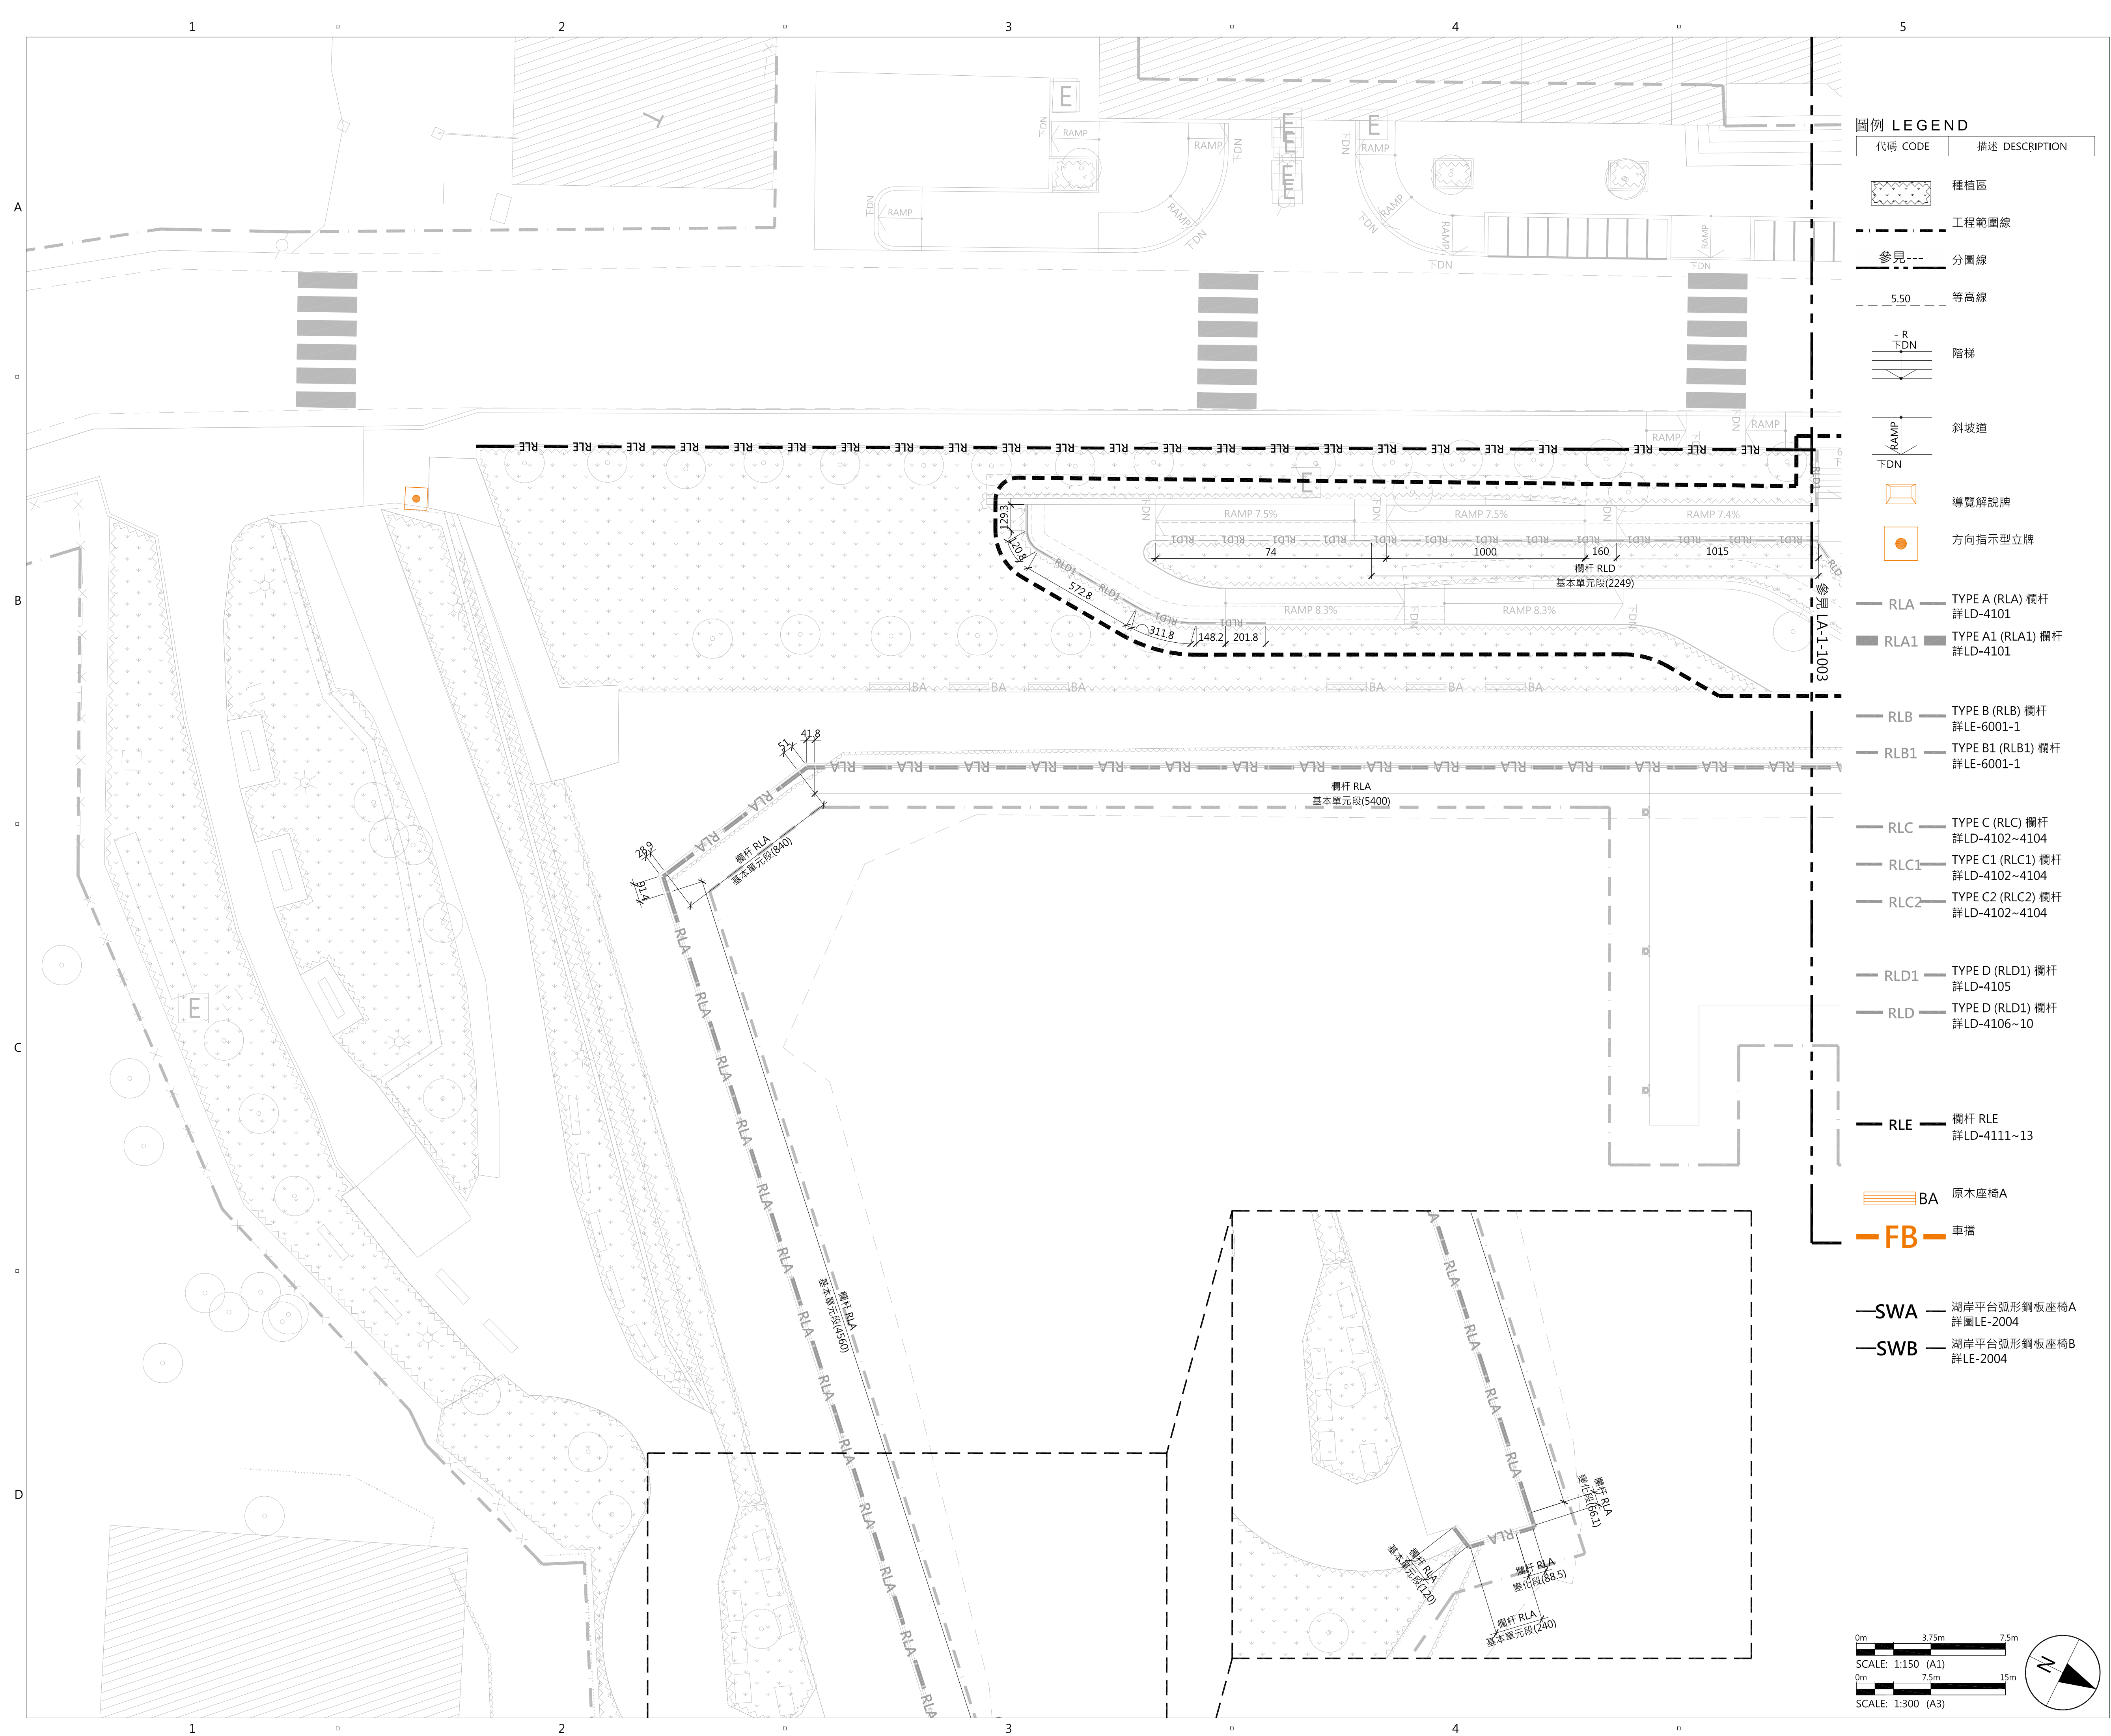

專案名稱 PROJECT

青草湖水岸環境改善-景觀工程
HSINCHU GREEN GRASS LAKE

委託單位 CLIENT

新竹市政府

HSINCHU CITY GOVERNMENT
GOVERNMENT

規劃設計單位 CONSULTANT

預景設計有限公司

台灣 台北市中山區合江街20巷14號1F
Tel 886 2 2509 6979 Fax 886 2 2509 6980

FIELDSCAPE DESIGN

No.14, Ln.20, Hejiang St., Zhongshan Dist.,
Taipei City, Taiwan

Tel 886 2 2509 6979 Fax 886 2 2509 6980

承包商 CONTRACTOR

金春福營造股份有限公司


台灣 新竹市明湖路482巷103號
Tel 886 3 520 3888 Fax 886 3 520 7539

竣工圖
COMPLETION DRAWING

修訂 ISSUE/REVISION

I/R	日期 DATE	內容摘要 DESCRIPTION
	2022/06/22	竣工圖

索引圖 KEY PLAN

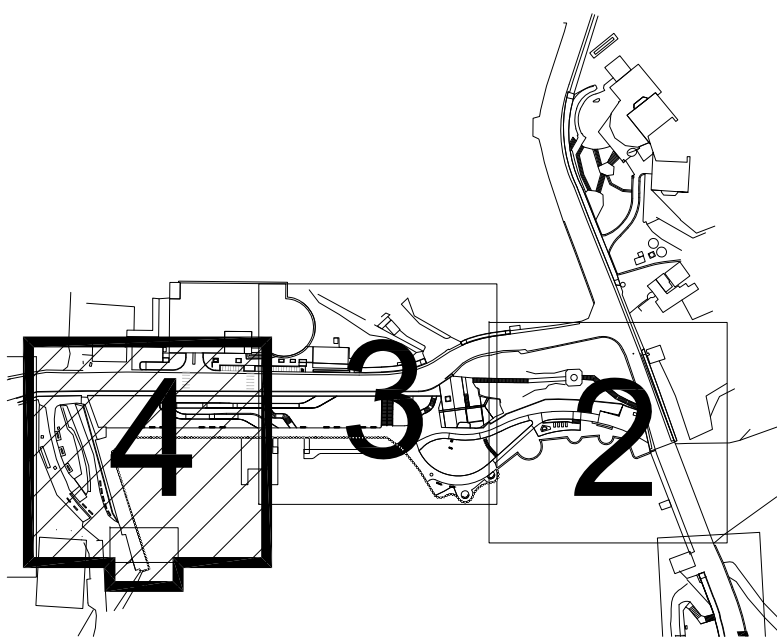

圖紙名稱 SHEET TITLE

總體平面配置圖 核心區 04

GENERAL ARRANGEMENT PLAN PH1 04


圖紙編號 SHEET NUMBER

LA-1-1004

頁碼

PAGE NUMBER

028

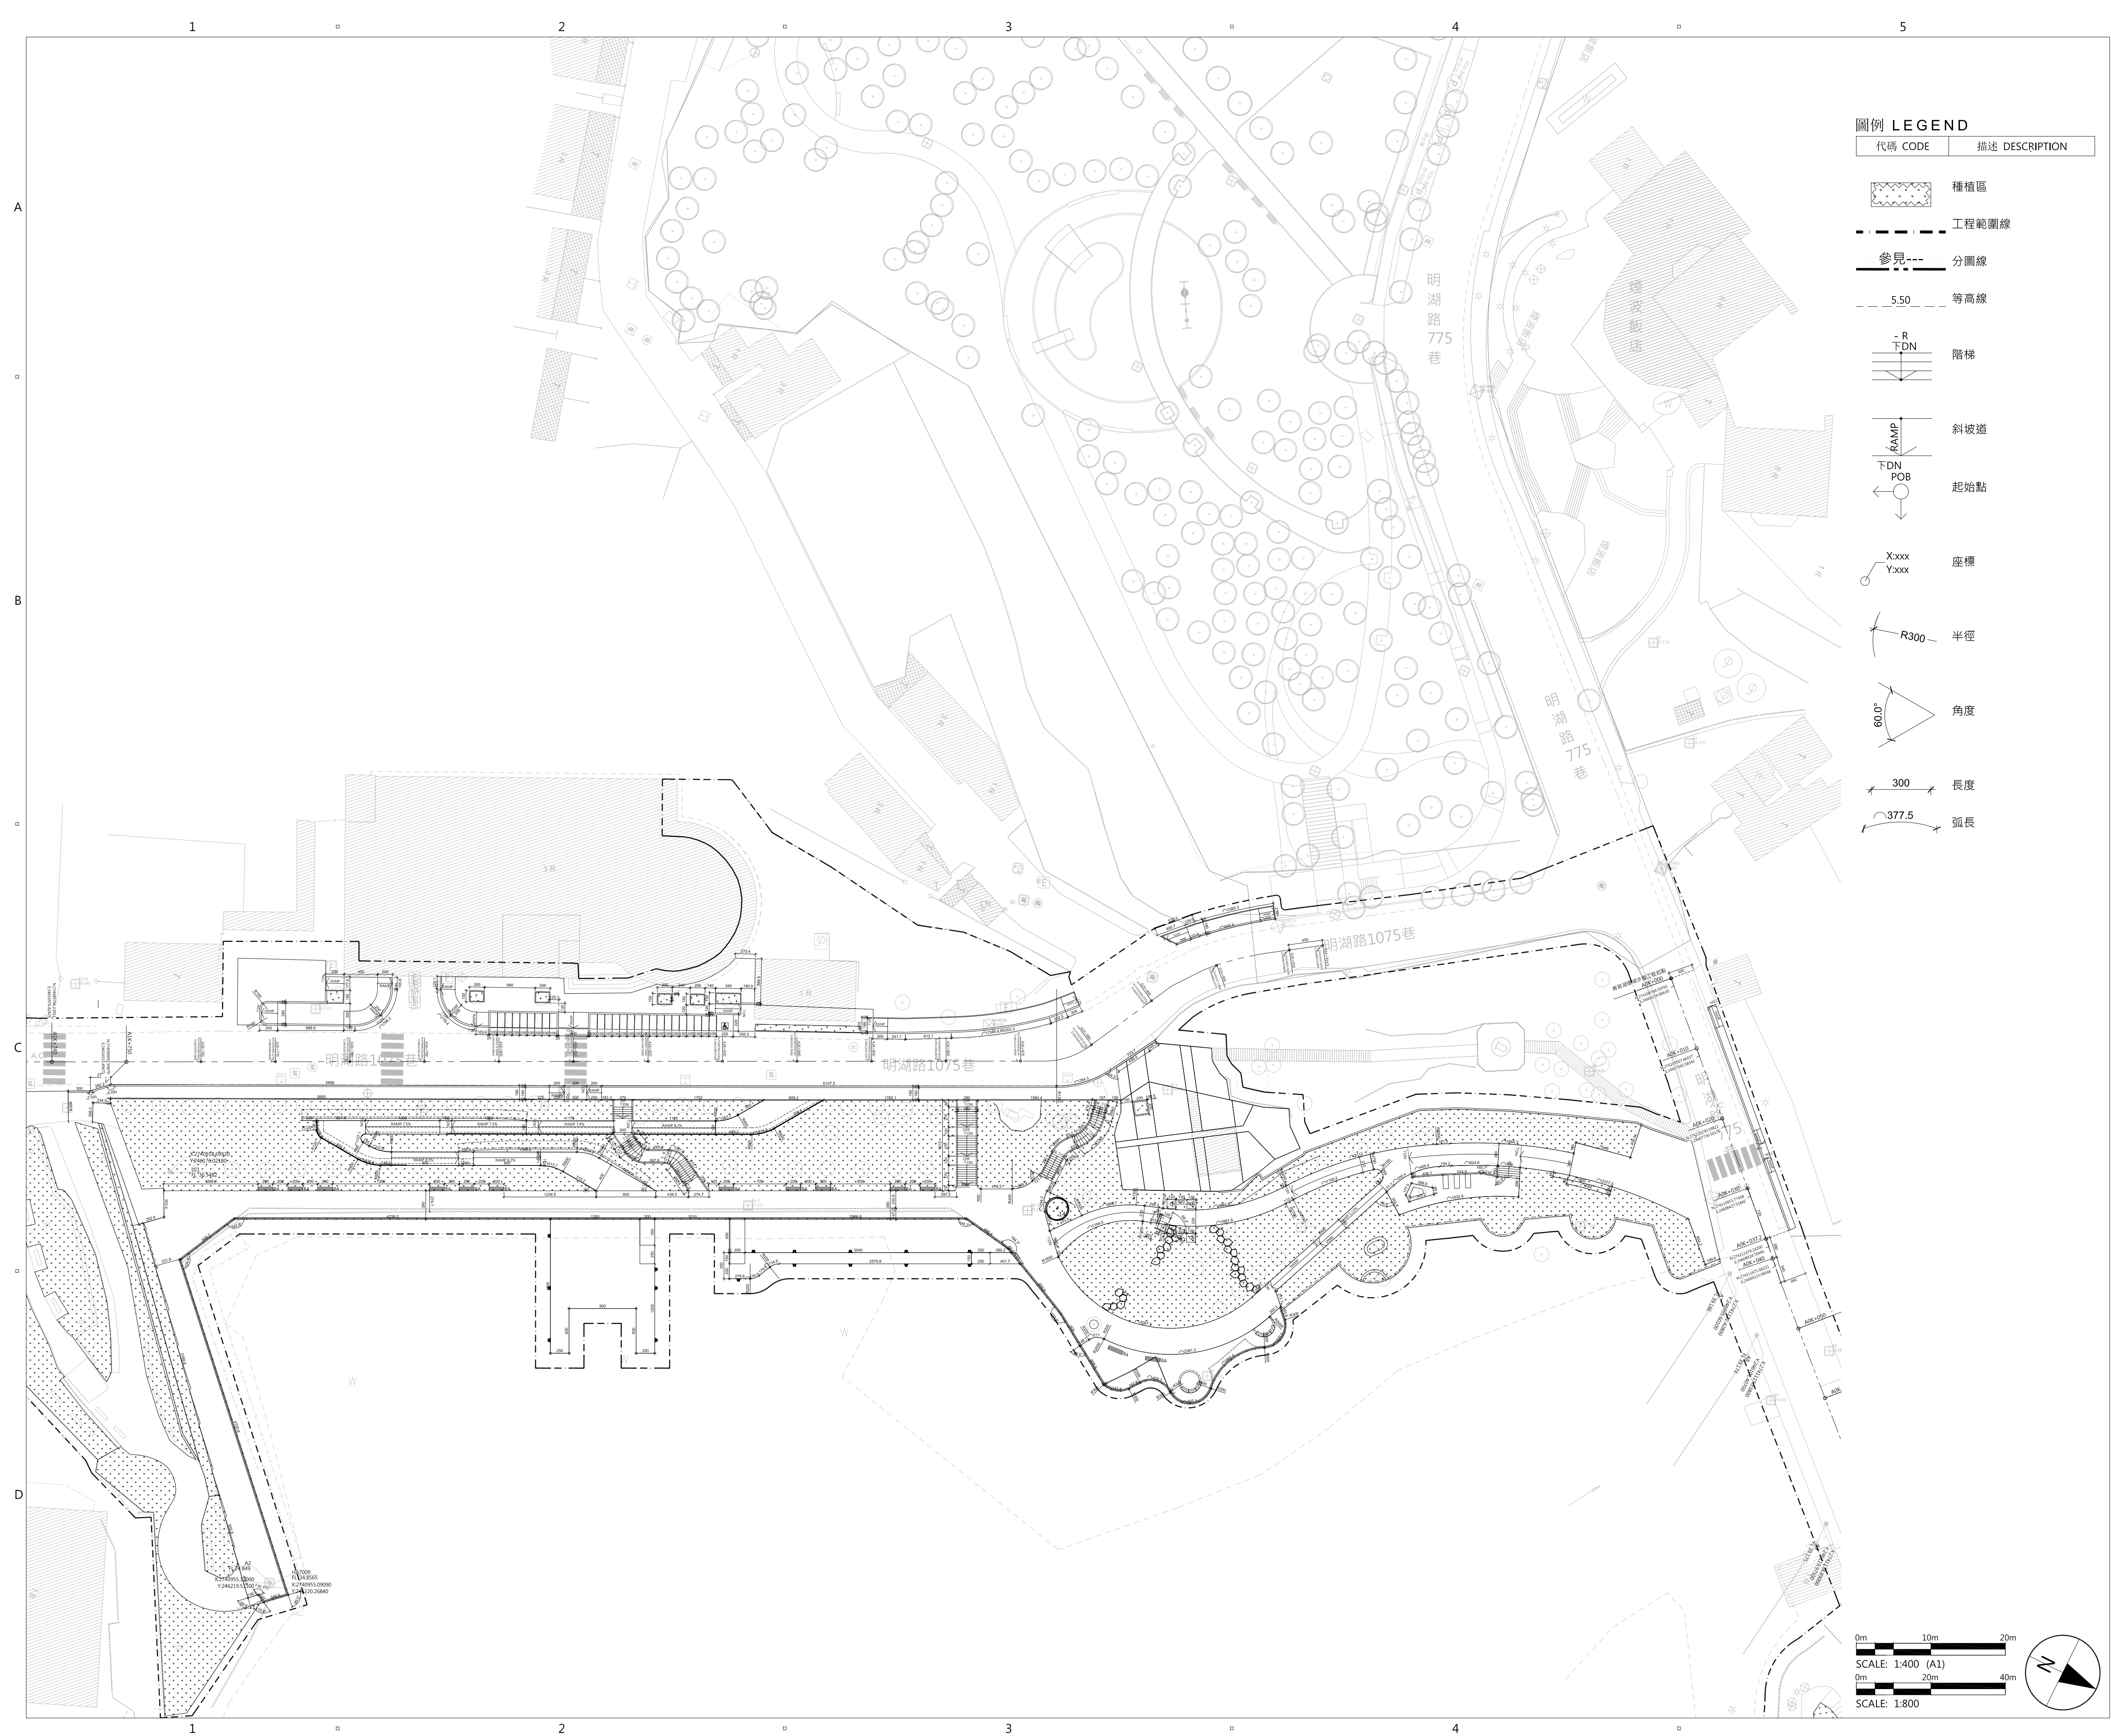

圖例 LEGEND


代碼 CODE	描述 DESCRIPTION
	種植區
	工程範圍線
	參見 分圖線
	等高線
	階梯
	斜坡道
	起始點
	座標
	半徑
	角度
	長度
	弧長

0m 10m 20m

SCALE: 1:400 (A1)

0m 20m 40m

SCALE: 1:800

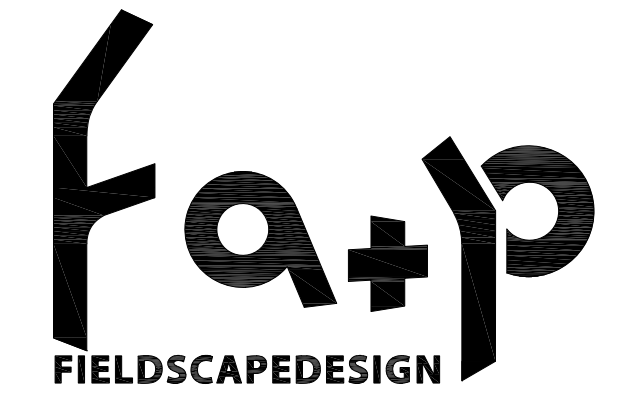

專案名稱 PROJECT
青草湖水岸環境改善-景觀工程
HSINCHU GREEN GRASS LAKE

委託單位 CLIENT
新竹市政府
HSINCHU CITY GOVERNMENT
GOVERNMENT


規劃設計單位 CONSULTANT
預景設計有限公司
台灣 台北市中山區合江街20巷14號1F
Tel 886 2 2509 6979 Fax 886 2 2509 6980
FIELDSCAPE DESIGN
No.14,Ln.20,Hejiang St,Zhongshan Dist.,
Taipei City,Taiwan
Tel 886 2 2509 6979 Fax 886 2 2509 6980

承包商 CONTRACTOR
金春福營造股份有限公司
台灣 新竹市明湖路482巷103號
Tel 886 3 520 3888 Fax 886 3 520 7539


竣工圖
COMPLETION DRAWING

修訂 ISSUE/REVISION		
	2022/06/22	竣工圖
I/R	日期 DATE	內容摘要 DESCRIPTION

索引圖 KEY PLAN	
--------------	--

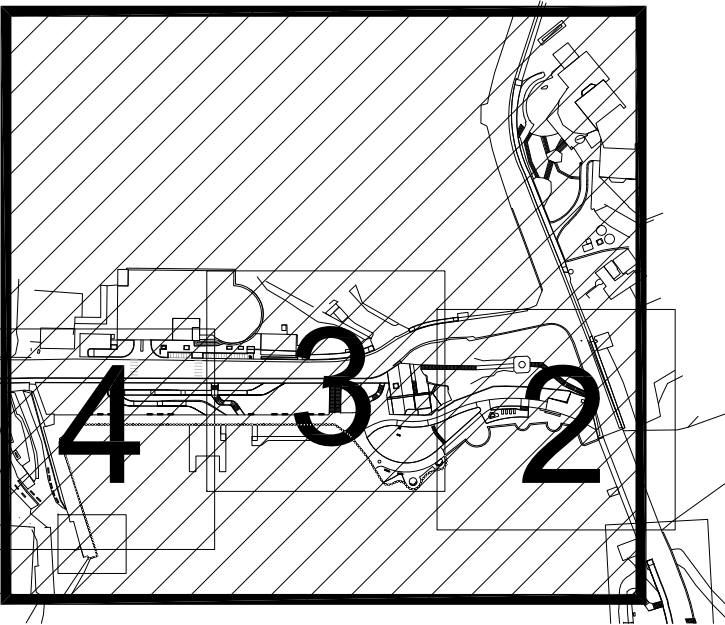


圖紙名稱 SHEET TITLE
放樣平面配置圖 核心區
SETTING OUT PLAN PH1
圖紙編號 SHEET NUMBER
LA-1-2000
頁碼
PAGE NUMBER
029

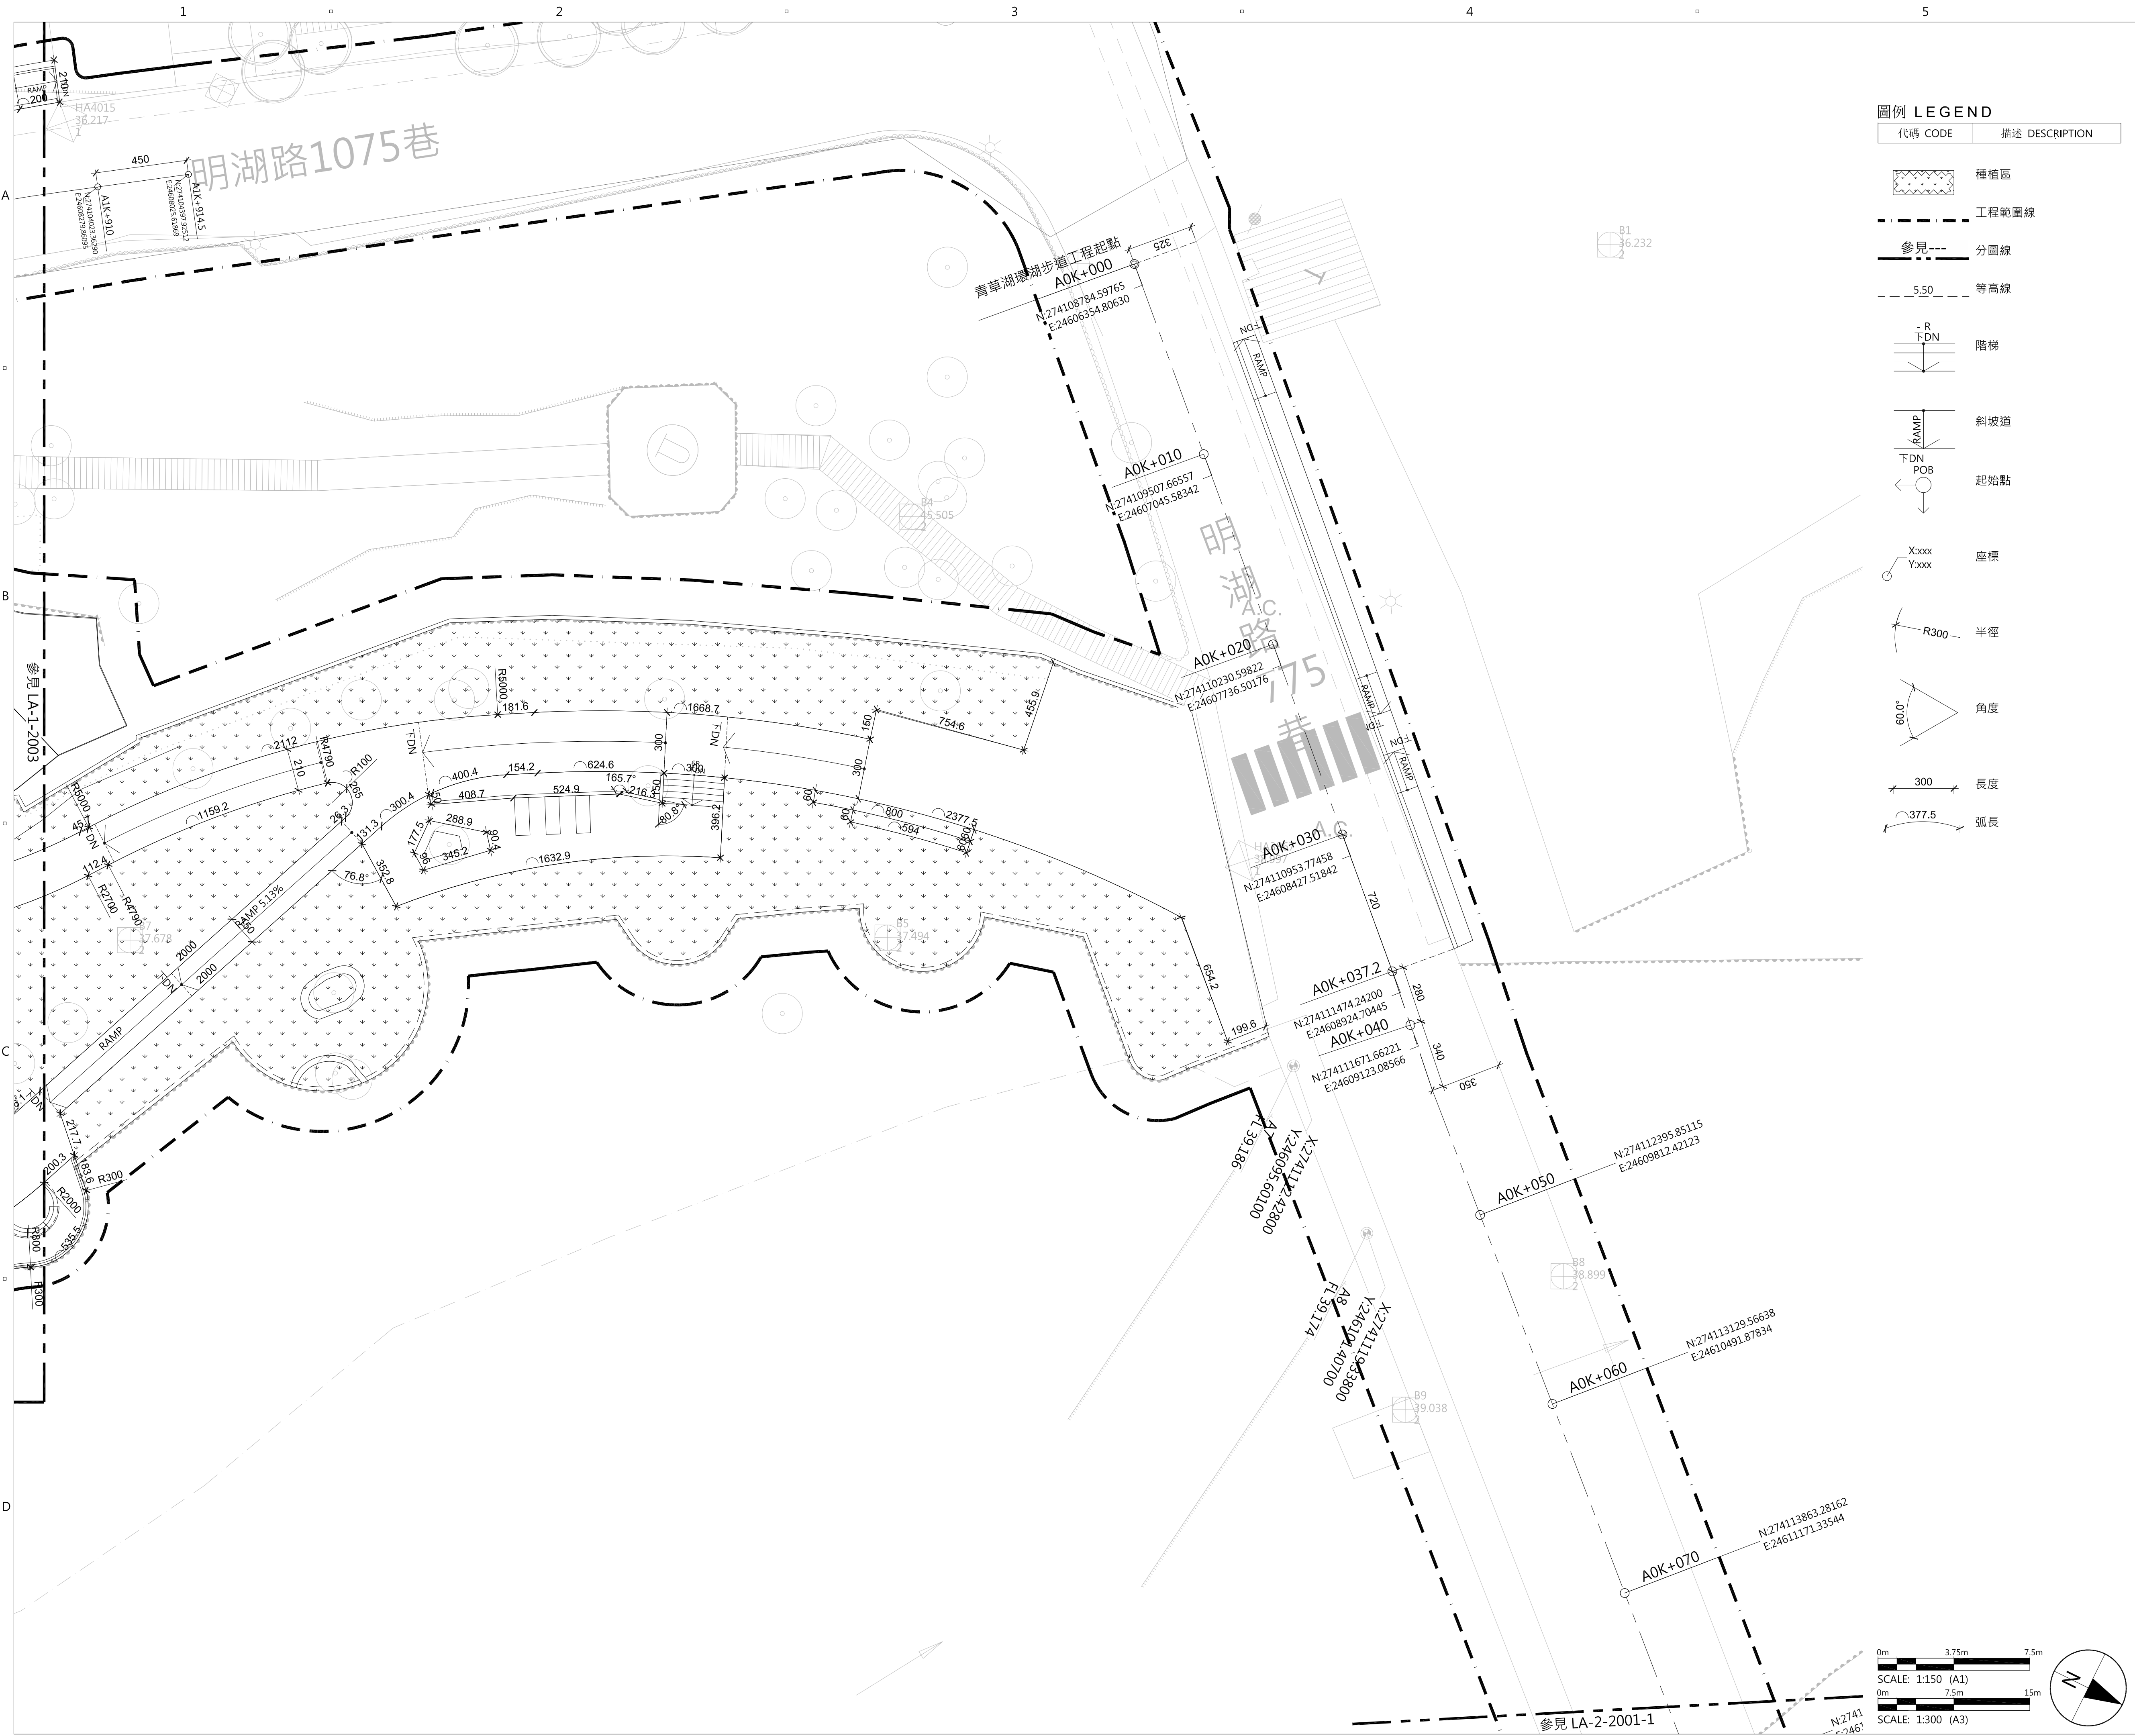

圖例 LEGEND

代碼 CODE	描述 DESCRIPTION
	種植區
	工程範圍線
	參見---
	5.50 等高線
	階梯
	斜坡道
	起始點
	座標
	半徑
	角度
	長度
	弧長

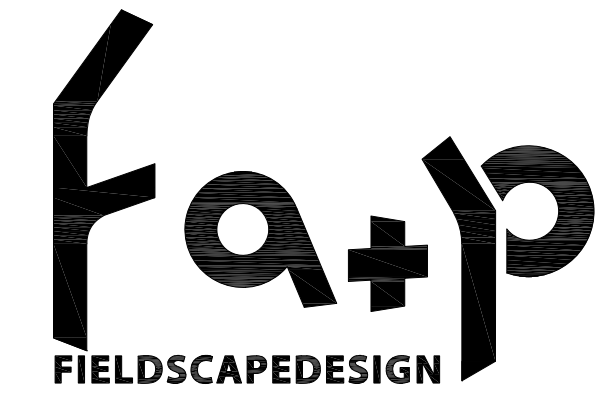

專案名稱 PROJECT

青草湖水岸環境改善-景觀工程
HSINCHU GREEN GRASS LAKE

委託單位 CLIENT

新竹市政府
HSINCHU CITY GOVERNMENT
GOVERNMENT

規劃設計單位 CONSULTANT

預景設計有限公司
台灣 台北市中山區合江街20巷14號1F
Tel 886 2 2509 6979 Fax 886 2 2509 6980
FIELDSCAPE DESIGN
No.14,Ln.20,Hejiang St,Zhongshan Dist.,
Taipei City,Taiwan
Tel 886 2 2509 6979 Fax 886 2 2509 6980

承包商 CONTRACTOR


金春福營造股份有限公司
台灣 新竹市明湖路482巷103號
Tel 886 3 520 3888 Fax 886 3 520 7539

竣工圖
COMPLETION DRAWING

修訂 ISSUE/REVISION

	2022/06/22	竣工圖
I/R	日期 DATE	內容摘要 DESCRIPTION

索引圖 KEY PLAN

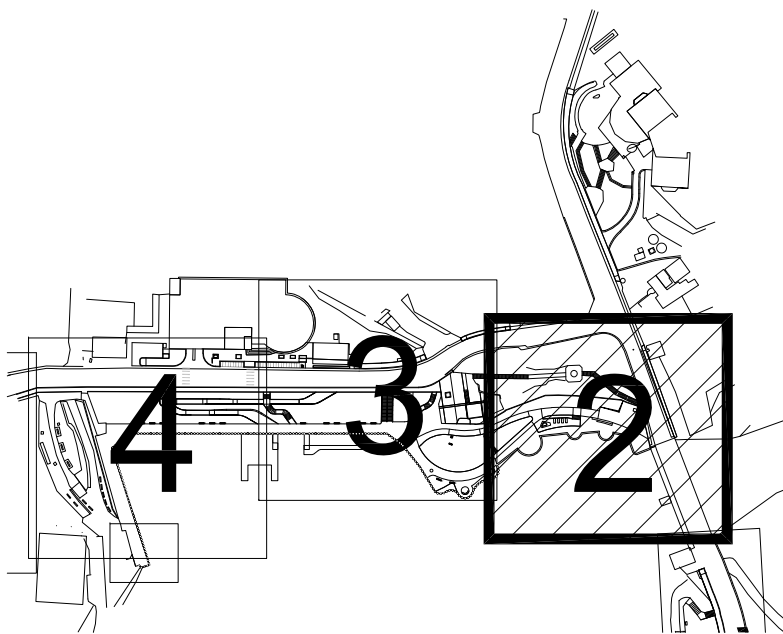

圖紙名稱 SHEET TITLE

放樣平面配置圖 核心区 02

SETTING OUT PLAN PH1 02


圖紙編號 SHEET NUMBER

LA-1-2002

頁碼

PAGE NUMBER

031

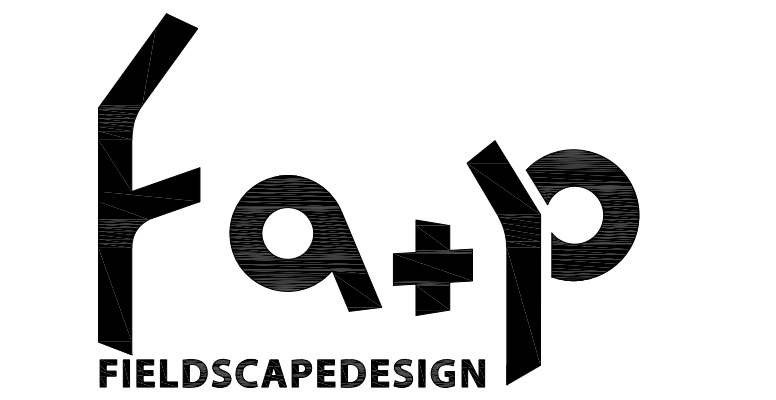

專案名稱 PROJECT

青草湖水岸環境改善-景觀工程
HSINCHU GREEN GRASS LAKE

委託單位 CLIENT

新竹市政府
HSINCHU CITY GOVERNMENT
GOVERNMENT

見劃設計單位 CONSULTANT

頤景設計有限公司

台灣 台北市中山區合江街20巷14號1F
Tel 886 2 2509 6979 Fax 886 2 2509 6980

FIELDSCAPE DESIGN

No.14, Ln.20, Hejiang St., Zhongshan Dist.,
Taipei City, Taiwan

承包商 CONTRACTOR


金春福營造股份有限公司

台灣 新竹市明湖路482巷103號
Tel 886 3 520 3888 Fax 886 3 520 7539

竣工圖
COMPLETION DRAWING

修訂 ISSUE/REVISION		
	2022/06/22	竣工圖
R	日期 DATE	內容摘要 DESCRIPTION

索引圖 KEY PLAN

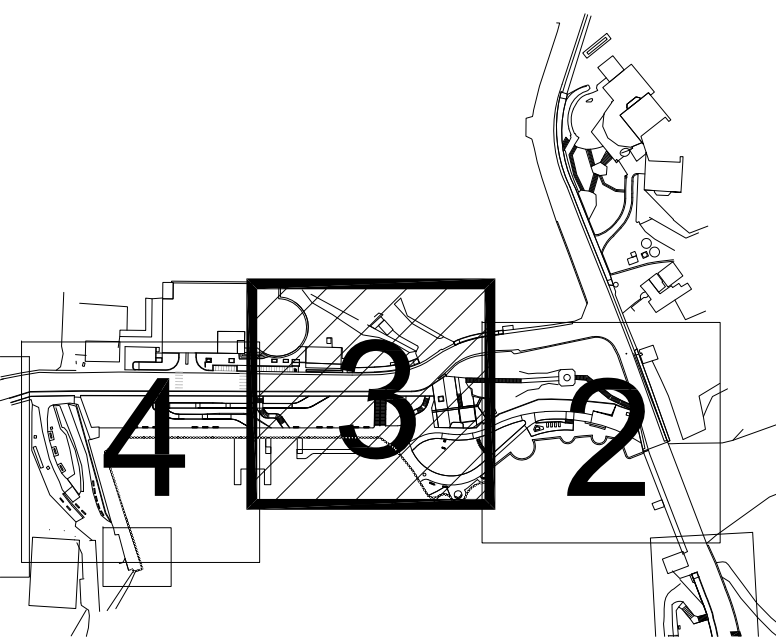


圖紙名稱 SHEET TITLE

改樣平面配置圖 核心區 03

SETTING OUT PLAN PH1 03


圖紙編號 SHEET NUMBER

PAGE NUMBER
32

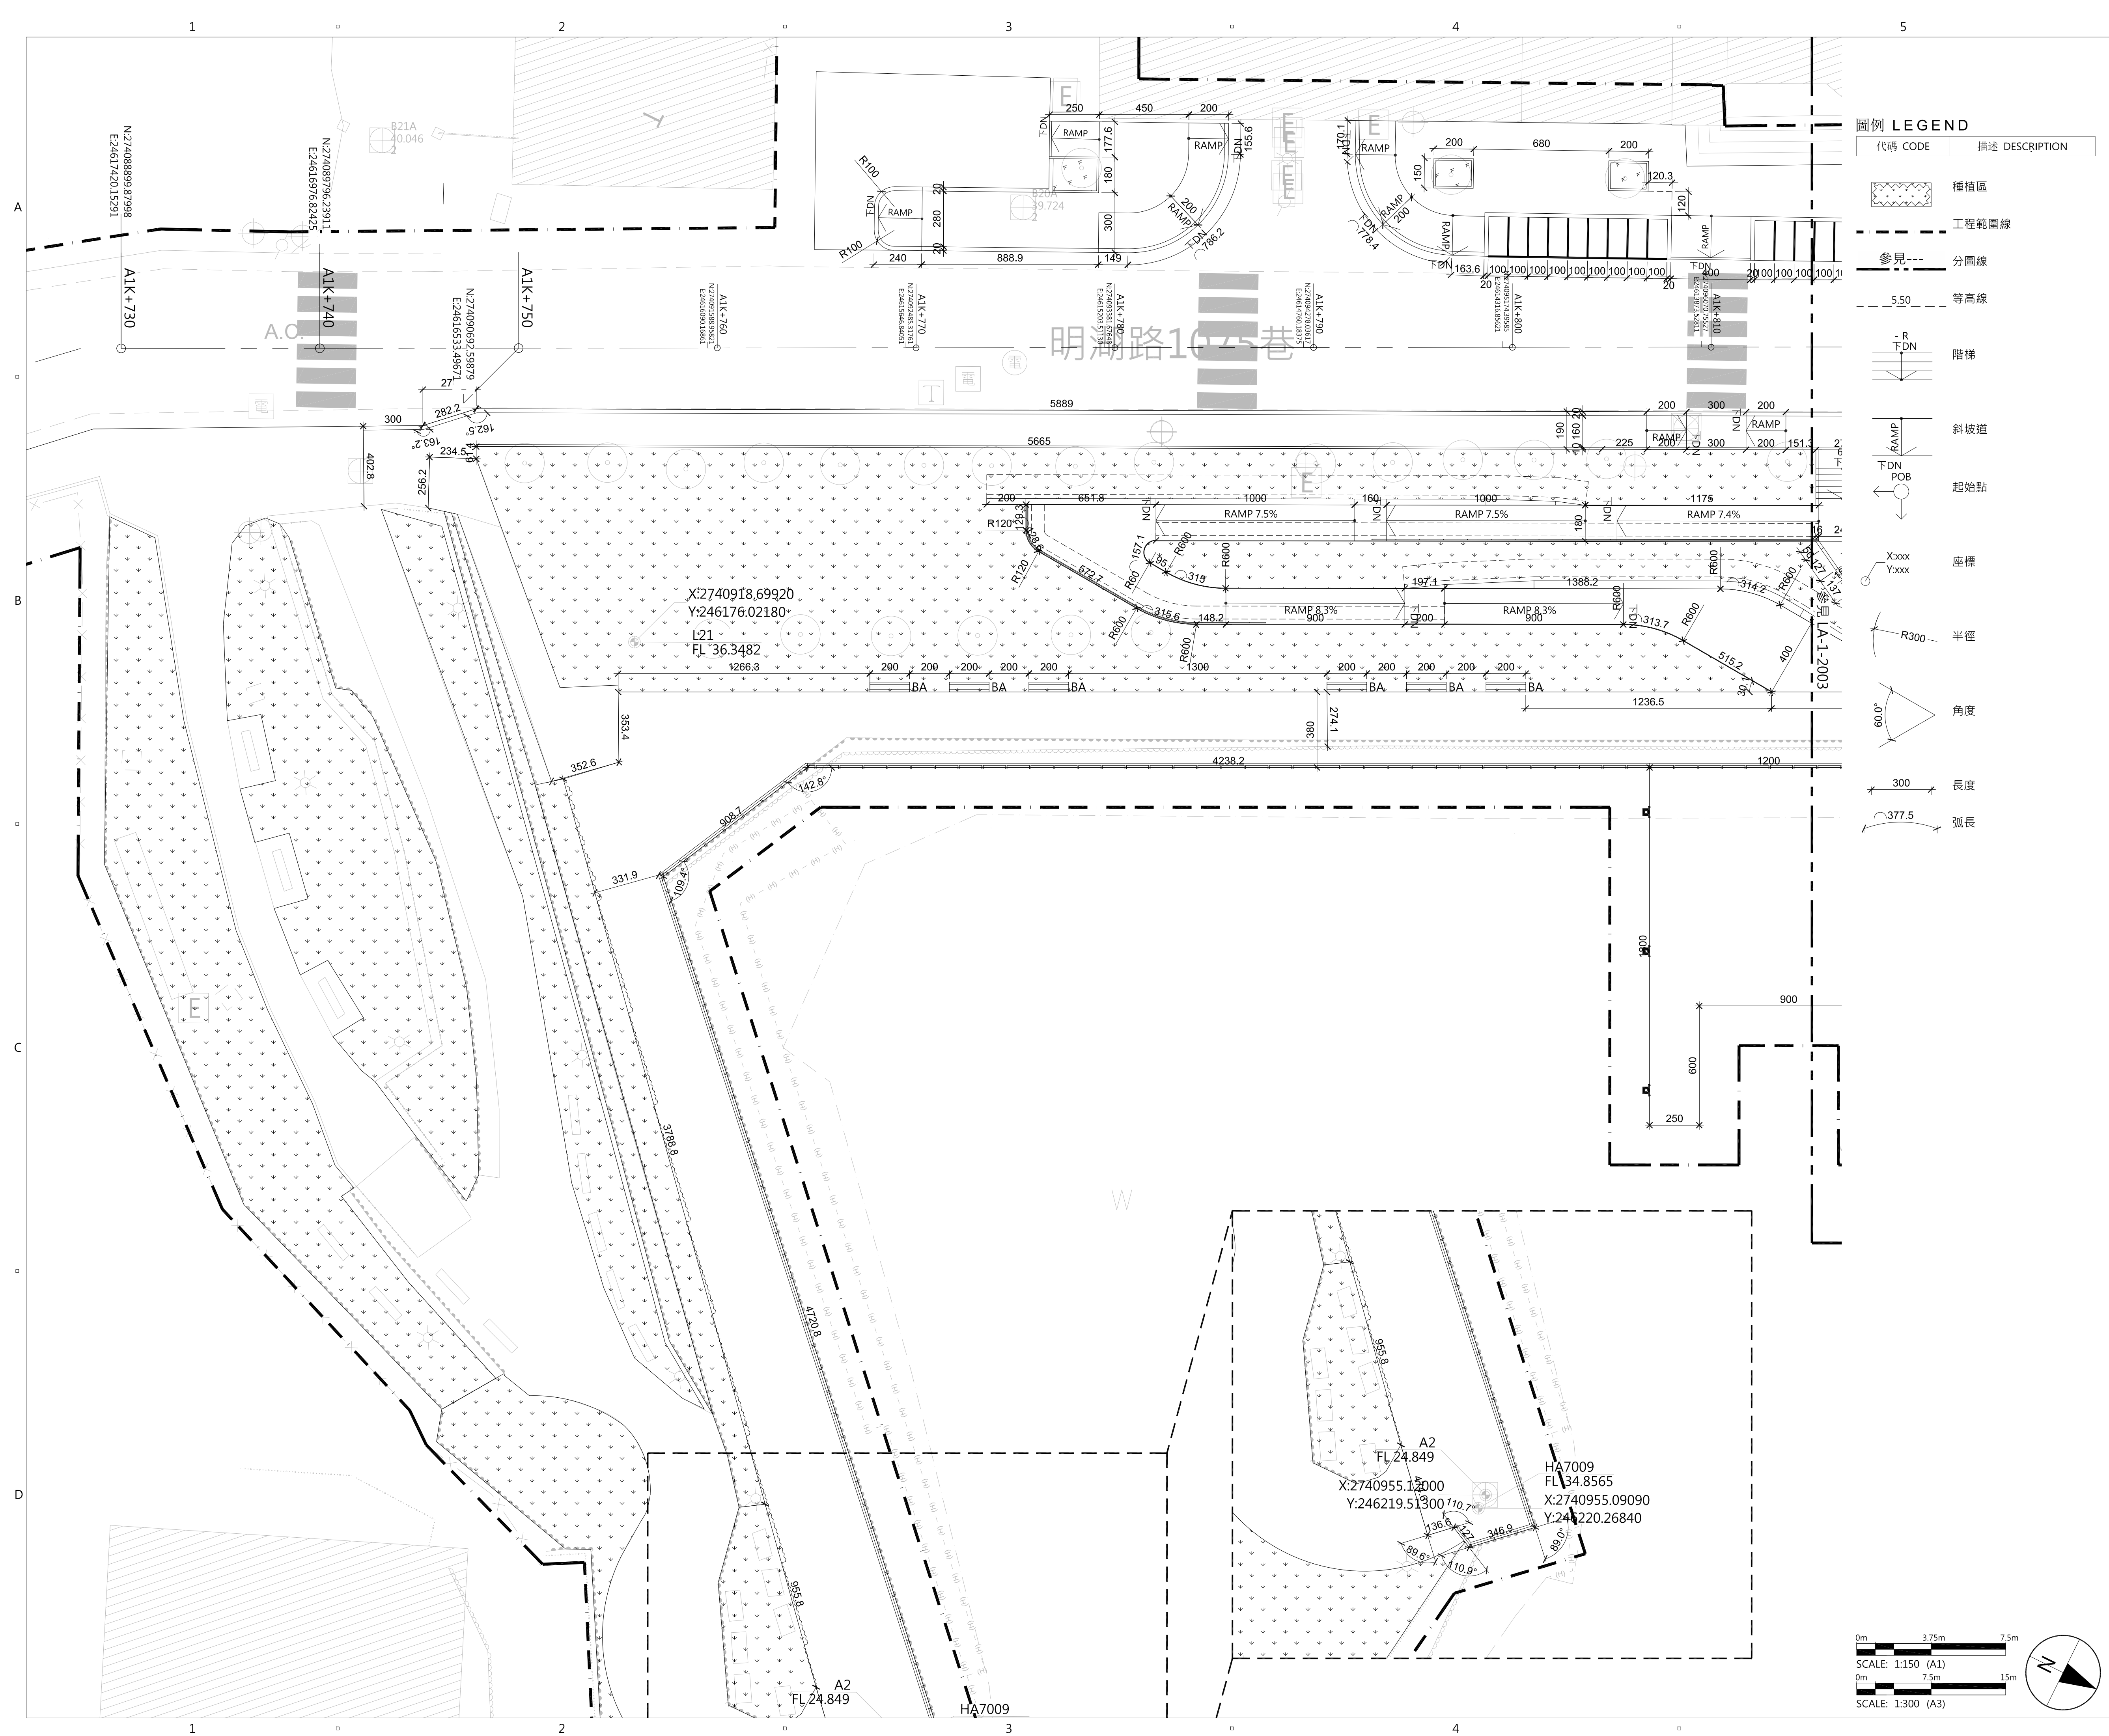

圖例 LEGEND

代碼 CODE	描述 DESCRIPTION
	種植區
	工程範圍線
	參見---
	5.50 等高線
	階梯
	斜坡道
	起始點
	座標
	半徑
	角度
	長度
	弧長

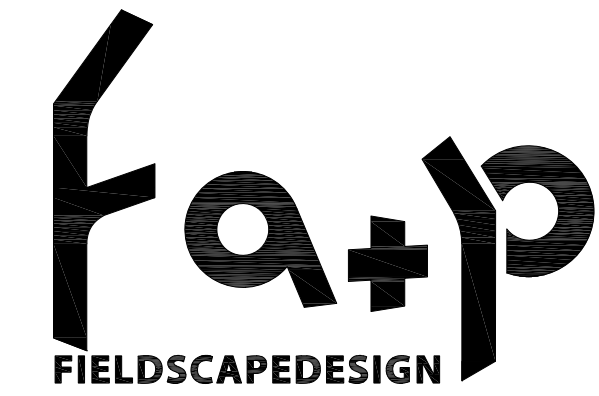

專案名稱 PROJECT

青草湖水岸環境改善-景觀工程
HSINCHU GREEN GRASS LAKE

委託單位 CLIENT

新竹市政府
HSINCHU CITY GOVERNMENT
GOVERNMENT

規劃設計單位 CONSULTANT

預景設計有限公司

台灣 台北市中山區合江街20巷14號1F
Tel 886 2 2509 6979 Fax 886 2 2509 6980
FIELDSCAPE DESIGN
No.14, Ln.20, Hejiang St., Zhongshan Dist.,
Taipei City, Taiwan
Tel 886 2 2509 6979 Fax 886 2 2509 6980

承包商 CONTRACTOR

金春福營造股份有限公司


台灣 新竹市明湖路482巷103號
Tel 886 3 520 3888 Fax 886 3 520 7539

竣工圖
COMPLETION DRAWING

修訂 ISSUE/REVISION

	2022/06/22	竣工圖
I/R	日期 DATE	內容摘要 DESCRIPTION

索引圖 KEY PLAN

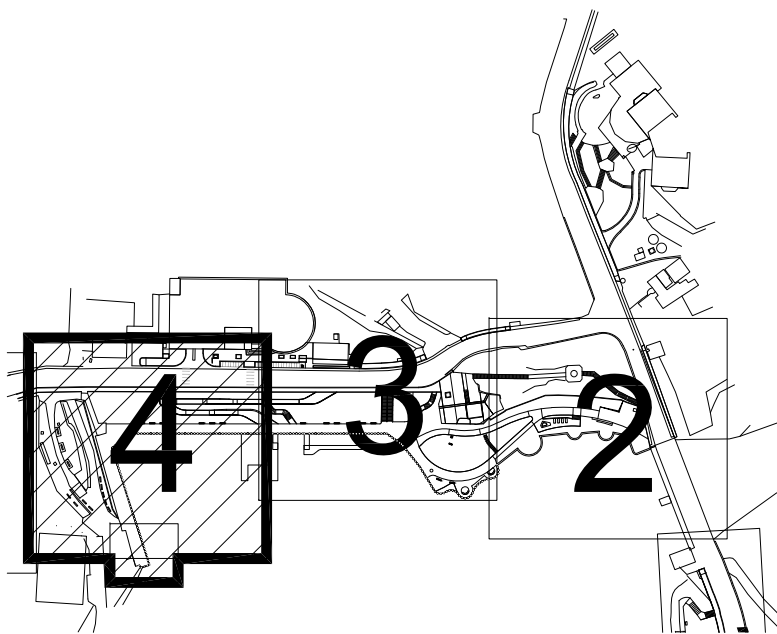

圖紙名稱 SHEET TITLE

放樣平面配置圖 核心區 04

SETTING OUT PLAN PH1 04


圖紙編號 SHEET NUMBER

LA-1-2004

頁碼

PAGE NUMBER


033

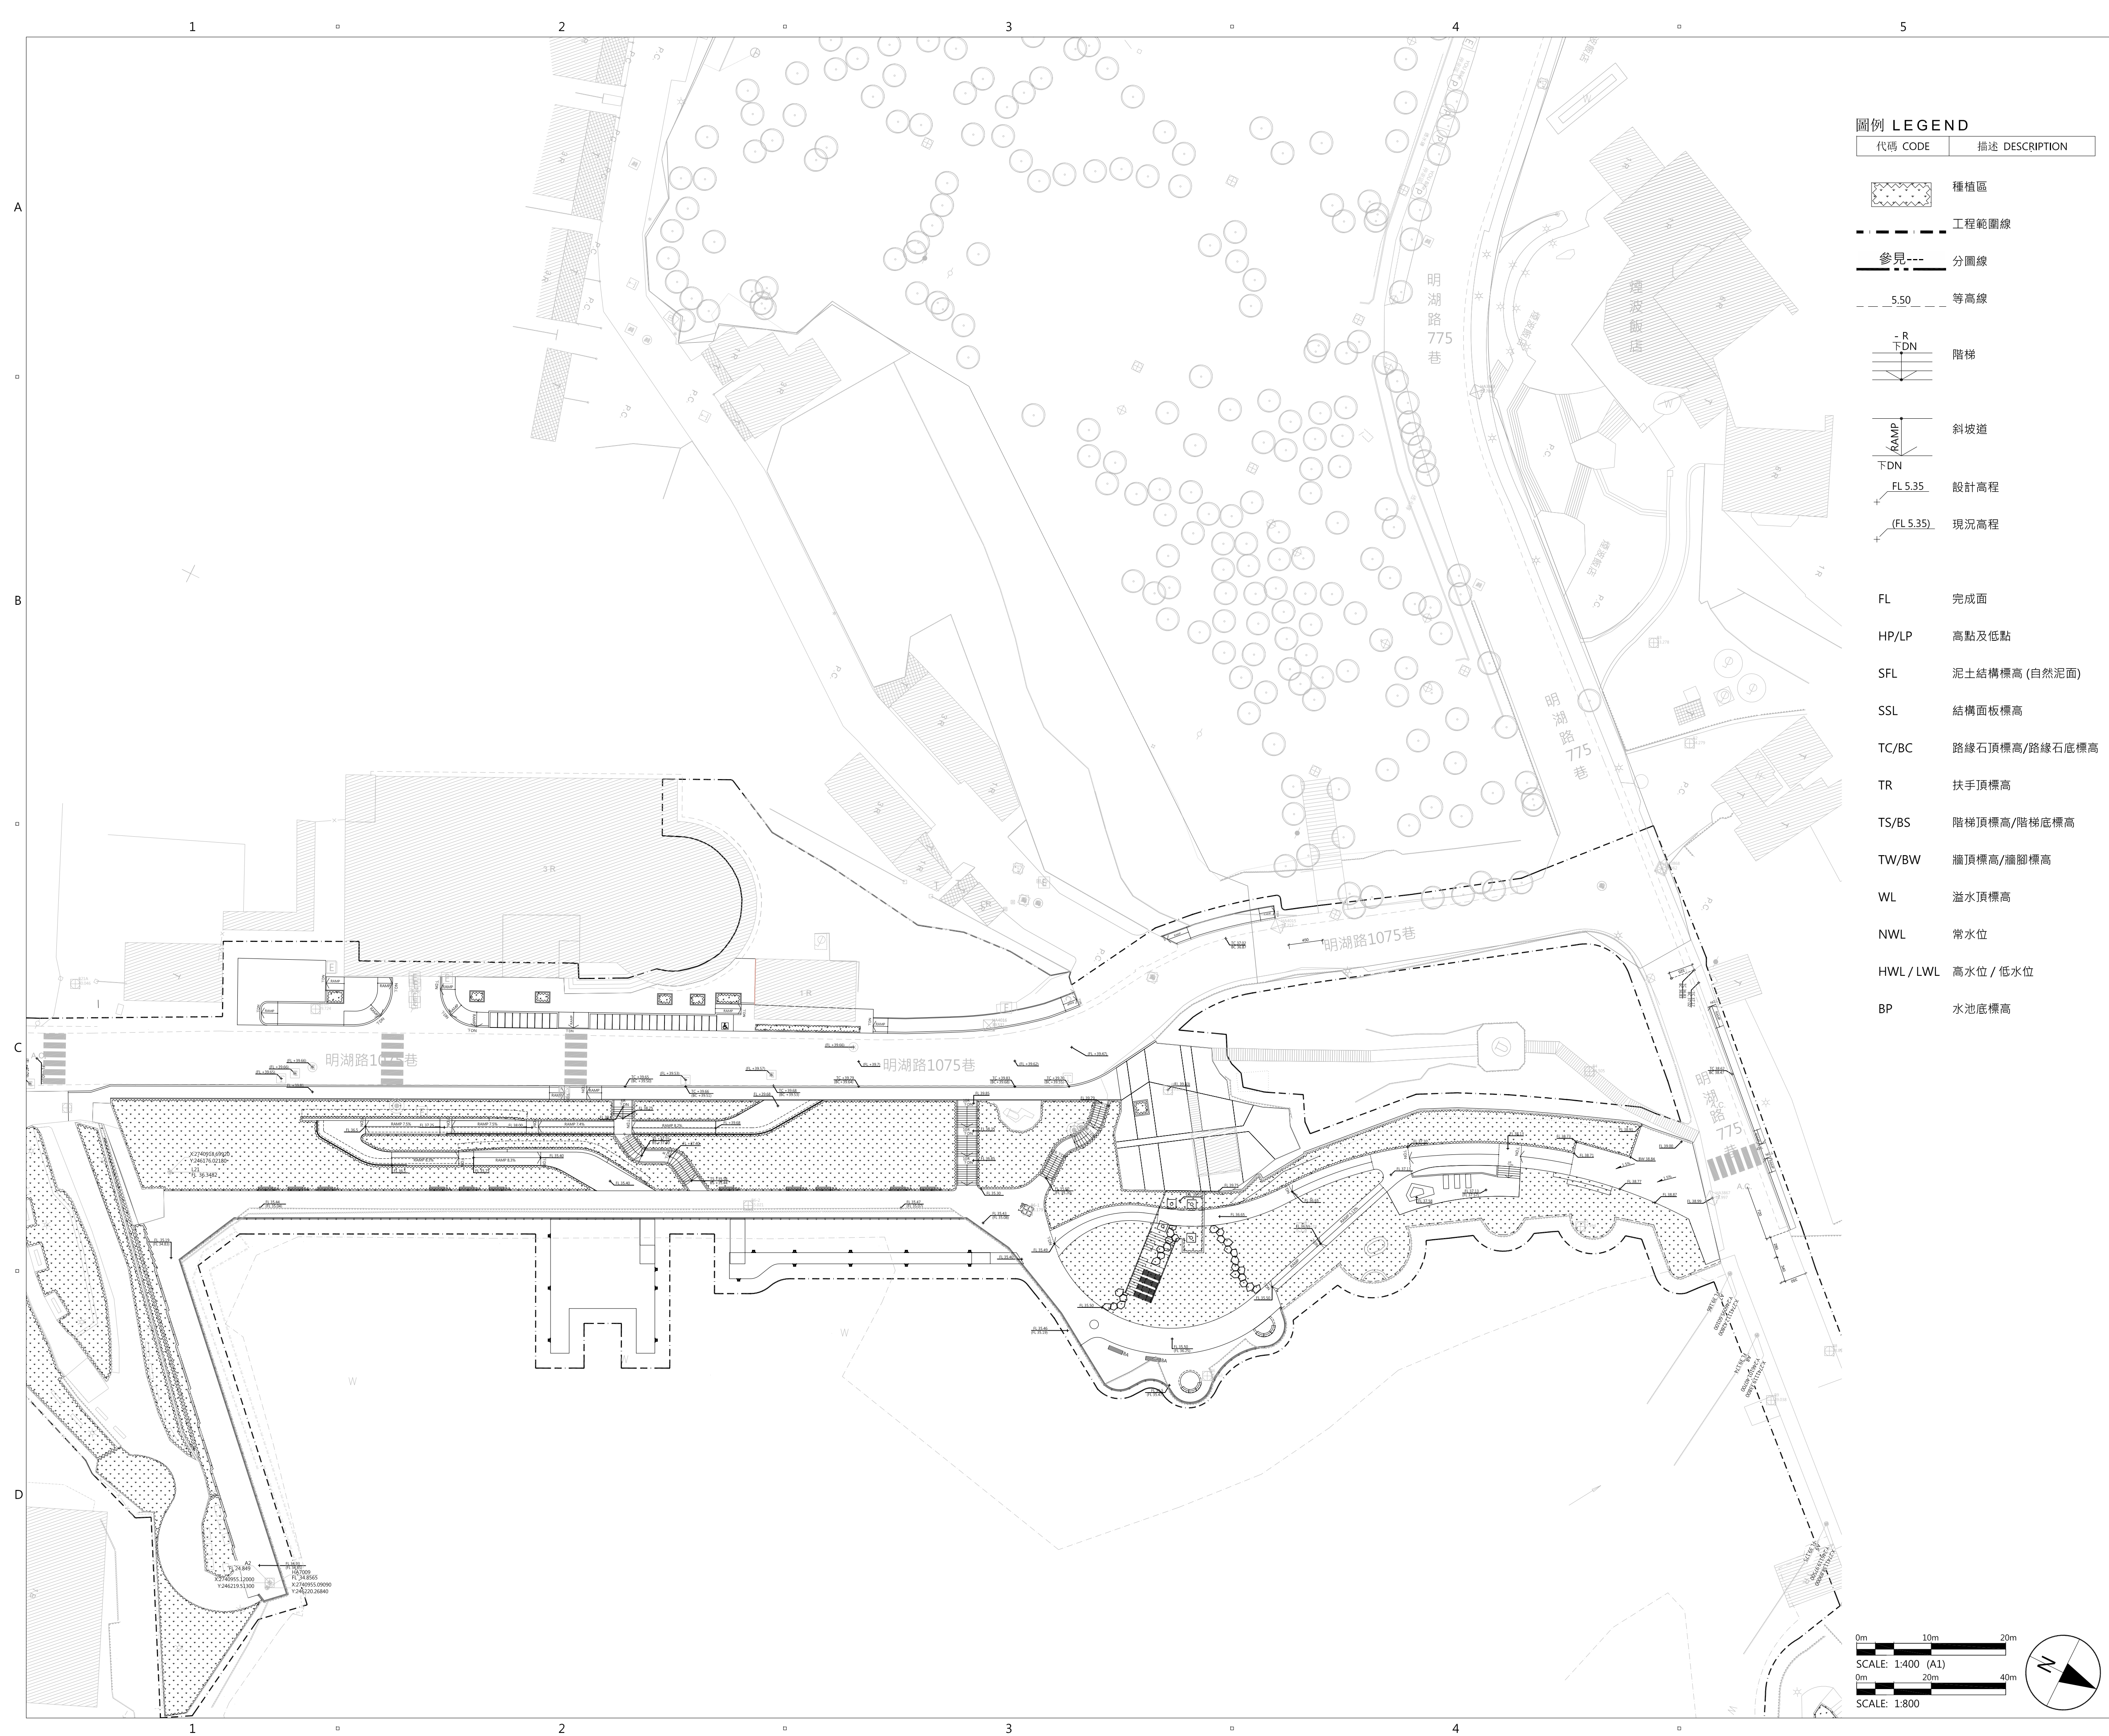

圖例 LEGEND

代碼 CODE	描述 DESCRIPTION
[Pattern]	種植區
[Dashed line]	工程範圍線
[Dash-dot line]	參見 分圖線
[Dashed line 5.50]	等高線
[Stair symbol]	階梯
[Ramp symbol]	斜坡道
[FL 5.35]	設計高程
[(FL 5.35)]	現況高程

- FL 完成面
- HP/LP 高點及低點
- SFL 泥土結構標高(自然泥面)
- SSL 結構面板標高
- TC/BC 路緣石頂標高/路緣石底標高
- TR 扶手頂標高
- TS/BS 階梯頂標高/階梯底標高
- TW/BW 牆頂標高/牆腳標高
- WL 溢水頂標高
- NWL 常水位
- HWL / LWL 高水位 / 低水位
- BP 水池底標高

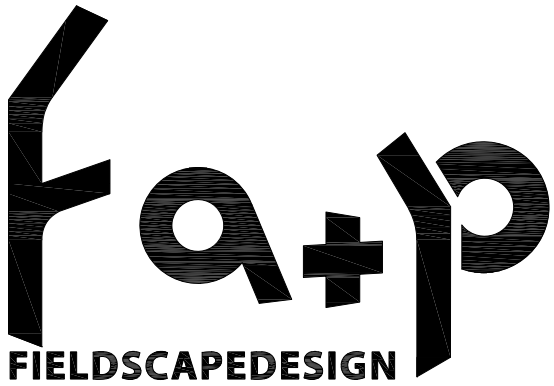

專案名稱 PROJECT

青草湖水岸環境改善-景觀工程
HSINCHU GREEN GRASS LAKE

委託單位 CLIENT

新竹市政府
HSINCHU CITY GOVERNMENT
GOVERNMENT

規劃設計單位 CONSULTANT

預景設計有限公司
台灣 台北市中山區合江街20巷14號1F
Tel 886 2 2509 6979 Fax 886 2 2509 6980
FIELDSCAPE DESIGN
No.14,Ln.20,Hejiang St,Zhongshan Dist.,
Taipei City,Taiwan
Tel 886 2 2509 6979 Fax 886 2 2509 6980

承包商 CONTRACTOR


金春福營造股份有限公司
台灣 新竹市明湖路482巷103號
Tel 886 3 520 3888 Fax 886 3 520 7539

竣工圖
COMPLETION DRAWING

修訂 ISSUE/REVISION

I/R	2022/06/22	竣工圖
I/R	日期 DATE	內容摘要 DESCRIPTION

索引圖 KEY PLAN

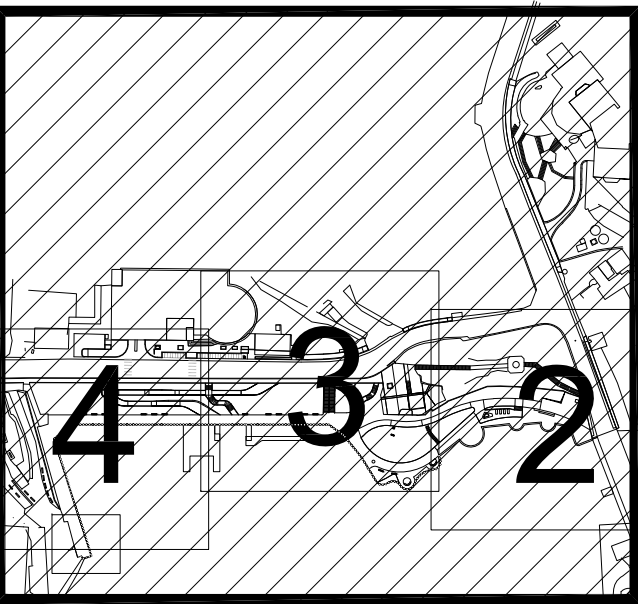

圖紙名稱 SHEET TITLE

高程平面配置圖 核心區

LEVELS PLAN PH1

圖紙編號 SHEET NUMBER

LA-1-3000

頁碼


PAGE NUMBER

034



圖例 LEGEND	
代碼 CODE	描述 DESCRIPTION
	種植區
	工程範圍線
	參見---分圖線
	5.50 等高線
	階梯
	斜坡道
	FL 5.35 設計高程
	(FL 5.35) 現況高程

FL	完成面
HP/LP	高點及低點
SFL	泥土結構標高 (自然泥面)
SSL	結構面板標高
TC/BC	路緣石頂標高/路緣石底標高
TR	扶手頂標高
TS/BS	階梯頂標高/階梯底標高
TW/BW	牆頂標高/牆腳標高
WL	溢水頂標高
NWL	常水位
HWL / LWL	高水位 / 低水位
BP	水池底標高

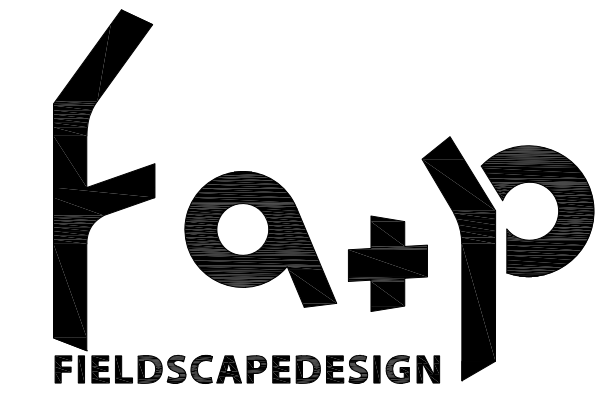

專案名稱 PROJECT

青草湖水岸環境改善-景觀工程
HSINCHU GREEN GRASS LAKE

委託單位 CLIENT

新竹市政府
HSINCHU CITY GOVERNMENT
GOVERNMENT

規劃設計單位 CONSULTANT

預景設計有限公司
台灣 台北市中山區合江街20巷14號1F
Tel 886 2 2509 6979 Fax 886 2 2509 6980
FIELDSCAPE DESIGN
No.14,Ln.20,Hejiang St,Zhongshan Dist.,
Taipei City,Taiwan
Tel 886 2 2509 6979 Fax 886 2 2509 6980

承包商 CONTRACTOR


金春福營造股份有限公司
台灣 新竹市明湖路482巷103號
Tel 886 3 520 3888 Fax 886 3 520 7539

竣工圖
COMPLETION DRAWING

修訂 ISSUE/REVISION

	2022/06/22	竣工圖
I/R	日期 DATE	內容摘要 DESCRIPTION

索引圖 KEY PLAN

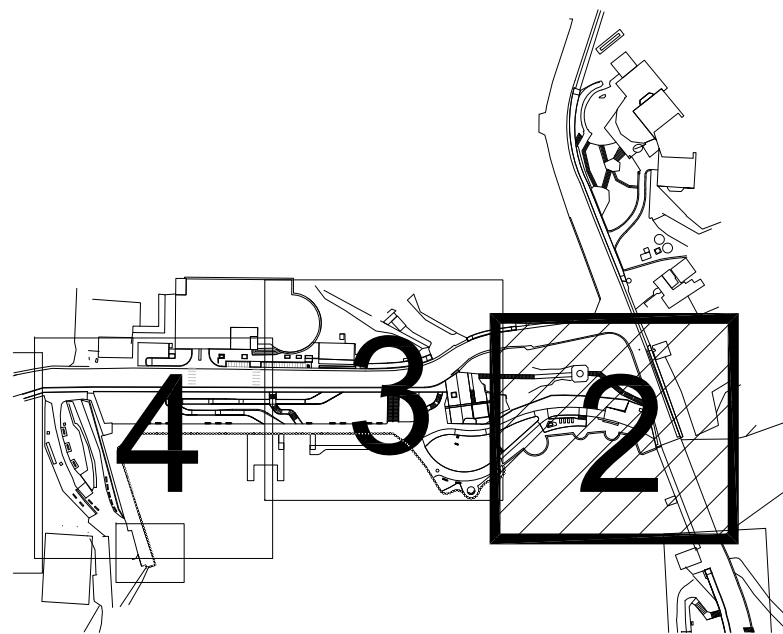

圖紙名稱 SHEET TITLE

高程平面配置圖 核心區 02


LEVELS PLAN PH1 02

圖紙編號 SHEET NUMBER

LA-1-3002


頁碼

PAGE NUMBER
036

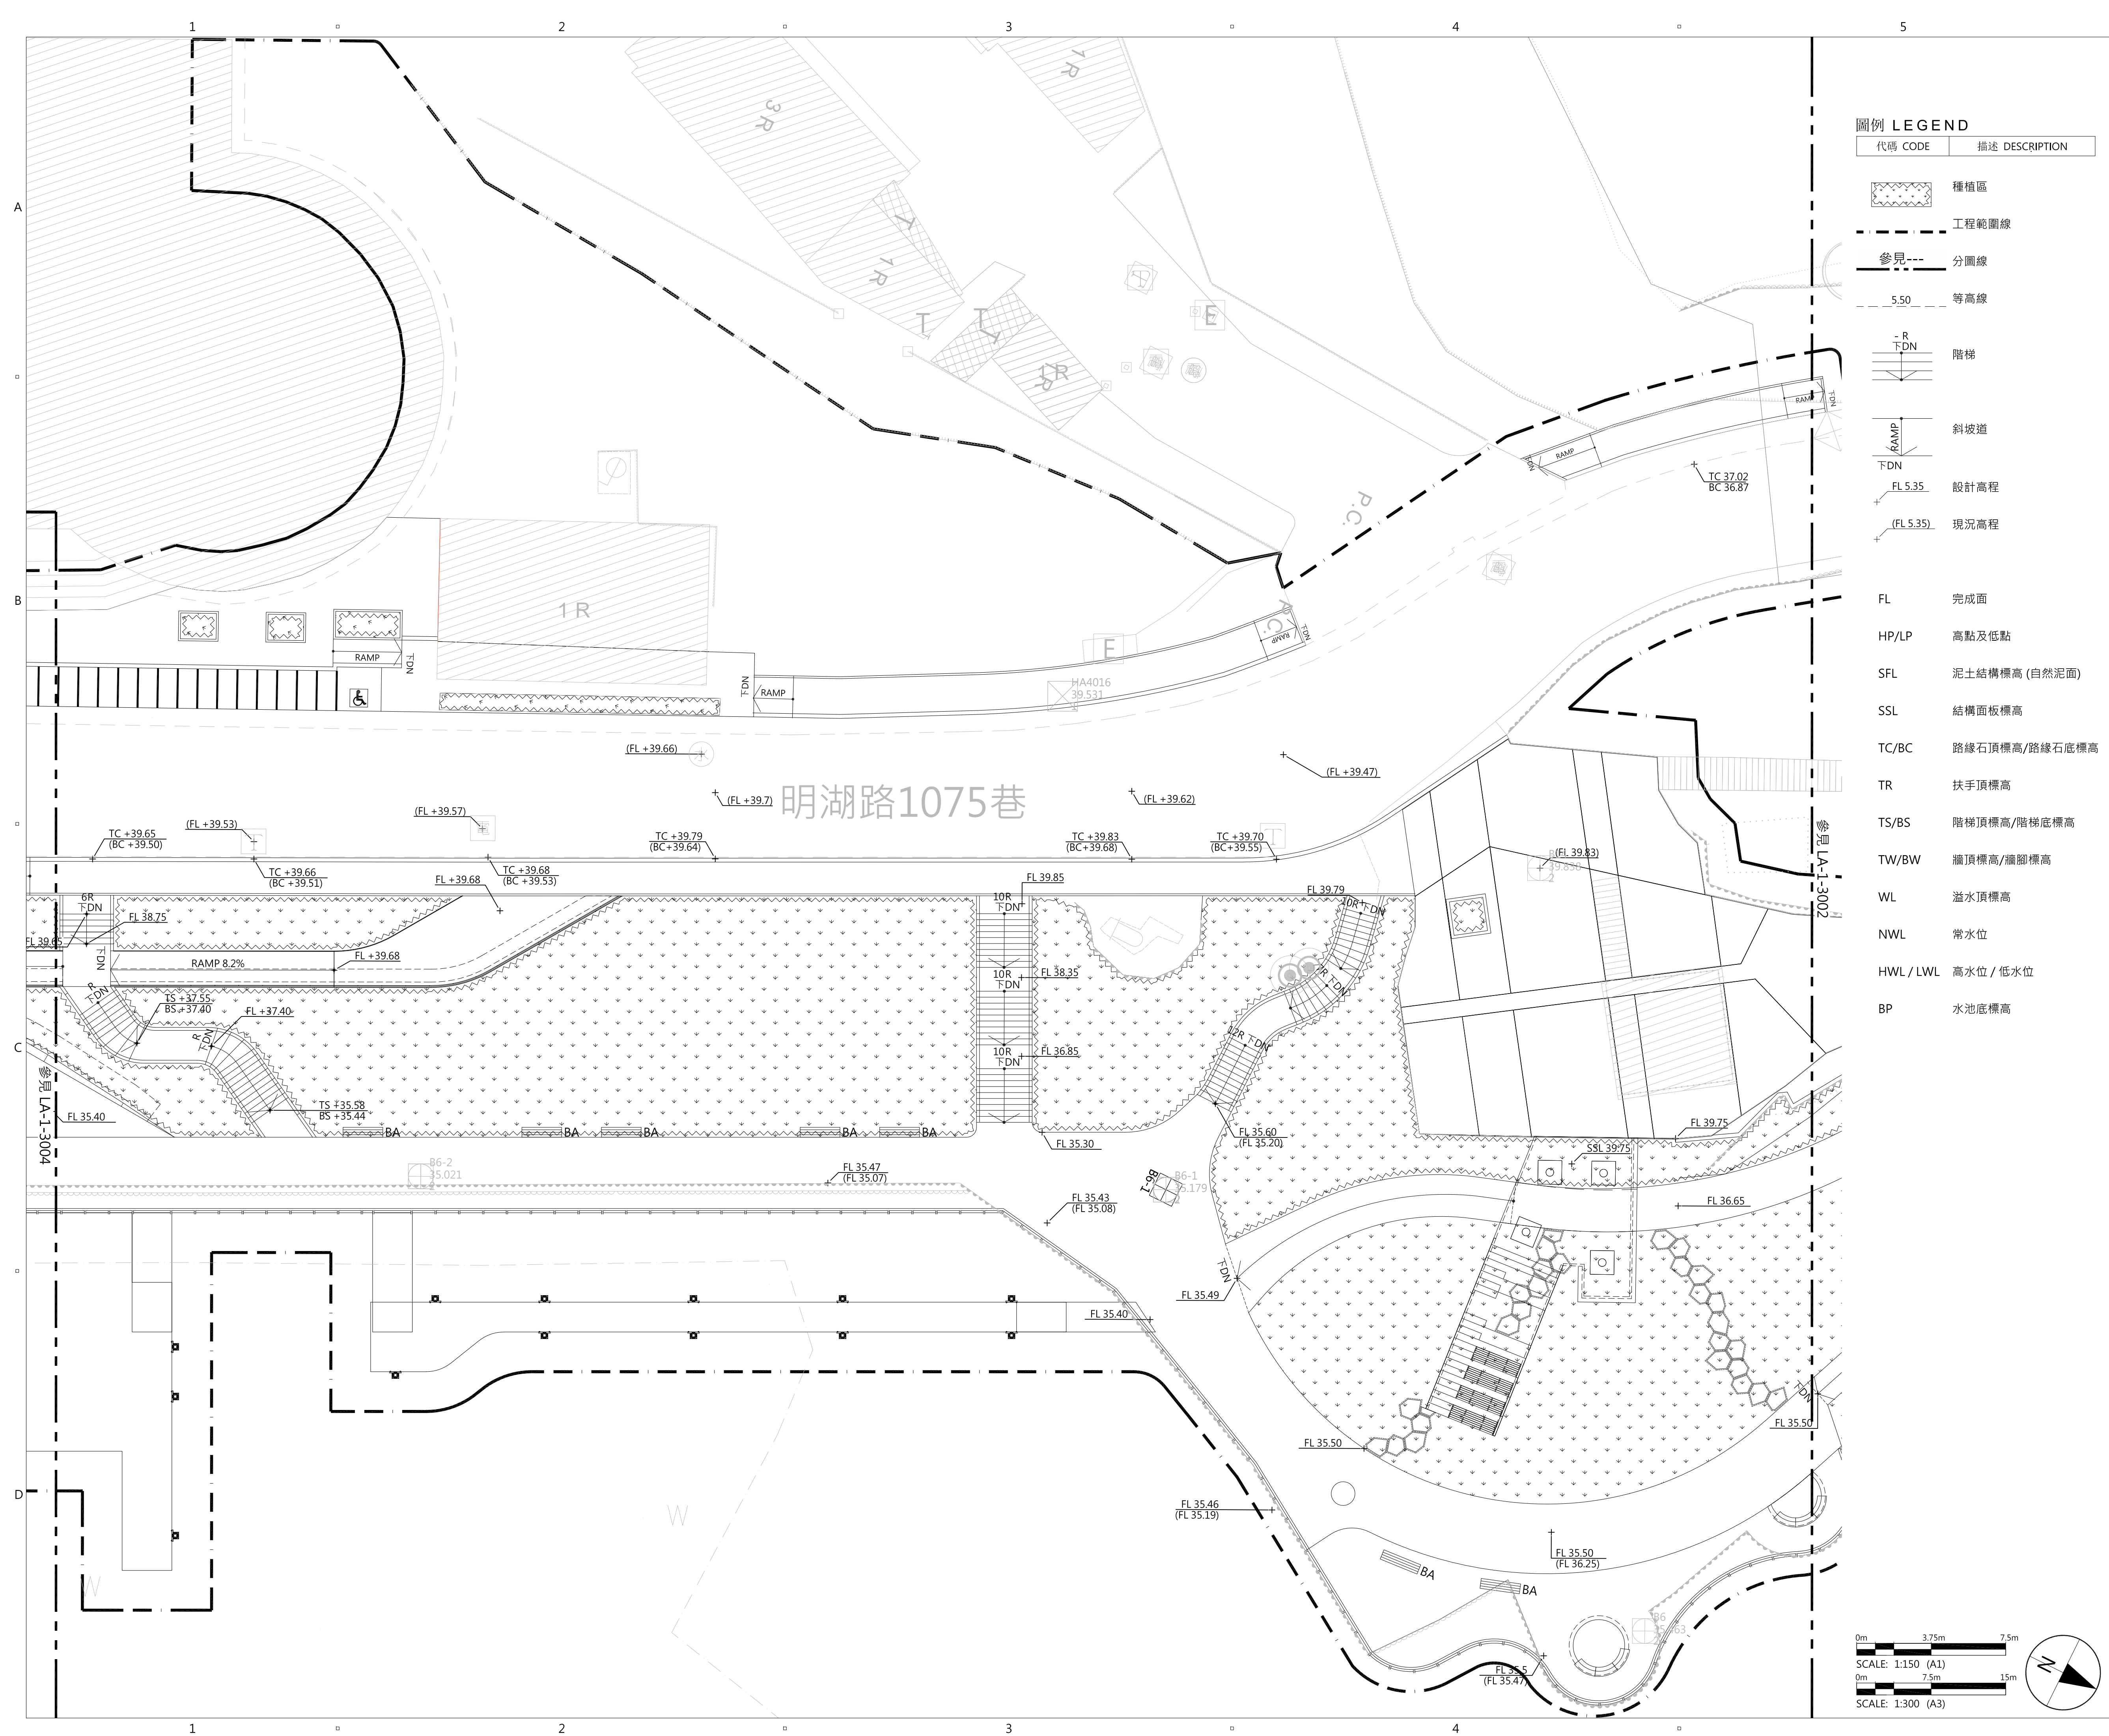

圖例 LEGEND	
代碼 CODE	描述 DESCRIPTION
	種植區
	工程範圍線
	參見---
	5.50 等高線
	階梯
	斜坡道
	FL 5.35 設計高程
	(FL 5.35) 現況高程

FL	完成面
HP/LP	高點及低點
SFL	泥土結構標高(自然泥面)
SSL	結構面板標高
TC/BC	路緣石頂標高/路緣石底標高
TR	扶手頂標高
TS/BS	階梯頂標高/階梯底標高
TW/BW	牆頂標高/牆腳標高
WL	溢水頂標高
NWL	常水位
HWL / LWL	高水位 / 低水位
BP	水池底標高

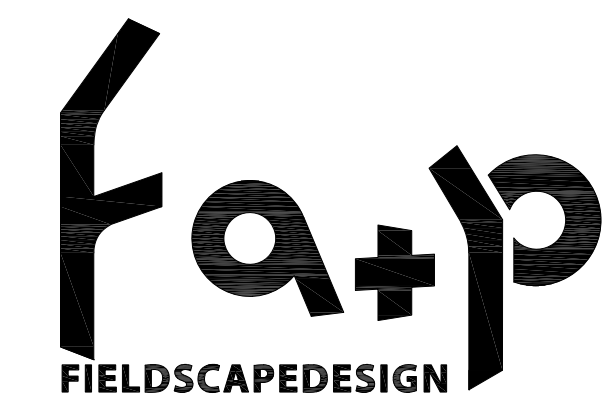

專案名稱 PROJECT
青草湖水岸環境改善-景觀工程
HSINCHU GREEN GRASS LAKE

委託單位 CLIENT
新竹市政府
HSINCHU CITY GOVERNMENT
GOVERNMENT


規劃設計單位 CONSULTANT
預景設計有限公司
台灣 台北市中山區合江街20巷14號1F
Tel 886 2 2509 6979 Fax 886 2 2509 6980
FIELDSCAPE DESIGN
No.14,Ln.20,Hejiang St,Zhongshan Dist.,
Taipei City,Taiwan
Tel 886 2 2509 6979 Fax 886 2 2509 6980

承包商 CONTRACTOR
金春福營造股份有限公司
台灣 新竹市明湖路482巷103號
Tel 886 3 520 3888 Fax 886 3 520 7539

竣工圖
COMPLETION DRAWING

修訂 ISSUE/REVISION		
	2022/06/22	竣工圖
I/R	日期 DATE	內容摘要 DESCRIPTION



索引圖 KEY PLAN

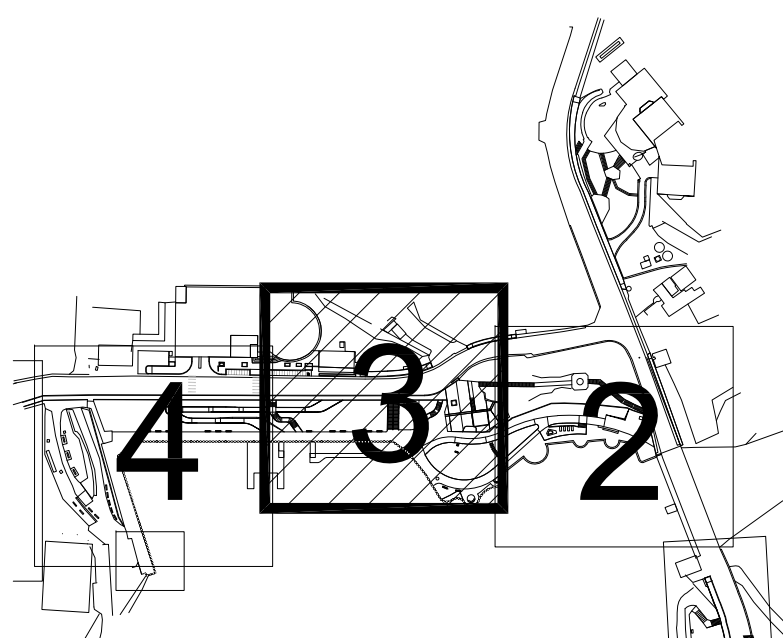

圖紙名稱 SHEET TITLE
高程平面配置圖 核心區 03
LEVELS PLAN PH1 03

圖紙編號 SHEET NUMBER
LA-1-3003

頁碼
PAGE NUMBER
037

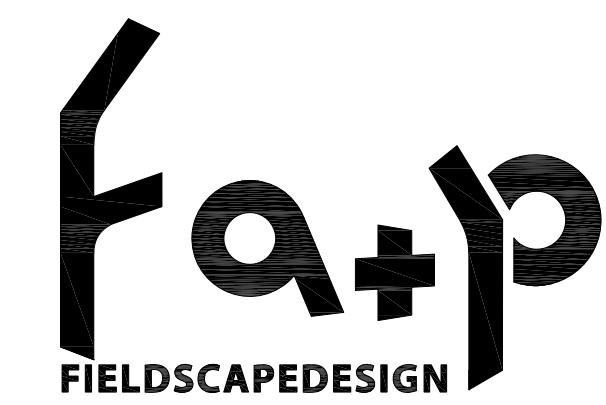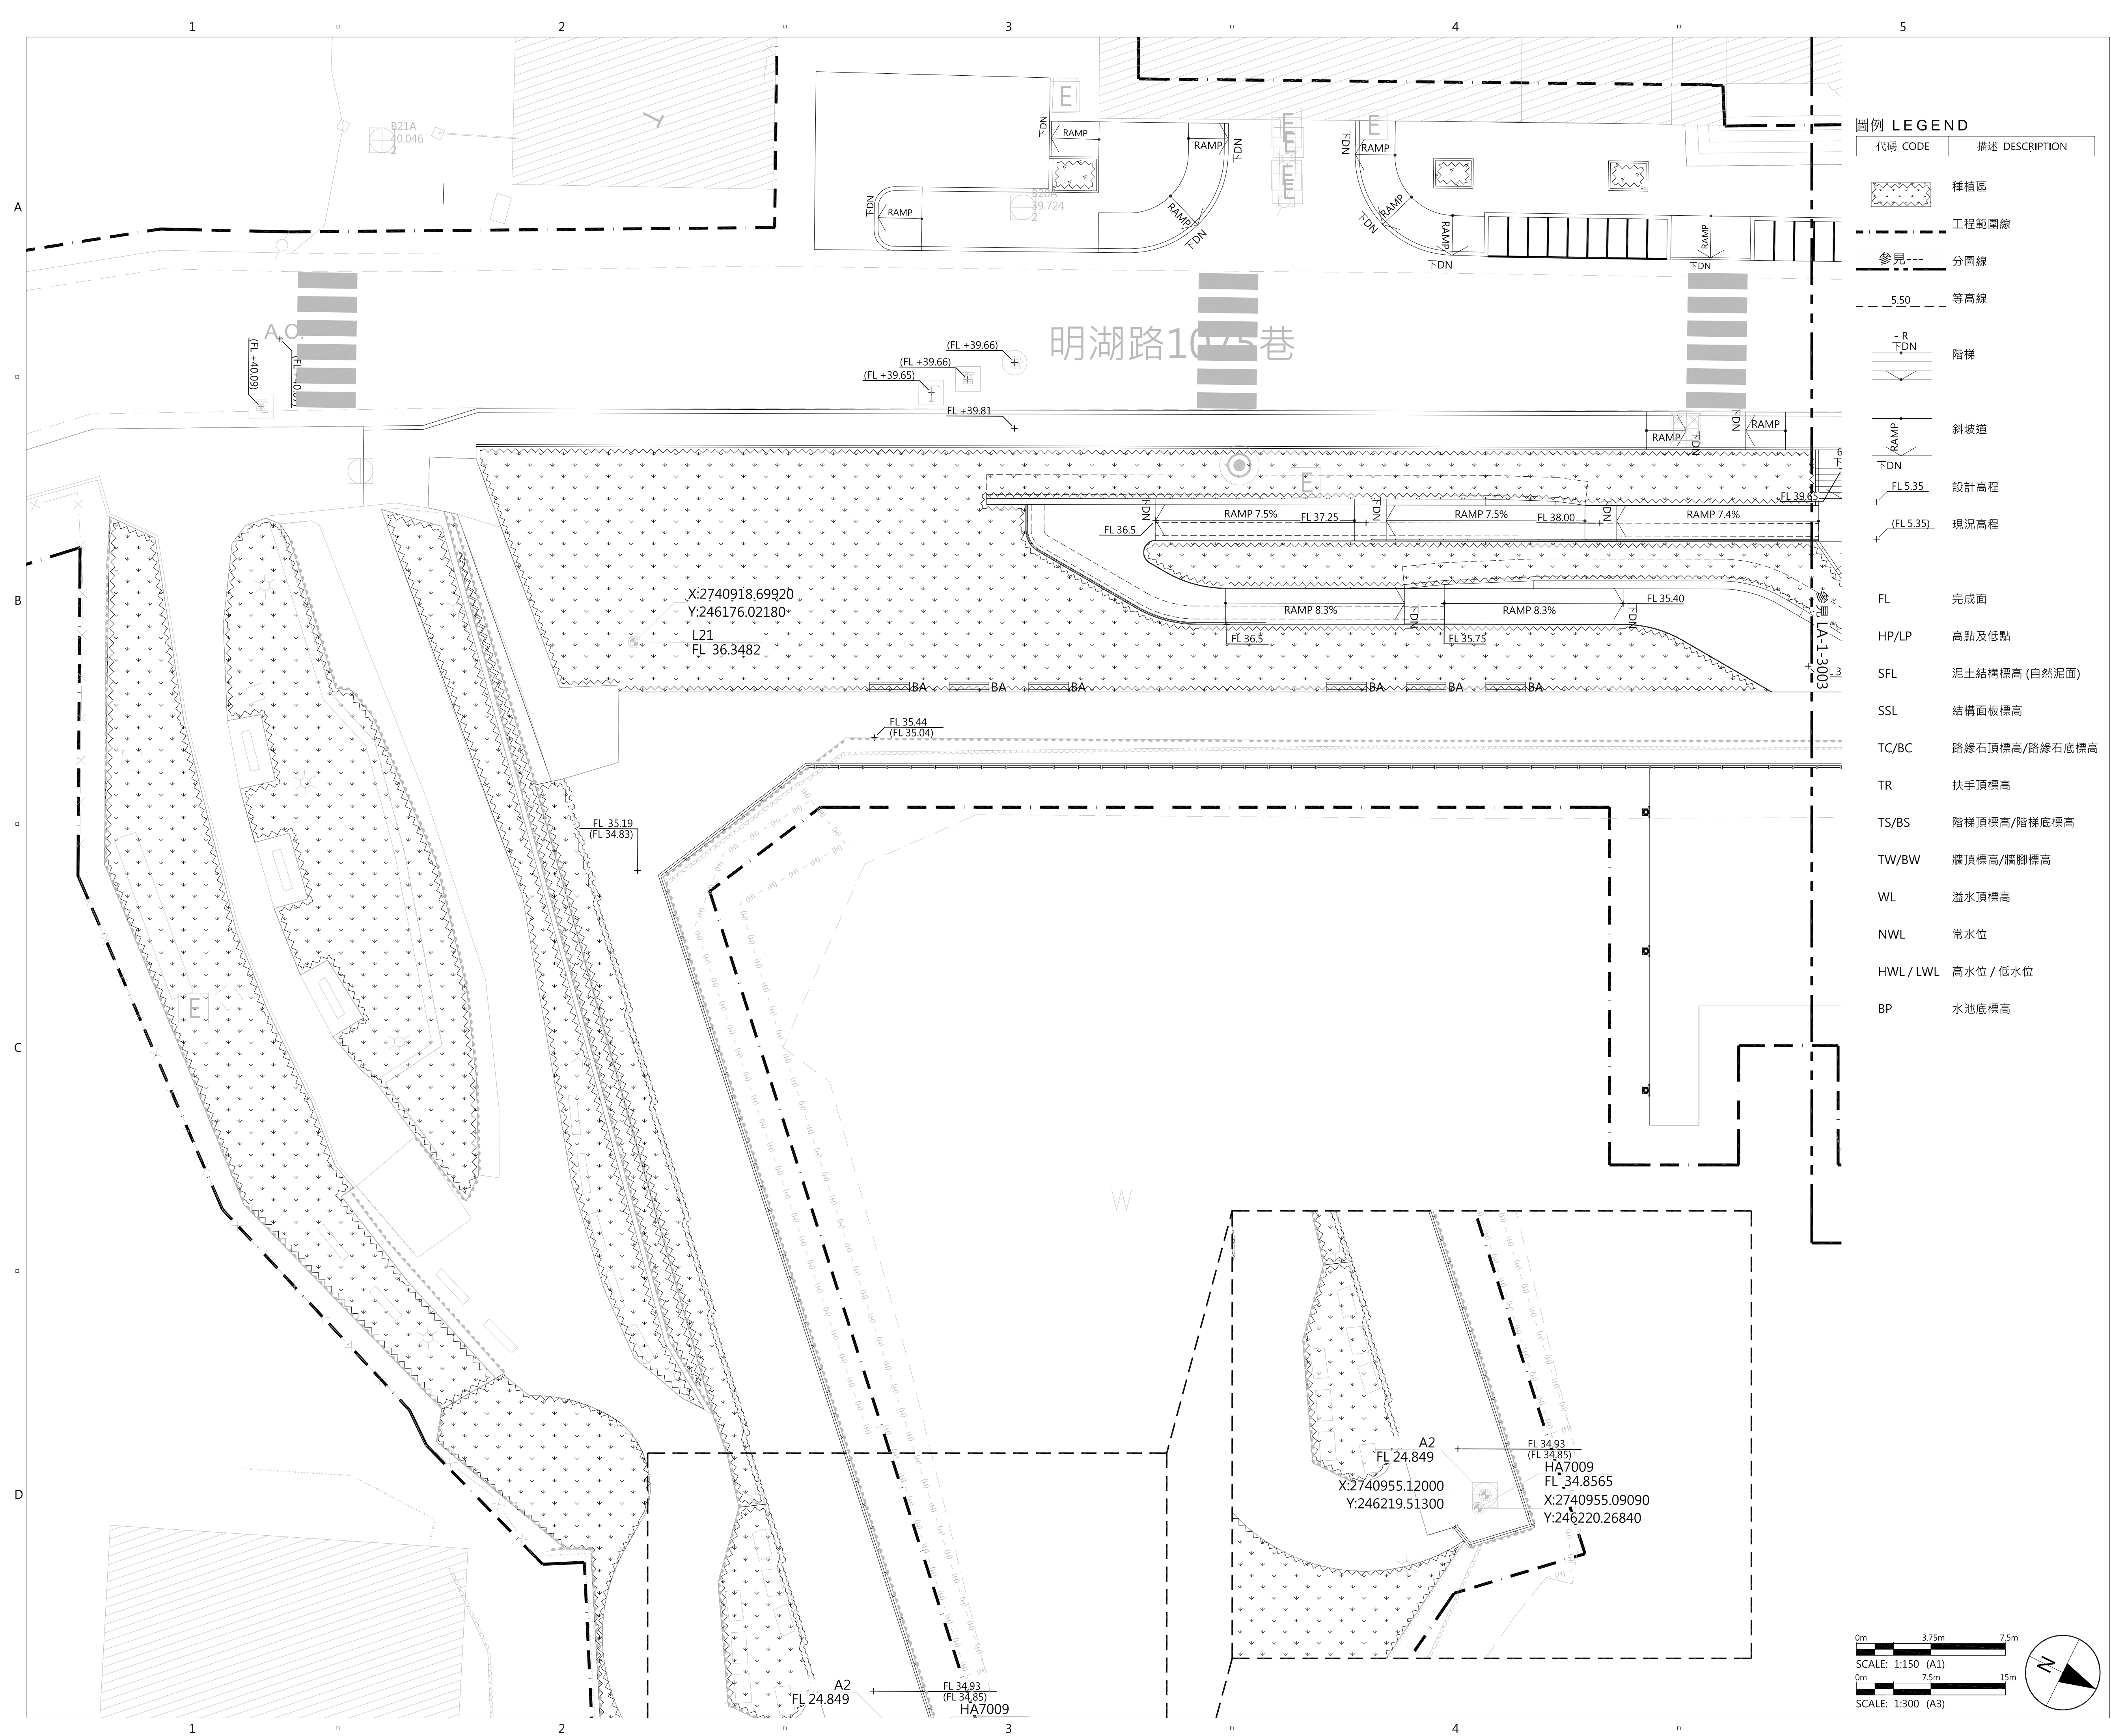

專案名稱 PROJECT
青草湖水岸環境改善-景觀工程
HSINCHU GREEN GRASS LAKE

委託單位 CLIENT
新竹市政府
HSINCHU CITY GOVERNMENT
GOVERNMENT


規劃設計單位 CONSULTANT
預景設計有限公司
台灣 台北市中山區合江街20巷14號1F
Tel 886 2 2509 6979 Fax 886 2 2509 6980
FIELDSCAPE DESIGN
No.14,Ln.20,Hejiang St,Zhongshan Dist.,
Taipei City,Taiwan
Tel 886 2 2509 6979 Fax 886 2 2509 6980

承包商 CONTRACTOR
金春福營造股份有限公司
台灣 新竹市明湖路482巷103號
Tel 886 3 520 3888 Fax 886 3 520 7539

竣工圖 COMPLETION DRAWING

修訂 ISSUE/REVISION		
	2022/06/22	竣工圖
I/R	日期 DATE	內容摘要 DESCRIPTION

索引圖 KEY PLAN	

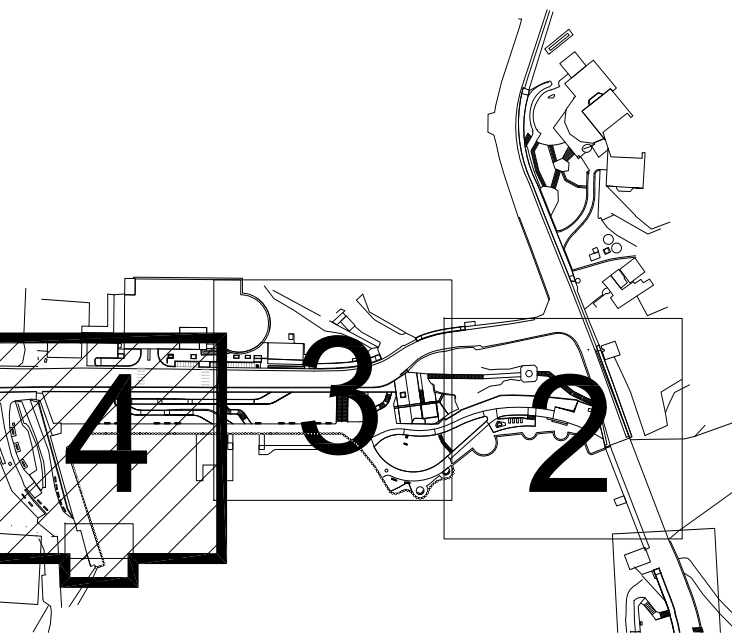




圖紙名稱 SHEET TITLE
高程平面配置圖 核心區 04
LEVELS PLAN PH1 04

圖紙編號 SHEET NUMBER
LA-1-3004

頁碼 PAGE NUMBER 038

項次	設施名稱	設施編號	單位	數量		備註	原設計尺寸容許範圍	
				原設計	現場調整		減少20%	增加20%
1	排水溝 I (80.40×H0.55~0.75)	U1	m	35.8	36.22	含沉砂0.25m	28.64	42.96
2	排水溝 II (80.40×H0.55~0.70)	U2	m	24.2	24.87	含沉砂0.25m	19.36	29.04
3	排水溝 III (80.40×H0.55~0.60)	U3	m	5.3	4.82	含沉砂0.25m	4.24	6.36
4	排水溝 IV (80.40×H0.55~0.55)	U4	m	13.7	15.5	含沉砂0.25m	10.96	16.44
5	排水溝 V (80.40×H0.55~0.65)	U5	m	17.7	19	含沉砂0.25m	14.16	21.24
6	排水溝 IV (80.40×H0.55~0.55)	U6	m	16.4	17.43	含沉砂0.25m	13.12	19.68
7	排水溝 I (80.40×H0.55~0.75)	U7	m	33.8	30.8	含沉砂0.25m	27.04	40.56
8	排水溝 I (80.40×H0.55~0.75)	U8	m	33.8	38.61	含沉砂0.25m	27.04	40.56
9	排水溝 V (80.40×H0.55~0.65)	U9	m	17.6	14.61	含沉砂0.25m	14.08	21.12
10	排水溝 V (80.40×H0.55~0.65)	U10	m	17.6	16.76	含沉砂0.25m	14.08	21.12
11	集水井 III (0.40×0.40×0.80)	Z1	座	1	1			
12	集水井 II (0.40×0.40×0.70)	Z2	座	1	1			
		Z2-1	座	1	1			
13	集水井 I (0.40×0.40×0.60)	Z3	座	1	1			
14	集水井 II (0.40×0.40×0.70)	Z4	座	1	1			
15	集水井 I (0.40×0.40×0.60)	Z5	座	1	1			
16	集水井 III (0.40×0.40×0.80)	Z6	座	1	1			
17	集水井 II (0.40×0.40×0.70)	Z7	座	1	1			
18	涵管(PVC管 φ0.2)	P1~P5	M	17.2	15.16		13.76	20.64

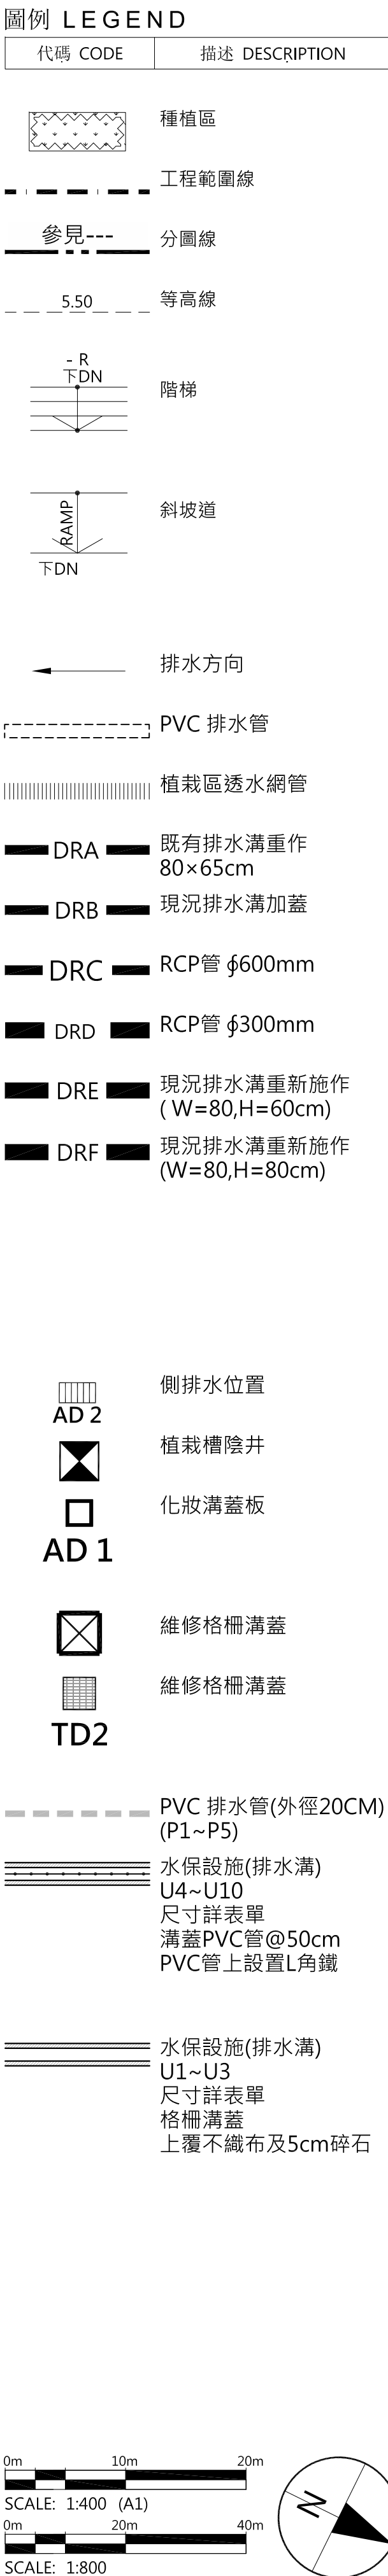

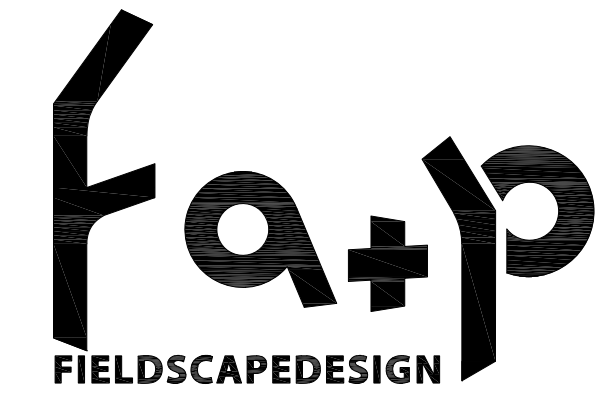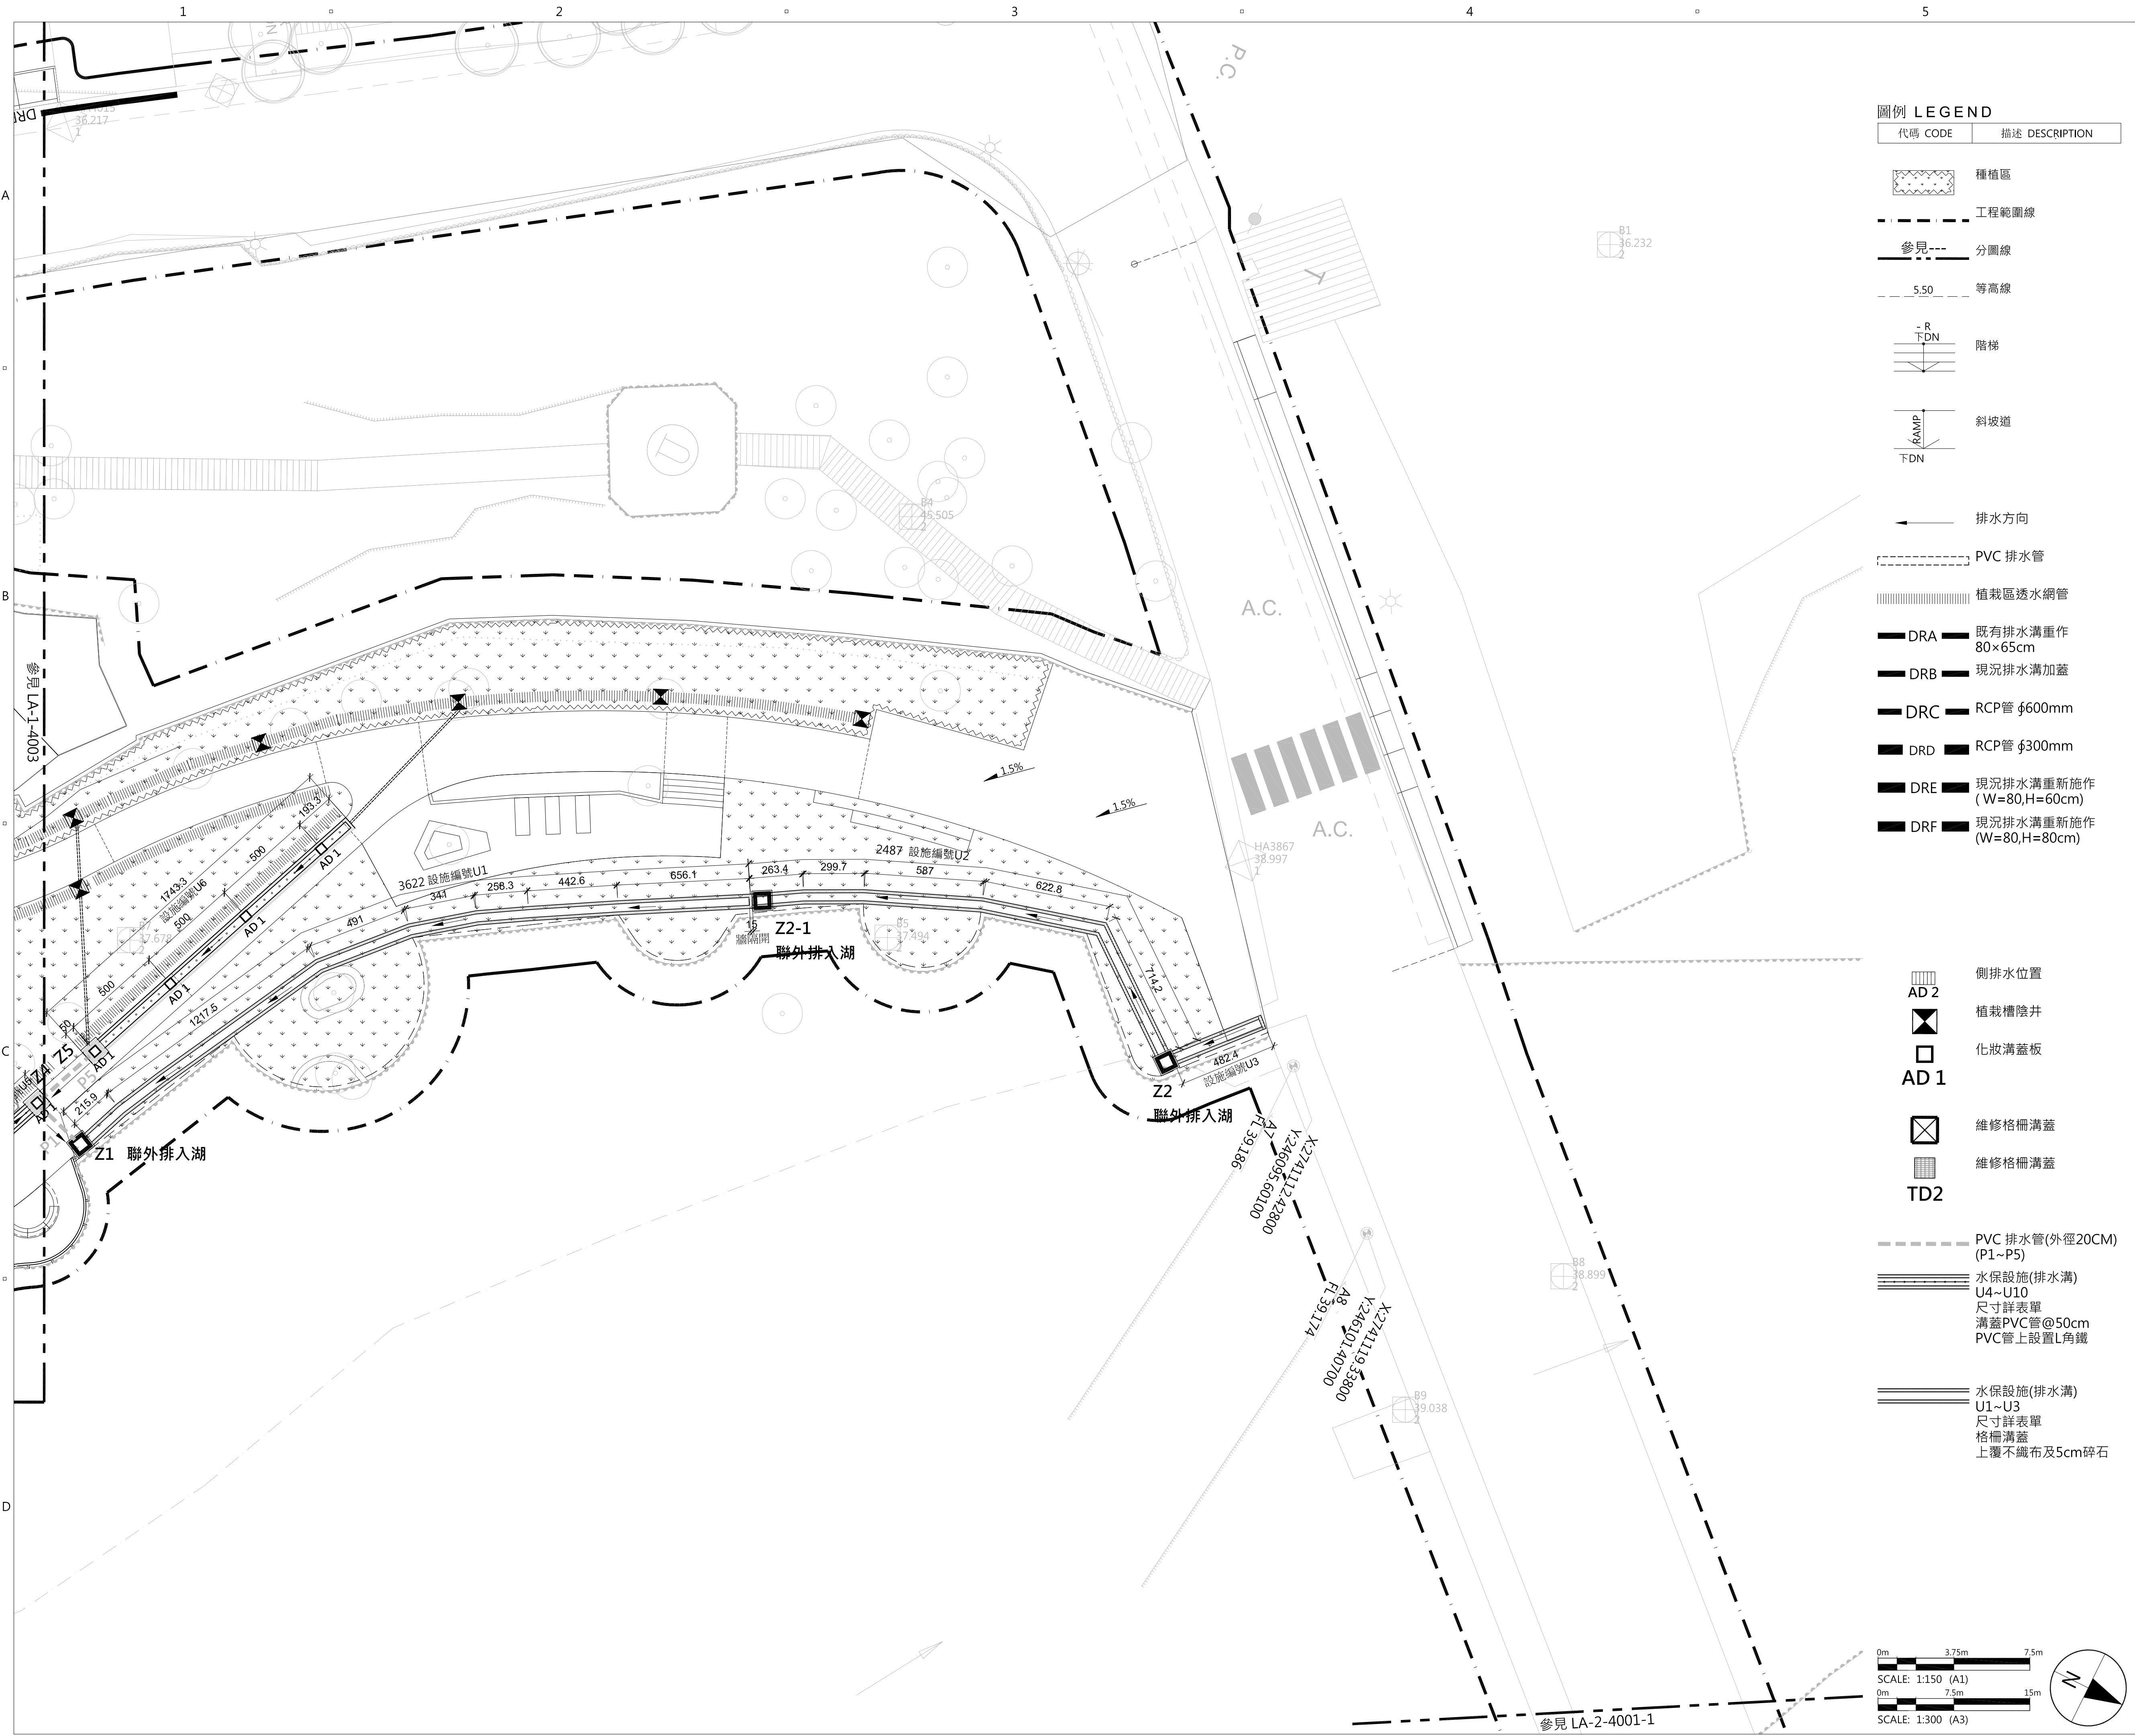

專案名稱 PROJECT

青草湖水岸環境改善-景觀工程
HSINCHU GREEN GRASS LAKE

委託單位 CLIENT

新竹市政府
HSINCHU CITY GOVERNMENT
GOVERNMENT

規劃設計單位 CONSULTANT

預景設計有限公司
台灣 台北市中山區合江街20巷14號1F
Tel 886 2 2509 6979 Fax 886 2 2509 6980
FIELDSCAPE DESIGN
No.14,Ln.20,Hejiang St,Zhongshan Dist.,
Taipei City,Taiwan
Tel 886 2 2509 6979 Fax 886 2 2509 6980

承包商 CONTRACTOR


金春福營造股份有限公司
台灣 新竹市明湖路482巷103號
Tel 886 3 520 3888 Fax 886 3 520 7539

竣工圖
COMPLETION DRAWING

修訂 ISSUE/REVISION

	2022/06/22	竣工圖
I/R	日期 DATE	內容摘要 DESCRIPTION

索引圖 KEY PLAN

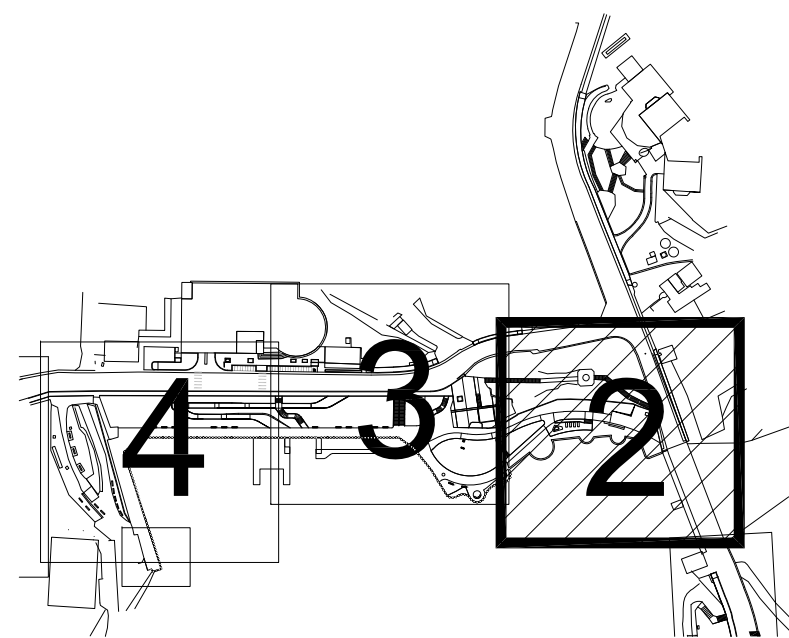

圖紙名稱 SHEET TITLE

排水平面配置圖 核心區 02

DRAINAGE PLAN PH1 02


圖紙編號 SHEET NUMBER

LA-1-4002

頁碼

PAGE NUMBER

041

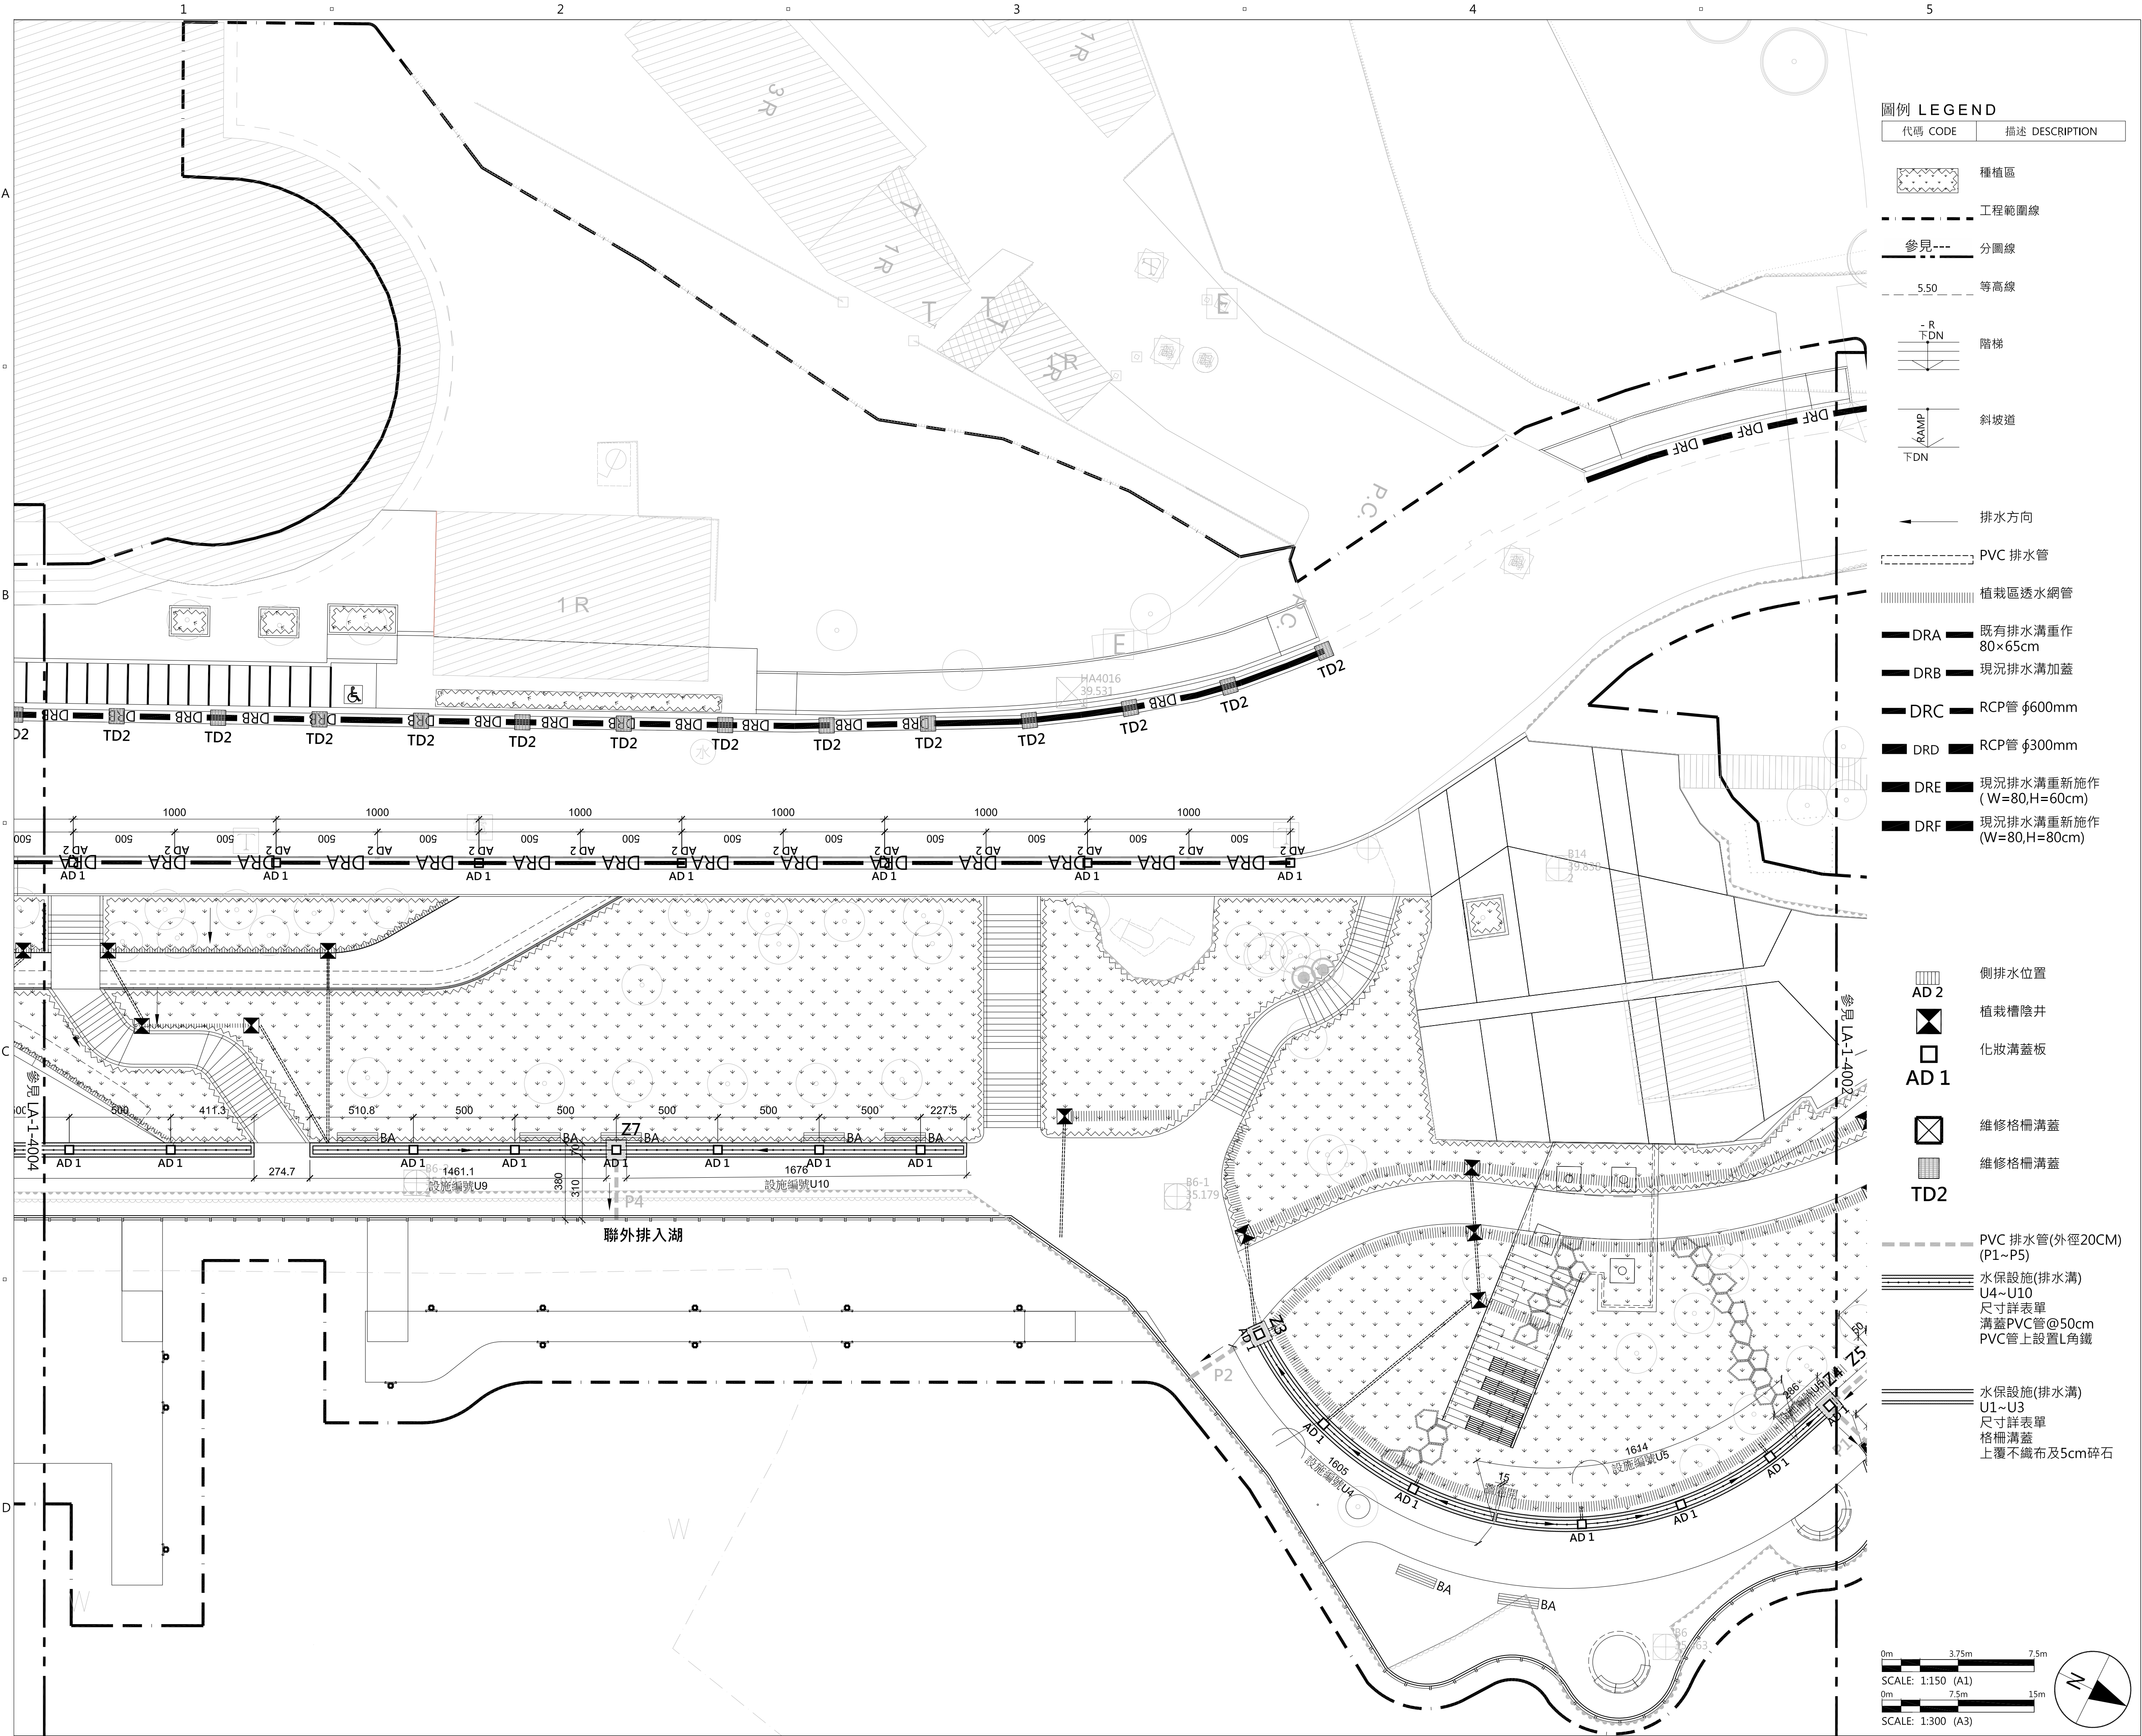

圖例 LEGEND


代碼 CODE	描述 DESCRIPTION
	種植區
	工程範圍線
	分圖線
	等高線
	階梯
	斜坡道
	排水方向
	PVC 排水管
	植栽區透水網管
	DRA 既有排水溝重作 80×65cm
	DRB 現況排水溝加蓋
	DRC RCP管 φ600mm
	DRD RCP管 φ300mm
	DRE 現況排水溝重新施作 (W=80,H=60cm)
	DRF 現況排水溝重新施作 (W=80,H=80cm)
	側排水位置
	植栽槽陰井
	化妝溝蓋板
	維修格柵溝蓋
	維修格柵溝蓋
	TD2
	PVC 排水管(外徑20CM) (P1~P5)
	水保設施(排水溝) U4~U10 尺寸詳表單 溝蓋PVC管@50cm PVC管上設置L角鐵
	水保設施(排水溝) U1~U3 尺寸詳表單 格柵溝蓋 上覆不織布及5cm碎石

0m 3.75m 7.5m

SCALE: 1:150 (A1)

0m 7.5m 15m

SCALE: 1:300 (A3)

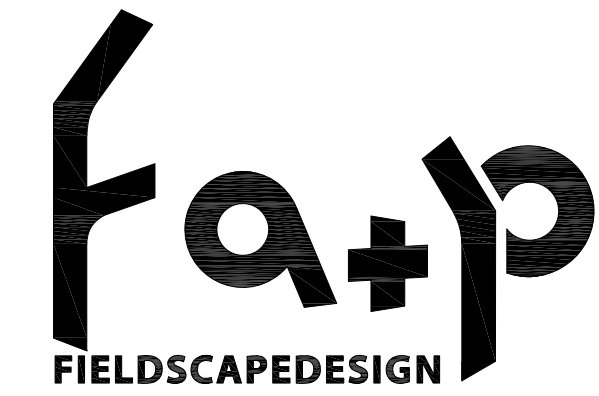

專案名稱 PROJECT

青草湖水岸環境改善-景觀工程
HSINCHU GREEN GRASS LAKE

委託單位 CLIENT

新竹市政府
HSINCHU CITY GOVERNMENT
GOVERNMENT

規劃設計單位 CONSULTANT

預景設計有限公司
台灣 台北市中山區合江街20巷14號1F
Tel 886 2 2509 6979 Fax 886 2 2509 6980
FIELDSCAPE DESIGN
No.14,Ln.20,Hejiang St,Zhongshan Dist,
Taipei City,Taiwan
Tel 886 2 2509 6979 Fax 886 2 2509 6980

承包商 CONTRACTOR


金春福營造股份有限公司
台灣 新竹市明湖路482巷103號
Tel 886 3 520 3888 Fax 886 3 520 7539

竣工圖
COMPLETION DRAWING

修訂 ISSUE/REVISION

	2022/06/22	竣工圖
I/R	日期 DATE	內容摘要 DESCRIPTION

索引圖 KEY PLAN

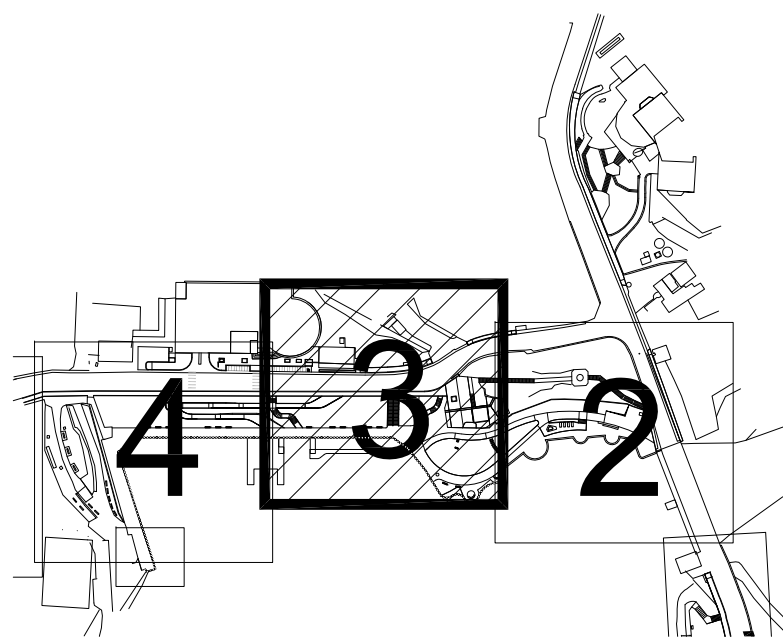

圖紙名稱 SHEET TITLE

排水平面配置圖 核心區 03

DRAINAGE PLAN PH1 03


圖紙編號 SHEET NUMBER

LA-1-4003

頁碼

PAGE NUMBER

042

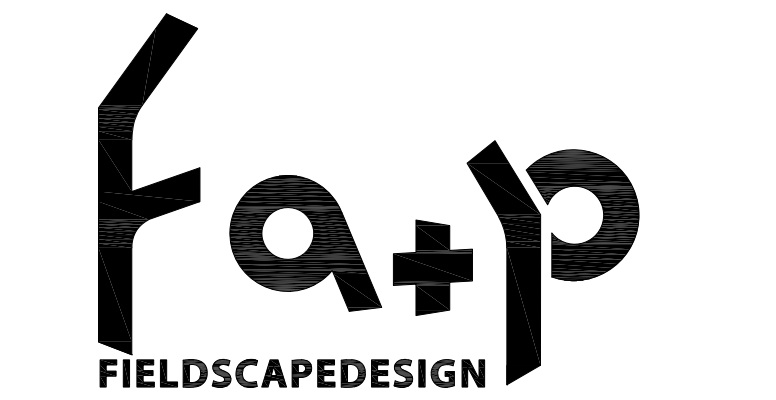


青草湖水岸環境改善-景觀工程
HSINCHU GREEN GRASS LAKE

HSINCHU CITY GOVERNMENT
GOVERNMENT

No.14, Ln.20, Hejiang St., Zhongshan Dist.,
Taipei City, Taiwan
Tel 886 2 2509 6979 Fax 886 2 2509 6980


台灣 新竹市明湖路482巷103號
Tel 886 3 520 3888 Fax 886 3 520 7539

竣工圖
COMPLETION DRAWING

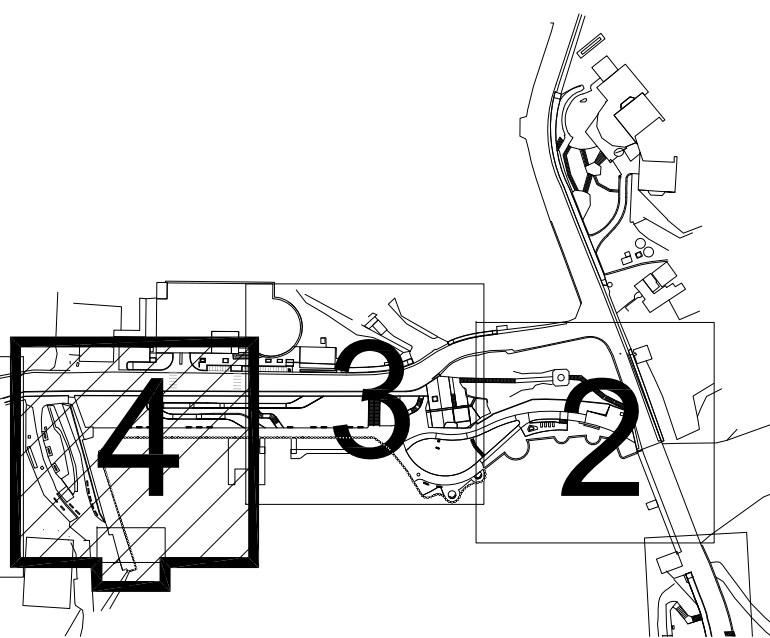索引|圖 KEY PLAN

A-1-4004

PAGE NUMBER
043

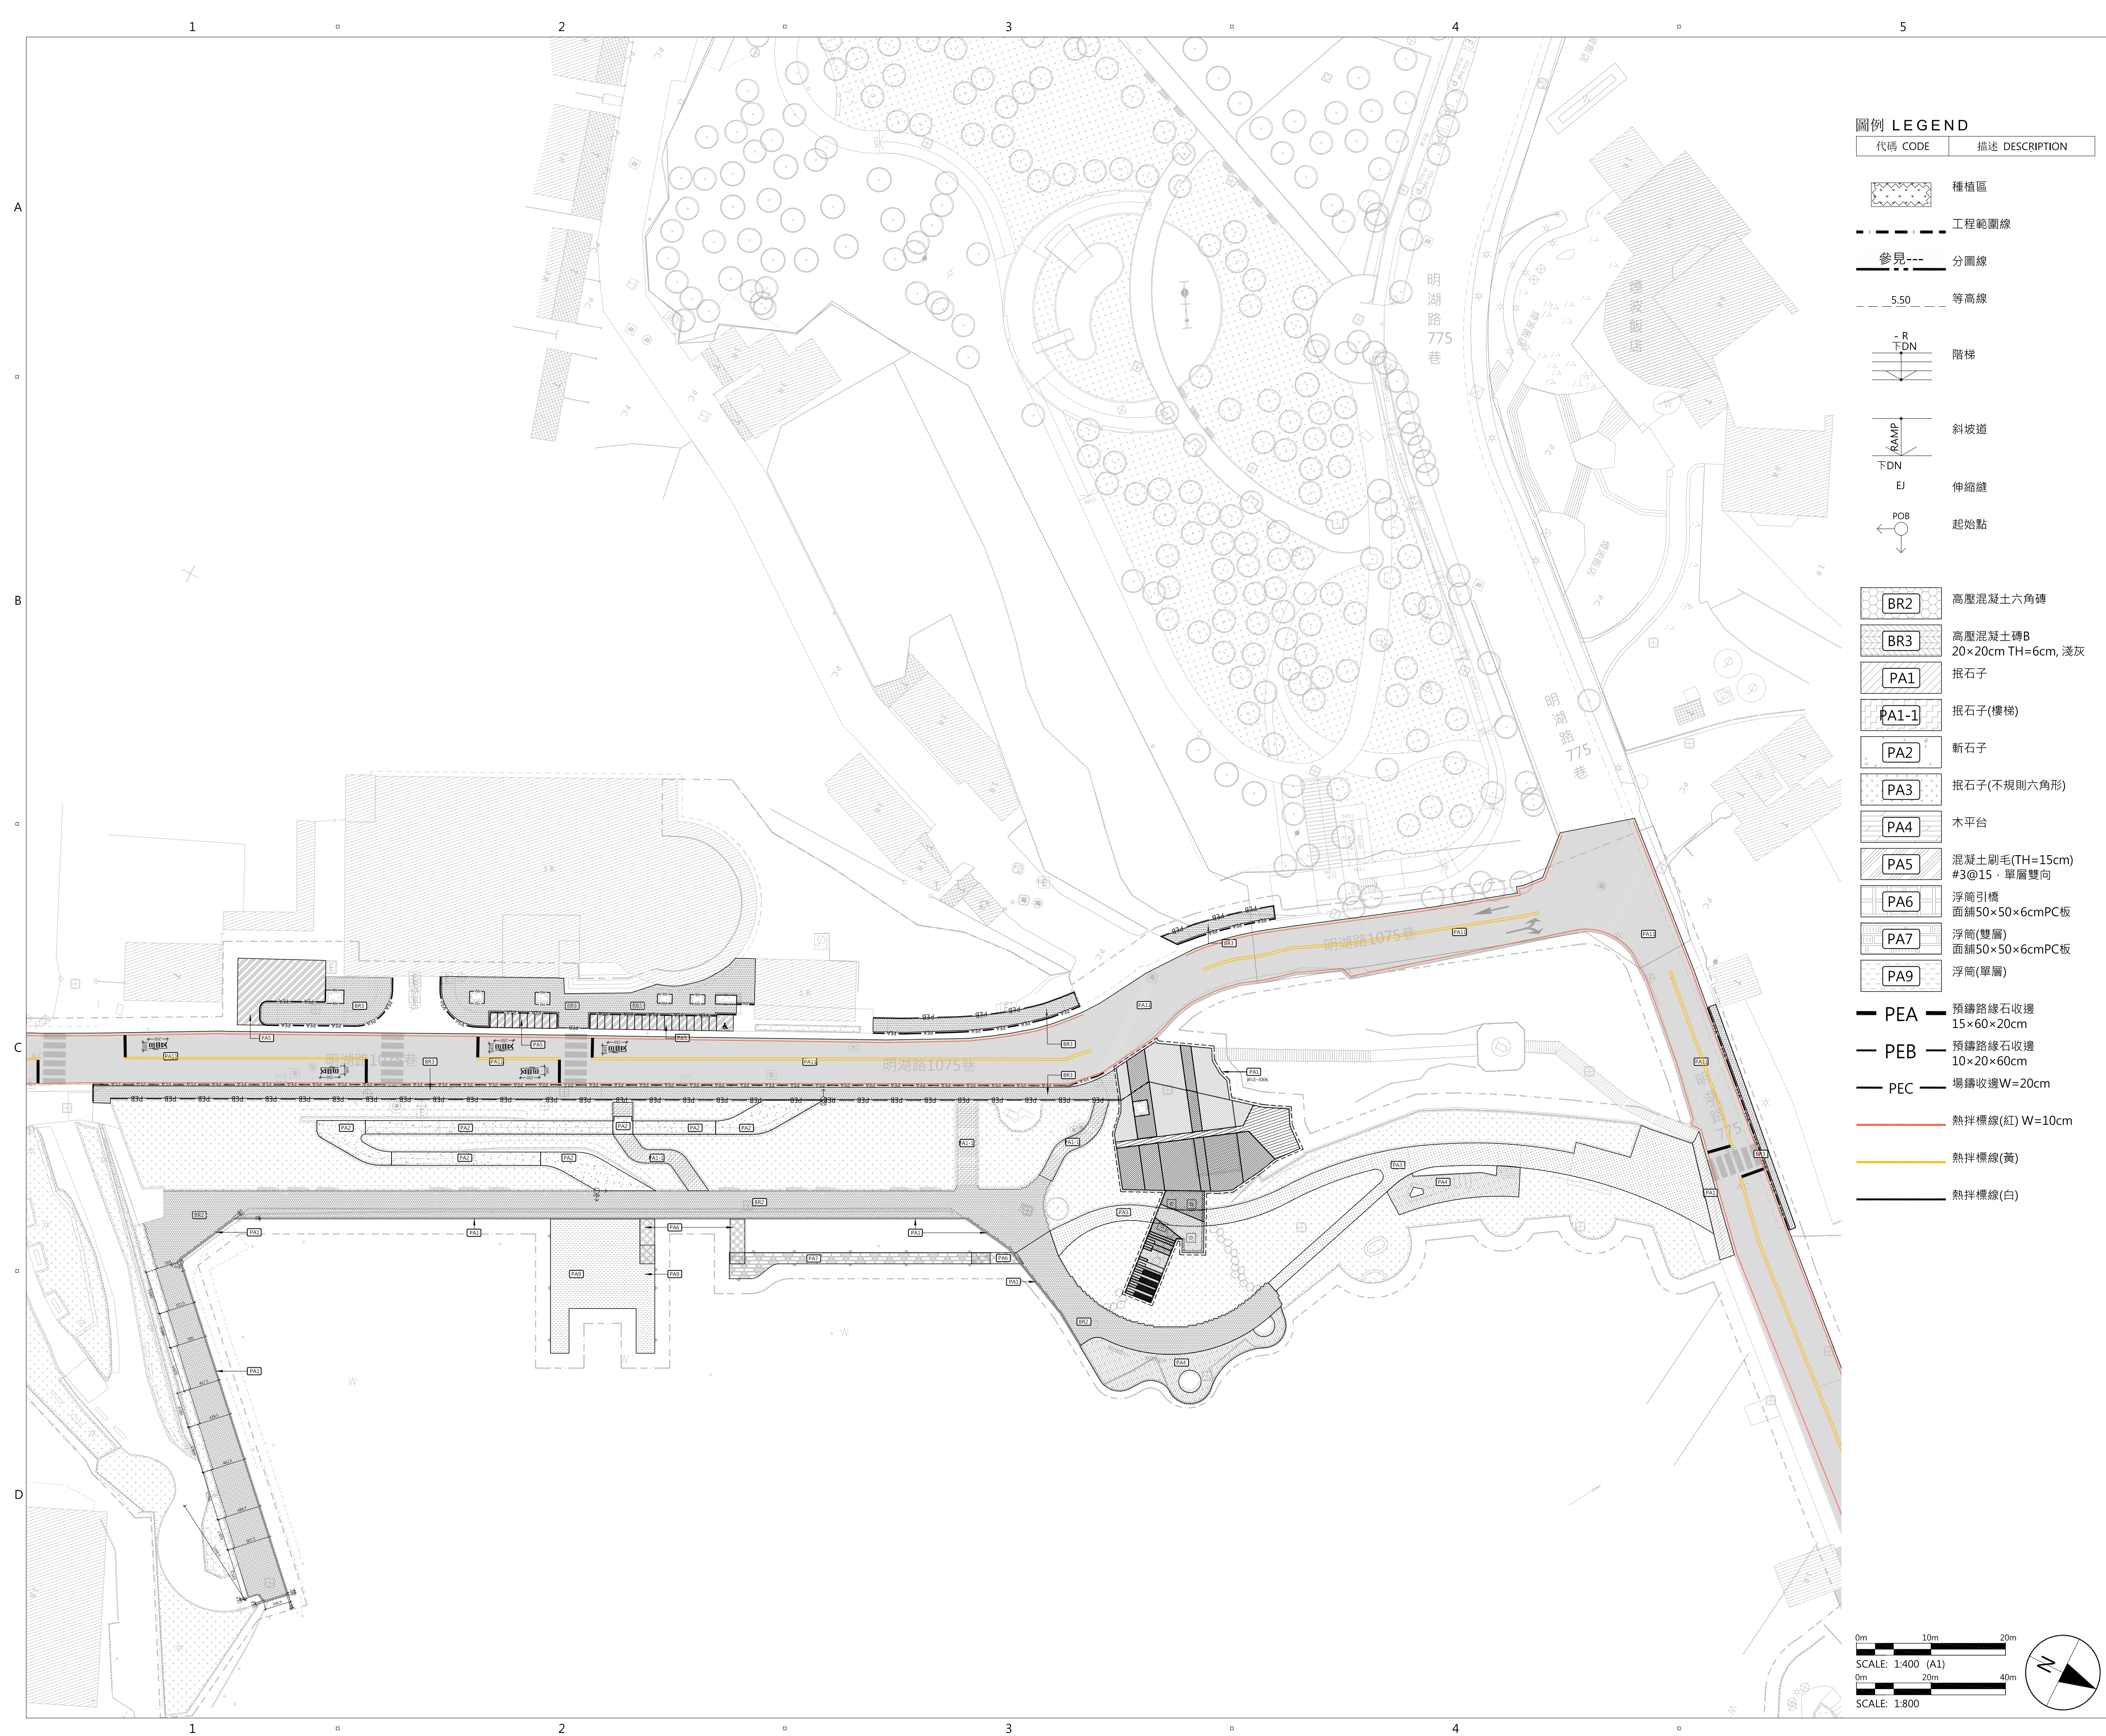

圖例 LEGEND

代碼 CODE	描述 DESCRIPTION
	種植區
	工程範圍線
	參見 --- 分圖線
	5.50 等高線
	階梯
	斜坡道
	伸縮縫
	起始點

	高壓混凝土六角磚
	高壓混凝土磚B 20×20cm TH=6cm, 淺灰
	卵石
	卵石(樓梯)
	斬石子
	卵石(不規則六角形)
	木平台
	混凝土刷毛(TH=15cm) #3@15 · 單層雙向
	浮筒引橋 面鋪50×50×6cmPC板
	浮筒(雙層) 面鋪50×50×6cmPC板
	浮筒(單層)
	預鑄路緣石收邊 15×60×20cm
	預鑄路緣石收邊 10×20×60cm
	場鑄收邊W=20cm
	熱拌標線(紅) W=10cm
	熱拌標線(黃)
	熱拌標線(白)

FIELDSCAPEDESIGN

專案名稱 PROJECT

青草湖水岸環境改善-景觀工程
HSINCHU GREEN GRASS LAKE

委託單位 CLIENT

新竹市政府
HSINCHU CITY GOVERNMENT
GOVERNMENT

規劃設計單位 CONSULTANT

預景設計有限公司
台灣 台北市中山區合江街20巷14號1F
Tel 886 2 2509 6979 Fax 886 2 2509 6980
FIELDSCAPE DESIGN
No.14,Ln.20,Hejiang St.,Zhongshan Dist.,
Taipei City,Taiwan
Tel 886 2 2509 6979 Fax 886 2 2509 6980

承包商 CONTRACTOR

金春福營造股份有限公司
台灣 新竹市明湖路482巷103號
Tel 886 3 520 3888 Fax 886 3 520 7539

竣工圖
COMPLETION DRAWING

修訂 ISSUE/REVISION

I/R	日期 DATE	內容摘要 DESCRIPTION
	2022/06/22	竣工圖

索引圖 KEY PLAN

圖紙名稱 SHEET TITLE

鋪面平面配置圖 核心區

PAVING MATERIAL PLAN PH1

圖紙編號 SHEET NUMBER



LA-1-5000

頁碼
PAGE NUMBER
044



圖例 LEGEND	
代碼 CODE	描述 DESCRIPTION
	種植區
	工程範圍線
	參見---
	5.50 等高線
	階梯
	斜坡道
	伸縮縫
	起始點

	BR2	高壓混凝土六角磚
	BR3	高壓混凝土磚B 20×20cm TH=6cm, 淺灰
	PA1	振石子
	PA1-1	振石子(樓梯)
	PA2	斬石子
	PA3	振石子(不規則六角形)
	PA4	木平台
	PA5	混凝土刷毛(TH=15cm) #3@15 單層雙向
	PA6	浮筒引橋 面鋪50×50×6cmPC板
	PA7	浮筒(雙層) 面鋪50×50×6cmPC板
	PA9	浮筒(單層)
	PEA	預鑄路緣石收邊 15×60×20cm
	PEB	預鑄路緣石收邊 10×20×60cm
	PEC	場鑄收邊W=20cm
		熱拌標線(紅) W=10cm
		熱拌標線(黃)
		熱拌標線(白)

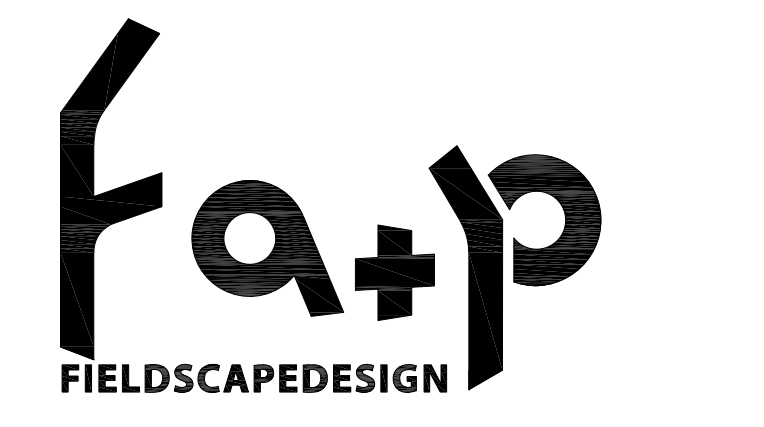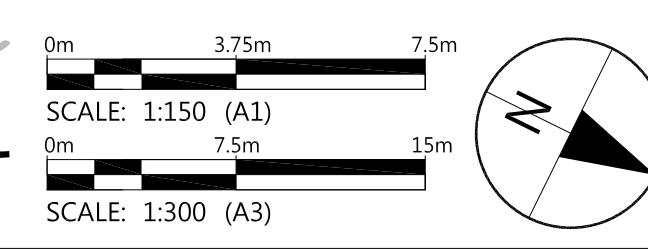

專案名稱 PROJECT
青草湖水岸環境改善-景觀工程
HSINCHU GREEN GRASS LAKE

委託單位 CLIENT
新竹市政府
HSINCHU CITY GOVERNMENT
GOVERNMENT


規劃設計單位 CONSULTANT
預景設計有限公司
台灣 台北市中山區合江街20巷14號1F
Tel 886 2 2509 6979 Fax 886 2 2509 6980
FIELDSCAPE DESIGN
No.14,Ln.20,Hejiang St,Zhongshan Dist.,
Taipei City,Taiwan
Tel 886 2 2509 6979 Fax 886 2 2509 6980

承包商 CONTRACTOR
金春福營造股份有限公司
台灣 新竹市明湖路482巷103號
Tel 886 3 520 3888 Fax 886 3 520 7539



竣工圖
COMPLETION DRAWING

修訂 ISSUE/REVISION		
	2022/06/22	竣工圖
I/R	日期 DATE	內容摘要 DESCRIPTION

索引圖 KEY PLAN

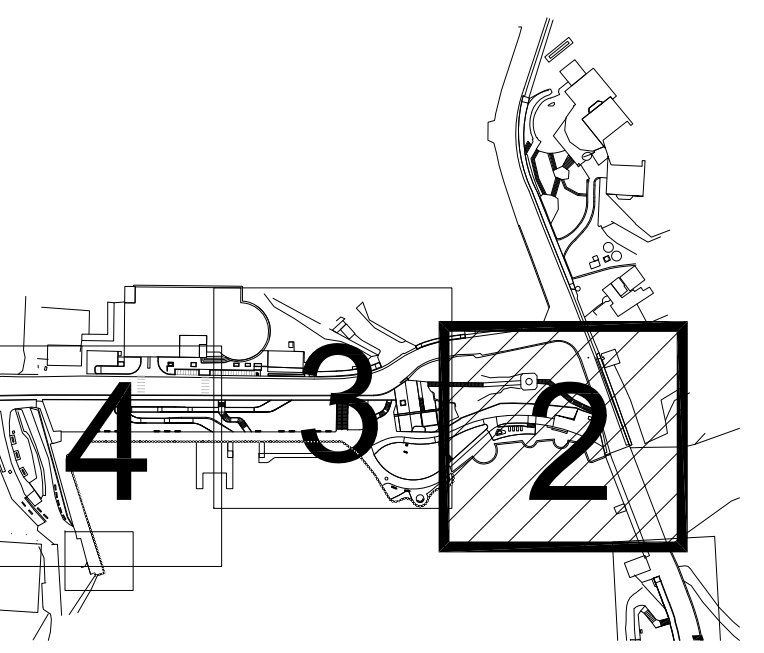

圖紙名稱 SHEET TITLE
鋪面平面配置圖 核心區 02
PAVING MATERIAL PLAN PH1 02
圖紙編號 SHEET NUMBER
LA-1-5002
頁碼
PAGE NUMBER
046

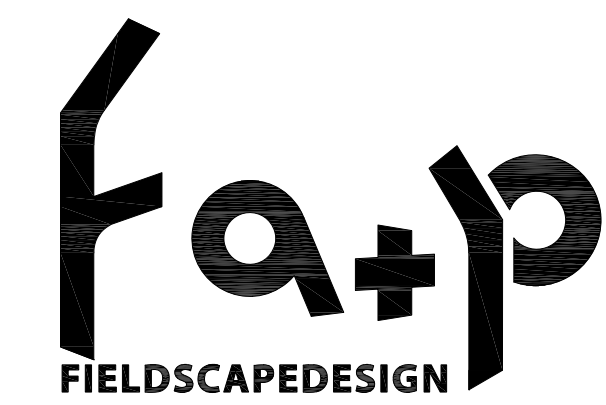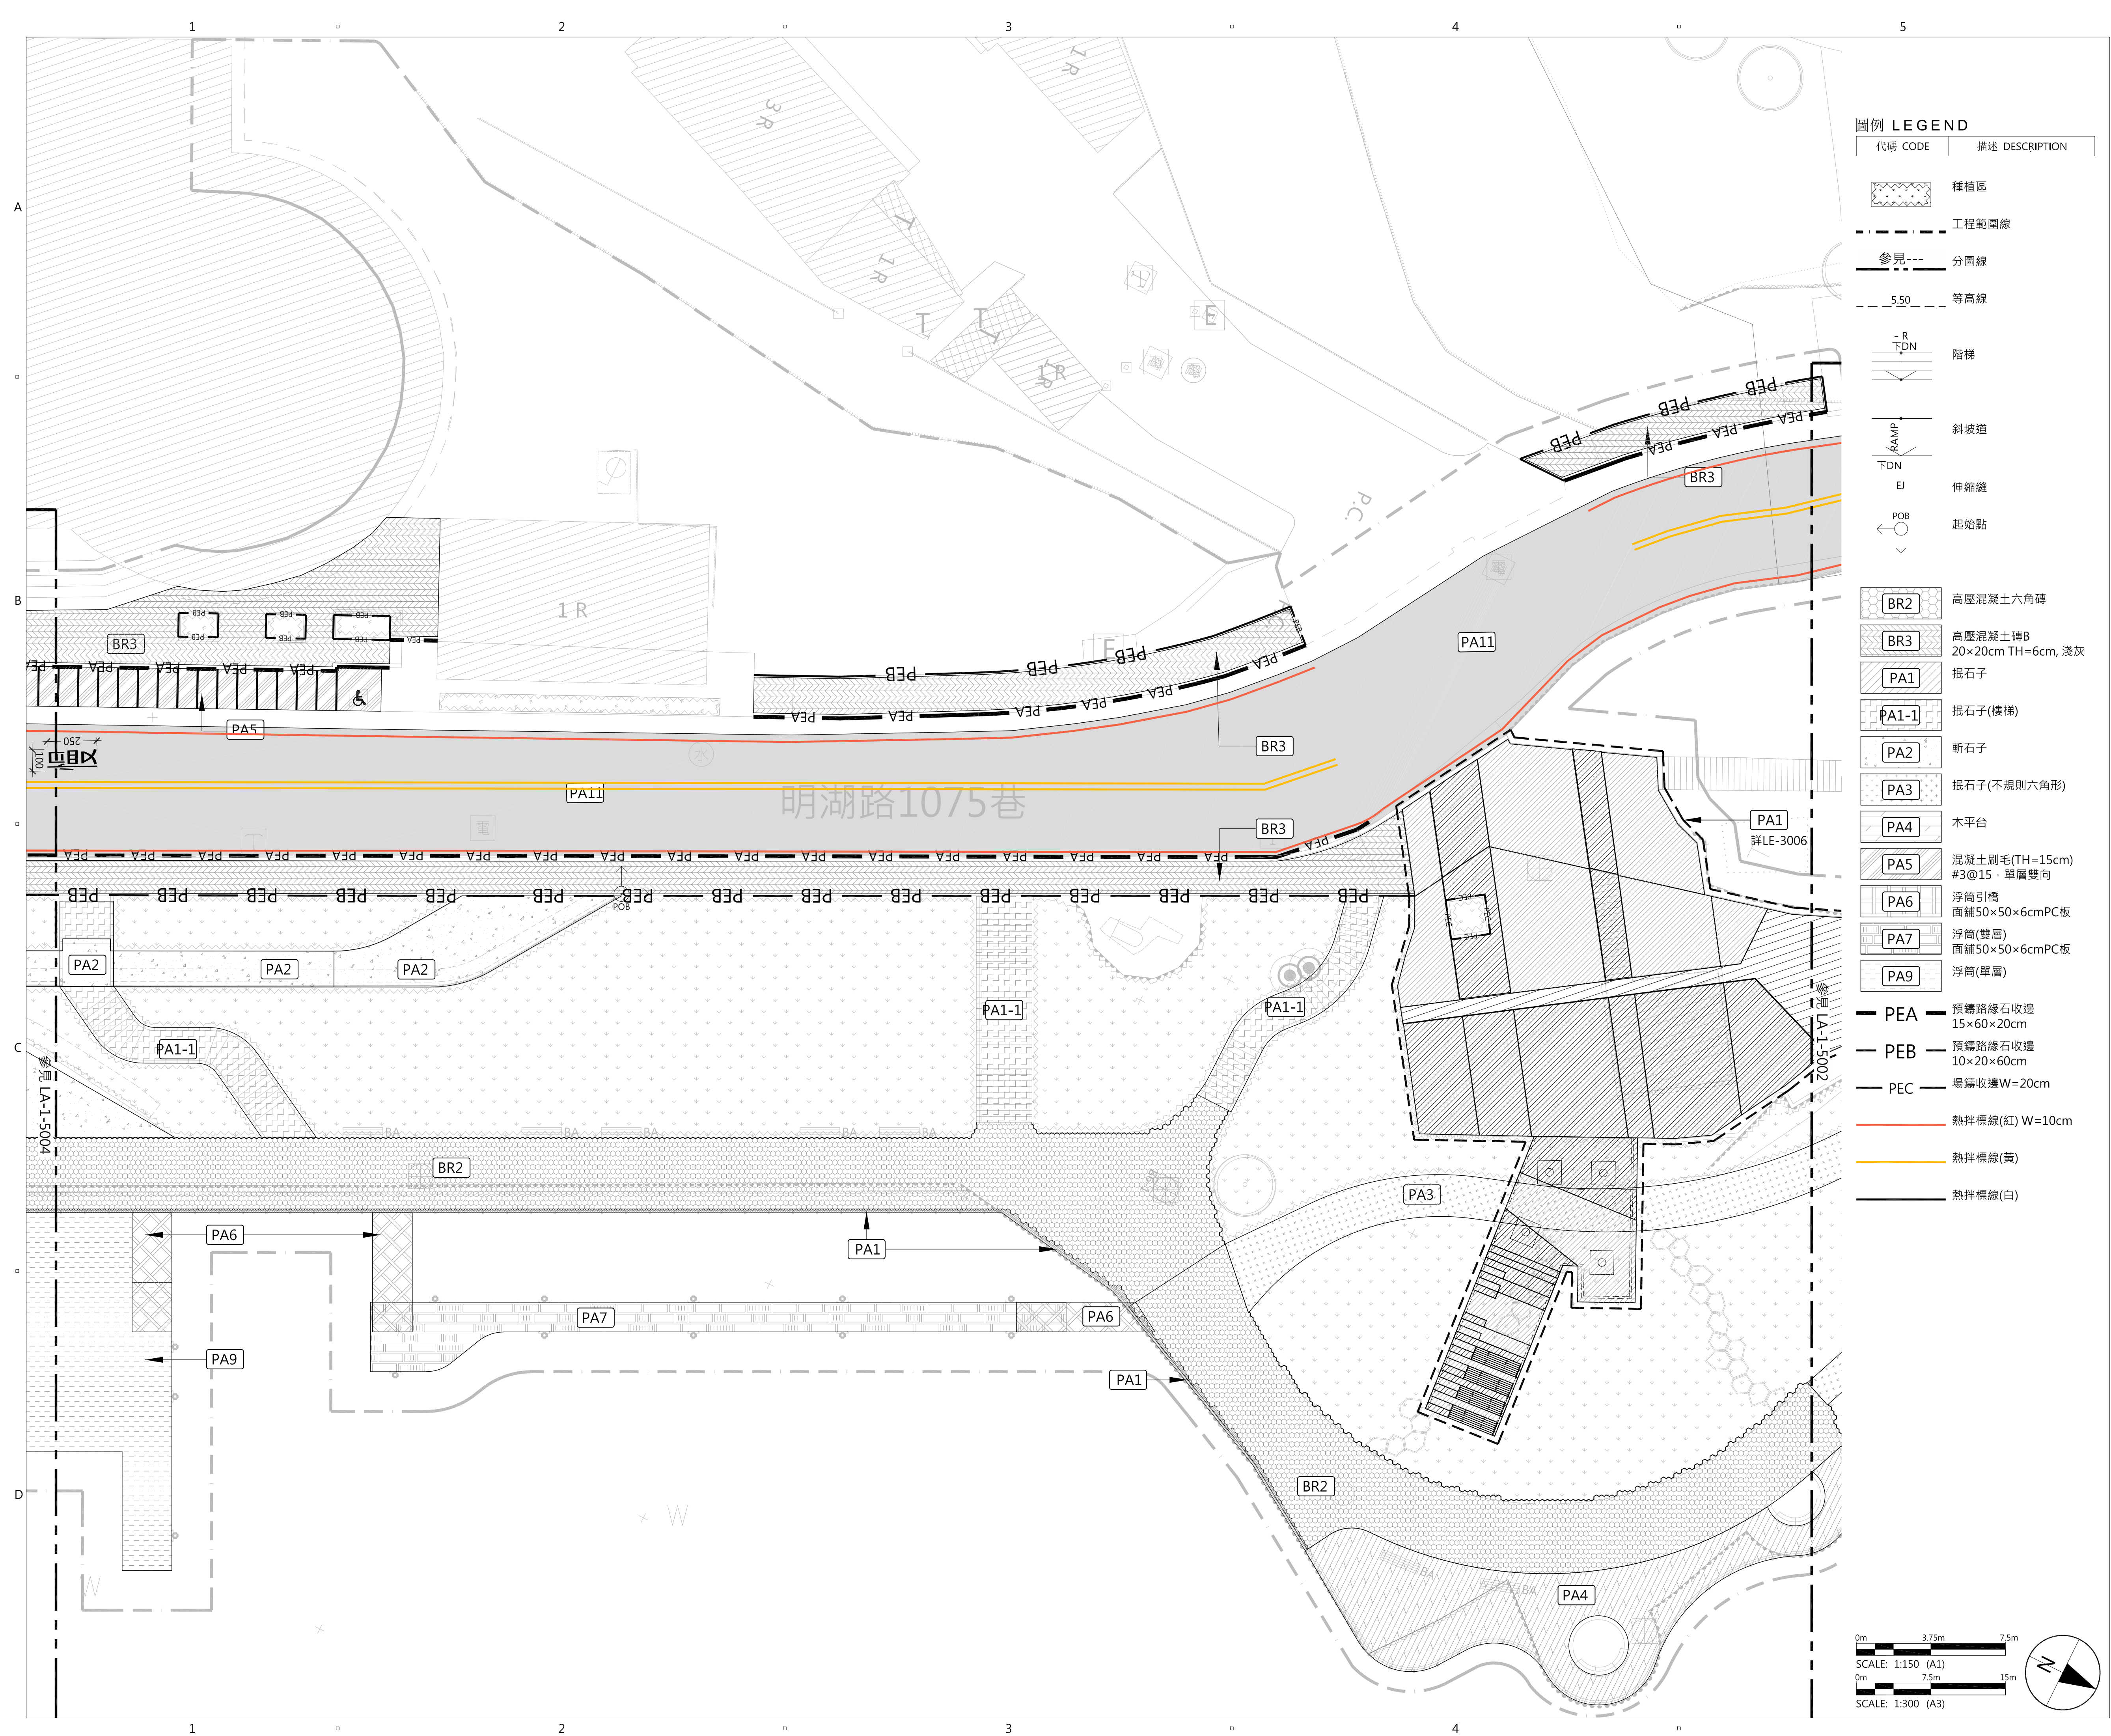

專案名稱 PROJECT
青草湖水岸環境改善-景觀工程
HSINCHU GREEN GRASS LAKE


委託單位 CLIENT
新竹市政府
HSINCHU CITY GOVERNMENT
GOVERNMENT

規劃設計單位 CONSULTANT
預景設計有限公司
台灣 台北市中山區合江街20巷14號1F
Tel 886 2 2509 6979 Fax 886 2 2509 6980
FIELDSCAPE DESIGN
No.14,Ln.20,Hejiang St,Zhongshan Dist.,
Taipei City,Taiwan
Tel 886 2 2509 6979 Fax 886 2 2509 6980

承包商 CONTRACTOR
金春福營造股份有限公司
台灣 新竹市明湖路482巷103號
Tel 886 3 520 3888 Fax 886 3 520 7539



竣工圖
COMPLETION DRAWING

修訂 ISSUE/REVISION		
	2022/06/22	竣工圖
I/R	日期 DATE	內容摘要 DESCRIPTION
索引圖 KEY PLAN		

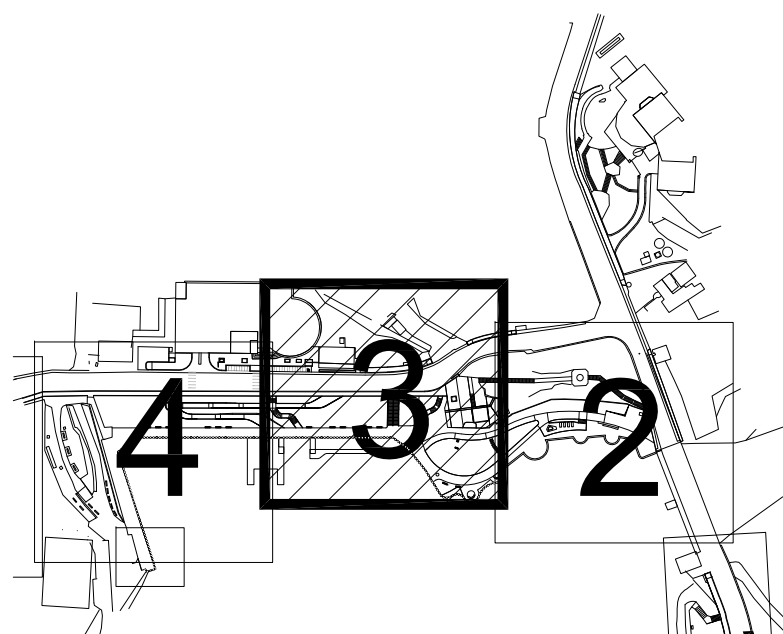

圖紙名稱 SHEET TITLE
鋪面平面配置圖 核心區 03
PAVING MATERIAL PLAN PH1 03

圖紙編號 SHEET NUMBER	頁碼
LA-1-5003	PAGE NUMBER 047

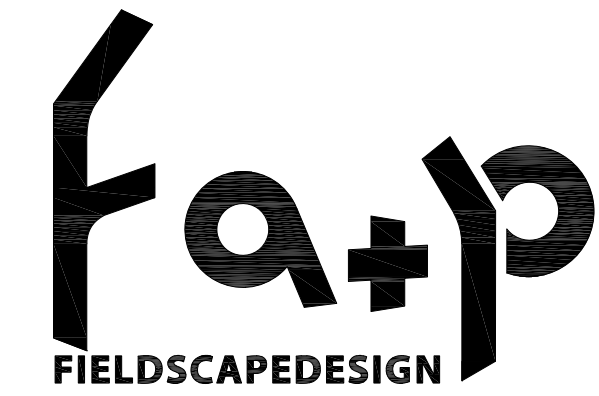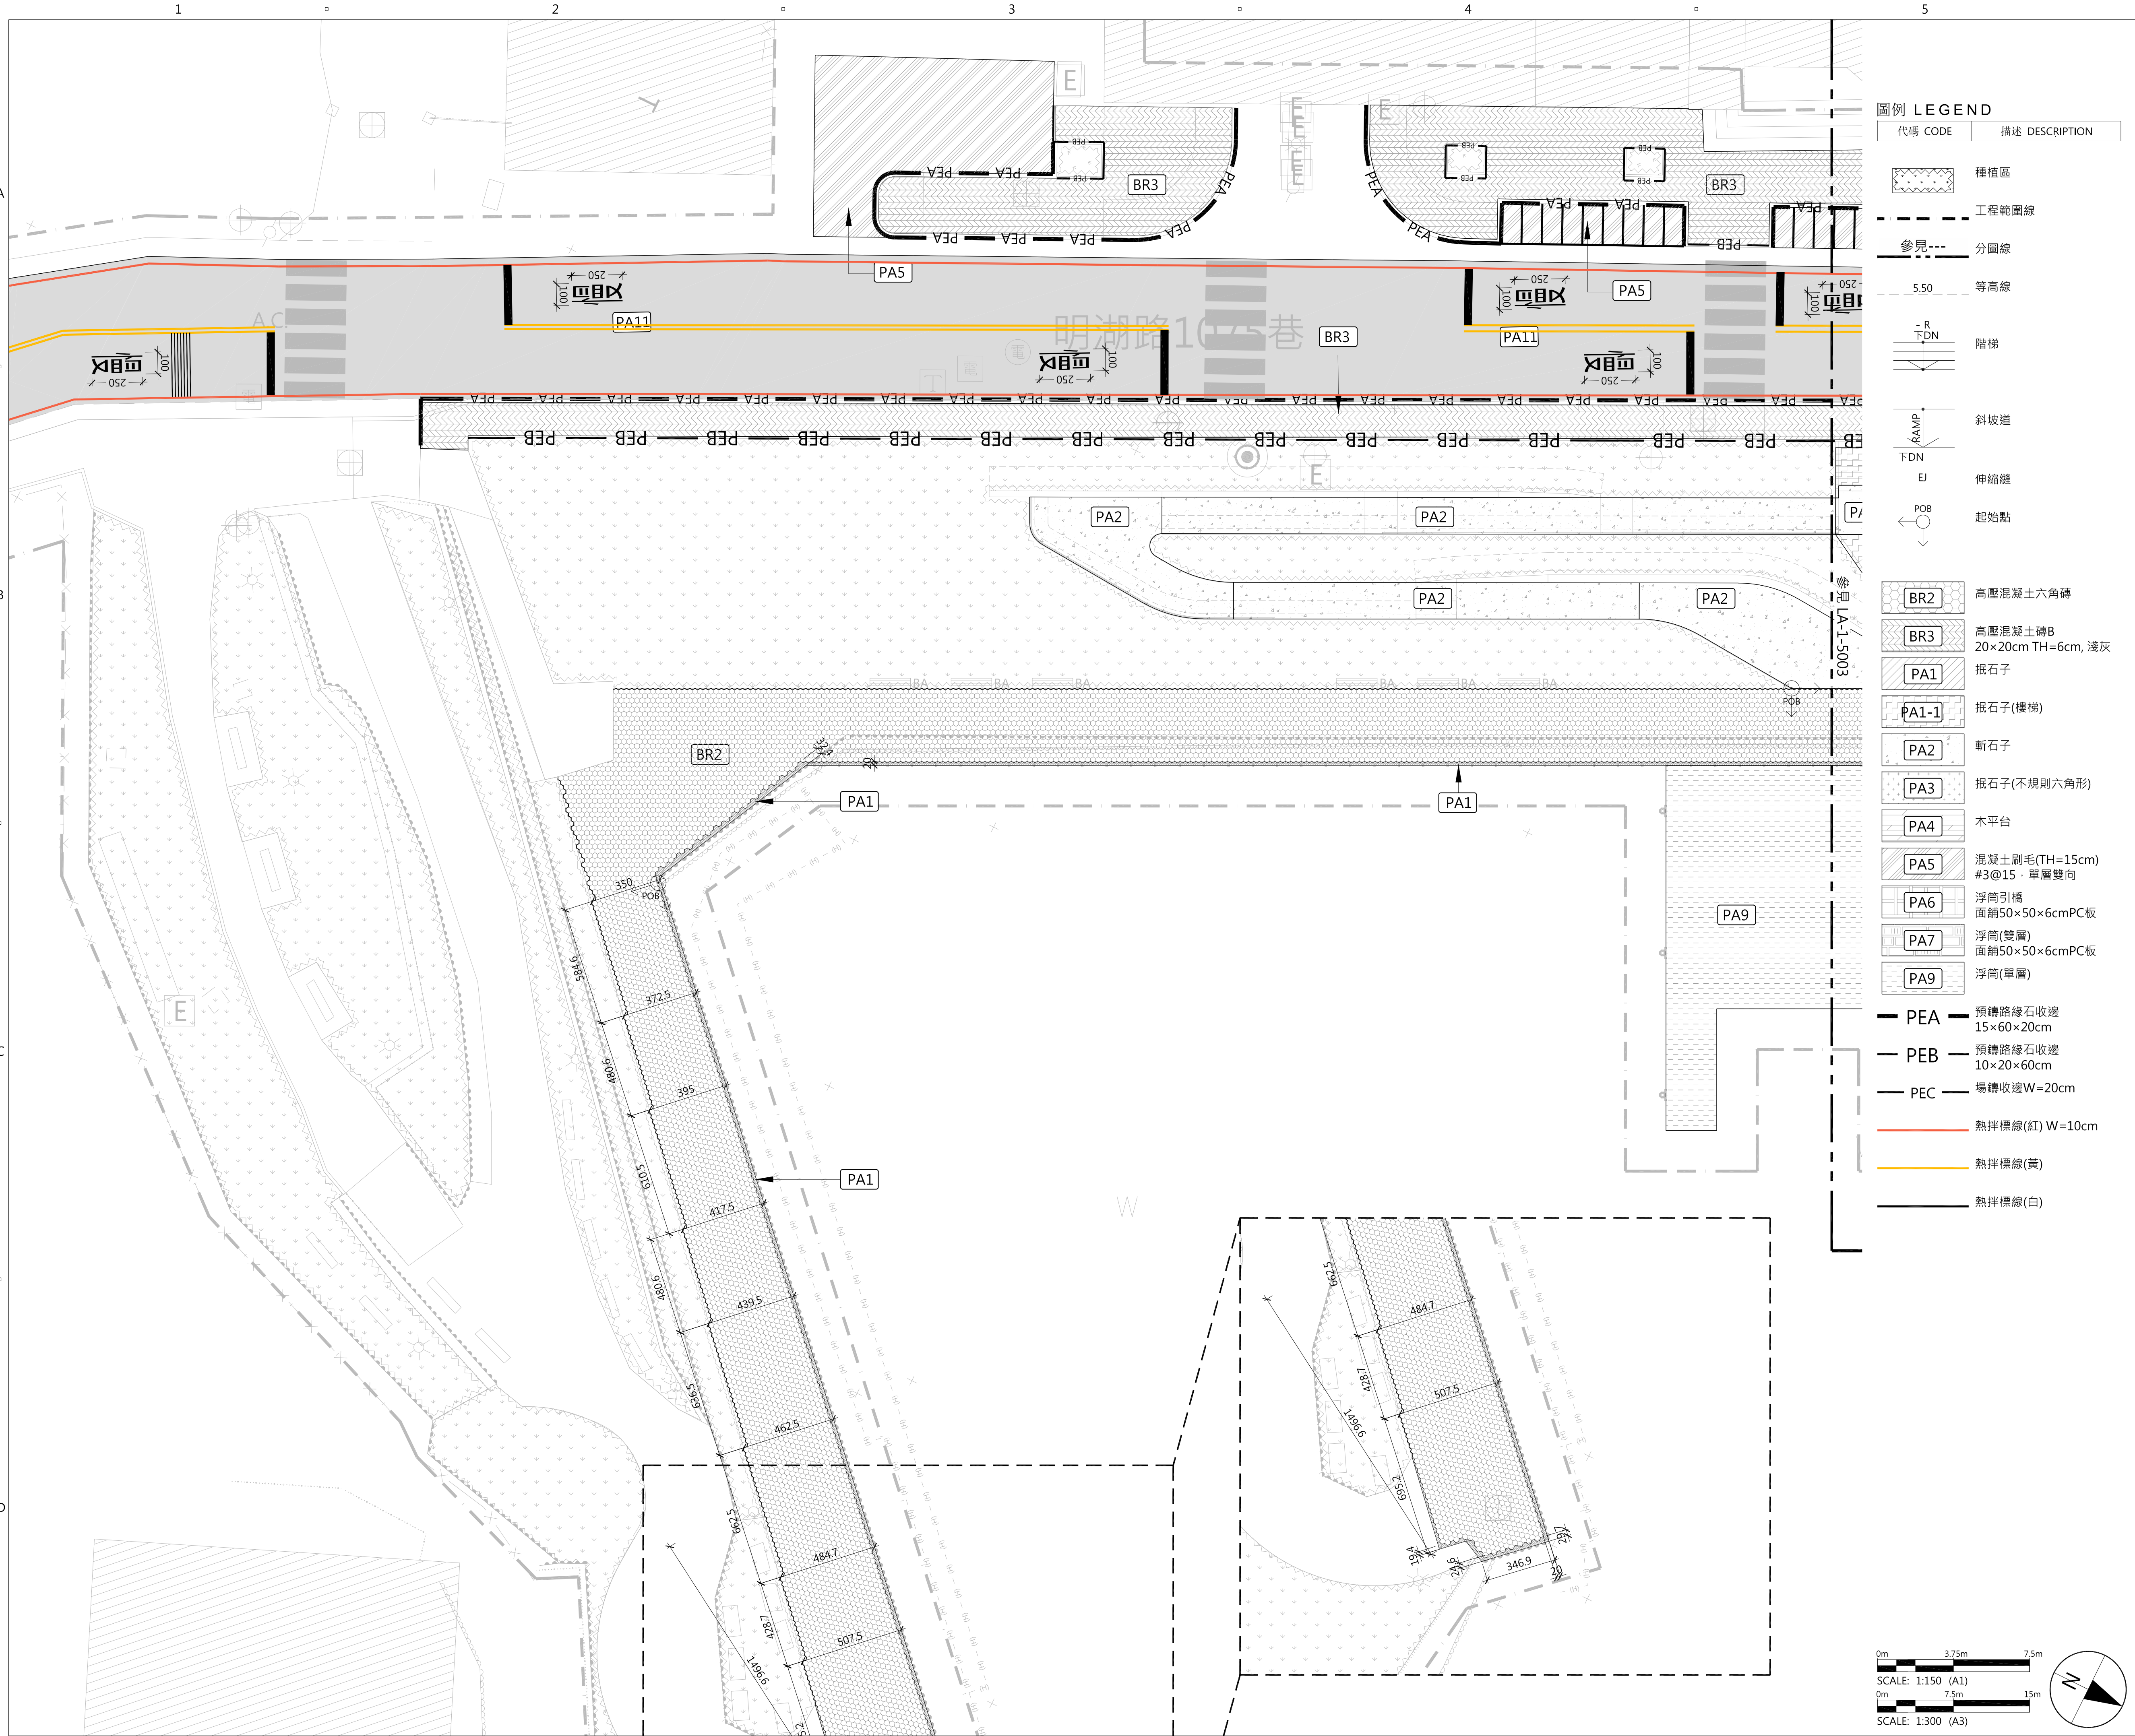

專案名稱 PROJECT

青草湖水岸環境改善-景觀工程
HSINCHU GREEN GRASS LAKE

委託單位 CLIENT

新竹市政府
HSINCHU CITY GOVERNMENT
GOVERNMENT

規劃設計單位 CONSULTANT

預景設計有限公司
台灣 台北市中山區合江街20巷14號1F
Tel 886 2 2509 6979 Fax 886 2 2509 6980
FIELDSCAPE DESIGN
No.14,Ln.20,Hejiang St,Zhongshan Dist.,
Taipei City,Taiwan
Tel 886 2 2509 6979 Fax 886 2 2509 6980

承包商 CONTRACTOR


金春福營造股份有限公司
台灣 新竹市明湖路482巷103號
Tel 886 3 520 3888 Fax 886 3 520 7539

竣工圖
COMPLETION DRAWING

修訂 ISSUE/REVISION

	2022/06/22	竣工圖
I/R	日期 DATE	內容摘要 DESCRIPTION

索引圖 KEY PLAN

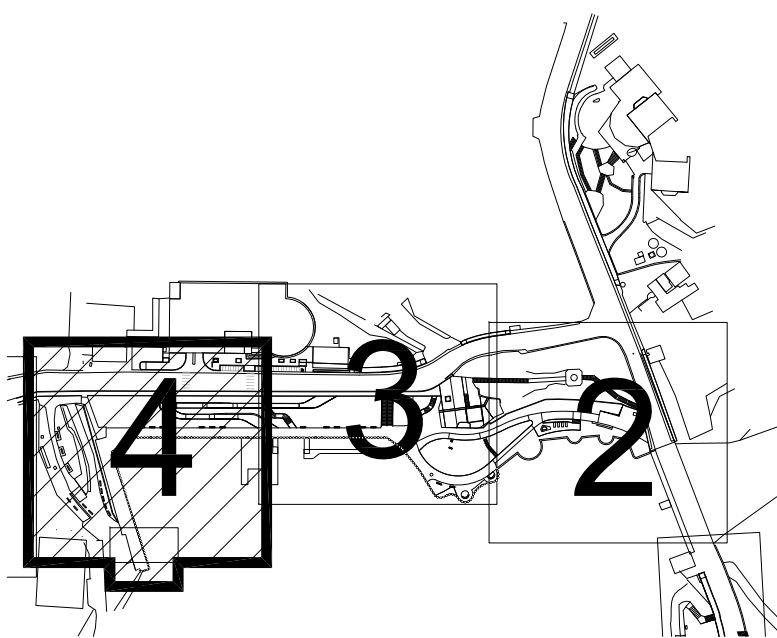

圖紙名稱 SHEET TITLE

鋪面平面配置圖 核心區 04

PAVING MATERIAL PLAN PH1 04

圖紙編號 SHEET NUMBER

LA-1-5004

頁碼

PAGE NUMBER

048



圖例 LEGEND

代碼 CODE	描述 DESCRIPTION
	種植區
	工程範圍線
	參見 分圖線
	階梯
	斜坡道
	YA 景觀高燈
	YA-2 景觀高燈(投射型)
	YB 景觀矮燈
	YC LED燈帶
	YD 嵌入式壁燈
	YE 小型壁燈
	YF-2 小型嵌地燈
	YG 嵌地燈
	YH 投射燈
	YJ 投射燈
	YK 景觀矮燈
	YL 柱燈(映月橋上)
	YM 景觀矮燈
	YP 景觀高燈 光源44W,角度160度 色溫2700K,Ra>80
	YB 景觀燈

0m10m20m

SCALE: 1:400 (A1)

0m20m40m

SCALE: 1:800

FIELDSCAPEDESIGN

專案名稱 PROJECT

青草湖水岸環境改善-景觀工程
HSINCHU GREEN GRASS LAKE

委託單位 CLIENT

新竹市政府
HSINCHU CITY GOVERNMENT
GOVERNMENT

規劃設計單位 CONSULTANT

預景設計有限公司
台灣 台北市中山區合江街20巷14號1F
Tel 886 2 2509 6979 Fax 886 2 2509 6980
FIELDSCAPE DESIGN
No.14,Ln.20,Hejiang St,Zhongshan Dist.,
Taipei City,Taiwan
Tel 886 2 2509 6979 Fax 886 2 2509 6980

承包商 CONTRACTOR


金春福營造股份有限公司
台灣 新竹市明湖路482巷103號
Tel 886 3 520 3888 Fax 886 3 520 7539

竣工圖
COMPLETION DRAWING

修訂 ISSUE/REVISION

	2022/06/22	竣工圖
I/R	日期 DATE	內容摘要 DESCRIPTION

索引圖 KEY PLAN

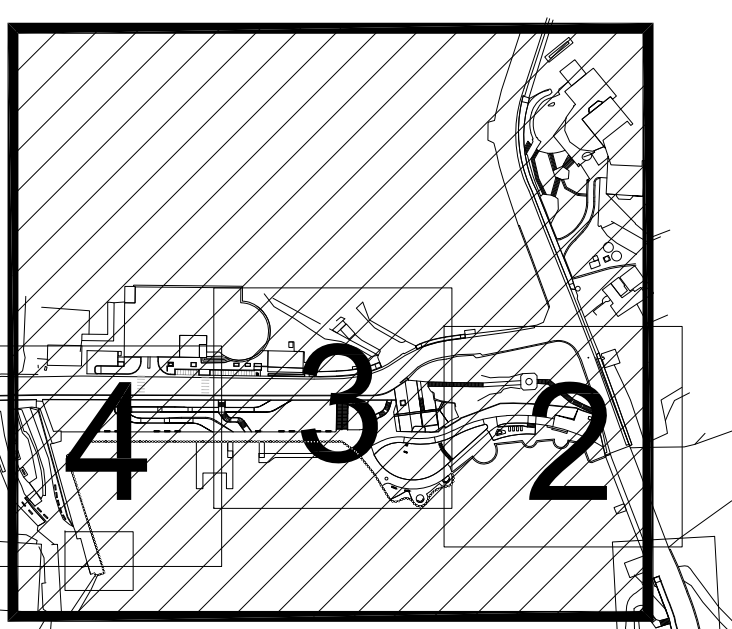

圖紙名稱 SHEET TITLE

照明平面配置圖 核心區

LIGHTING PLAN PH1

圖紙編號 SHEET NUMBER

LA-1-6000


頁碼
PAGE NUMBER
049



圖例

LEGEND

代碼	CODE	描述	DESCRIPTION
		種植區	
		工程範圍線	
		參見	分圖線
		下DN	階梯
		RAMP	斜坡道
		下DN	
	YA	景觀高燈	
	YA-2	景觀高燈(投射型)	
	YB	景觀矮燈	
	YC	LED燈帶	
	YD	嵌入式壁燈	
	YE	小型壁燈	
	YF-2	小型嵌地燈	
	YG	嵌地燈	
	YH	投射燈	
	YJ	投射燈	
	YK	景觀矮燈	
	YL	柱燈(映月橋上)	
	YM	景觀矮燈	
	YP	景觀高燈 光源44W,角度160度 色溫2700K,Ra>80	
		景觀燈	

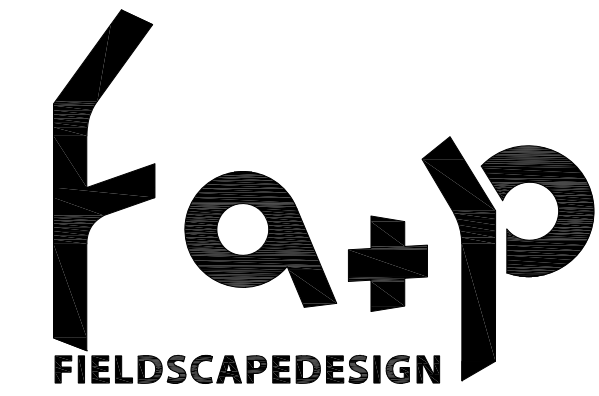

專案名稱 PROJECT

青草湖水岸環境改善-景觀工程
HSINCHU GREEN GRASS LAKE

委託單位 CLIENT

新竹市政府
HSINCHU CITY GOVERNMENT
GOVERNMENT

規劃設計單位 CONSULTANT

預景設計有限公司
台灣 台北市中山區合江街20巷14號1F
Tel 886 2 2509 6979 Fax 886 2 2509 6980
FIELDSCAPE DESIGN
No.14,Ln.20,Hejiang St,Zhongshan Dist.,
Taipei City,Taiwan
Tel 886 2 2509 6979 Fax 886 2 2509 6980

承包商 CONTRACTOR


金春福營造股份有限公司
台灣 新竹市明湖路482巷103號
Tel 886 3 520 3888 Fax 886 3 520 7539

竣工圖
COMPLETION DRAWING

修訂 ISSUE/REVISION

I/R	日期 DATE	內容摘要 DESCRIPTION
	2022/06/22	竣工圖

索引圖 KEY PLAN

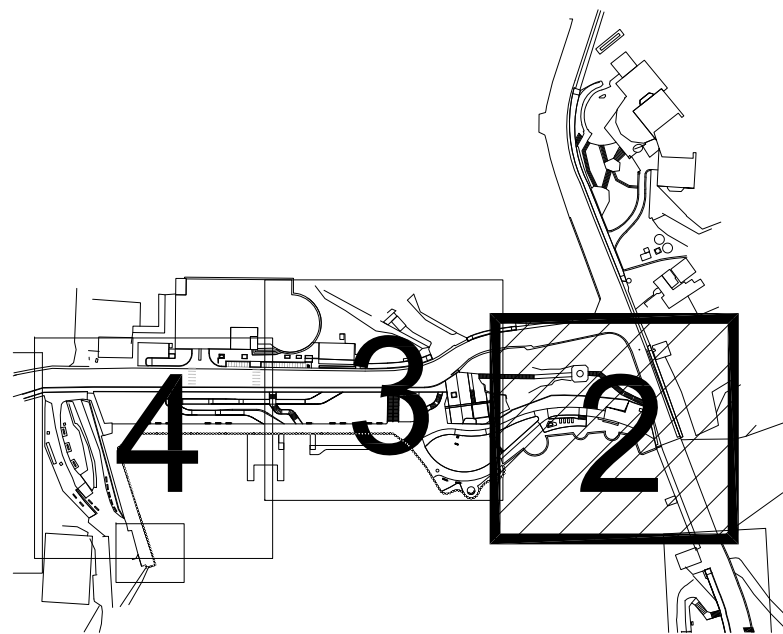

圖紙名稱 SHEET TITLE

照明平面配置圖 核心區 02

LIGHTING PLAN PH1 02



圖紙編號 SHEET NUMBER

LA-1-6002

頁碼

PAGE NUMBER

051

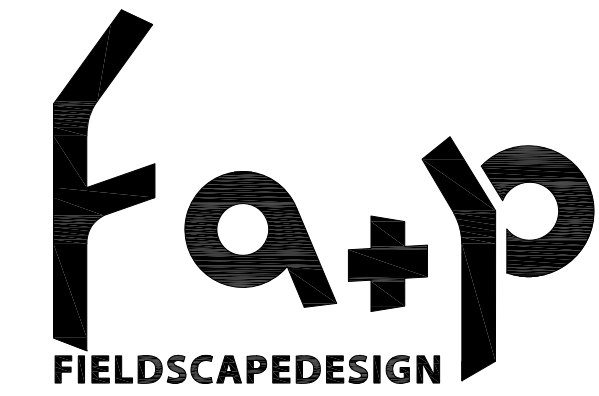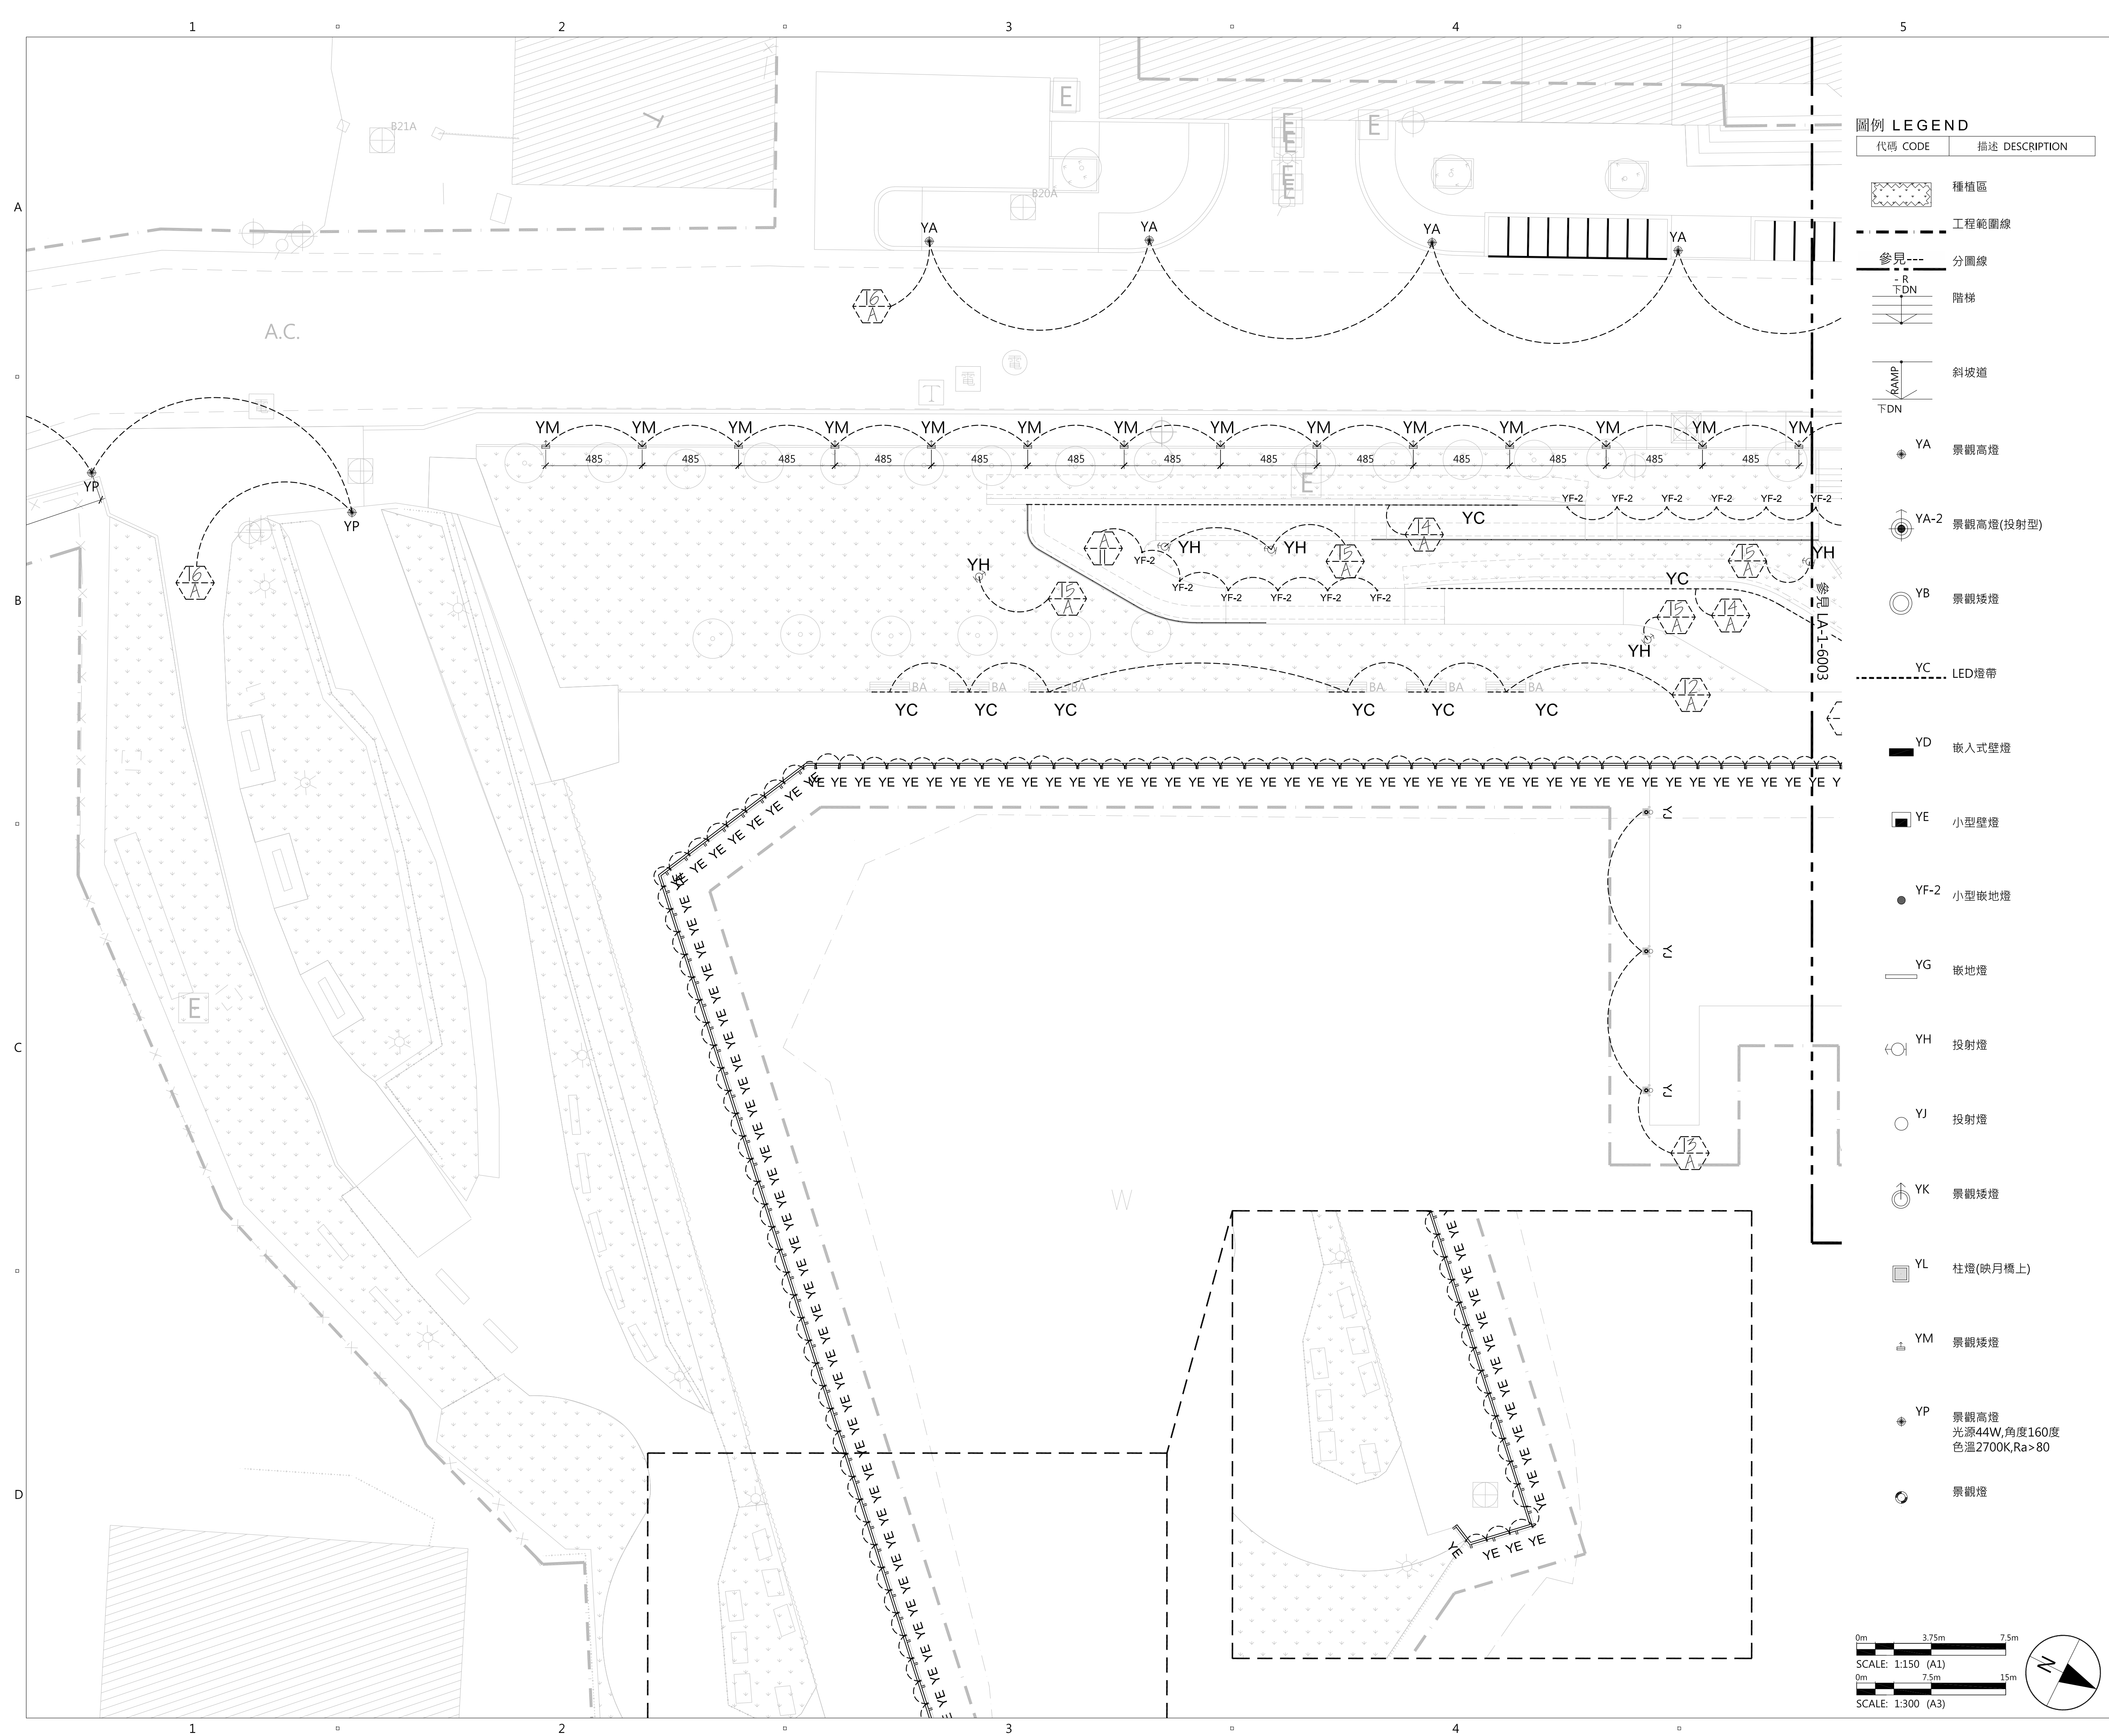

專案名稱 PROJECT

青草湖水岸環境改善-景觀工程
HSINCHU GREEN GRASS LAKE

委託單位 CLIENT

新竹市政府

HSINCHU CITY GOVERNMENT
GOVERNMENT

規劃設計單位 CONSULTANT

預景設計有限公司

台灣 台北市中山區合江街20巷14號1F
Tel 886 2 2509 6979 Fax 886 2 2509 6980
FIELDSCAPE DESIGN
No.14,Ln.20,Hejiang St.,Zhongshan Dist.,
Taipei City,Taiwan
Tel 886 2 2509 6979 Fax 886 2 2509 6980

承包商 CONTRACTOR

金春福營造股份有限公司


台灣 新竹市明湖路482巷103號
Tel 886 3 520 3888 Fax 886 3 520 7539

竣工圖
COMPLETION DRAWING

修訂 ISSUE/REVISION

	2022/06/22	竣工圖
I/R	日期 DATE	內容摘要 DESCRIPTION

索引圖 KEY PLAN

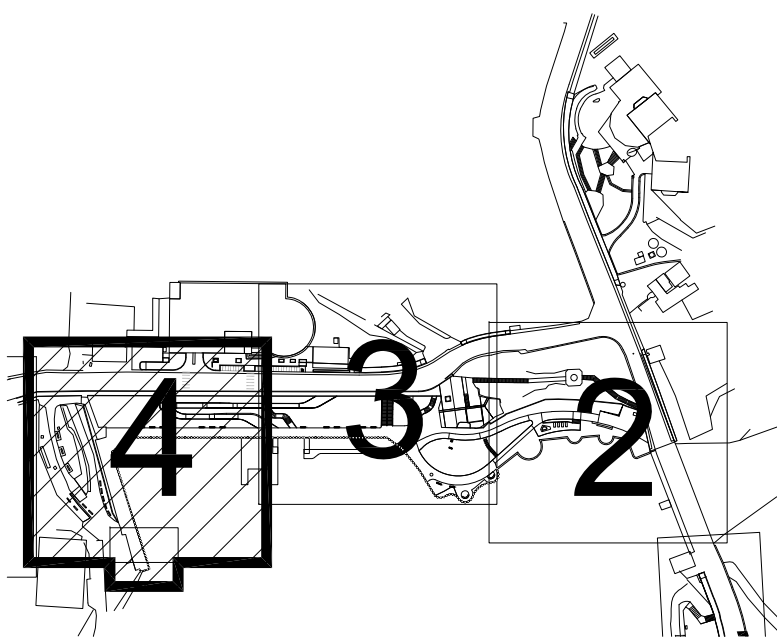

圖紙名稱 SHEET TITLE

照明平面配置圖 核心区 04

LIGHTING PLAN PH1 04



圖紙編號 SHEET NUMBER

LA-1-6004

頁碼

PAGE NUMBER

053

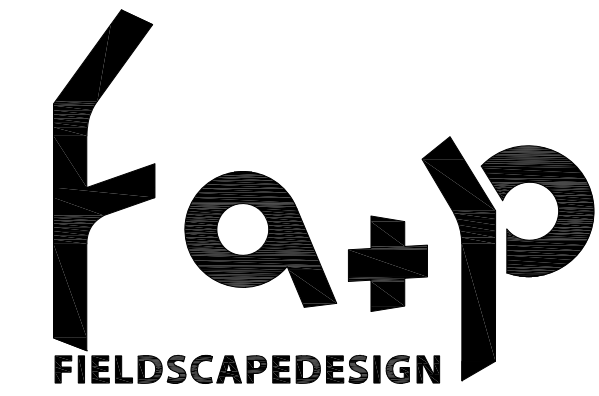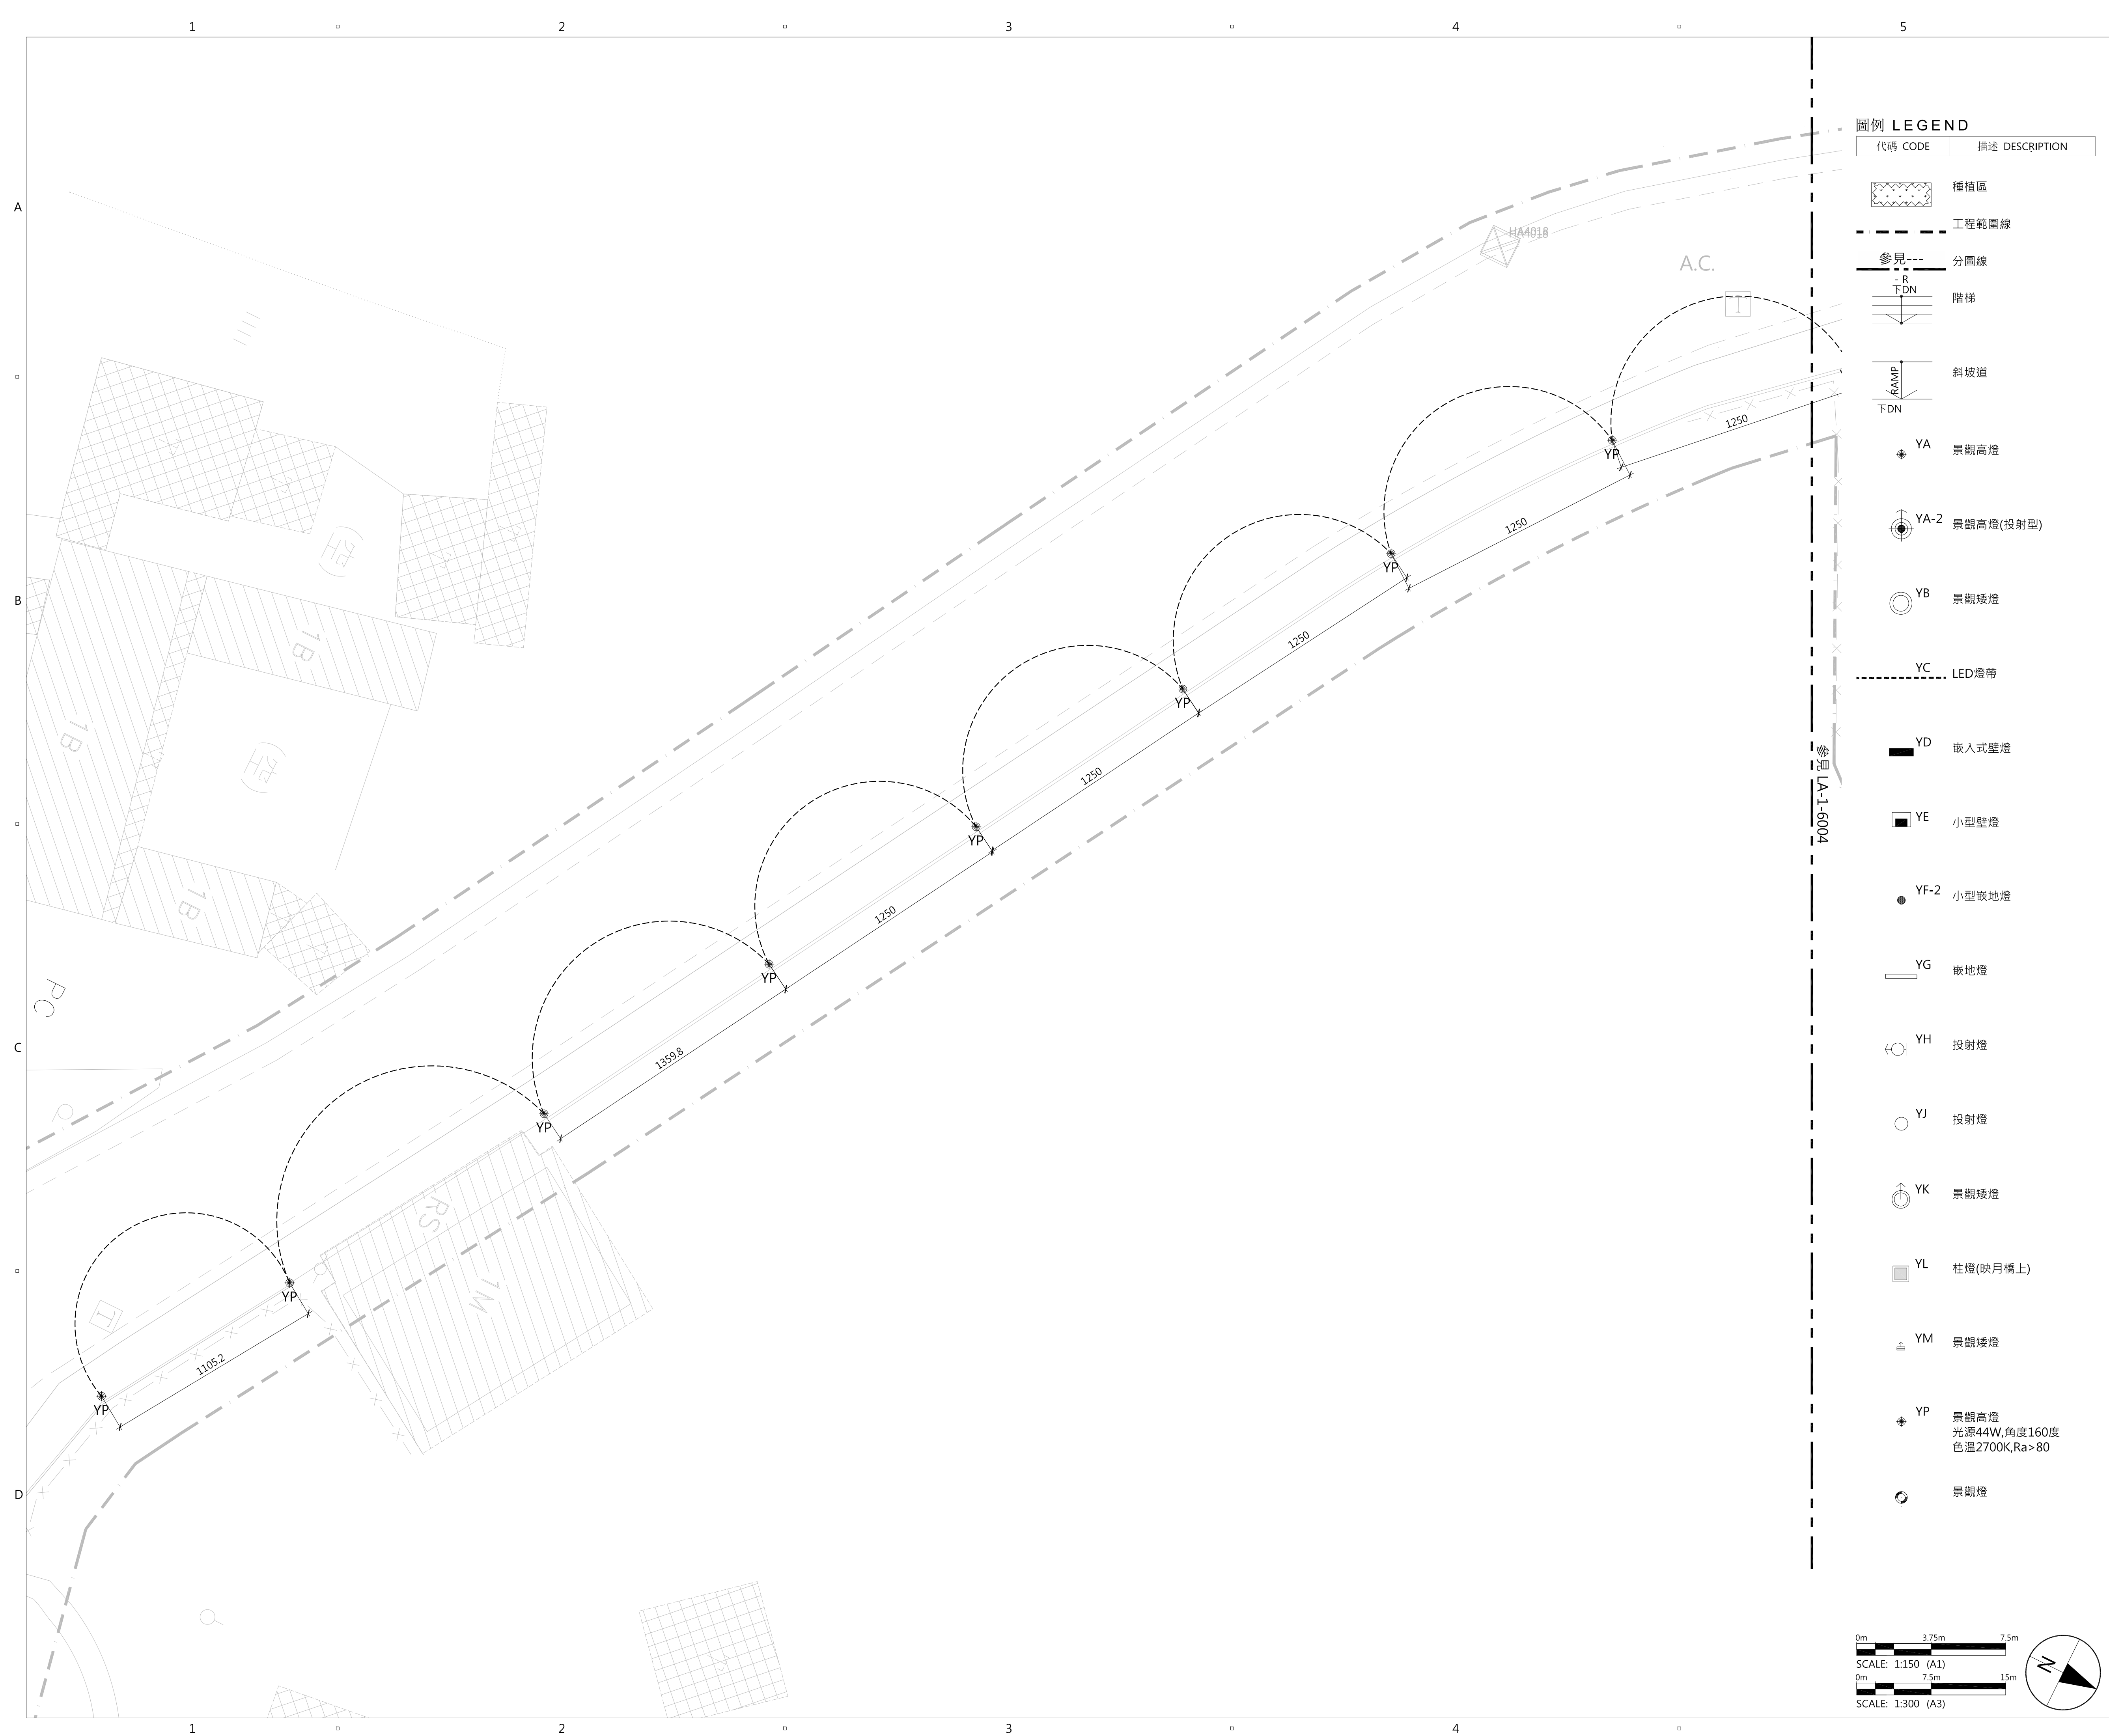

專案名稱 PROJECT

青草湖水岸環境改善-景觀工程
HSINCHU GREEN GRASS LAKE

委託單位 CLIENT

新竹市政府
HSINCHU CITY GOVERNMENT
GOVERNMENT

規劃設計單位 CONSULTANT

預景設計有限公司
台灣 台北市中山區合江街20巷14號1F
Tel 886 2 2509 6979 Fax 886 2 2509 6980
FIELDSCAPE DESIGN
No.14,Ln.20,Hejiang St.,Zhongshan Dist.,
Taipei City,Taiwan
Tel 886 2 2509 6979 Fax 886 2 2509 6980

承包商 CONTRACTOR


金春福營造股份有限公司
台灣 新竹市明湖路482巷103號
Tel 886 3 520 3888 Fax 886 3 520 7539

竣工圖
COMPLETION DRAWING

修訂 ISSUE/REVISION

	2022/06/22	竣工圖
I/R	日期 DATE	內容摘要 DESCRIPTION

索引圖 KEY PLAN

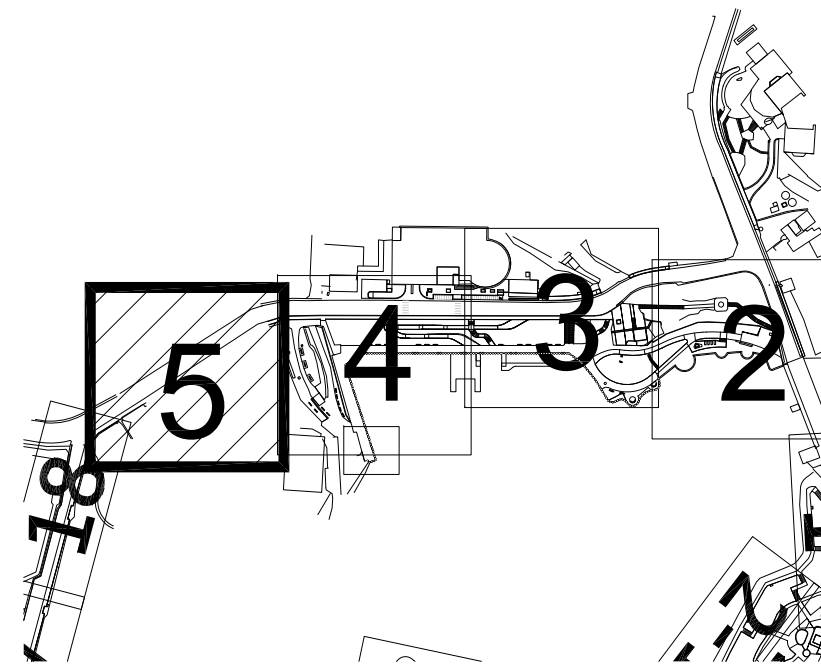

圖紙名稱 SHEET TITLE

照明平面配置圖 核心區 04

LIGHTING PLAN PH1 04


圖紙編號 SHEET NUMBER

LA-1-6005

頁碼

PAGE NUMBER

053-1

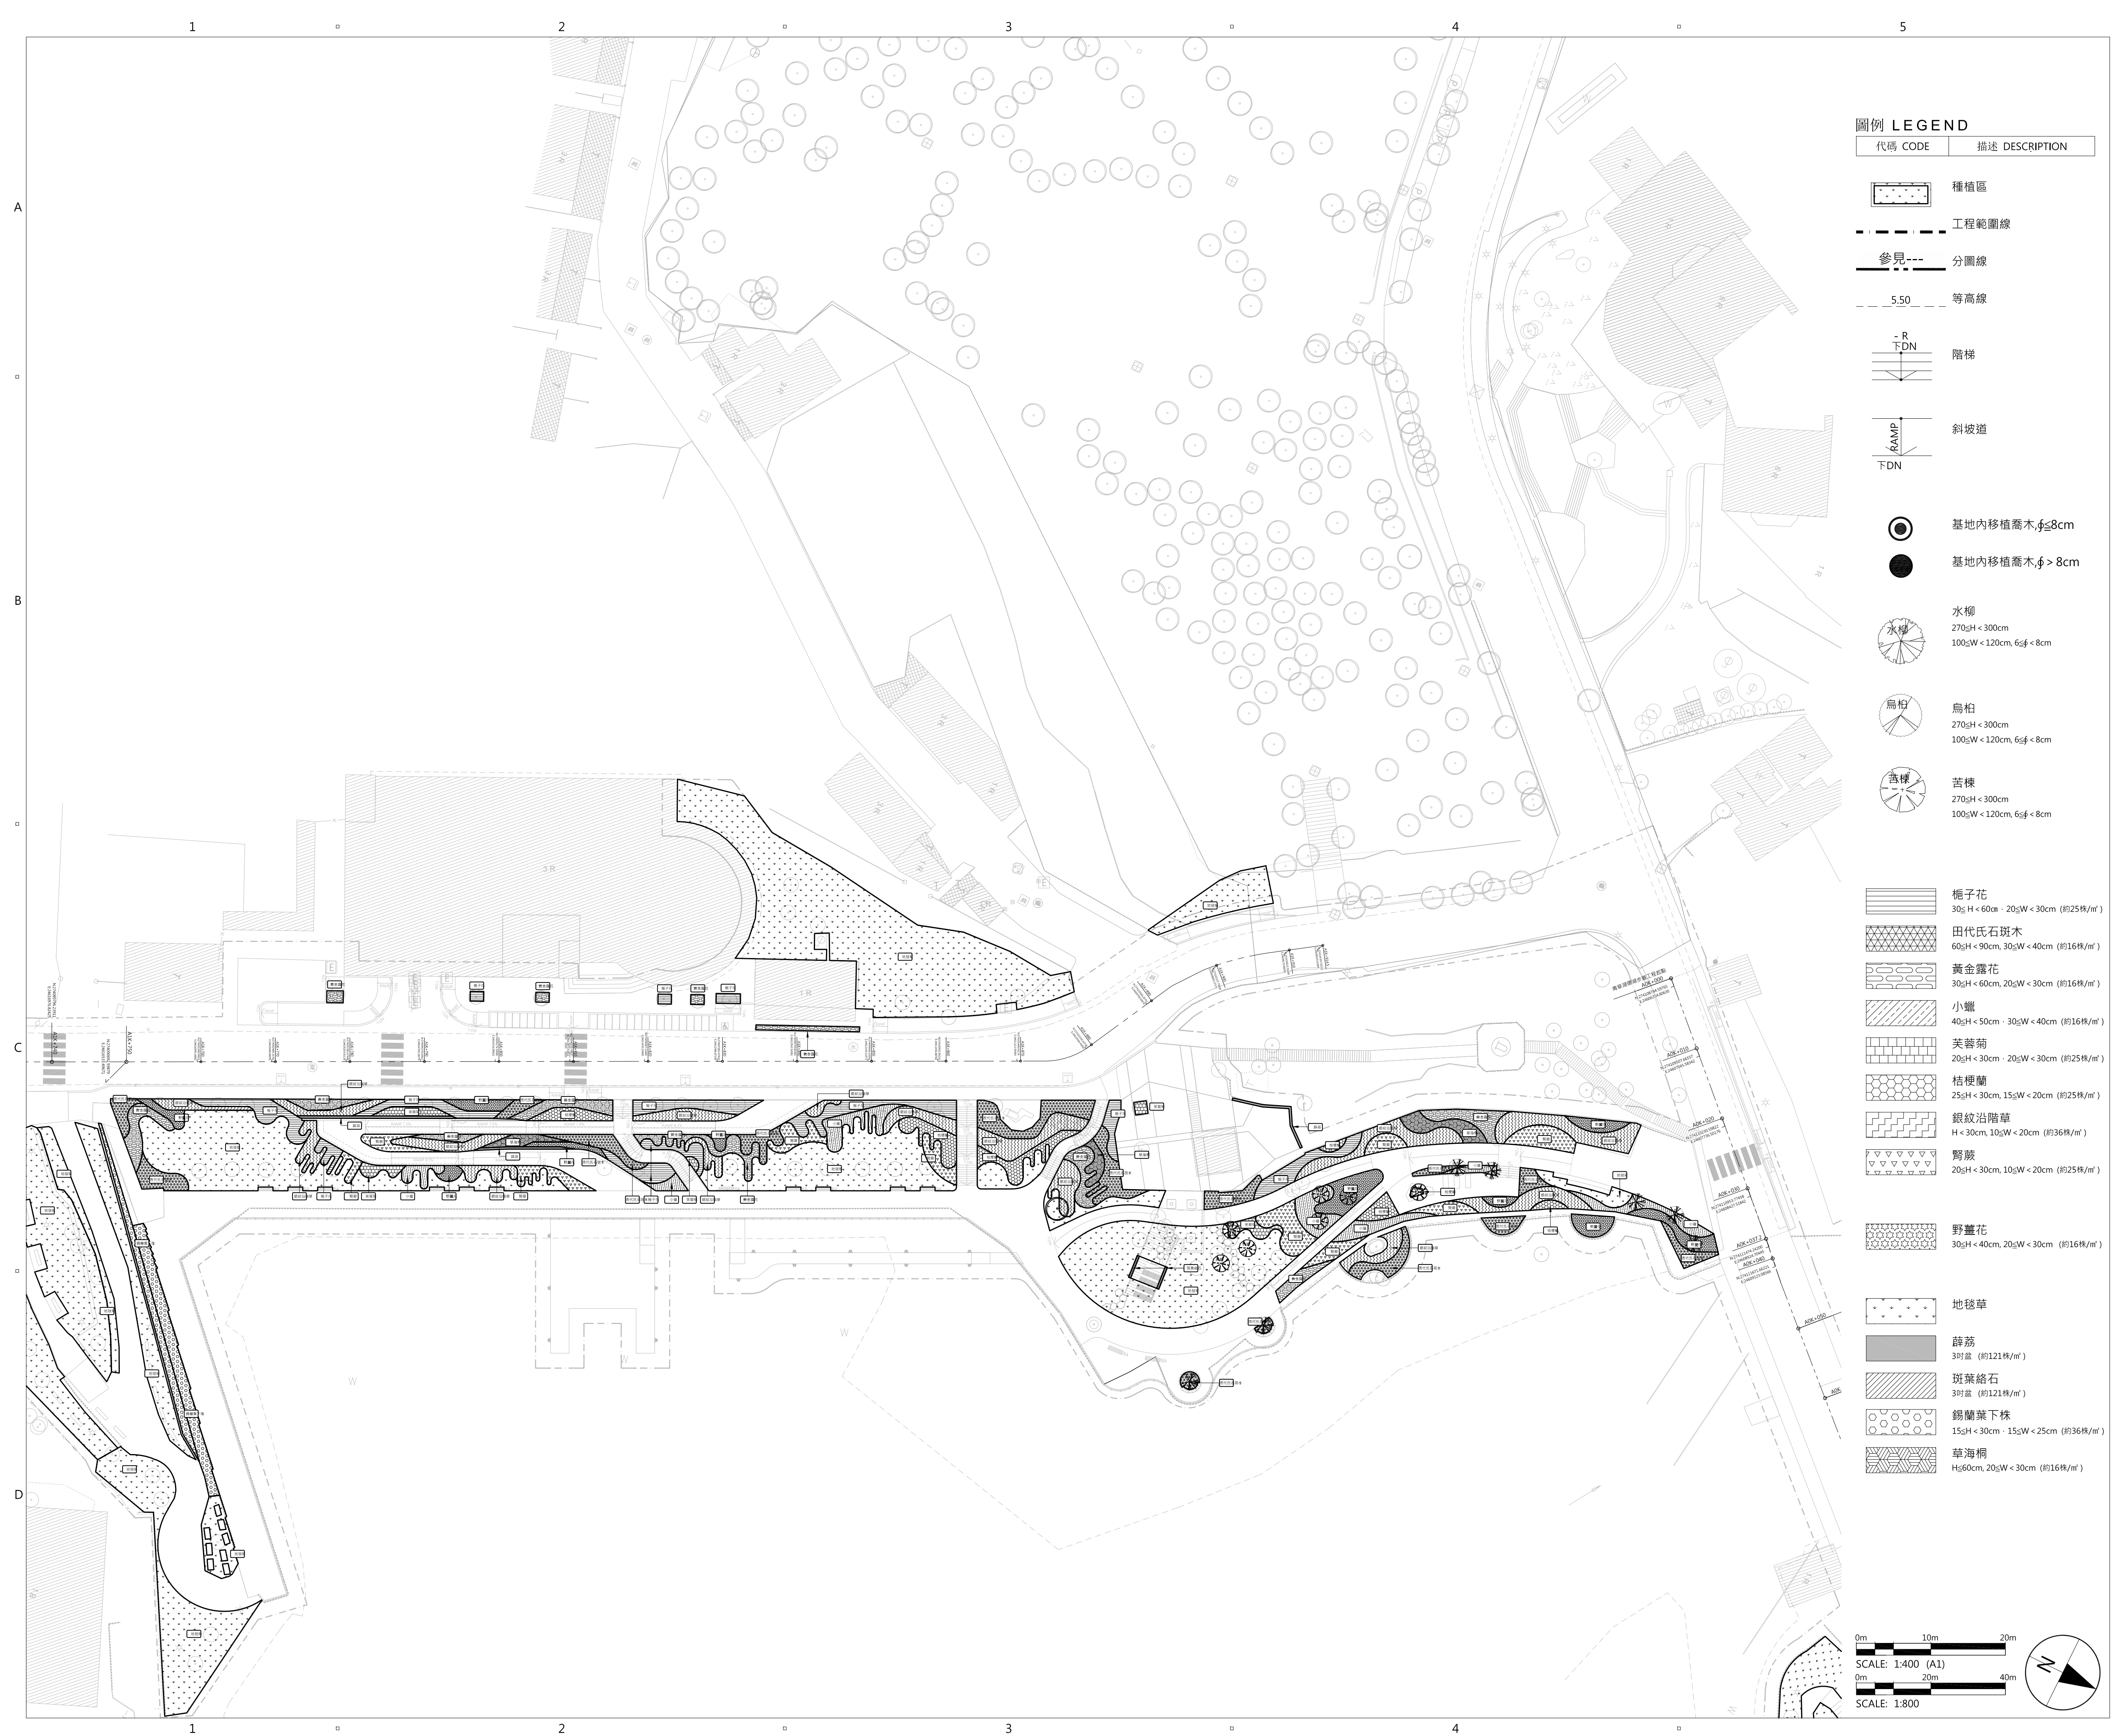

圖例 LEGEND


代碼 CODE	描述 DESCRIPTION
	種植區
	工程範圍線
	參見 --- 分圖線
	5.50 等高線
	階梯
	斜坡道
	基地內移植喬木, $\phi \leq 8\text{cm}$
	基地內移植喬木, $\phi > 8\text{cm}$
	水柳 270 ϕ H < 300cm 100 ϕ W < 120cm, 6 ϕ < 8cm
	烏柏 270 ϕ H < 300cm 100 ϕ W < 120cm, 6 ϕ < 8cm
	苦楝 270 ϕ H < 300cm 100 ϕ W < 120cm, 6 ϕ < 8cm
	梔子花 30 $\leq$ H < 60cm · 20 $\leq$ W < 30cm (約25株/㎡)
	田代氏石斑木 60 ϕ H < 90cm, 30 ϕ W < 40cm (約16株/㎡)
	黃金露花 30 ϕ H < 60cm, 20 ϕ W < 30cm (約16株/㎡)
	小蠟 40 ϕ H < 50cm · 30 $\leq$ W < 40cm (約16株/㎡)
	芙蓉菊 20 ϕ H < 30cm · 20 $\leq$ W < 30cm (約25株/㎡)
	桔梗蘭 25 ϕ H < 30cm, 15 ϕ W < 20cm (約25株/㎡)
	銀紋沿階草 H < 30cm, 10 ϕ W < 20cm (約36株/㎡)
	腎蕨 20 ϕ H < 30cm, 10 ϕ W < 20cm (約25株/㎡)
	野薑花 30 ϕ H < 40cm, 20 ϕ W < 30cm (約16株/㎡)
	地毯草
	薛荔 3吋盆 (約121株/㎡)
	斑葉絡石 3吋盆 (約121株/㎡)
	錦蘭葉下株 15 ϕ H < 30cm · 15 ϕ W < 25cm (約36株/㎡)
	草海桐 H $\geq$ 60cm, 20 ϕ W < 30cm (約16株/㎡)

0m10m20m

SCALE: 1:400 (A1)

0m20m40m

SCALE: 1:800

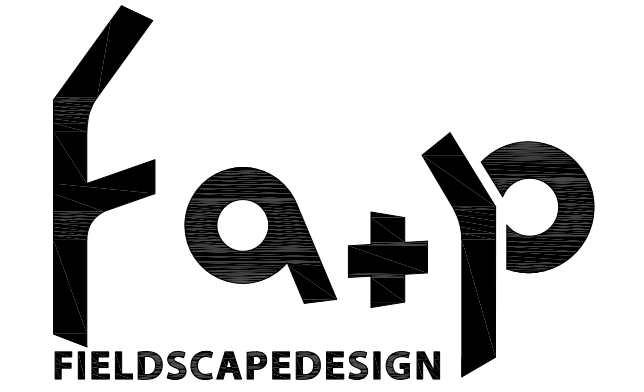

專案名稱 PROJECT

青草湖水岸環境改善-景觀工程
HSINCHU GREEN GRASS LAKE

委託單位 CLIENT

新竹市政府
HSINCHU CITY GOVERNMENT
GOVERNMENT

規劃設計單位 CONSULTANT

預景設計有限公司
台灣 台北市中山區合江街20巷14號1F
Tel 886 2 2509 6979 Fax 886 2 2509 6980
FIELDSCAPE DESIGN
No.14,Ln.20,Hejiang St.,Zhongshan Dist.,
Taipei City,Taiwan
Tel 886 2 2509 6979 Fax 886 2 2509 6980

承包商 CONTRACTOR


金春福營造股份有限公司
台灣 新竹市明湖路482巷103號
Tel 886 3 520 3888 Fax 886 3 520 7539

竣工圖
COMPLETION DRAWING

修訂 ISSUE/REVISION

	2022/06/22	竣工圖
I/R	日期 DATE	內容摘要 DESCRIPTION

索引圖 KEY PLAN

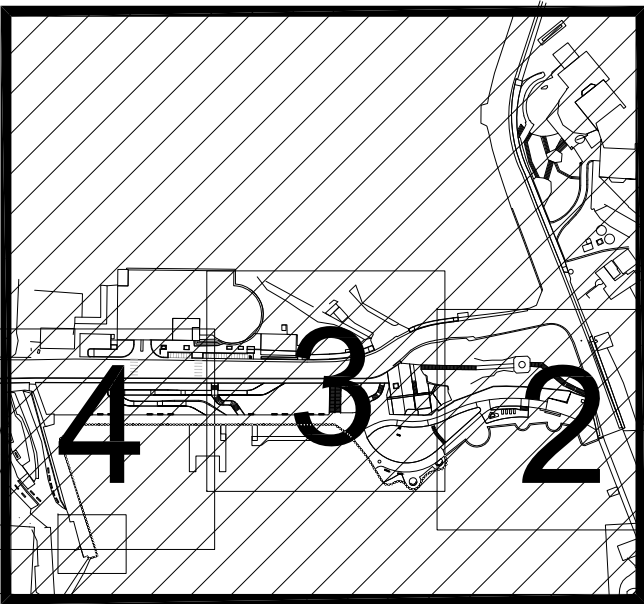

圖紙名稱 SHEET TITLE

種植平面配置圖 核心區

PLANTING PLAN PH1



圖紙編號 SHEET NUMBER

LP-1-1000

頁碼

PAGE NUMBER

054

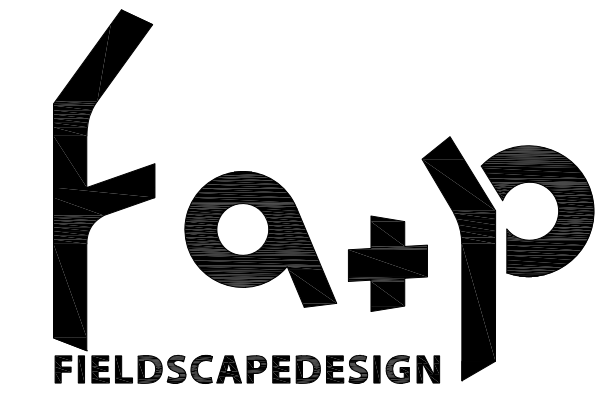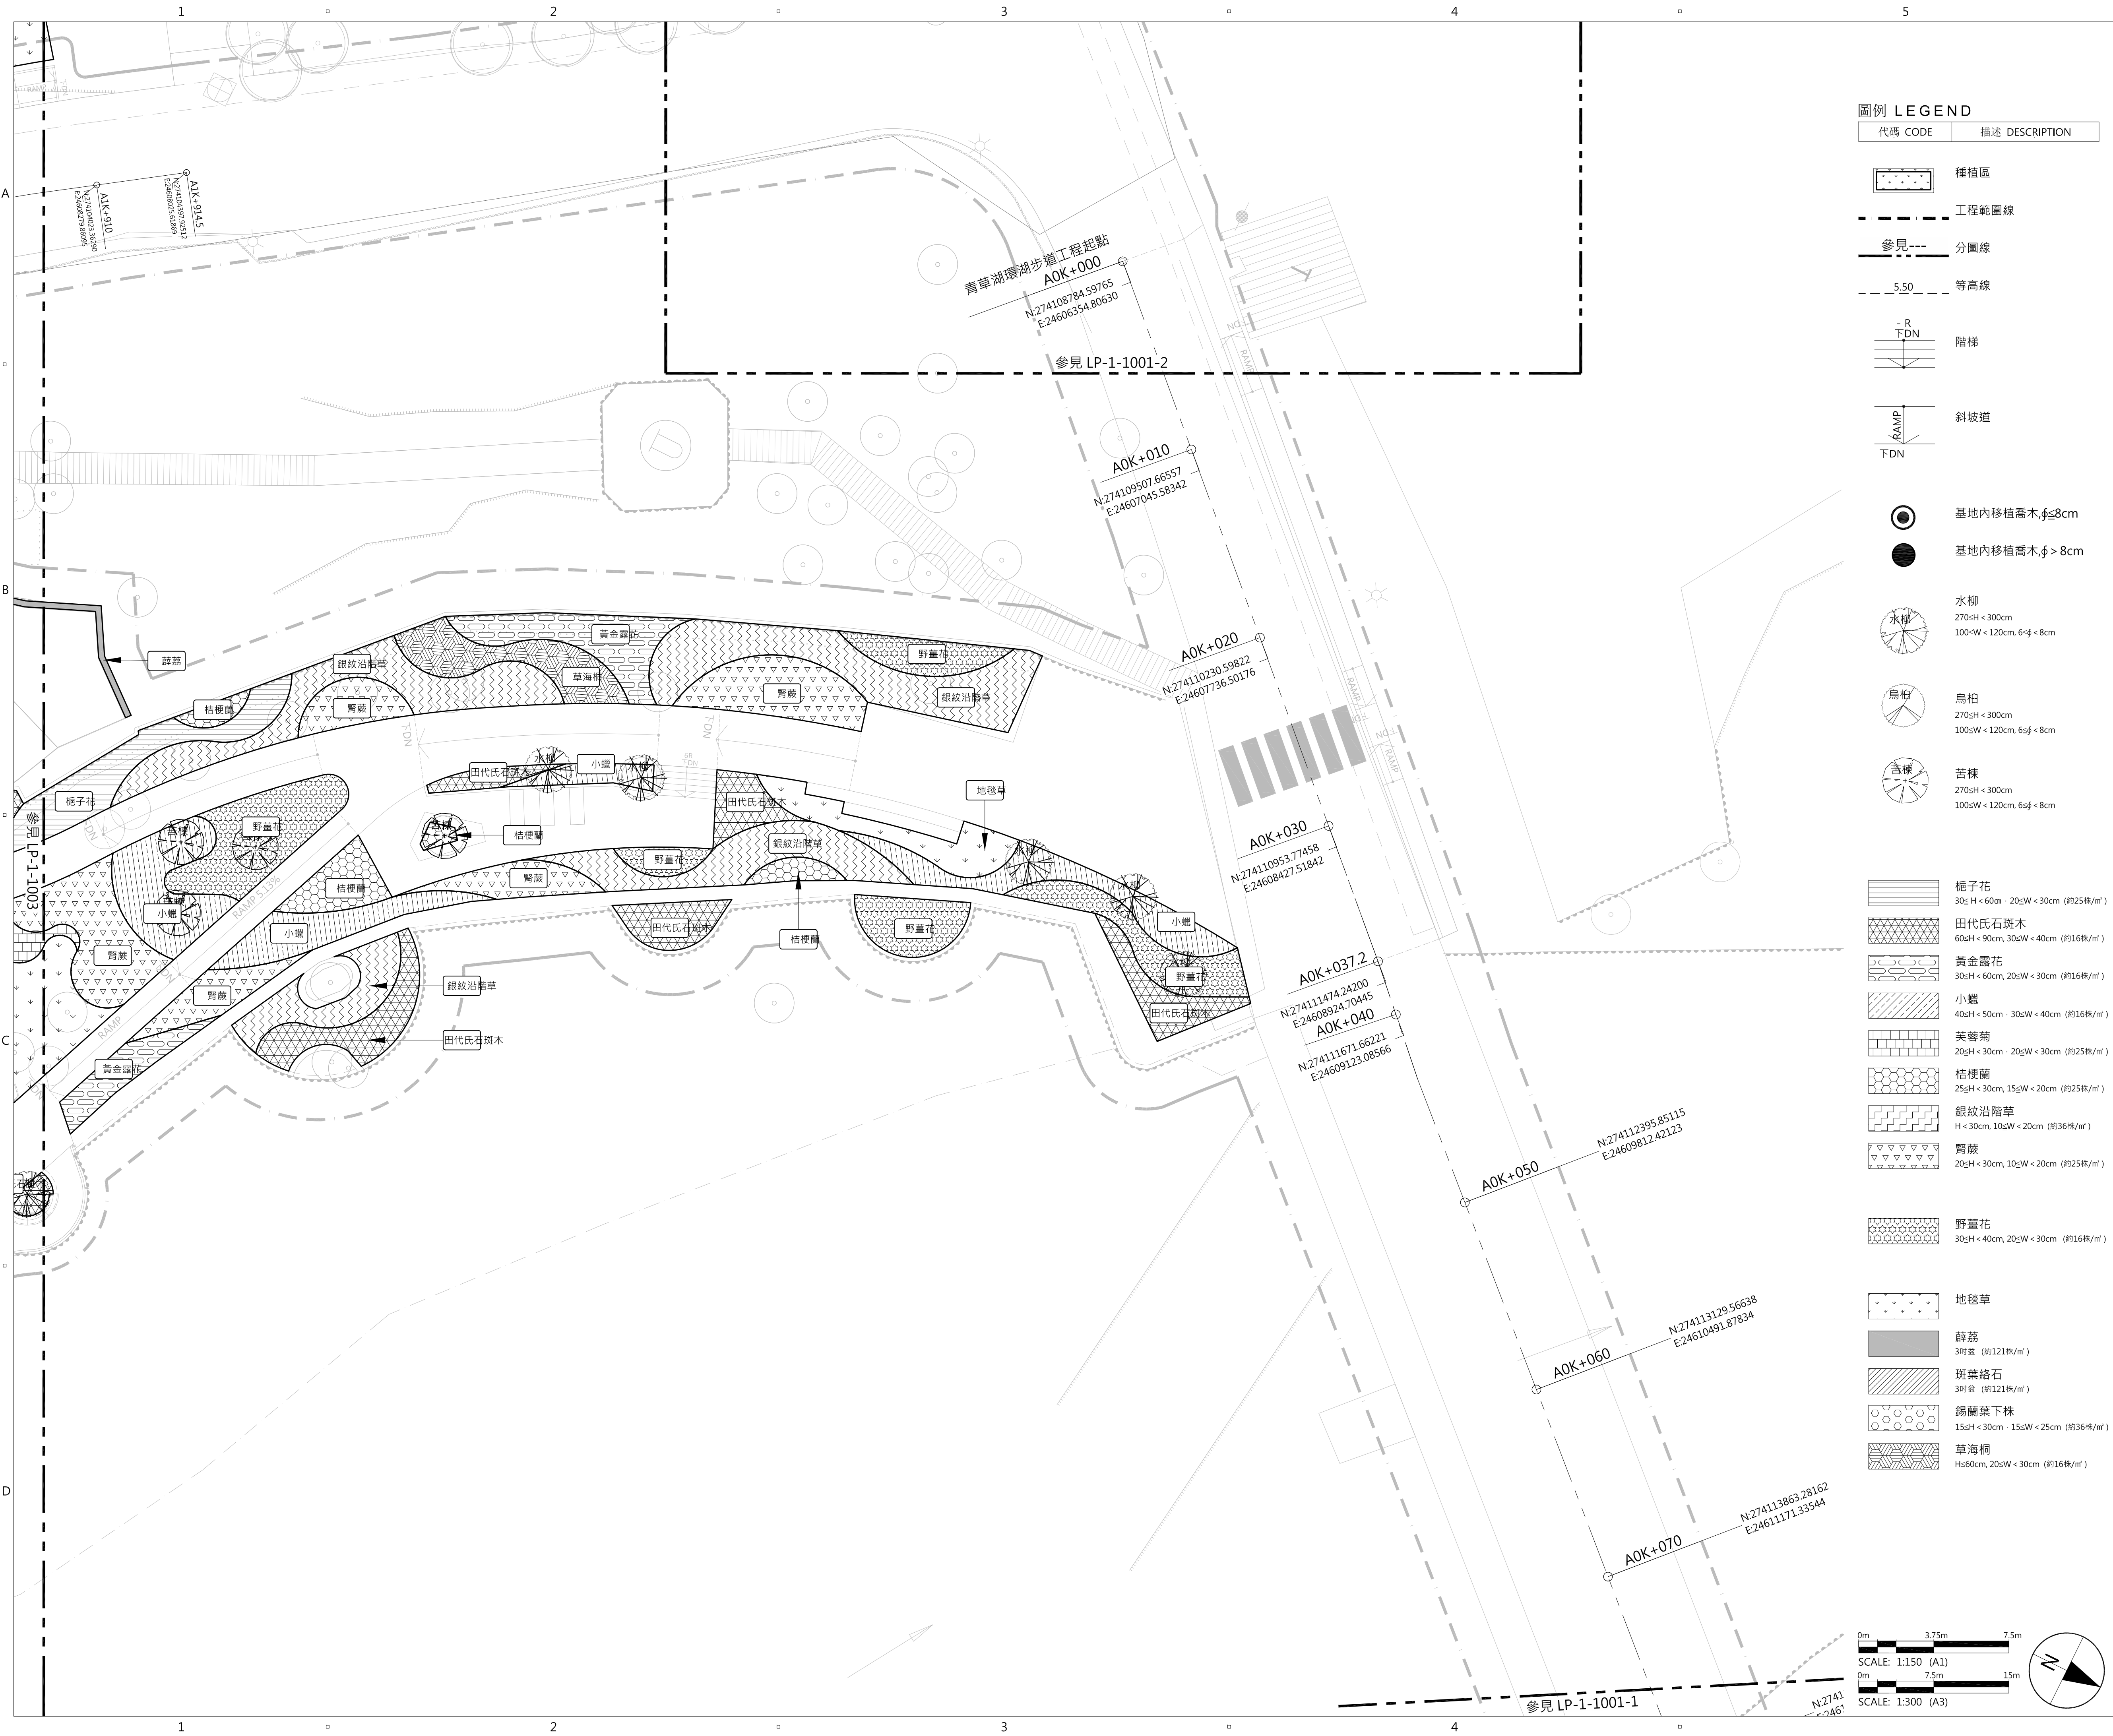

專案名稱 PROJECT

青草湖水岸環境改善-景觀工程
HSINCHU GREEN GRASS LAKE

委託單位 CLIENT

新竹市政府

HSINCHU CITY GOVERNMENT
GOVERNMENT

規劃設計單位 CONSULTANT

預景設計有限公司

台灣 台北市中山區合江街20巷14號1F
Tel 886 2 2509 6979 Fax 886 2 2509 6980

FIELDSCAPE DESIGN

No.14, Ln.20, Hejiang St., Zhongshan Dist.,
Taipei City, Taiwan
Tel 886 2 2509 6979 Fax 886 2 2509 6980

承包商 CONTRACTOR

金春福營造股份有限公司


台灣 新竹市明湖路482巷103號
Tel 886 3 520 3888 Fax 886 3 520 7539

竣工圖
COMPLETION DRAWING

修訂 ISSUE/REVISION

	2022/06/22	竣工圖
I/R	日期 DATE	內容摘要 DESCRIPTION

索引圖 KEY PLAN

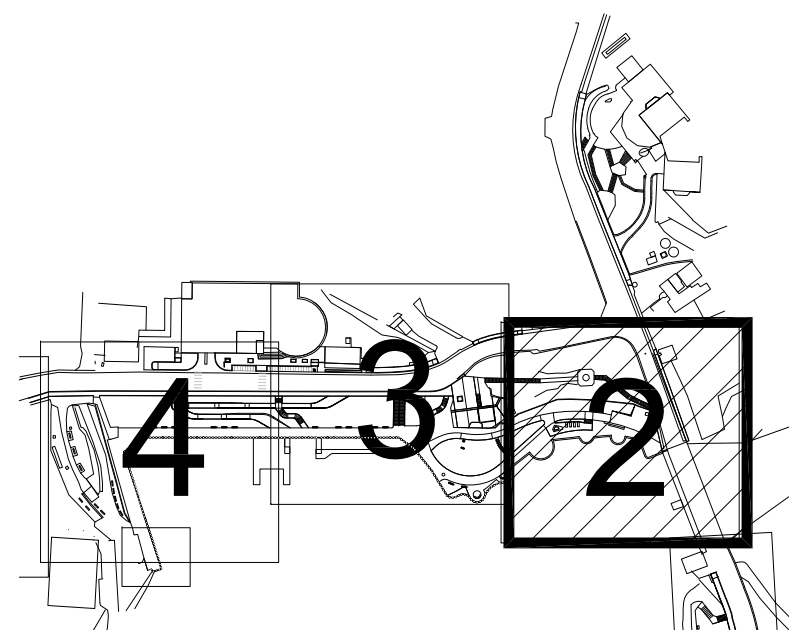

圖紙名稱 SHEET TITLE

種植平面配置圖 核心區 02

PLANTING PLAN PH1 02



圖紙編號 SHEET NUMBER

LP-1-1002

頁碼

PAGE NUMBER

056

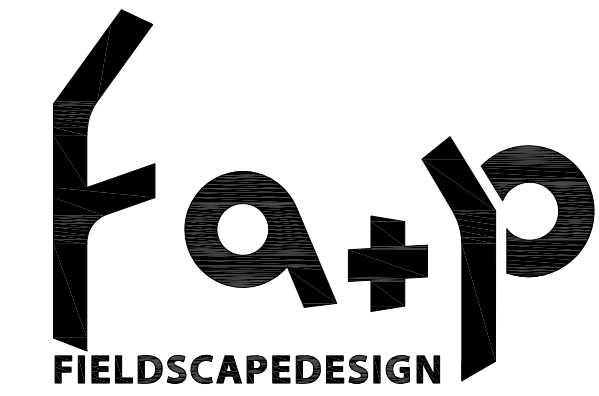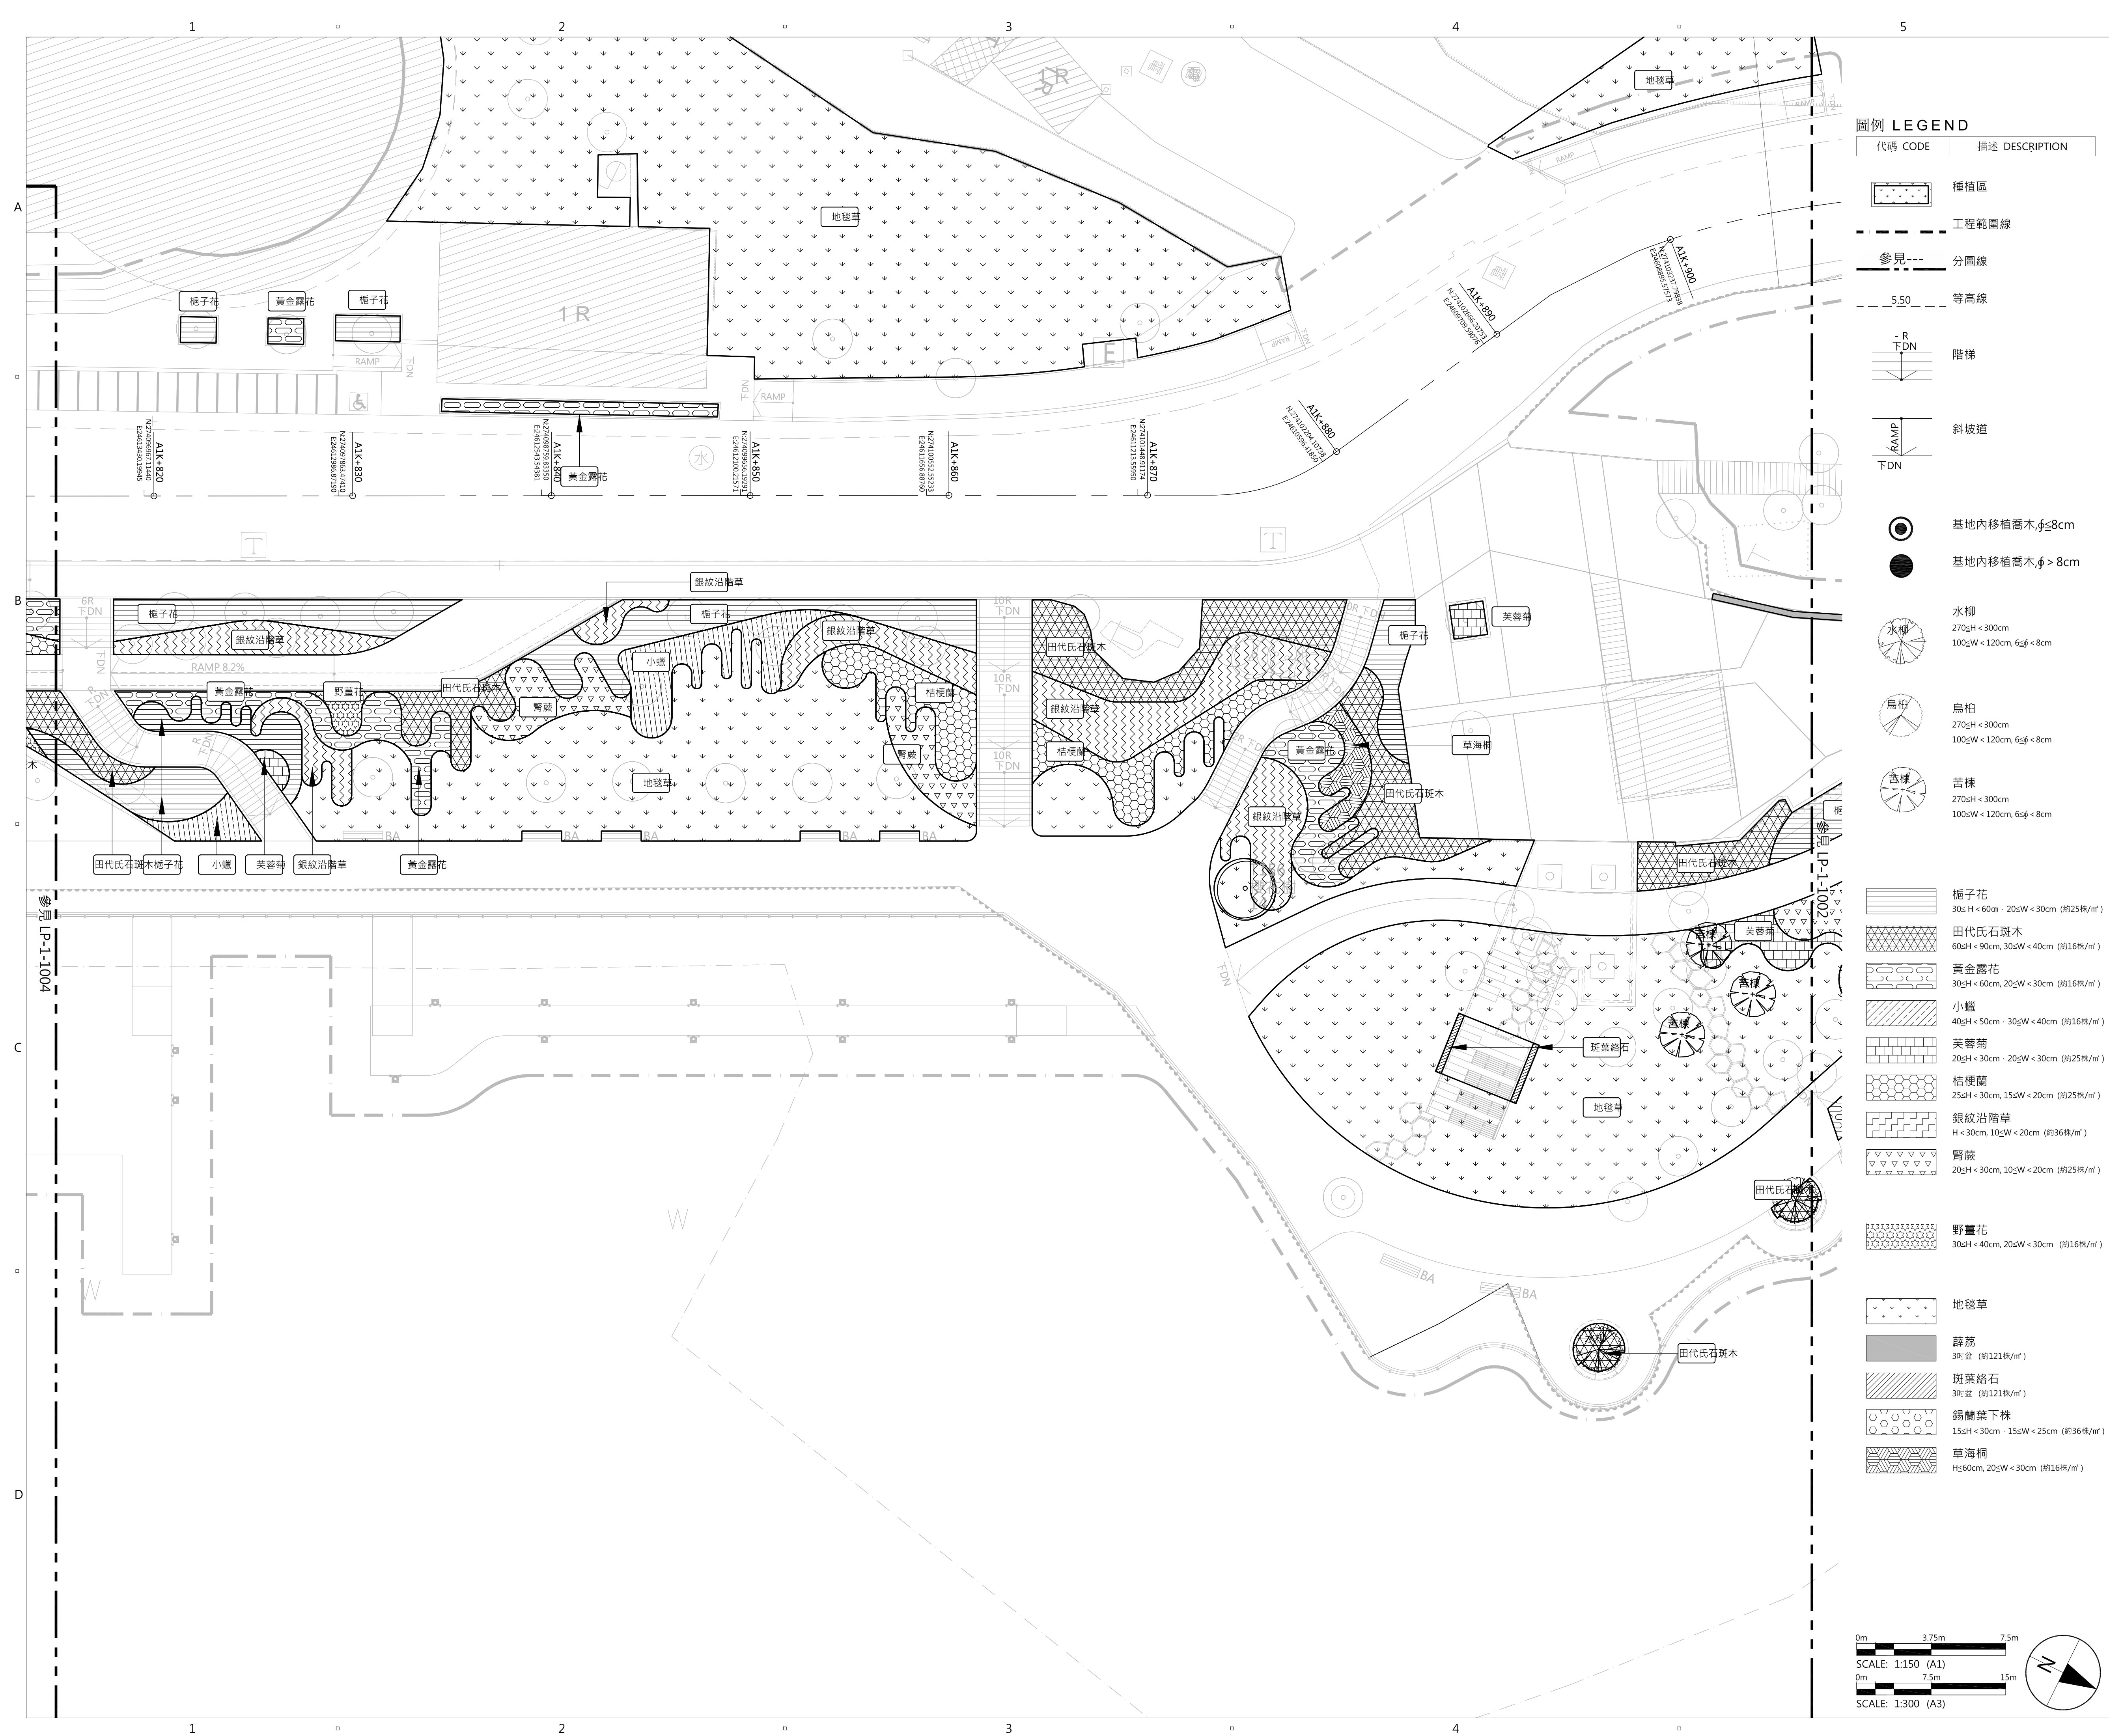

專案名稱 PROJECT

青草湖水岸環境改善-景觀工程
HSINCHU GREEN GRASS LAKE

委託單位 CLIENT

新竹市政府

HSINCHU CITY GOVERNMENT
GOVERNMENT

規劃設計單位 CONSULTANT

預景設計有限公司

台灣 台北市中山區合江街20巷14號1F
Tel 886 2 2509 6979 Fax 886 2 2509 6980

FIELDSCAPE DESIGN

No.14, Ln.20, Hejiang St., Zhongshan Dist.,
Taipei City, Taiwan
Tel 886 2 2509 6979 Fax 886 2 2509 6980

承包商 CONTRACTOR

金春福營造股份有限公司


台灣 新竹市明湖路482巷103號
Tel 886 3 520 3888 Fax 886 3 520 7539

竣工圖
COMPLETION DRAWING

修訂 ISSUE/REVISION

I/R	日期 DATE	內容摘要 DESCRIPTION
	2022/06/22	竣工圖

索引圖 KEY PLAN

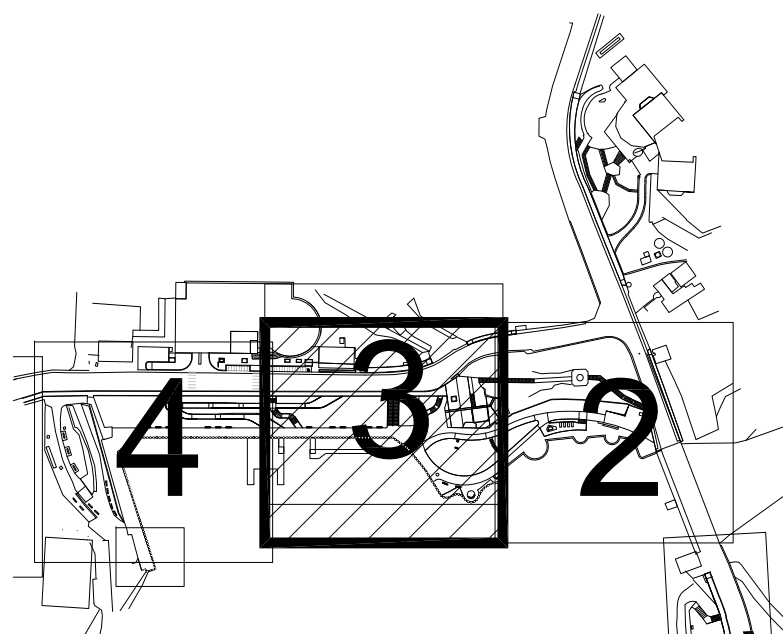

圖紙名稱 SHEET TITLE

種植平面配置圖 核心區 03

PLANTING PLAN PH1 03


圖紙編號 SHEET NUMBER

LP-1-1003

頁碼

PAGE NUMBER

057

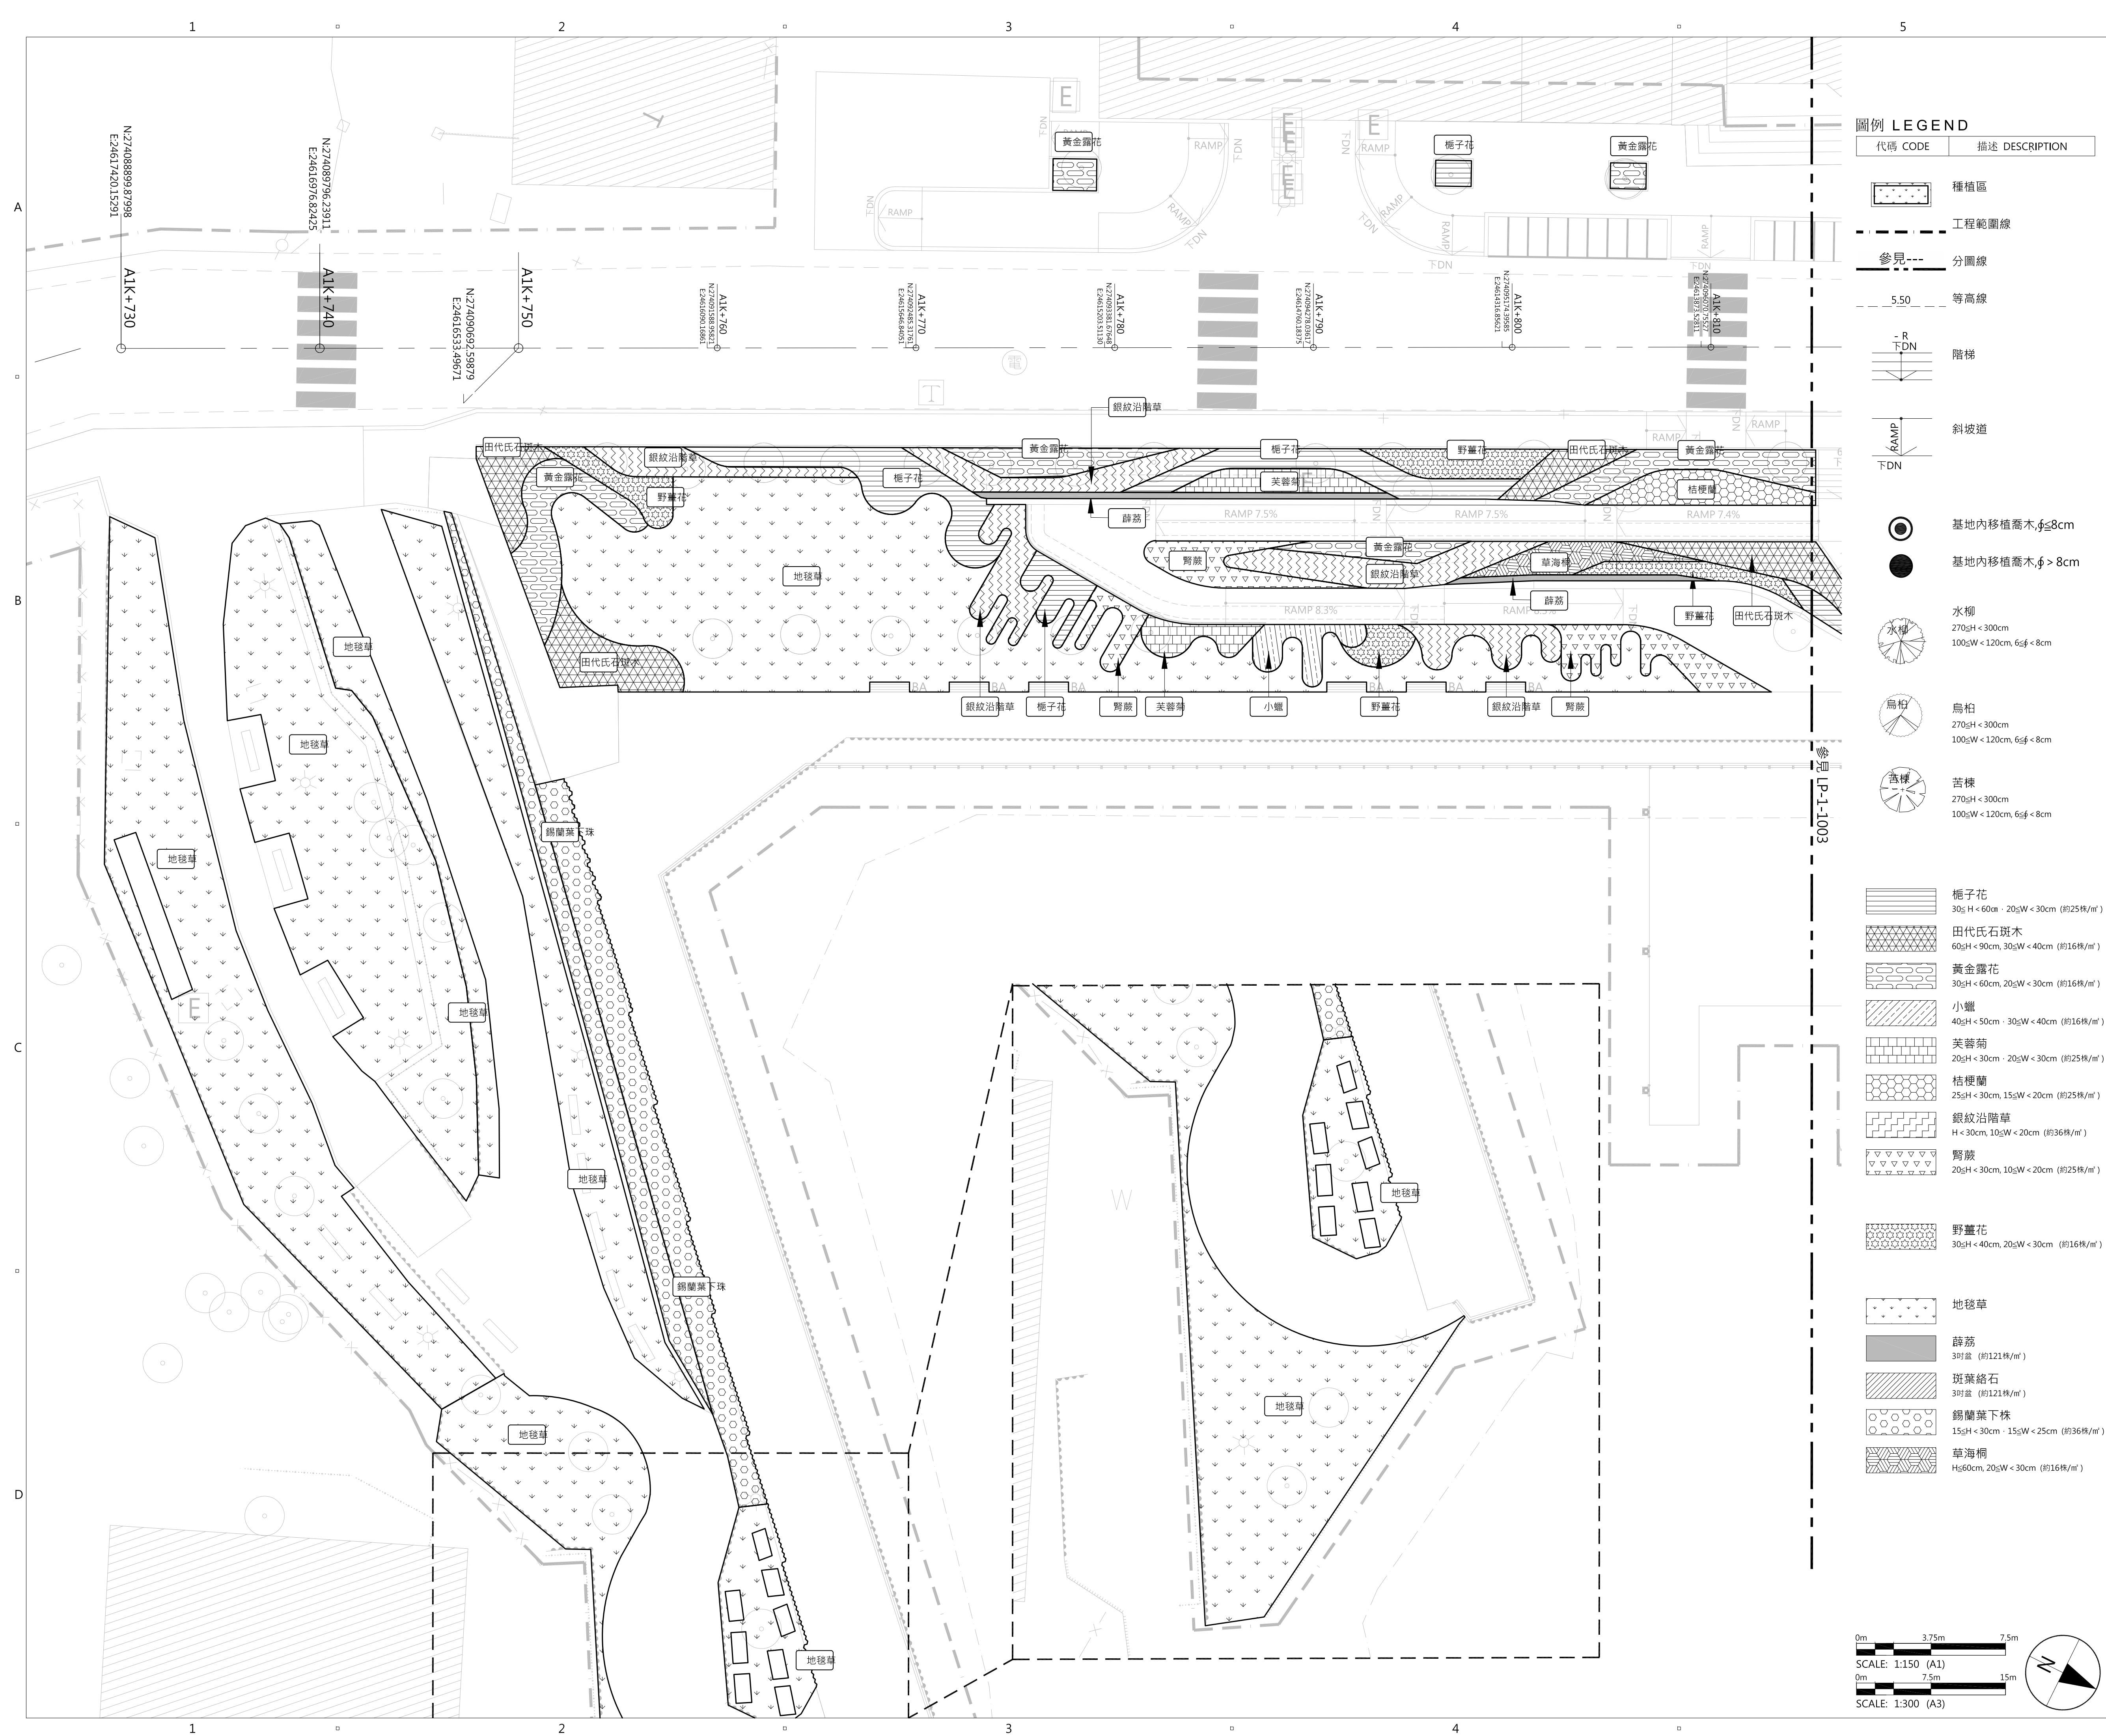

圖例 LEGEND

代碼 CODE	描述 DESCRIPTION
	種植區
	工程範圍線
	參見---
	5.50 等高線
	階梯
	斜坡道
	基地內移植喬木, $\phi \leq 8\text{cm}$
	基地內移植喬木, $\phi > 8\text{cm}$
	水柳 270sH < 300cm 100sW < 120cm, 6s ϕ < 8cm
	烏柏 270sH < 300cm 100sW < 120cm, 6s ϕ < 8cm
	苦楝 270sH < 300cm 100sW < 120cm, 6s ϕ < 8cm
	梔子花 30 $\leq$ H < 60cm · 20 $\leq$ W < 30cm (約25株/m ²)
	田代氏石斑木 60 $\leq$ H < 90cm, 30 $\leq$ W < 40cm (約16株/m ²)
	黃金露花 30 $\leq$ H < 60cm, 20 $\leq$ W < 30cm (約16株/m ²)
	小蠟 40 $\leq$ H < 50cm · 30 $\leq$ W < 40cm (約16株/m ²)
	芙蓉菊 20 $\leq$ H < 30cm · 20 $\leq$ W < 30cm (約25株/m ²)
	桔梗蘭 25 $\leq$ H < 30cm, 15 $\leq$ W < 20cm (約25株/m ²)
	銀紋沿階草 H < 30cm, 10 $\leq$ W < 20cm (約36株/m ²)
	腎蕨 20 $\leq$ H < 30cm, 10 $\leq$ W < 20cm (約25株/m ²)
	野薑花 30 $\leq$ H < 40cm, 20 $\leq$ W < 30cm (約16株/m ²)
	地毯草
	薛荔 3吋盆 (約121株/m ²)
	斑葉絡石 3吋盆 (約121株/m ²)
	錦蘭葉下株 15 $\leq$ H < 30cm · 15 $\leq$ W < 25cm (約36株/m ²)
	草海桐 H $\geq$ 60cm, 20 $\leq$ W < 30cm (約16株/m ²)

0m 3.75m 7.5m

SCALE: 1:150 (A1)

0m 7.5m 15m

SCALE: 1:300 (A3)

專案名稱 PROJECT

青草湖水岸環境改善-景觀工程
HSINCHU GREEN GRASS LAKE

委託單位 CLIENT

新竹市政府
HSINCHU CITY GOVERNMENT
GOVERNMENT

規劃設計單位 CONSULTANT

預景設計有限公司
台灣 台北市中山區合江街20巷14號1F
Tel 886 2 2509 6979 Fax 886 2 2509 6980
FIELDSCAPE DESIGN
No.14,Ln.20,Hejiang St,Zhongshan Dist.,
Taipei City,Taiwan
Tel 886 2 2509 6979 Fax 886 2 2509 6980

承包商 CONTRACTOR

金春福營造股份有限公司
台灣 新竹市明湖路482巷103號
Tel 886 3 520 3888 Fax 886 3 520 7539

竣工圖
COMPLETION DRAWING

修訂 ISSUE/REVISION

I/R	日期 DATE	內容摘要 DESCRIPTION
	2022/06/22	竣工圖

索引圖 KEY PLAN

圖紙名稱 SHEET TITLE

種植平面配置圖 核心區 04

PLANTING PLAN PH1 04

圖紙編號 SHEET NUMBER

LP-1-1004

頁碼
PAGE NUMBER
058