



經濟部水利署第十河川局

新埔海堤環境改善工程

竣工圖

竣工圖審核表				
廠商(編制)		執行機關(核定)		
專任工程人員	廠商	承辦人 (校核)	單位主管	

中華民國109年10月

頁次	圖號	圖名	頁次	圖號	圖名
1	G-01	圖目錄(一)	26	D-06B	植草磚車道標準圖(三)
2	G-02	圖目錄(二)	27	D-06C	植草磚車道標準圖(四)
3	G-03	工程一般說明	28	D-07	植草磚車道標準圖(五)
4	G-04	鋼筋標準圖(一)	29	D-08	花架及瞭望台材料
5	G-05	鋼筋標準圖(二)	30	D-09	瞭望台平立面圖
			31	D-10	瞭望台階梯平立面圖
6	B-01	測量成果圖	32	D-11	瞭望台詳圖
7	B-02	測量成果分幅圖(一)	33	D-12	9m遮陰花架詳圖
8	B-03	測量成果分幅圖(二)	34	D-13	欄杆詳圖
9	B-04	測量成果分幅圖(三)	35	D-14	S01、S04景觀平台詳圖(一)
10	B-05	測量成果分幅圖(四)	36	D-14A	S01、S04景觀平台裝修圖
11	B-06	測量成果分幅圖(五)	37	D-15	S01、S04景觀平台詳圖(二)
12	B-07	IP座標位置圖	38	D-16	S01、S04景觀平台詳圖(三)
13	B-08	工程總平面圖	39	D-17	景觀鋪面(二)及抵石子座椅詳圖
14	B-09	工程平面配置圖(1/5)	40	D-17A	景觀鋪面(三)及抵石子座椅詳圖
15	B-10	工程平面配置圖(2/5)	41	D-18	景觀鋪面(一)
16	B-11	工程平面配置圖(3/5)	42	D-19	傾斜式解說牌詳圖(一)
17	B-12	工程平面配置圖(4/5)	43	D-20	傾斜式解說牌詳圖(二)
18	B-13	工程平面配置圖(5/5)	44	D-21	傾斜式解說牌詳圖(三)
19	D-01	標準斷面圖(一)			
20	D-02	標準斷面圖(二)			
21	D-03	標準斷面圖(三)			
22	D-04	海岸階梯詳圖			
23	D-05	混凝土襯排塊石、清淤坡道及牆面美化標準圖			
24	D-06	植草磚車道標準圖(一)			
25	D-06A	植草磚車道標準圖(二)			

工 程 主 辦 機 關	工 程 名 稱	圖 名	日 期	圖 號	廠 商 (編 製)		執 行 機 關
經濟部水利署第十河川局	新埔海堤環境改善工程	圖目錄(一)	109年 10月	G-01	專任工程人員	廠 商	承辦人(校核)
						泉億營造有限公司	

工程一般說明



1. 本工程將參與經濟部水利署優良工程及公共工程金質獎、金安獎評選，遂請廠商配合，確實掌握施工品質及進度，製作完工意象3D影片及建模，費用已包含於「完工意象3D模擬」。
2. 工程中剩餘土石方及打除結構物之營建混和物採就地平衡不得外運。
3. 新建海堤施作前，應先依據圖控制點位放樣計畫堤防法線，方得按圖據以施作。
4. 本設計圖中除另有註明者外，里程、高程以公尺(m)為單位，RC結構以公分(cm)為單位，鋼筋直徑、結構鋼料以公釐(mm)為單位。
5. 廠商應於施工前詳閱所有契約圖說，並查對各部尺度、高程及里程等，若對圖說中尺度及高程、或其他細節有疑問或發現不符合處，不得以比例尺從圖面丈量，應以書面提請工程司解釋或修正，亦不得自行解釋，曲解設計原意，否則一切後果由廠商自行負責。
6. 施工範圍內因工程施工破壞之部份，應由廠商予以復原，所需費用已含於總工程費，不另給價。
7. 工程由廠商連工帶料興建，不得任意要求加價，如因法規修訂、安全顧慮、地形變更、地質及地下物變異時，應即報請工程司會勘確認後，依契約規定辦理變更設計。
8. 除圖說另有規定外，所有鋼筋均為熱軋竹節鋼筋，並應符合CNS 560 鋼筋混凝土用鋼筋之規定，材質應依下列規定：鋼筋(竹節鋼筋)
D16(含)以下，fy=2800kgf/cm²，SD280W
D19(含)以上，fy=4200kgf/cm²，SD420W
9. 除海岸階梯、清淤坡道使用卜特蘭第三型水泥外，其餘工項之混凝土材料皆為卜特蘭第二型水泥。
10. 本工程所有工項一律使用清水模板。
11. 廠商需備妥足夠之機具及人力，並配合工程司指示展開施工工作面，若工程司認為必須增加工人或加開夜班趕工時，廠商應即照辦，不得拒絕。
12. 工程如為現場狀況需要，廠商應照工程司指示施工，並依契約規定辦理變更設計。
13. 「工程司」之「認可」或「核可」並未解除或減少廠商對工程之責任。未盡事項依工程會施工規範辦理。
14. 廠商須自行安排(含須向公路主管機關申請通行證等相關手續)運送執行本工程所需之機具、設備、材料及必要供應品運送至工地，並對運輸作業負全部責任。
15. 工程範圍內廢棄物清除，包含坡面上廢輪胎、保麗龍、雜草及垃圾等雜物，並運送至合法收容場所。
16. 堤前坡面整平以現況既有坡面卵塊石修整平順為原則，費用以機具耗材為主，費用包含於「路幅整理，礫石層整修」。
17. 抵石子座椅採每10m/每處、2座/每處為原則，如因現況車輛通行及景觀通視問題，機關得得視情況予以調整施作位置，廠商配合施作，並依實作數量計價。
18. 遮陰花架、座椅、景觀鋪面及欄杆等相關涉及色彩挑選之工作項目，廠商需提供樣品審查，機關核定後使用。
19. 植草磚設計圖大樣圖僅供參考，廠商需提出施工樣品及施工圖說審查，機關核定後施作。
20. 臨時設施，施工便道，此工項為工區外連絡道加鋪10cm瀝青混凝土，南、北兩側各360m長，3.5m寬。並編列租地費用，若因特殊因素無法施作，租地費用及施工便道將核實給付。

職業安全衛生注意事項

1. 本工程施工期間，廠商應隨時注意氣象信息，備妥砂包、太空包、臨時抽水機組、挖土機等，以維持施工中既有海堤禦潮功能。如因疏忽或施工不慎，而影響公共安全或損及任何私人財產與公共事物，概由廠商負完全責任，機關及工地工程司不分擔民事賠償或負刑事責任，該工作所須相關費用已全部包含於「汛期工地防災減災作業費」項目一全計價，承商不得以任何理由要求加價。
2. 本案為臨水作業，災害主要為落水、溺水之防護，已編列「臨水作業救生設備」項目一全計價，相關救生器具完工後依據現場工程師指示設於現場不得占為己有。
3. 洗車設備及沉澱池應依施工計畫之位置設置於工地範圍，施工便道出入口設置乙處，離開工地之車輛及活動式機具，其輪胎附著之污物應沖洗後方得駛出，所需費用已包含於「洗車沉澱設備」項目1處計價。

工 程 主 辦 機 關	工 程 名 稱	圖 名	日 期	圖 號	廠 商 (編 製)		執 行 機 關
					專任工程人員	廠 商	
						泉億營造有限公司	承辦人(校核)
經濟部水利署第十河川局	新埔海堤環境改善工程	工程一般說明	109年 10月	G-03			

竹節鋼筋受拉伸展長度(Ld)												單位：cm	
fy kgf/cm ²	f _c kgf/cm ²	鋼筋號數											
		D10 (#3)	D13 (#4)	D16 (#5)	D19 (#6)	D22 (#7)	D25 (#8)	D29 (#9)	D32 (#10)	D36 (#11)			
頂層拉力鋼筋													
2800	210	41(39)	55(52)	69(65)	83(77)	117(90)	134(103)	151(116)	170(131)	189(145)			
	245	38(36)	51(48)	64(60)	77(72)	108(83)	124 (95)	140(108)	157(121)	175(134)			
	280	36(33)	48(45)	60(56)	72(67)	101(78)	116 (89)	131(101)	147(113)	164(126)			
	350	32(30)	45(40)	53(50)	64(60)	91 (70)	104 (80)	117 (90)	132(101)	146(113)			
4200	210	62(58)	83(77)	103(97)	124(116)	176(135)	201(155)	227(175)	255(196)	283(218)			
	245	57(54)	76(72)	96 (90)	115(108)	163(125)	186(143)	210(162)	236(181)	262(202)			
	280	54(50)	71(67)	89 (84)	108(101)	152(117)	174(134)	197(151)	221(170)	245(189)			
	350	48(45)	64(60)	80 (75)	96 (90)	136(105)	156(120)	176(135)	197(152)	219(169)			
一般拉力鋼筋													
2800	210	32(30)	42(37)	53(46)	64(55)	90(64)	103(74)	116(83)	131(93)	145(104)			
	245	30(30)	39(34)	49(43)	59(51)	83(60)	95 (68)	108(77)	121(86)	134(96)			
	280	30(30)	37(32)	46(40)	55(48)	78(56)	89 (64)	101(72)	113(81)	126 (90)			
	350	30(30)	33(30)	41(36)	49(43)	70(50)	80 (57)	90 (64)	101(72)	113 (80)			
4200	210	48(41)	63(55)	79(69)	95(83)	135(97)	155(110)	175(125)	196(140)	218(156)			
	245	41(36)	59(51)	74(64)	88(77)	125(89)	143(102)	162(116)	181(130)	202(144)			
	280	37(32)	55(48)	69(60)	83(72)	117(84)	134 (96)	151(108)	170(121)	189(135)			
	350	48(42)	49(43)	62(54)	74(64)	105(75)	120 (86)	135 (97)	152(108)	169(121)			
竹節鋼筋受拉搭接長度（乙級搭接）													
fy kgf/cm ²	f _c kgf/cm ²	鋼筋號數											
		D10 (#3)	D13 (#4)	D16 (#5)	D19 (#6)	D22 (#7)	D25 (#8)	D29 (#9)	D32 (#10)	D36 (#11)			
頂層拉力鋼筋													
2800	210	54(50)	72(67)	90(84)	108(101)	152(117)	174(134)	197(151)	221(170)	245(189)			
	245	50(47)	66(62)	83(78)	100(93)	141(108)	161(124)	182(140)	204(157)	227(175)			
	280	46(44)	62(58)	78(73)	93(87)	132(101)	151(116)	170(131)	191(147)	213(164)			
	350	42(39)	55(52)	69(65)	83(78)	118 (91)	135(104)	152(117)	171(132)	190(146)			
4200	210	81(75)	107(100)	134(126)	161(151)	228(176)	261(201)	295(227)	331(255)	368(283)			
	245	75(70)	99(93)	124(116)	149(140)	211(163)	242(186)	273(210)	307(236)	341(262)			
	280	70(65)	93(87)	116(109)	140(131)	198(152)	226(174)	256(197)	287(221)	319(245)			
	350	62(58)	83(78)	104(97)	125(117)	177(136)	202(156)	229(176)	257(197)	285(219)			
一般拉力鋼筋													
2800	210	41(36)	55(48)	69(60)	83(72)	117(84)	134(96)	151(108)	170(121)	189(135)			
	245	38(33)	51(44)	64(55)	77(67)	108(77)	124(89)	140(100)	157(112)	175(125)			
	280	36(31)	48(41)	60(52)	72(62)	101(72)	116(83)	131 (94)	147(105)	164(117)			
	350	32(30)	43(37)	53(46)	64(56)	91(65)	104(74)	117 (84)	132(94)	146(104)			
4200	210	62(54)	83(72)	103(90)	124(108)	176(125)	201(144)	227(162)	255(182)	283(202)			
	245	57(50)	76(66)	96(83)	115(100)	163(116)	186(133)	210(150)	236(168)	262(187)			
	280	54(47)	71(62)	89(78)	108 (93)	152(109)	174(124)	197(140)	221(158)	245(175)			
	350	48(42)	65(56)	80(70)	96 (84)	136 (97)	156(111)	176(126)	197(141)	219(157)			
附註	1.使用本表時鋼筋須有箍筋圍束,鋼筋淨間距需 1.0db 以上,並達最低鋼筋量之要求,其中()內數值為設計規範耐震設計特別規定之伸展長度. 2.若符合下列條件時,上表值可再乘下列係數,但經修正後不得小於()內之值. a.若淨間距可達2db以上或採用fy=4200kgf/cm ² 之箍筋者.....0.89 (0.67/0.75) b.輕質混凝土.....1.30 c.鋼筋塗佈環氧樹脂者.....1.20 3.所謂頂層鋼筋即水平鋼筋下混凝土一次澆置厚度大於30cm者. 4.鋼筋伸展長度除本表列述者外,可依實際狀況參照設計規範詳細計算個別之伸展長度. 5.本表所列搭接長度為乙級搭接長度,若符合規範之甲級搭接標準,上表值可除以1.3,(即1.0Ld),但不得小於30cm(甲級搭接:在規定搭接長度內鋼筋之使用量至少為分析值之兩倍,且搭接鋼筋面積百分比小於50%時.) 6.經依現場狀況檢核搭接長度後,其施工性能不佳者,應採用其它之錨定或續接(如續接器或鉗接等)方式. 7.伸展或搭接長度用於板牆等未受圍束之鋼筋,若鋼筋淨間距可達2db以上時,其伸展或搭接長度依本表乘以0.89使用之,但不得小於30cm.												

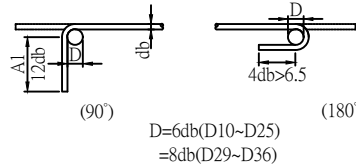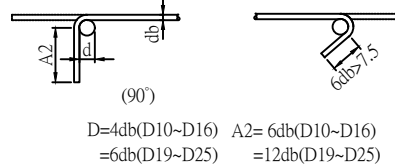標準彎鉤												
彎鉤種類	主筋					箍筋或肋筋						
												
附註	1.採用本圖之伸展長度時,其標準彎鉤之曲率半徑及延伸長均應符合上述標準. 2.鋼筋受壓時不計彎鉤之伸展效應.											
fy kgf/cm ²	f _c kgf/cm ²	竹節鋼筋受壓搭接長度									單位：cm	
		D10 (#3)	D13 (#4)	D16 (#5)	D19 (#6)	D22 (#7)	D25 (#8)	D29 (#9)	D32 (#10)	D36 (#11)		
2800	>210	30	30	32	38	44	50	57	64	71		
4200	>210	30	38	47	57	66	76	86	96	107		
附註	1.當混凝土之f'c < 210 kgf/cm ² 時,搭接長度須增加1/3(即上表乘1.33). 2.不同直徑之受壓鋼筋搭接時,其搭接長度應為大號鋼筋之伸展長度或小號鋼筋之搭接長度兩者之大值.											
fy kgf/cm ²	f _c kgf/cm ²	竹節鋼筋受壓伸展長度									單位：cm	
		D10 (#3)	D13 (#4)	D16 (#5)	D19 (#6)	D22 (#7)	D25 (#8)	D29 (#9)	D32 (#10)	D36 (#11)		
2800	210	20	20	24	28	33	38	42	47	53		
	245	20	20	23	26	30	35	39	44	49		
	280	20	20	20	24	28	32	36	41	46		
	350	20	20	20	23	27	31	35	39	43		
4200	210	21	28	35	42	49	56	63	71	79		
	245	20	26	32	39	45	52	59	66	73		
	280	20	24	30	36	42	48	55	61	68		
	350	20	23	29	34	40	46	52	58	65		
附註	1.受壓鋼筋採用D10@10 以上之螺箍筋或D13@10以上之橫箍筋者,上表值可乘0.75,但不得小於20cm 2.柱主鋼筋在設計載重下,只承受壓力時,方可採用本表之值.											
CNS 竹節鋼筋重量及主筋標準彎鉤延伸長					具標準彎鉤竹節鋼筋之受拉伸展長度(Ldh)							
標準直徑 (號數)	直徑db (mm)	斷面積 (cm ²)	重量 (kgf/m)	主筋延伸長 12db (cm)	fy=2800			fy=4200				單位：cm
					f'c=210	f'c=245	f'c=280	f'c=210	f'c=245	f'c=280	f'c=350	
D10 (#3)	9.53	0.713	0.560	12	15(15)	15(15)	15(15)	15(17)	15(15)	15(15)	15(15)	
D13 (#4)	12.7	1.267	0.994	16	15(15)	15(15)	15(15)	19(22)	18(20)	17(19)	15(17)	
D16 (#5)	15.9	1.986	1.560	19	16(18)	15(17)	15(16)	24(28)	22(26)	21(24)	19(21)	
D19 (#6)	19.1	2.865	2.250	23	19(22)	18(21)	17(19)	29(33)	27(31)	25(29)	23(26)	
D22 (#7)	22.2	3.871	3.040	27	23(26)	21(24)	20(22)	34(39)	31(36)	29(33)	26(30)	
D25 (#8)	25.4	5.067	3.980	31	26(29)	24(27)	22(26)	39(44)	36(41)	33(38)	30(34)	
D29 (#9)	28.7	6.469	5.080	35	29(33)	27(31)	25(29)	44(50)	40(46)	38(43)	34(39)	
D32 (#10)	32.2	8.143	6.390	39	33(37)	30(35)	28(32)	49(56)	45(52)	42(48)	38(43)	
D36 (#11)	35.8	10.070	7.900	43	36(42)	34(38)	31(36)	54(62)	50(58)	47(54)	42(48)	
附註	1.使用本表時其彎鉤鋼筋側面保護層須大於6.5cm ; 90° 彎鉤直線延長段應置於柱或邊構材圍束區內,且保護層大於5cm ,若有下列條件時,上表值再乘該項係數,但經修正後不得少於()內之值.: a.不能符合上述基本條件者.....1.3 b.於伸展長內配置3db間距之箍筋者0.8 c.輕質混凝土.....1.3 d.鋼筋塗佈環氧樹脂者.....1.2 2.上表()內數值為耐震設計之最小伸展長度. 3.不符合本表條件或情況特殊者,另依設計規範相關規定計算之.											
	附註 1. 本圖所指之設計規範為內政部「結構混凝土設計規範」。											

工 程 主 辦 機 關		工 程 名 稱		圖 名		日 期		圖 號		廠 商（ 編 製 ）		執 行 機 關	
經濟部水利署第十河川局		新埔海堤環境改善工程		鋼筋標準圖(一)		109年 10月		G-04		專任工程人員	廠 商		承辦人(校核)
											泉億營造有限公司		

現場澆置混凝土(非預力)鋼筋之最小保護層					單位:cm
狀 況		板,牆,格柵及牆板	梁,柱及基腳	薄殼及摺板	附 註
不受風雨侵襲且不接觸土壤者	≤ D16	2.0	4.0	1.5	1.鋼筋保護層厚度為最外層鋼筋外面至混凝土表面間之淨距離。 2.保護層之量測：有橫向鋼筋者量至箍筋表面，無橫向鋼筋者量至外層主鋼筋之表面。 3.受風雨侵襲情況係指直接暴露於溫濕度變化，但梁、柱、薄殼底面並不認為直接暴露，除非承受乾濕度交替變化作用者。 4.本表適用於現場澆置之非預力混凝土。
	D19~D36	2.0	4.0	2.0	
受風雨侵襲或與土壤接觸者	≤ D16	4.0	4.0	4.0	
	D19~D36	5.0	5.0	5.0	
直接澆置於土壤或岩石或經常與水及土壤接觸者		7.5	7.5		
與海水或腐蝕性環境接觸		10.0	10.0		

鋼筋間淨距標準圖		相鄰鋼筋搭接與受拉鋼筋伸展、搭接	
附註: 1.鋼筋間最小淨距: 撓曲構材(如梁板)不得小於2.5cm或1.0db,1.0D'或粗粒料徑之1.33倍. 受壓構材(如柱牆)-不得小於4.0cm或15db,1.5D'或粗粒料徑之1.33倍. db為鋼筋直徑, D' 為束筋相當直徑. 2.第二層鋼筋須與第一層鋼筋上下對齊,不得錯開 且層間淨距不得小於2.5cm,不得大於設計值 3.鋼筋捆紮成束筋時,其相當直徑 D' 如下: 二根一束 D' = 1.4 db 三根一束 D' = 1.7 db 四根一束 D' = 2.0 db	鋼筋	相鄰鋼筋搭接	
	光面鋼筋	伸 展	搭 接
	麻面鋼筋	伸 展	搭 接

鋼筋斜接標準長度			單位:cm
圖 示		角度α	長度S
		0° ~ 10°	0.5L(*1)
		10° ~ 30°	0.6L
		30° ~ 50°	0.7L
		50° ~ 65°	0.8L
		65° ~ 80°	0.9L
		80° ~ 90°	1.0L
附註	鋼筋斜接最小長度除設計圖另有註明外,均按本表所示之標準長度相接. *1字母L表示鋼筋搭接標準長度,如表一 *2若混凝土厚度不足鋼筋無法伸直時,將"S"段照圖示方法彎曲或設置標準彎鉤. *3此段長度應儘可能伸至"C"值(最小保護層厚)限制處.		

預鑄混凝土鋼筋之最小保護層					單位:cm
說 明		板,牆,格柵及牆板	梁,柱及基腳		薄殼及摺板
			主筋	肋、箍筋	
不受風雨侵襲且不接觸土壤者	≤ D16	1.5	1.5	1.0	1.0
	D19 < db ≤ D36	1.5	db	1.0	1.5
	> D36	3.0	4.0	1.0	
受風雨侵襲或與土壤接觸者	≤ D16	2.0	3.0	3.0	3.0
	D19 < db ≤ D36	2.0	4.0	4.0	4.0
	> D36	4.0	5.0	5.0	5.0

鋼筋搭接示意	鋼筋表示
	鋼筋根數 鋼筋稱號 8 - D19@30 中心間距值 束筋，兩根鋼筋綁一束 鋼筋稱號 2 • D22@15 中心間距值


- 附註：
- 鋼筋之施工須符合施工規範第03210章之規定。
 - 除工程司准許外,所有鋼筋必須冷彎。
 - 除圖面註明或工程司准許外,不得將鋼筋部分埋入混凝土後再行彎曲之。
 - 頂層鋼筋即水平鋼筋下混凝土一次澆置厚度大於30cm者。
 - 鋼筋之搭接應交錯排列,在規定搭接長度內搭接鋼筋面積之最高百分率為50%。
 - 本圖所指之設計規範為內政部『結構混凝土設計規範』。

工 程 主 辦 機 關	工 程 名 稱	圖 名	日 期	圖 號	廠 商 (編 製)		執 行 機 關
經濟部水利署第十河川局	新埔海堤環境改善工程	鋼筋標準圖(二)	109年 10月	G-05	專任工程人員	廠 商	承辦人(校核)
						泉億營造有限公司	

控制點資料			
編號	TWD97(N)	TWD97(E)	高程
DH506	2791367.293	294870.601	4.549
DH508	2791180.938	294724.204	4.627
KB1	2791108.681	294556.978	4.262
KB10	2791557.081	294957.043	1.283
KB2	2791086.780	294525.622	3.117
KB3	2791160.408	294691.577	4.573
KB4	2791269.289	294802.934	4.698
KB5	2791310.957	294834.922	4.615
KB6	2791360.267	294866.879	4.565
KB7	2791406.267	294886.982	4.569
KB8	2791457.965	294910.483	4.529
KB9	2791511.251	294930.579	3.865
N016	2791310.127	294833.465	4.858
N017	2791523.164	294941.293	4.708

圖例表


圖示	地物名稱	圖示	地物名稱
.....	地類界	==	硬路面道路
	土坎	==	結構線
▽▽▽	自然坡	- - - - -	水邊線
▬▬▬	漿砌壘石坡坎	草	草地
▽▽▽	石砌坡坎	P.C.	PC路面
▬▬▬	PC擋土牆	T	臨時屋(棚)
▬▬▬	磚石牆	A.C.	AC路面
- - - - -	小徑	○	電力桿
-x-x-x-	鐵絲網	☒	導線點
▬▬▬	暗溝	→	河川流向
▨	永久房屋	凸	碉堡
▨	臨時房屋	井	水井
▬▬▬	鬆路面道路		

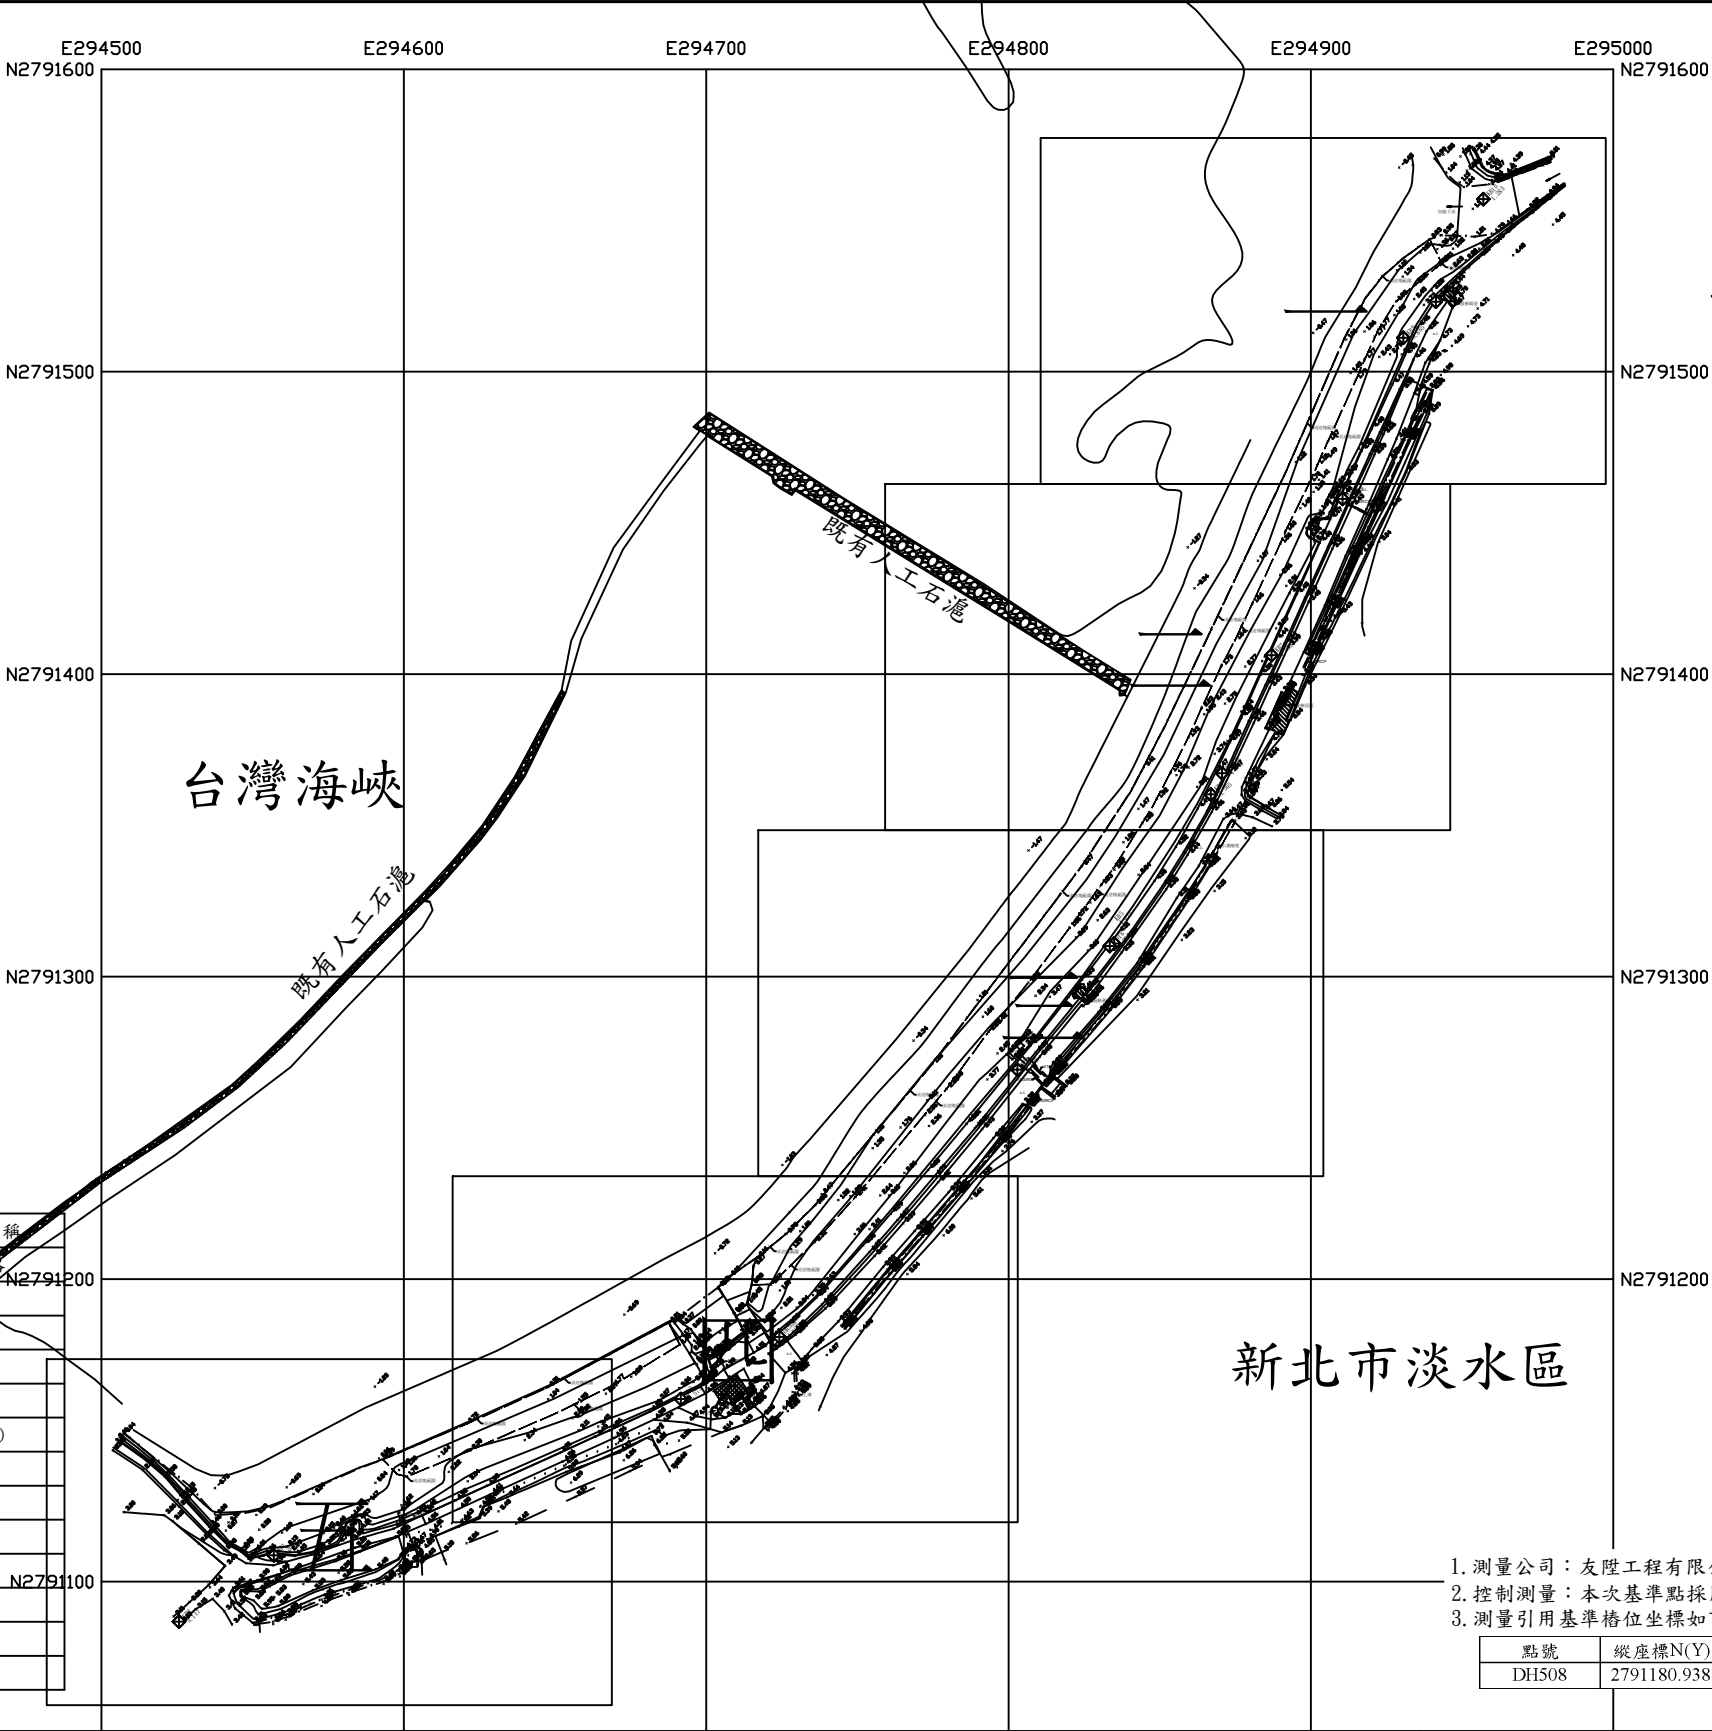

- 測量公司：友陞工程有限公司(日期：107年8月)
- 控制測量：本次基準點採用地政圖根點DH508銅片樁，以做為地形測量測圖之依據。
- 測量引用基準樁位坐標如下


點號	縱座標N(Y)	橫座標E(X)	高程ELE
DH508	2791180.938	294724.204	4.627


工程主辦機關	工程名稱	圖名	日期	圖號	廠商(編製)		執行機關
經濟部水利署第十河川局	新埔海堤環境改善工程	測量成果圖	109年 10月	B-01	專任工程人員	廠商	承辦人(校核)
						泉億營造有限公司	

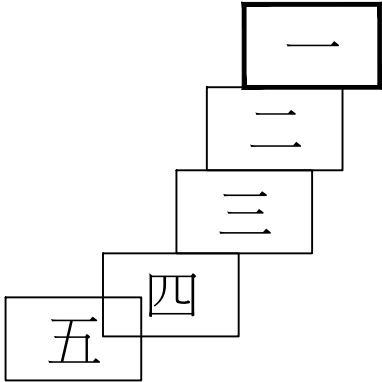

控制點資料			
編號	TWD97(N)	TWD97(E)	高程
DH506	2791367.293	294870.601	4.549
DH508	2791180.938	294724.204	4.627
KB1	2791108.681	294556.978	4.262
KB10	2791557.081	294957.043	1.283
KB2	2791086.780	294525.622	3.117
KB3	2791160.408	294691.577	4.573
KB4	2791269.289	294802.934	4.698
KB5	2791310.957	294834.922	4.615
KB6	2791360.267	294866.879	4.565
KB7	2791406.267	294886.982	4.569
KB8	2791457.965	294910.483	4.529
KB9	2791511.251	294930.579	3.865
NO16	2791310.127	294833.465	4.858
NO17	2791523.164	294941.293	4.708

圖例表			
圖示	地物名稱	圖示	地物名稱
	地類界		硬路面道路
	土坎		結構線
	自然坡		水連線
	漿砌石坡坎		草地
	石砌坡坎		PC路面
	PC路面		臨時屋(棚)
	磚石牆		AC路面
	小徑		電力桿
	鐵絲網		導線點
	暗溝		河川流向
	永久房屋		碉堡
	臨時房屋		水井
	鬆路面道路		

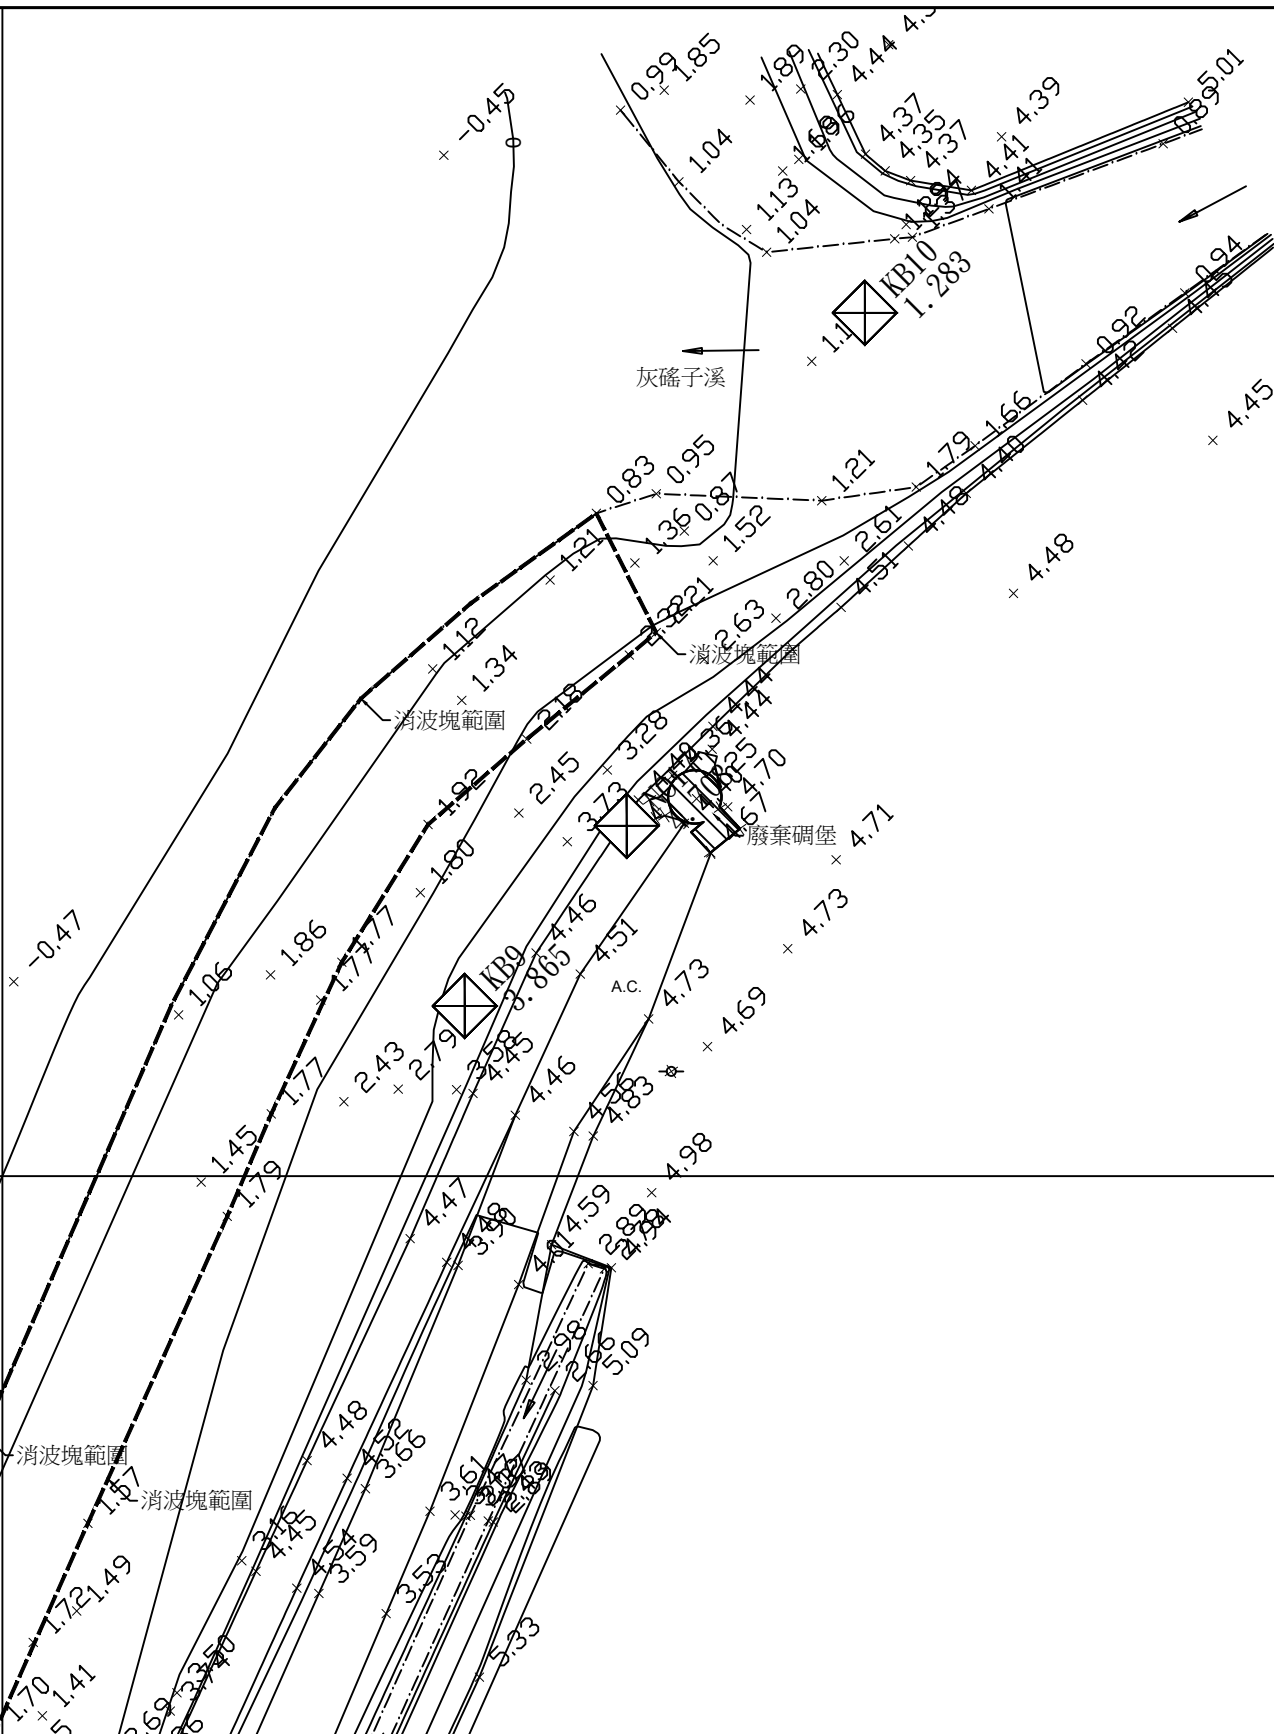


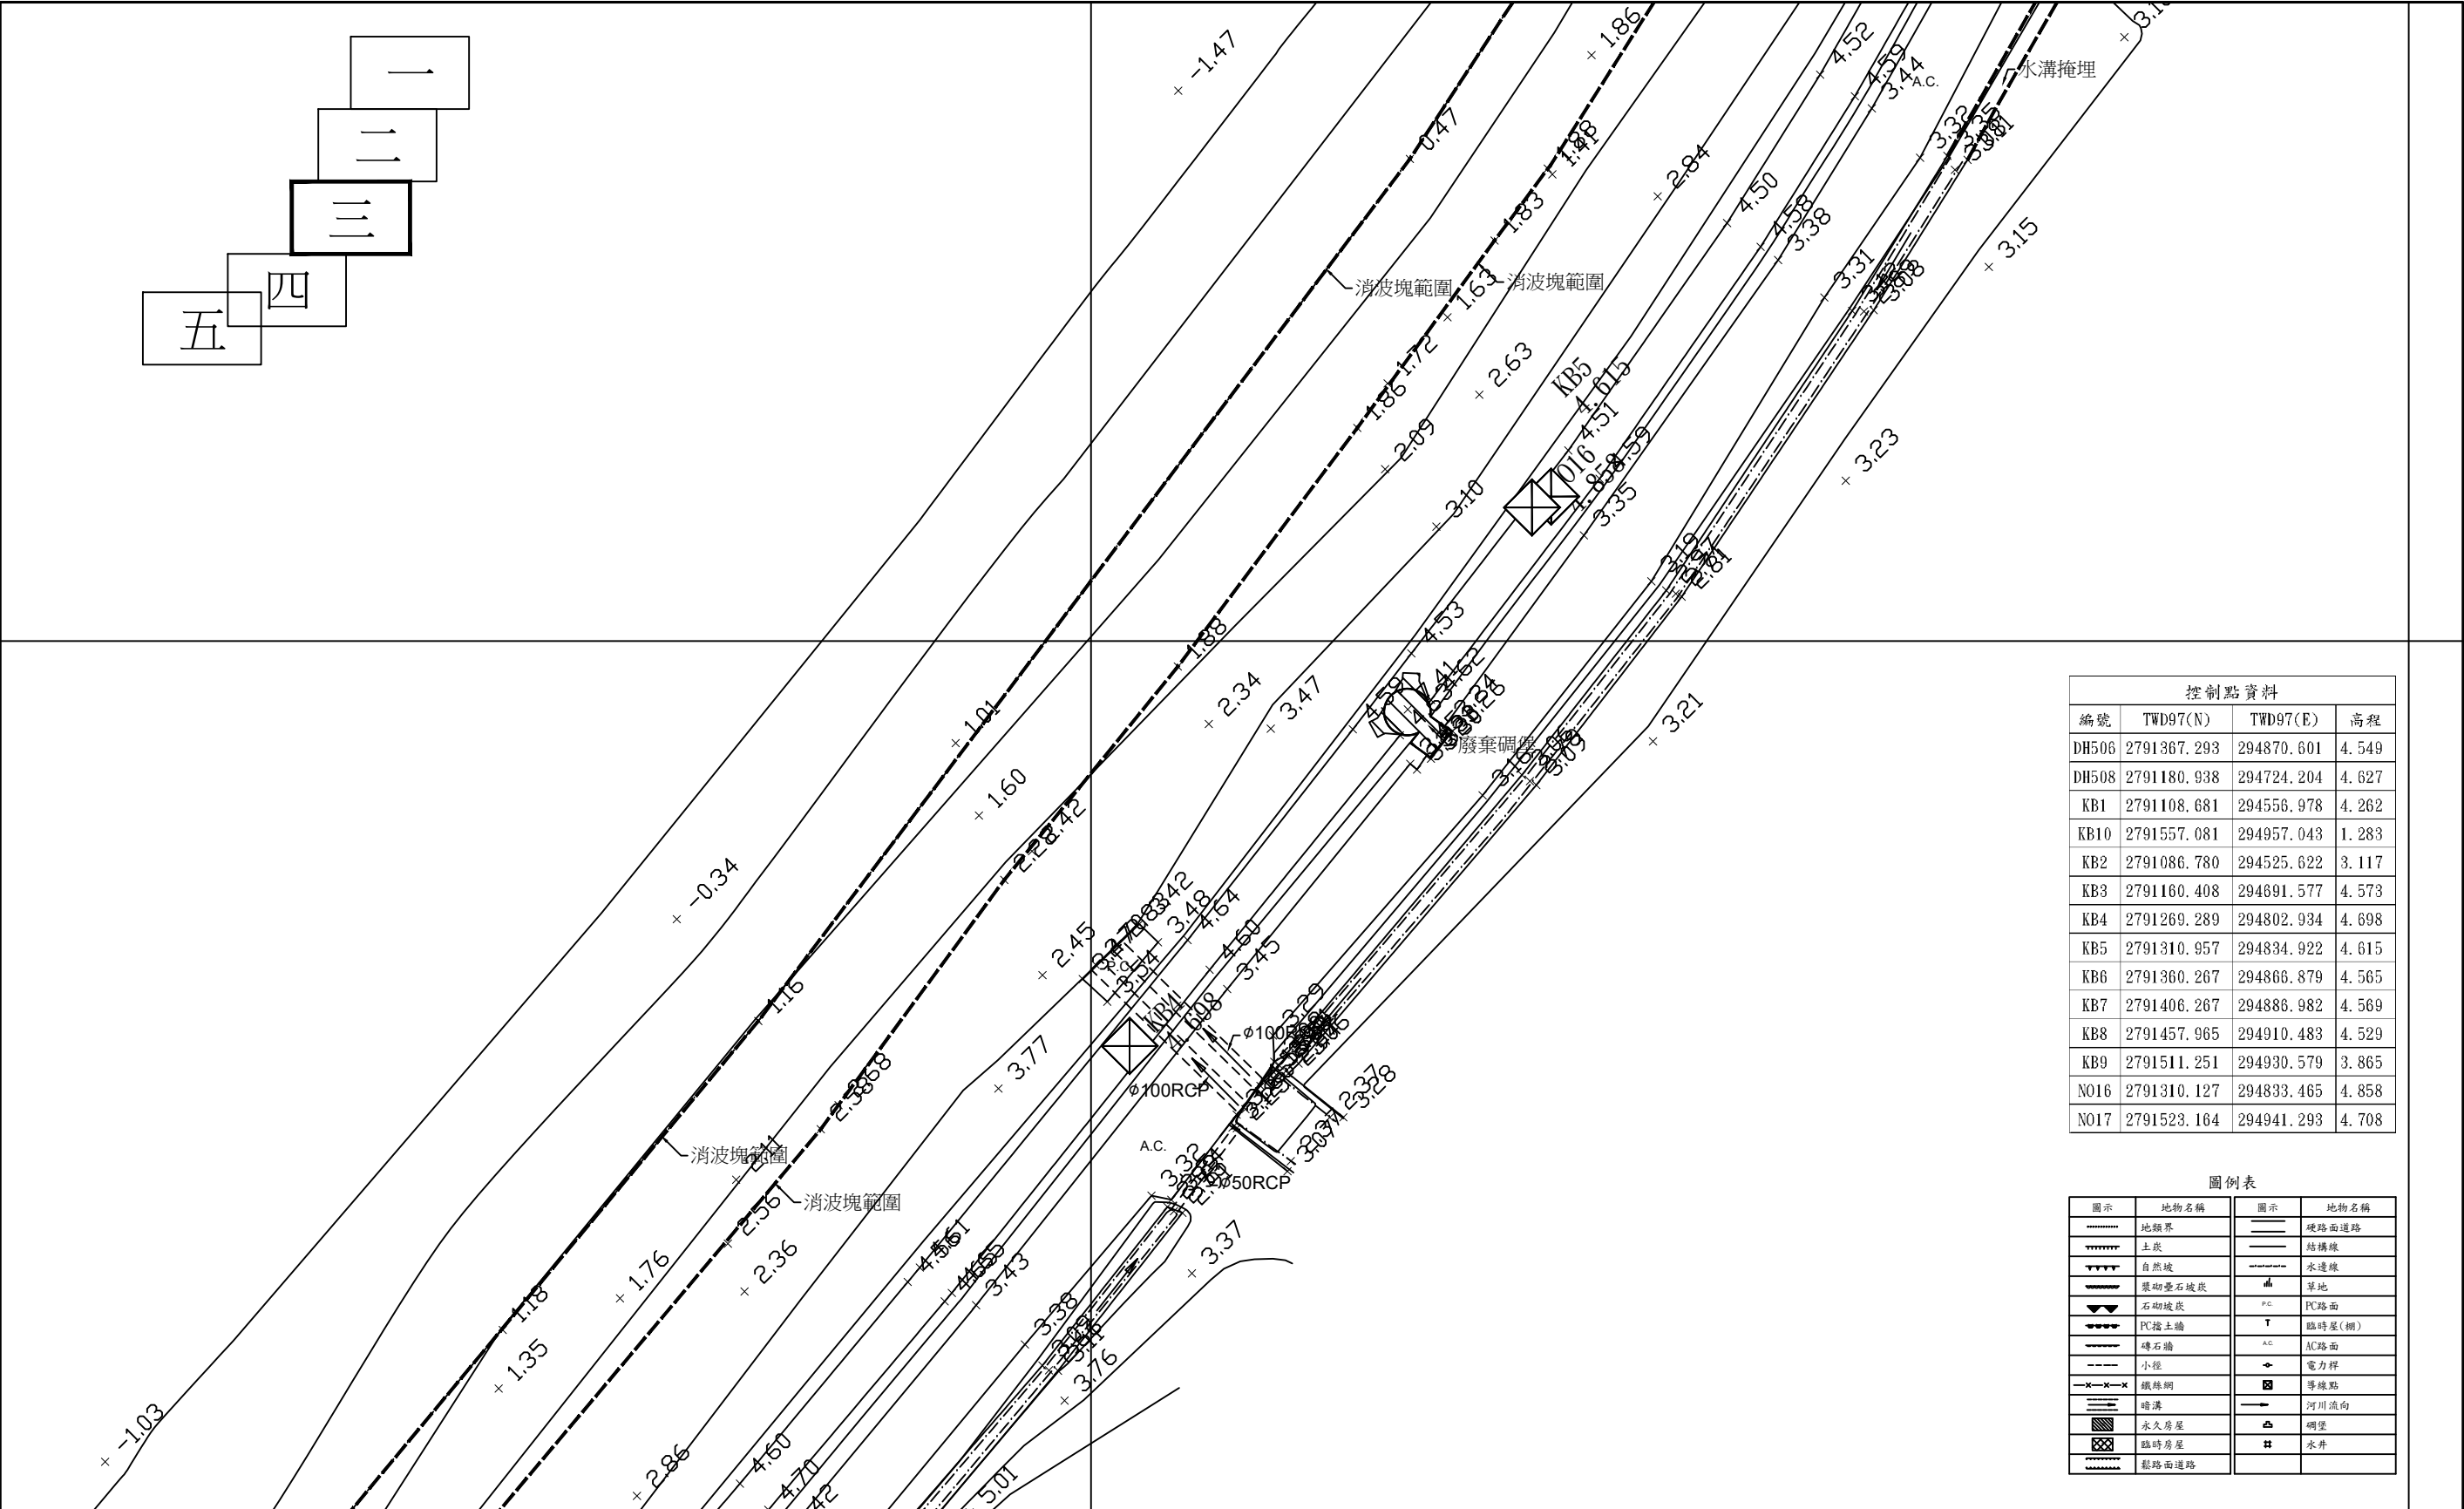

控制點資料			
編號	TWD97(N)	TWD97(E)	高程
DH506	2791367.293	294870.601	4.549
DH508	2791180.938	294724.204	4.627
KB1	2791108.681	294556.978	4.262
KB10	2791557.081	294957.043	1.283
KB2	2791086.780	294525.622	3.117
KB4	2791269.289	294802.934	4.698
KB5	2791310.957	294834.922	4.615
KB6	2791360.267	294866.879	4.565
KB7	2791406.267	294886.982	4.569
KB8	2791457.965	294910.483	4.529
KB9	2791511.251	294930.579	3.865
N016	2791310.127	294833.465	4.858
N017	2791523.164	294941.293	4.708

圖例表			
圖示	地物名稱	圖示	地物名稱
	地畝界		硬路面道路
	土灰		結構線
	自然坡		水邊線
	震砌疊石坡灰		草地
	石砌坡灰		PC路面
	PC擋土牆		臨時屋(棚)
	磚石牆		AC路面
	小徑		電力桿
	鐵絲網		導線點
	暗溝		河川流向
	永久房屋		壩堡
	臨時房屋		水井
	鬆路面道路		

工程主辦機關	工程名稱	圖名	日期	圖號	廠商(編製)		執行機關
					專任工程人員	廠商	承辦人(校核)
						泉億營造有限公司	

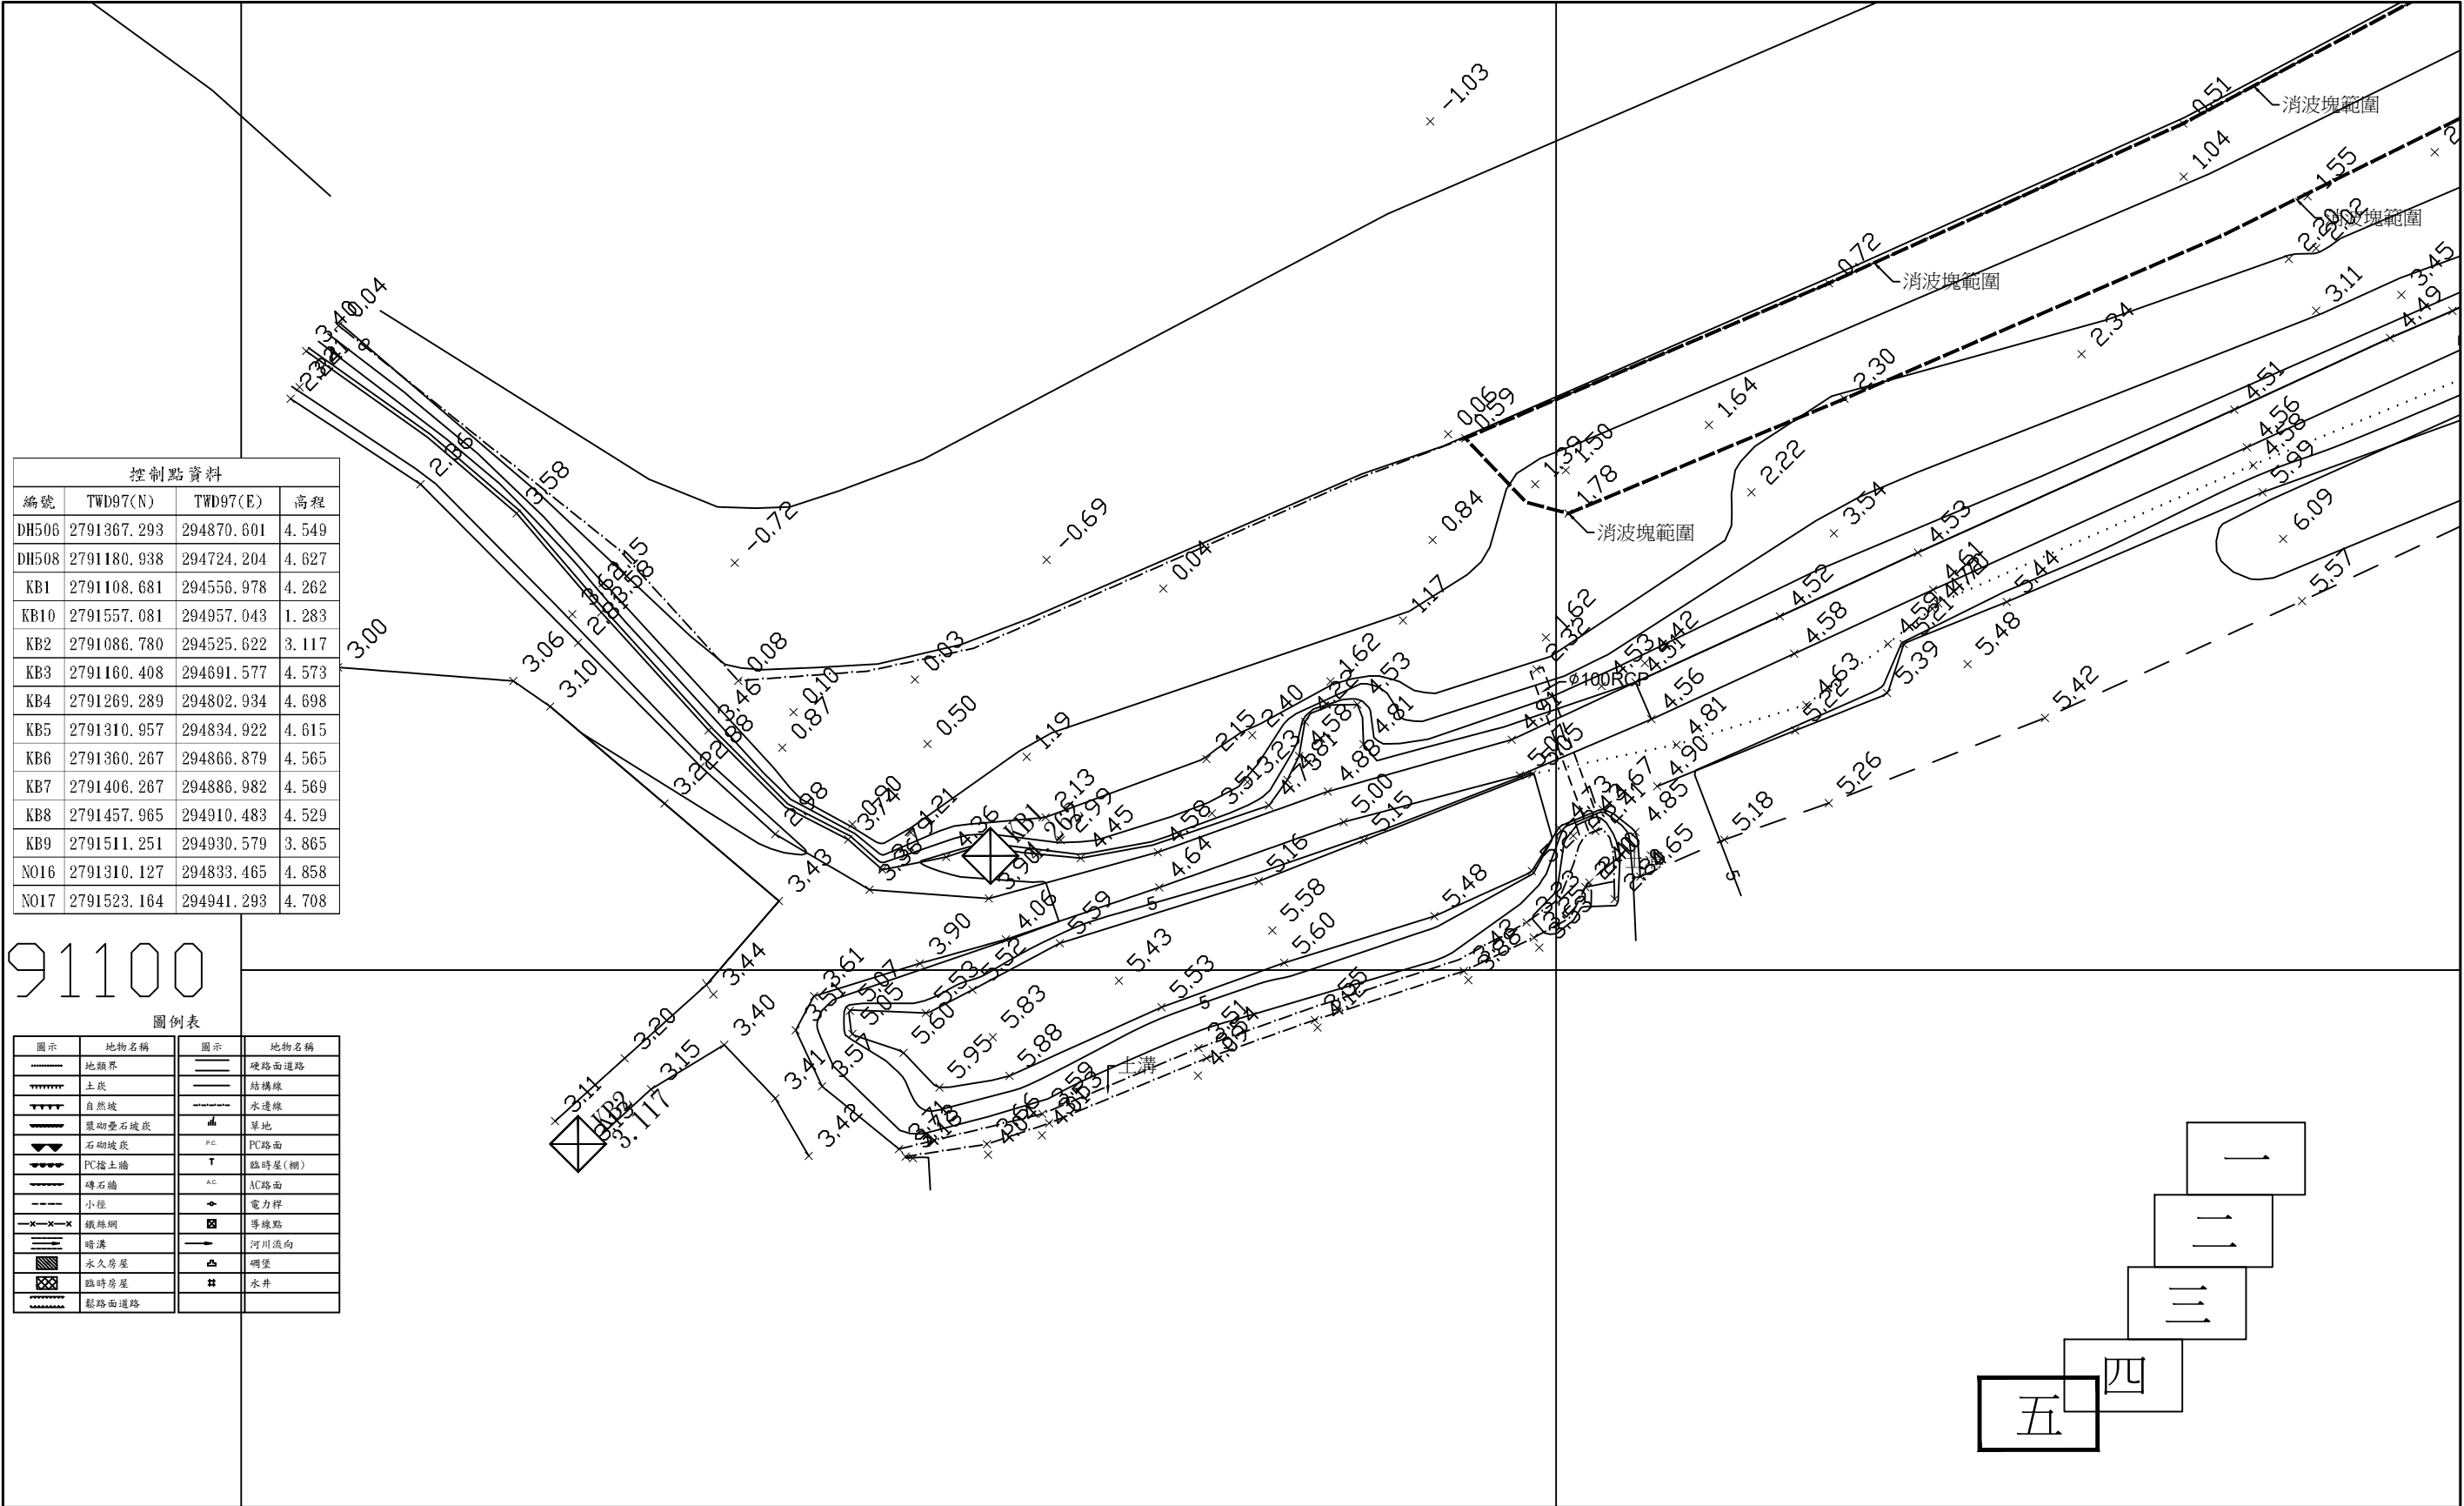


控制點資料			
編號	TWD97(N)	TWD97(E)	高程
DH506	2791367.293	294870.601	4.549
DH508	2791180.938	294724.204	4.627
KB1	2791108.681	294556.978	4.262
KB10	2791557.081	294957.043	1.283
KB2	2791086.780	294525.622	3.117
KB3	2791160.408	294691.577	4.573
KB4	2791269.289	294802.934	4.698
KB5	2791310.957	294834.922	4.615
KB6	2791360.267	294866.879	4.565
KB7	2791406.267	294886.982	4.569
KB8	2791457.965	294910.483	4.529
KB9	2791511.251	294930.579	3.865
N016	2791310.127	294833.465	4.858
N017	2791523.164	294941.293	4.708

91100

圖例表

圖示	地物名稱	圖示	地物名稱
	地畛界		硬路面道路
	土坎		結構線
	自然坡		水邊線
	漿砌壘石坡坎		草地
	石砌坡坎		PC路面
	PC擋土牆		臨時屋(棚)
	磚石牆		AC路面
	小徑		電力桿
	暗溝		河川流向
	永久房屋		水井
	臨時房屋		

工程主辦機關	工程名稱	圖名	日期	圖號	廠商(編製)		執行機關
					專任工程人員	廠商	
						泉億營造有限公司	
經濟部水利署第十河川局	新埔海堤環境改善工程	測量成果分幅圖(五)	109年 10月	B-06			承辦人(校核)

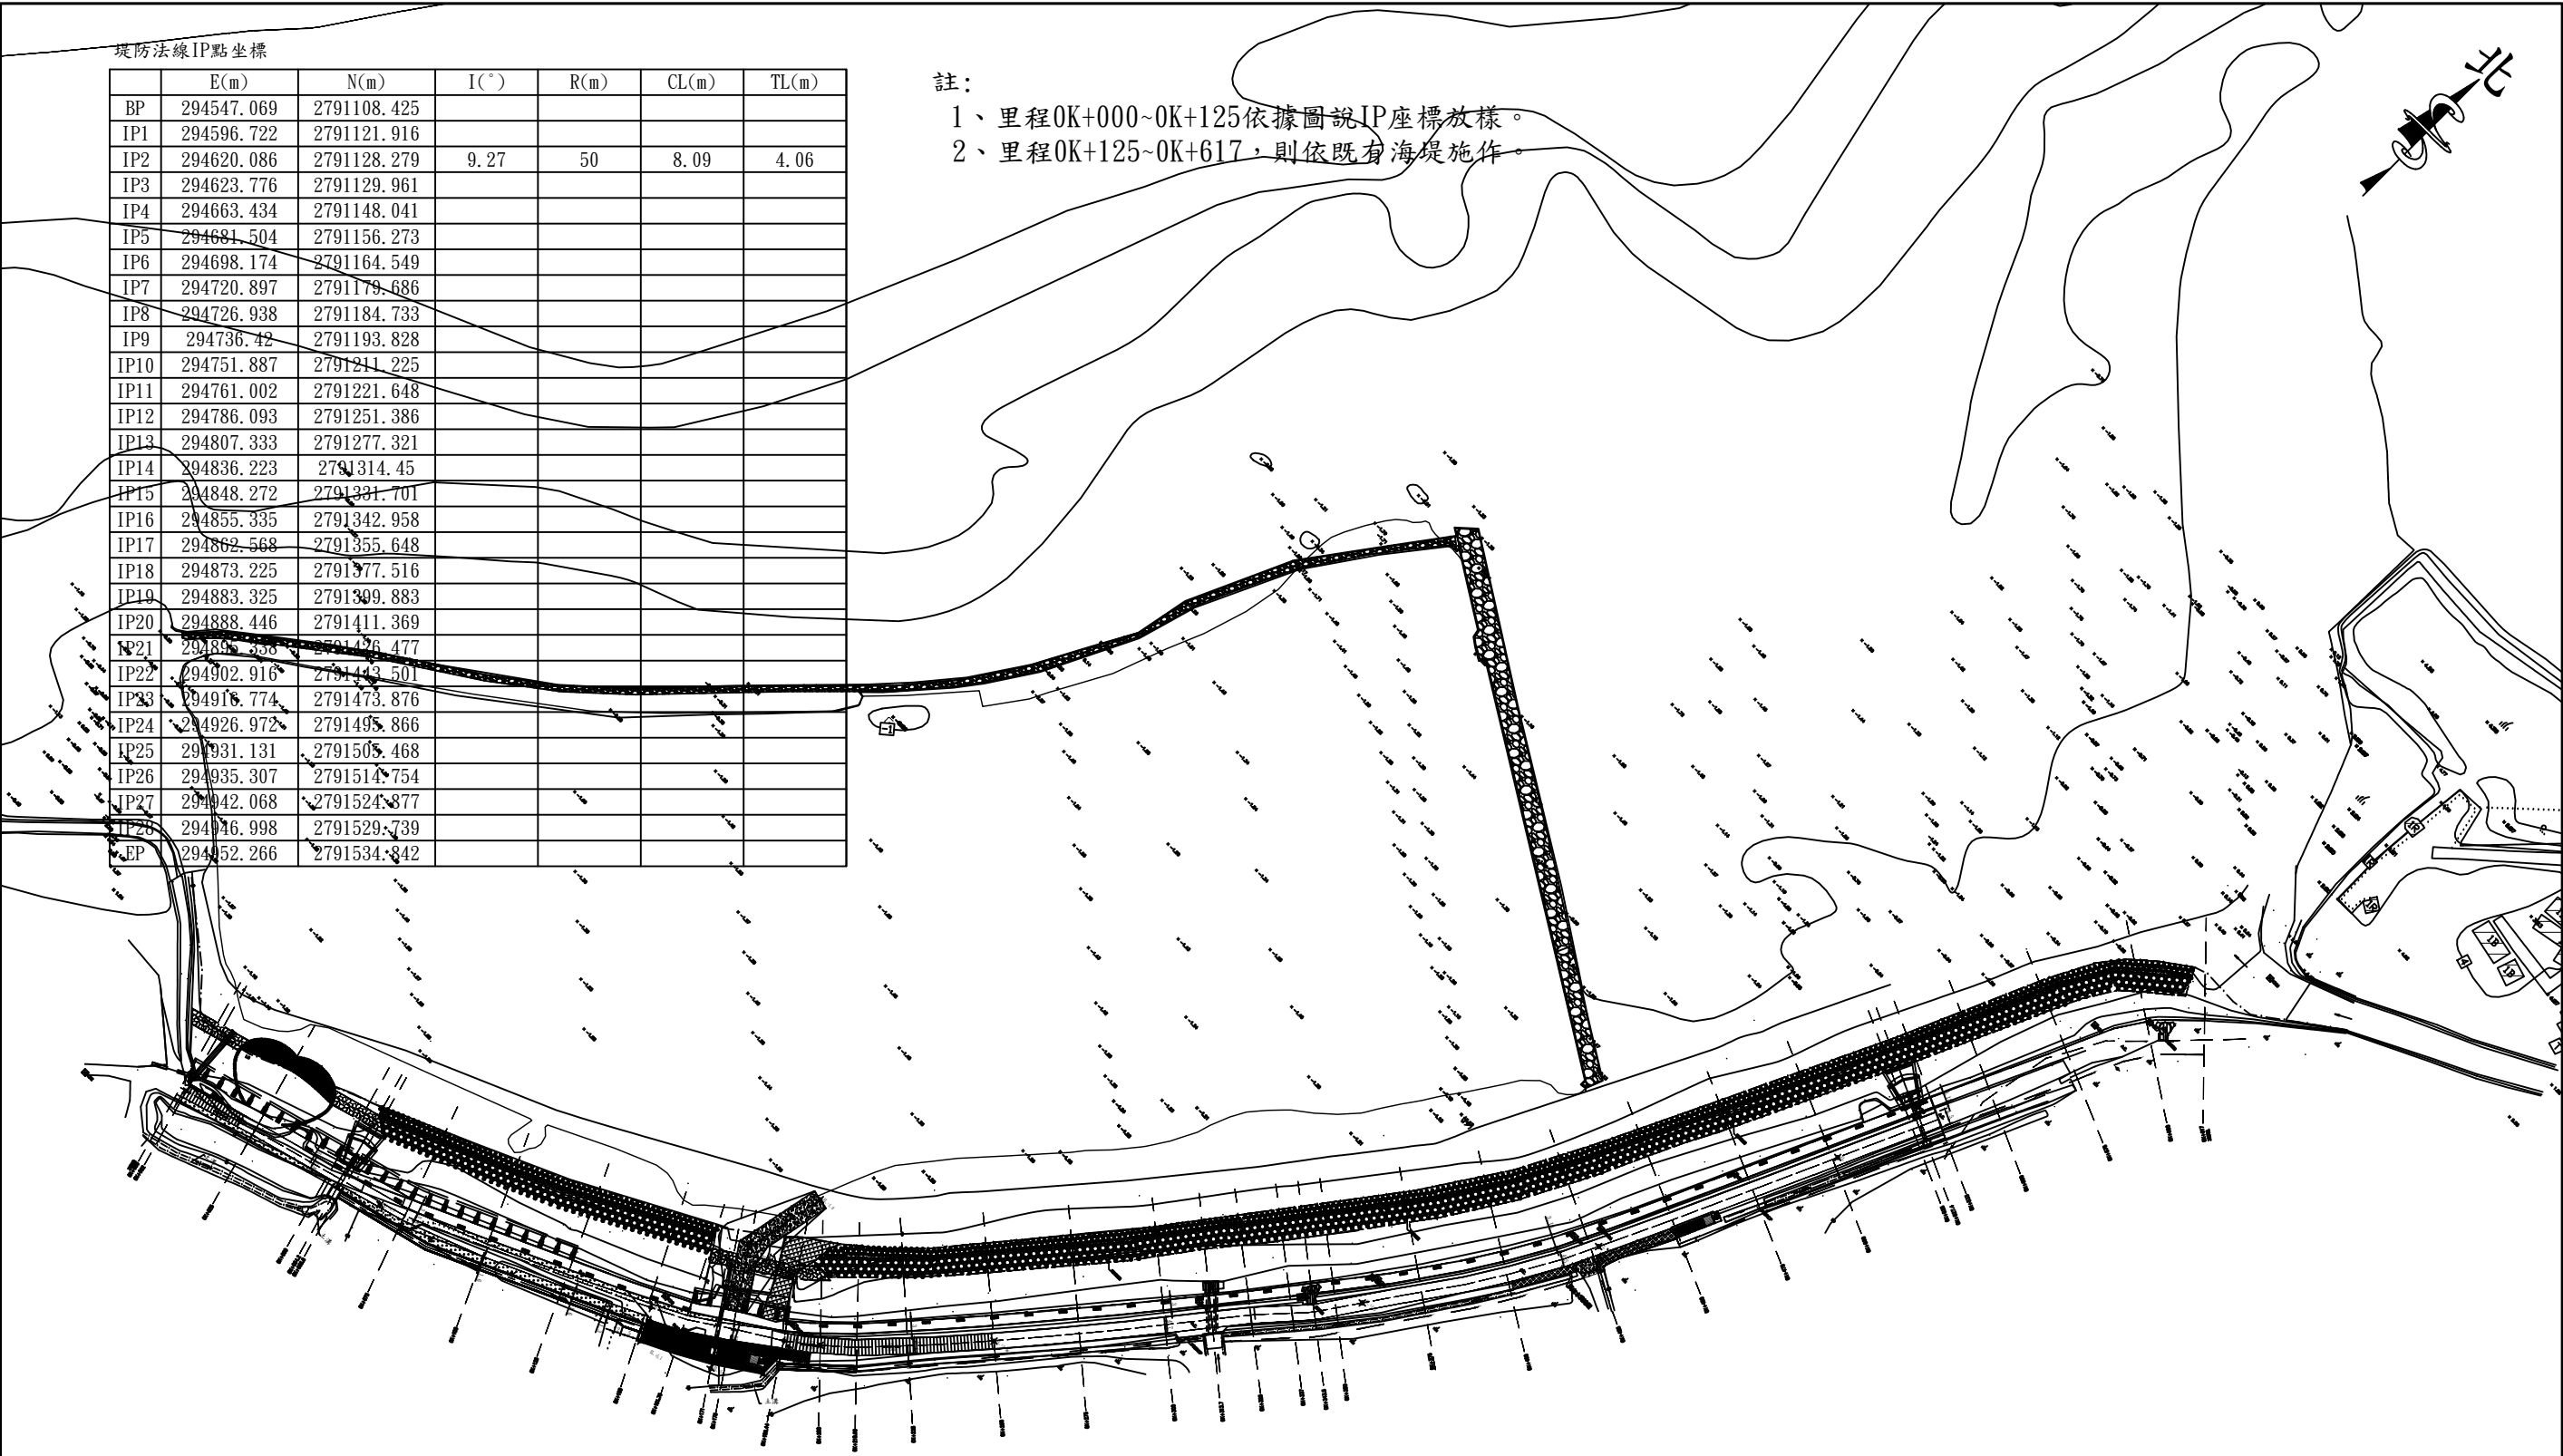


堤防法線IP點坐標

	E(m)	N(m)	I(°)	R(m)	CL(m)	TL(m)
BP	294547.069	2791108.425				
IP1	294596.722	2791121.916				
IP2	294620.086	2791128.279	9.27	50	8.09	4.06
IP3	294623.776	2791129.961				
IP4	294663.434	2791148.041				
IP5	294681.504	2791156.273				
IP6	294698.174	2791164.549				
IP7	294720.897	2791179.686				
IP8	294726.938	2791184.733				
IP9	294736.42	2791193.828				
IP10	294751.887	2791211.225				
IP11	294761.002	2791221.648				
IP12	294786.093	2791251.386				
IP13	294807.333	2791277.321				
IP14	294836.223	2791314.45				
IP15	294848.272	2791331.701				
IP16	294855.335	2791342.958				
IP17	294862.568	2791355.648				
IP18	294873.225	2791377.516				
IP19	294883.325	2791399.883				
IP20	294888.446	2791411.369				
IP21	294895.338	2791426.477				
IP22	294902.916	2791443.501				
IP23	294916.774	2791473.876				
IP24	294926.972	2791495.866				
IP25	294931.131	2791505.468				
IP26	294935.307	2791514.754				
IP27	294942.068	2791524.877				
IP28	294946.998	2791529.739				
EP	294952.266	2791534.842				


註：
1、里程0K+000~0K+125依據圖說IP座標放樣。
2、里程0K+125~0K+617，則依既有海堤施作。

工 程 主 辦 機 關	工 程 名 稱	圖 名	日 期	圖 號	廠 商 (編 製)		執 行 機 關
					專任工程人員	廠 商	
經濟部水利署第十河川局	新埔海堤環境改善工程	IP座標位置圖	109年 10月	B-07		泉億營造有限公司	承辦人(校核)

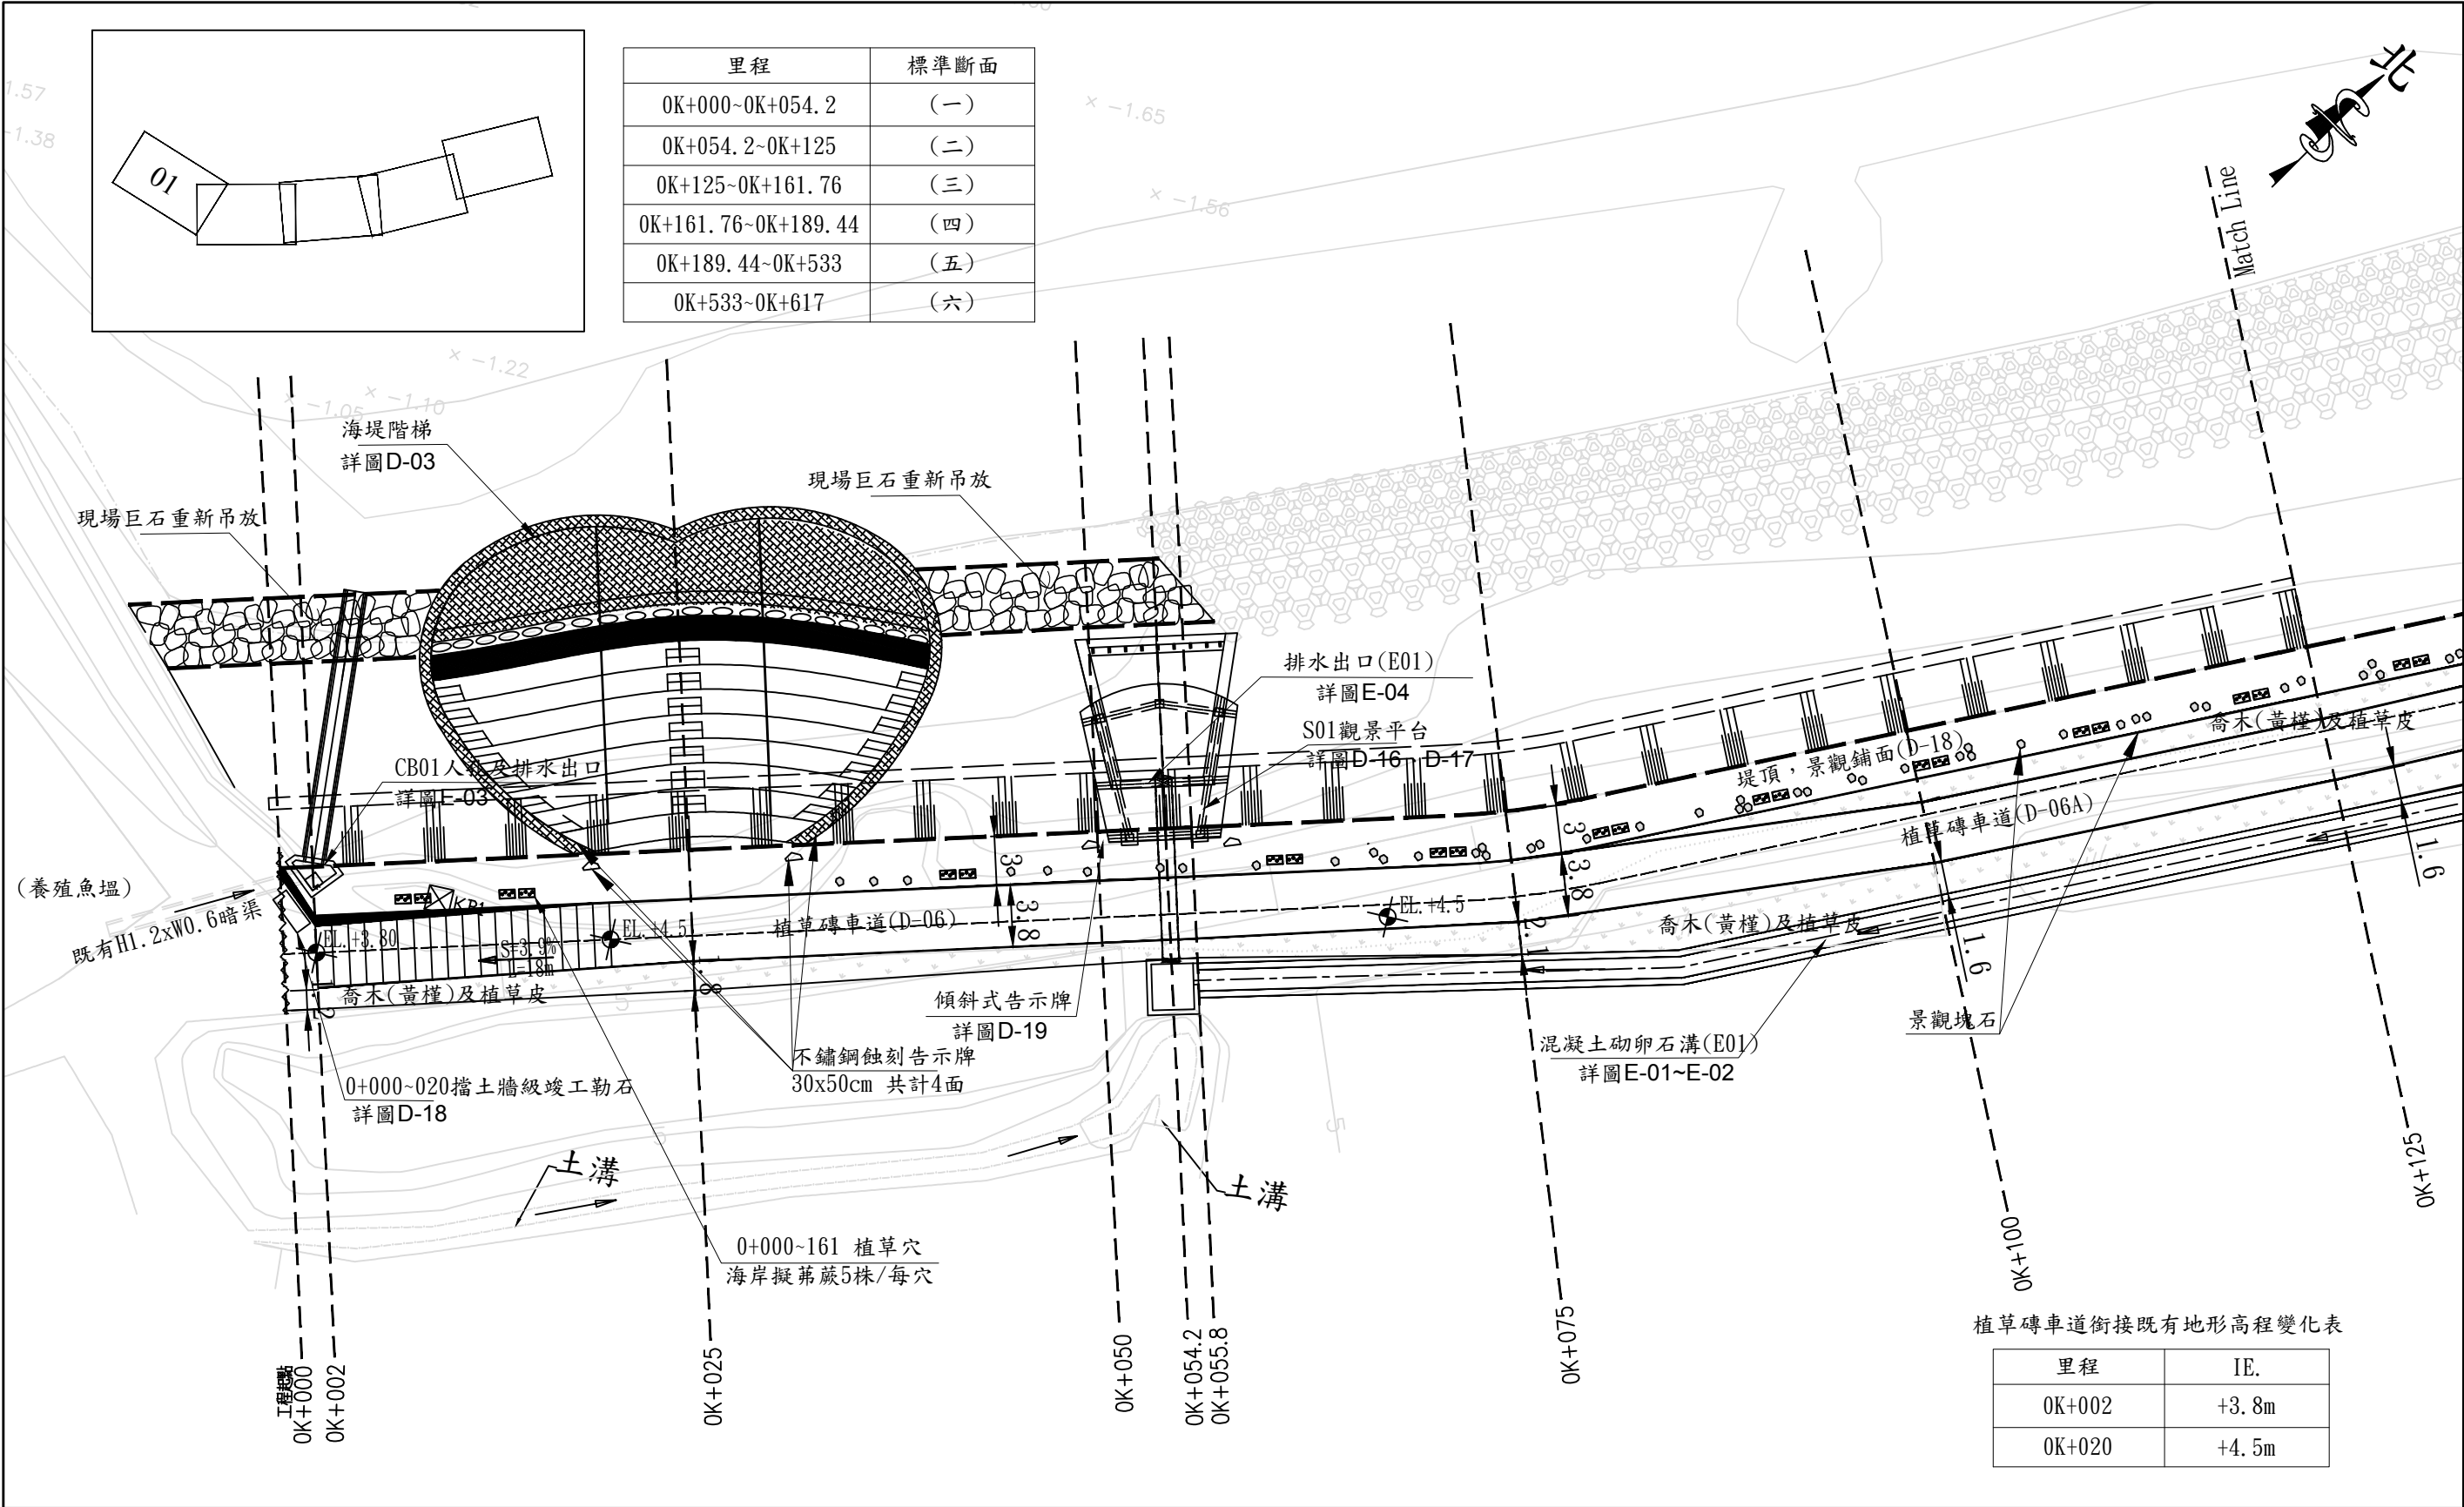


工程主辦機關	工程名稱	圖名	日期	圖號	廠商(編製)		執行機關
經濟部水利署第十河川局	新埔海堤環境改善工程	工程平面配置圖(1/5)	109年10月	B-09	專任工程人員	廠商	承辦人(校核)
					泉億營造有限公司		


里程	標準斷面
0K+000~0K+054.2	(一)
0K+054.2~0K+125	(二)
0K+125~0K+161.76	(三)
0K+161.76~0K+189.44	(四)
0K+189.44~0K+533	(五)
0K+533~0K+617	(六)

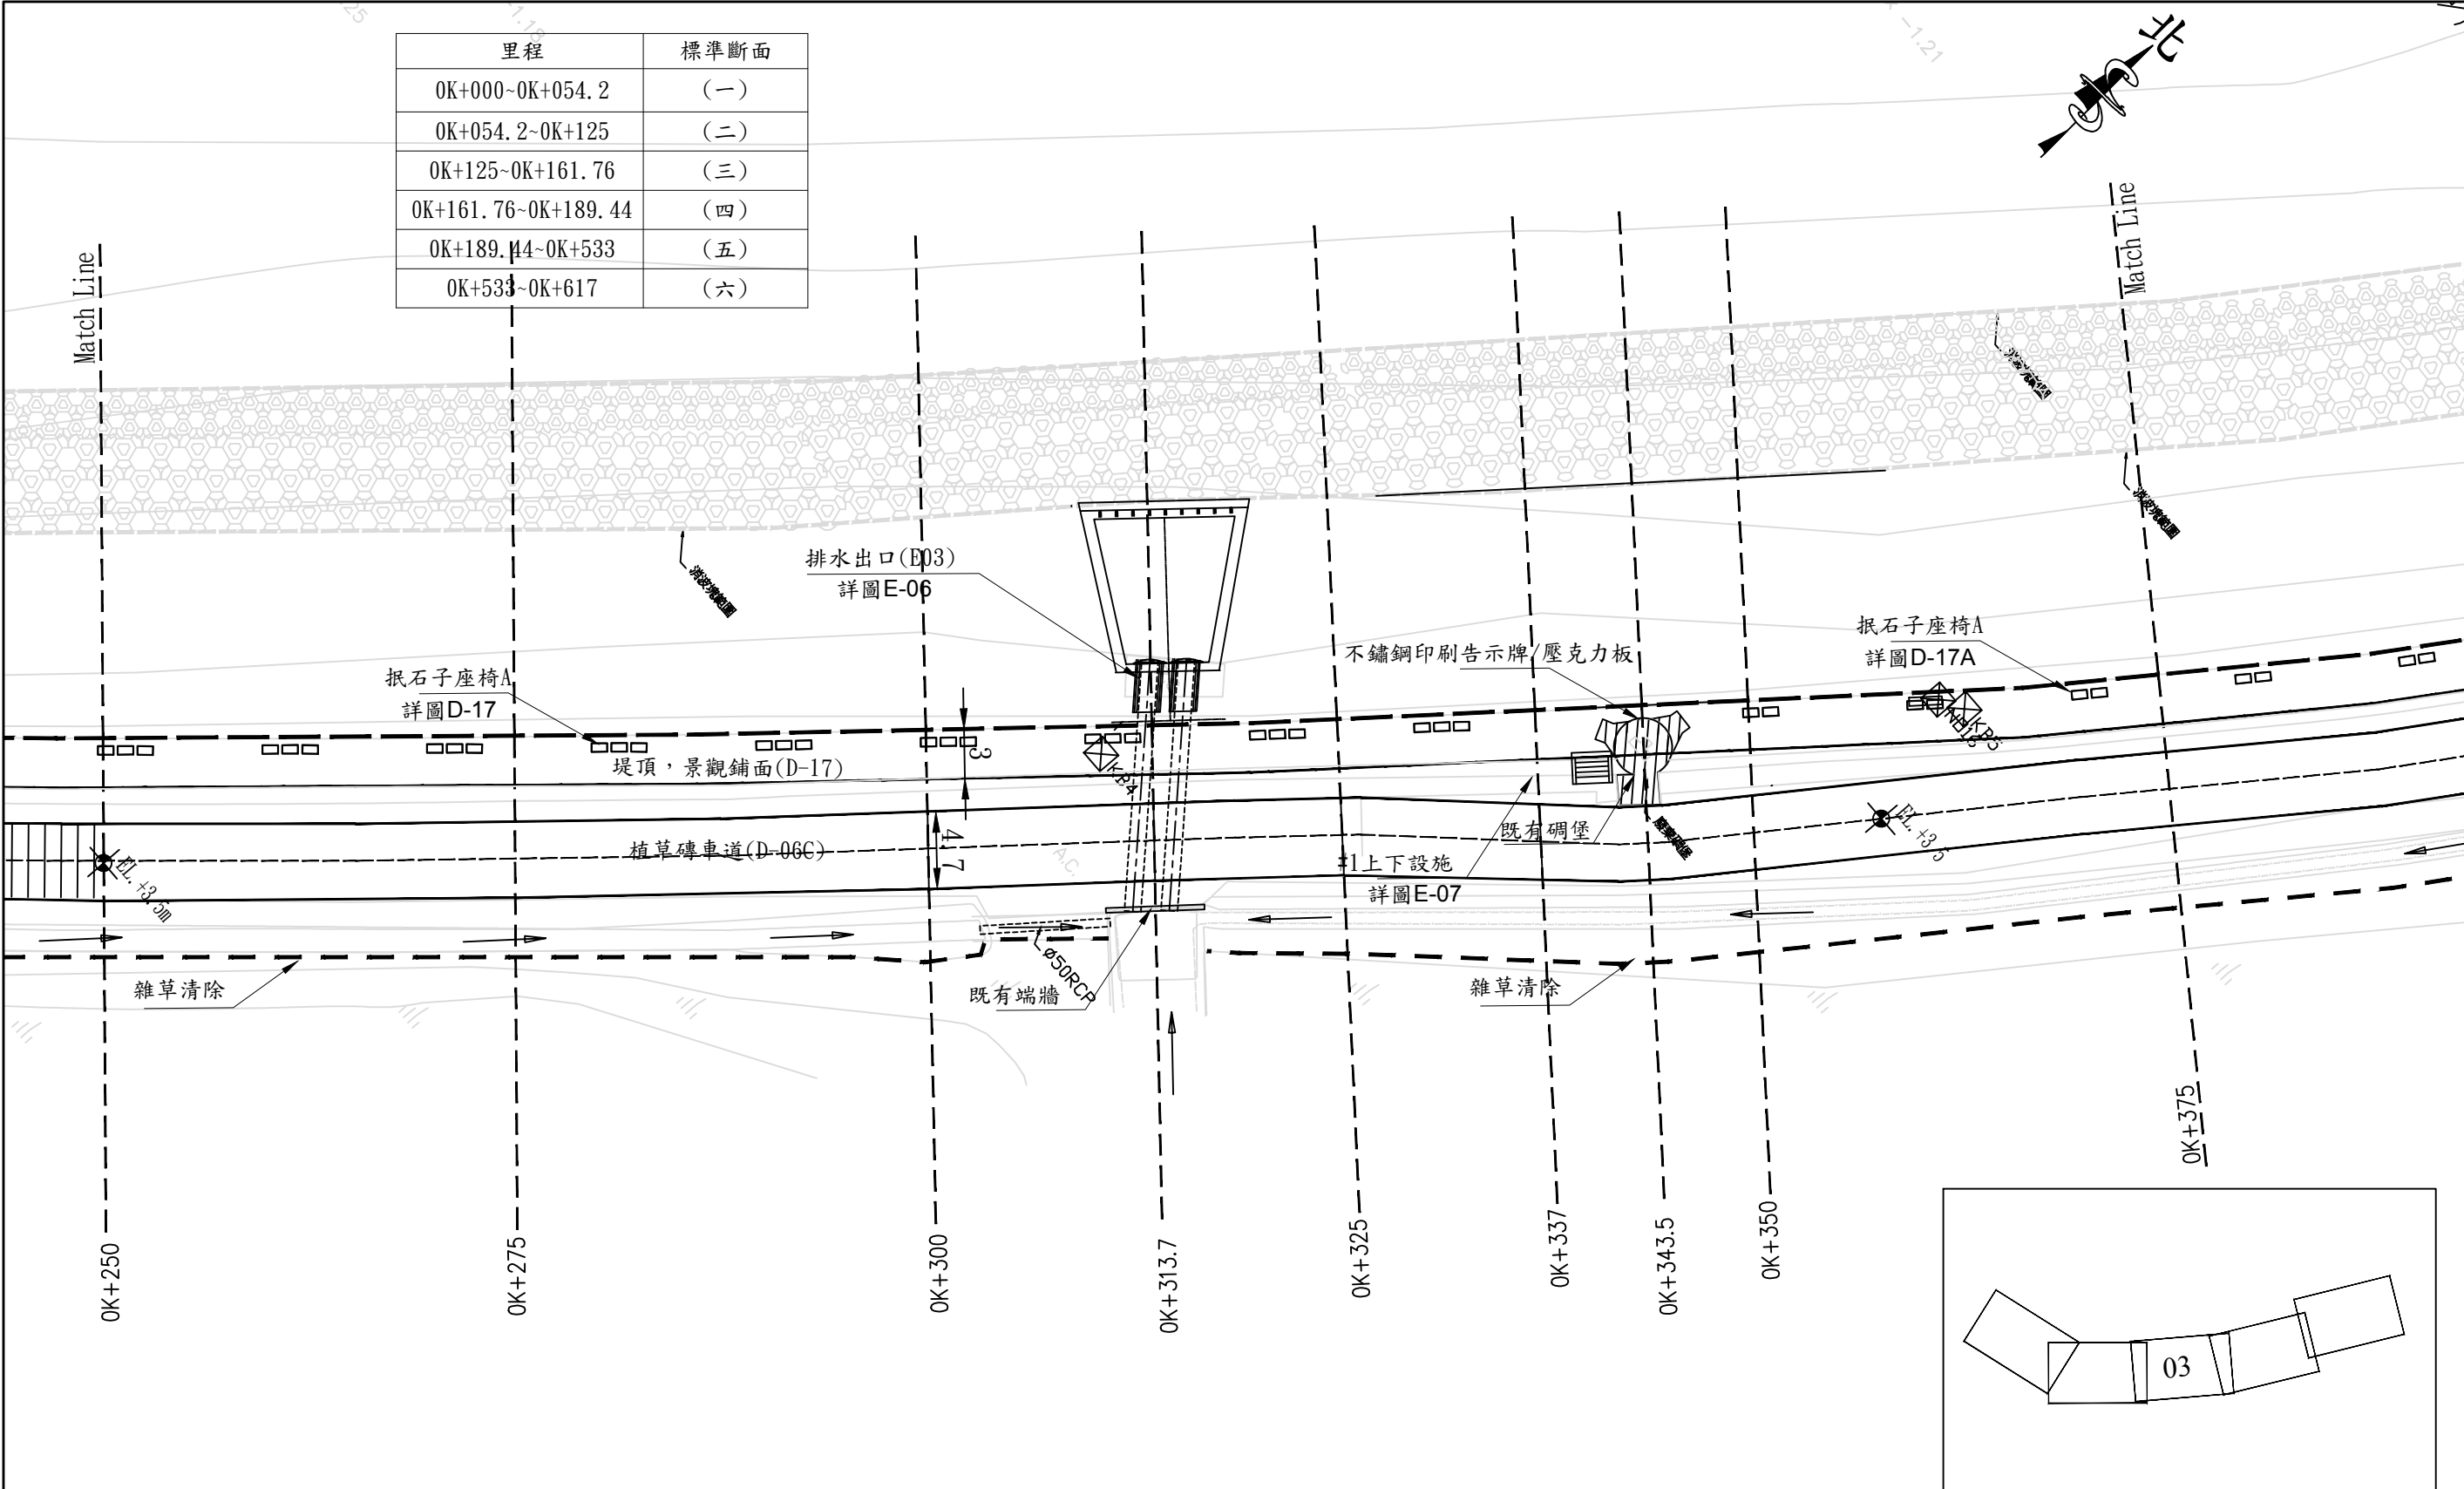

工 程 主 辦 機 關	工 程 名 稱	圖 名	日 期	圖 號	廠 商 (編 製)		執 行 機 關
經濟部水利署第十河川局	新埔海堤環境改善工程	工程平面配置圖(3/5)	109年 10月	B-11	專任工程人員	廠 商	承辦人(校核)
						泉億營造有限公司	

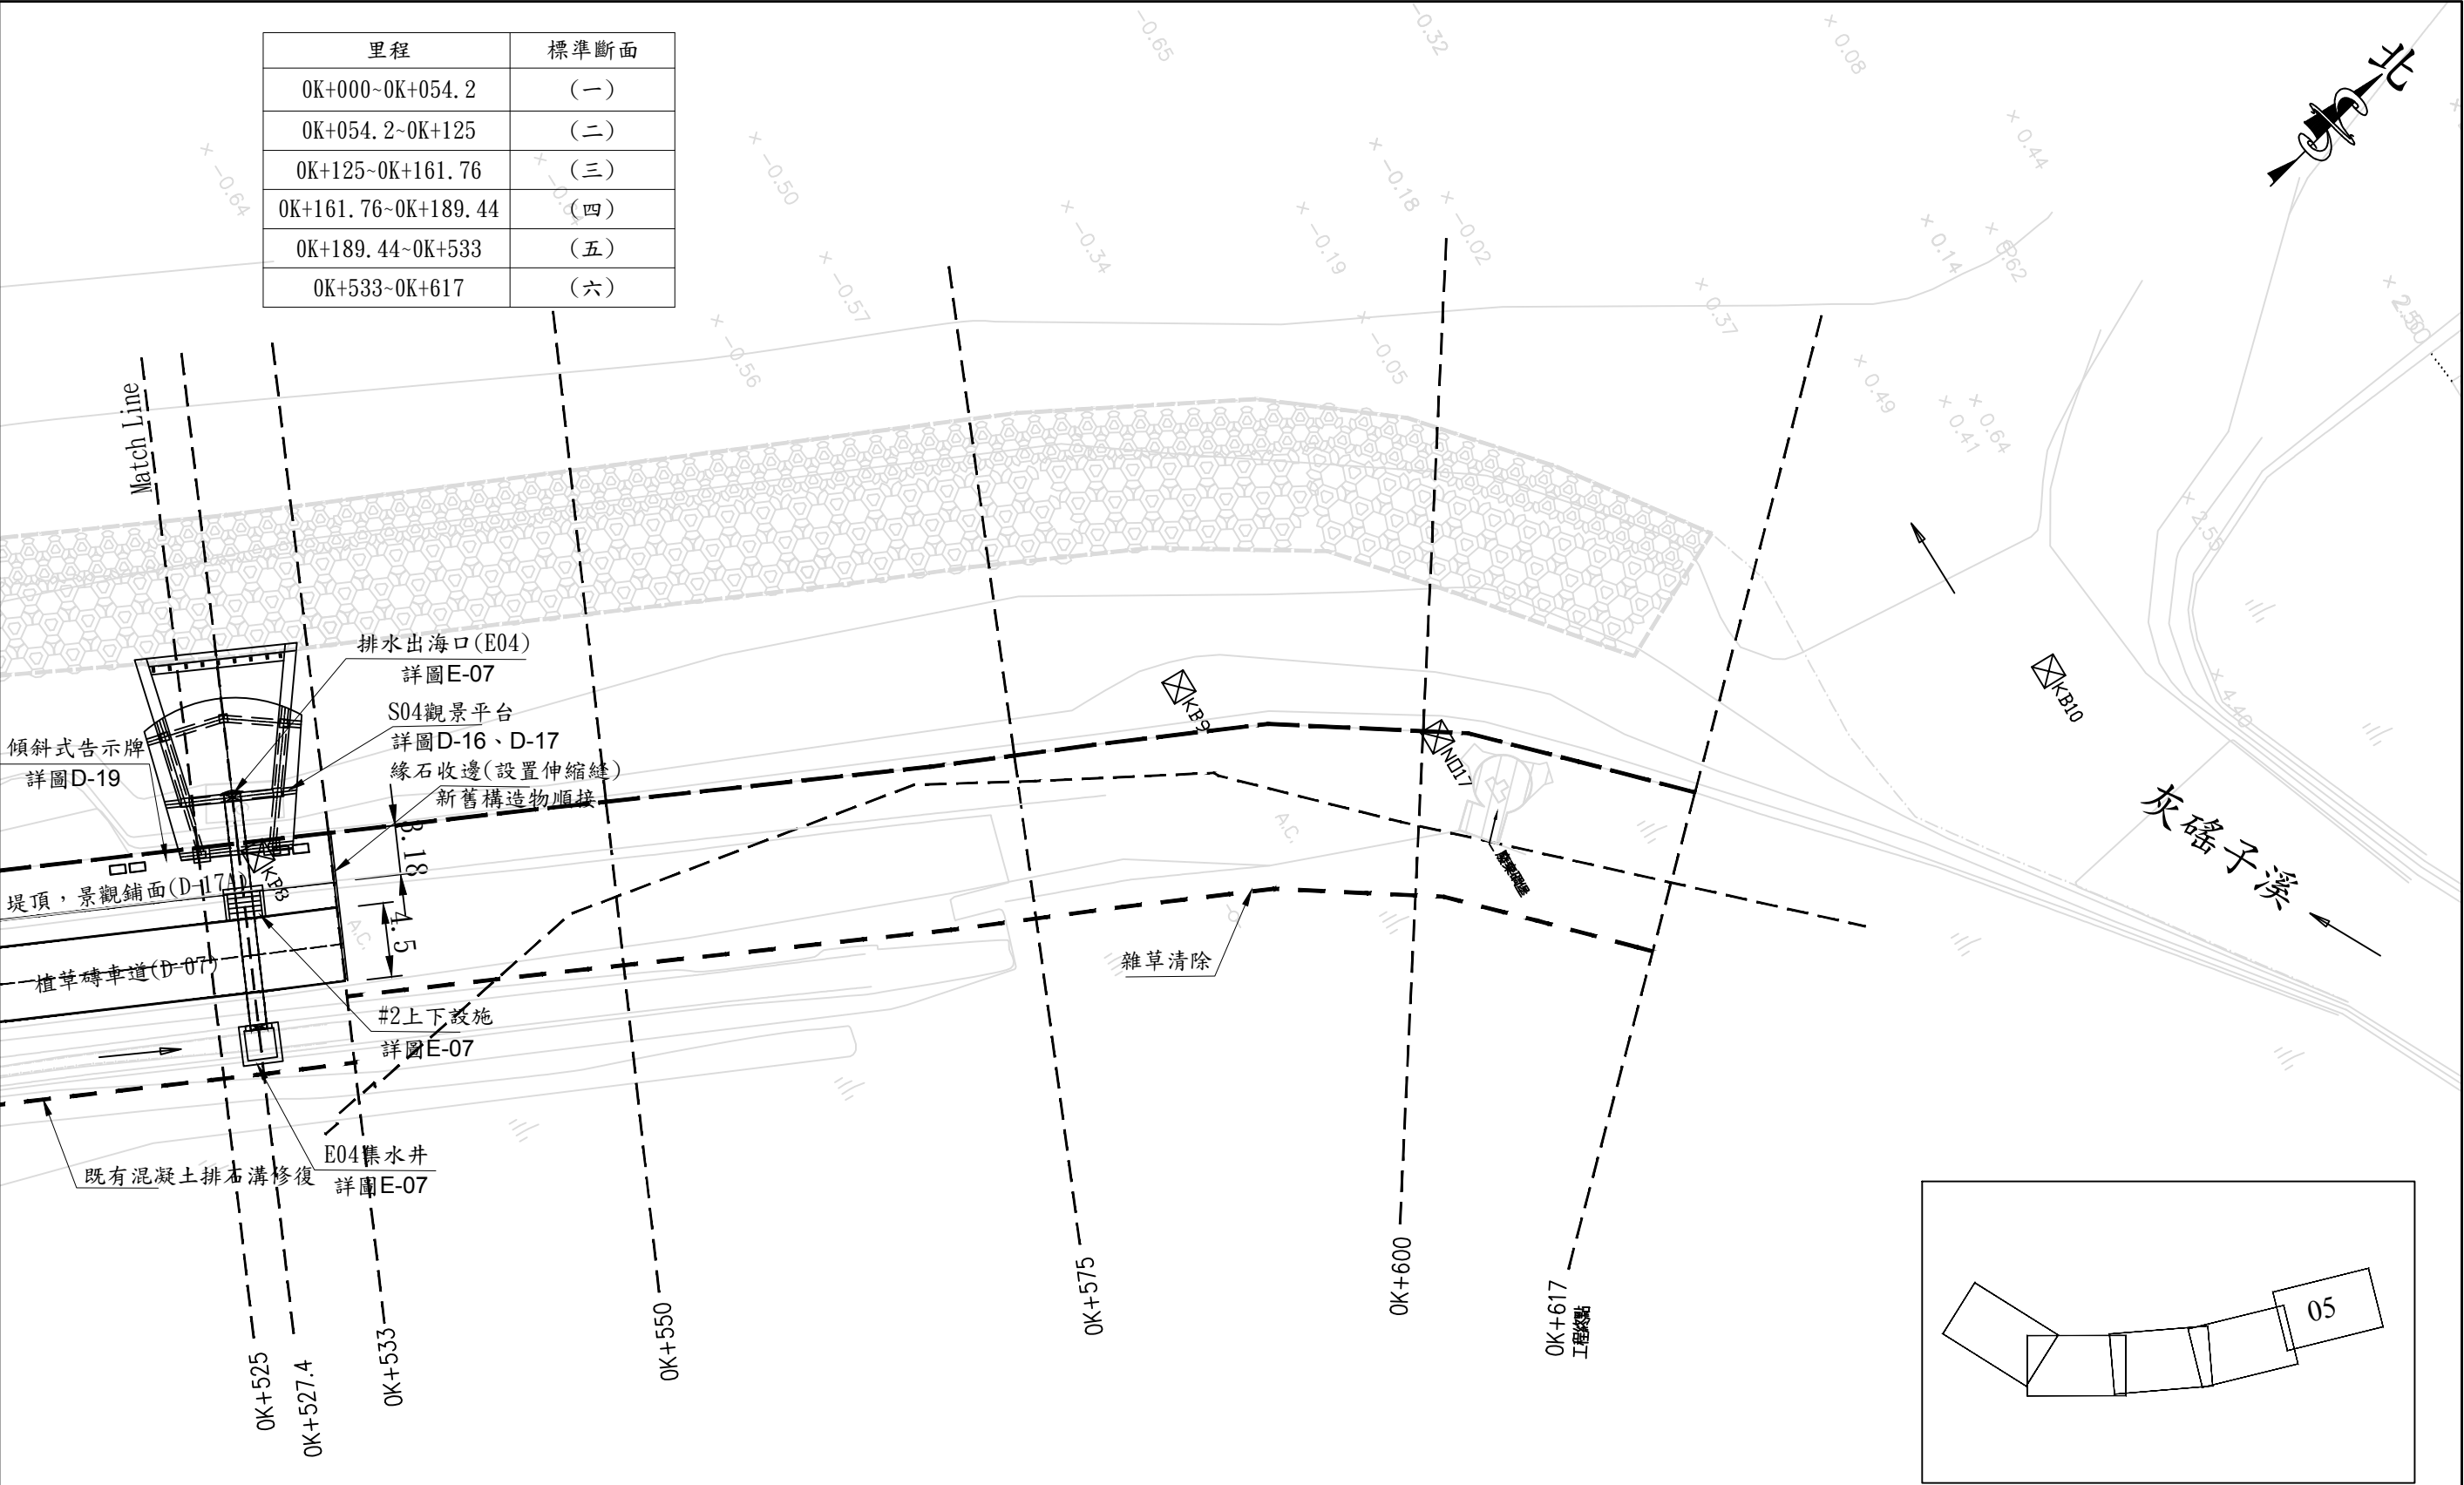


工程主辦機關	工程名稱	圖名	日期	圖號	廠商(編製)		執行機關
					專任工程人員	廠商	
經濟部水利署第十河川局	新埔海堤環境改善工程	工程平面配置圖(5/5)	109年10月	B-13		泉億營造有限公司	承辦人(校核)

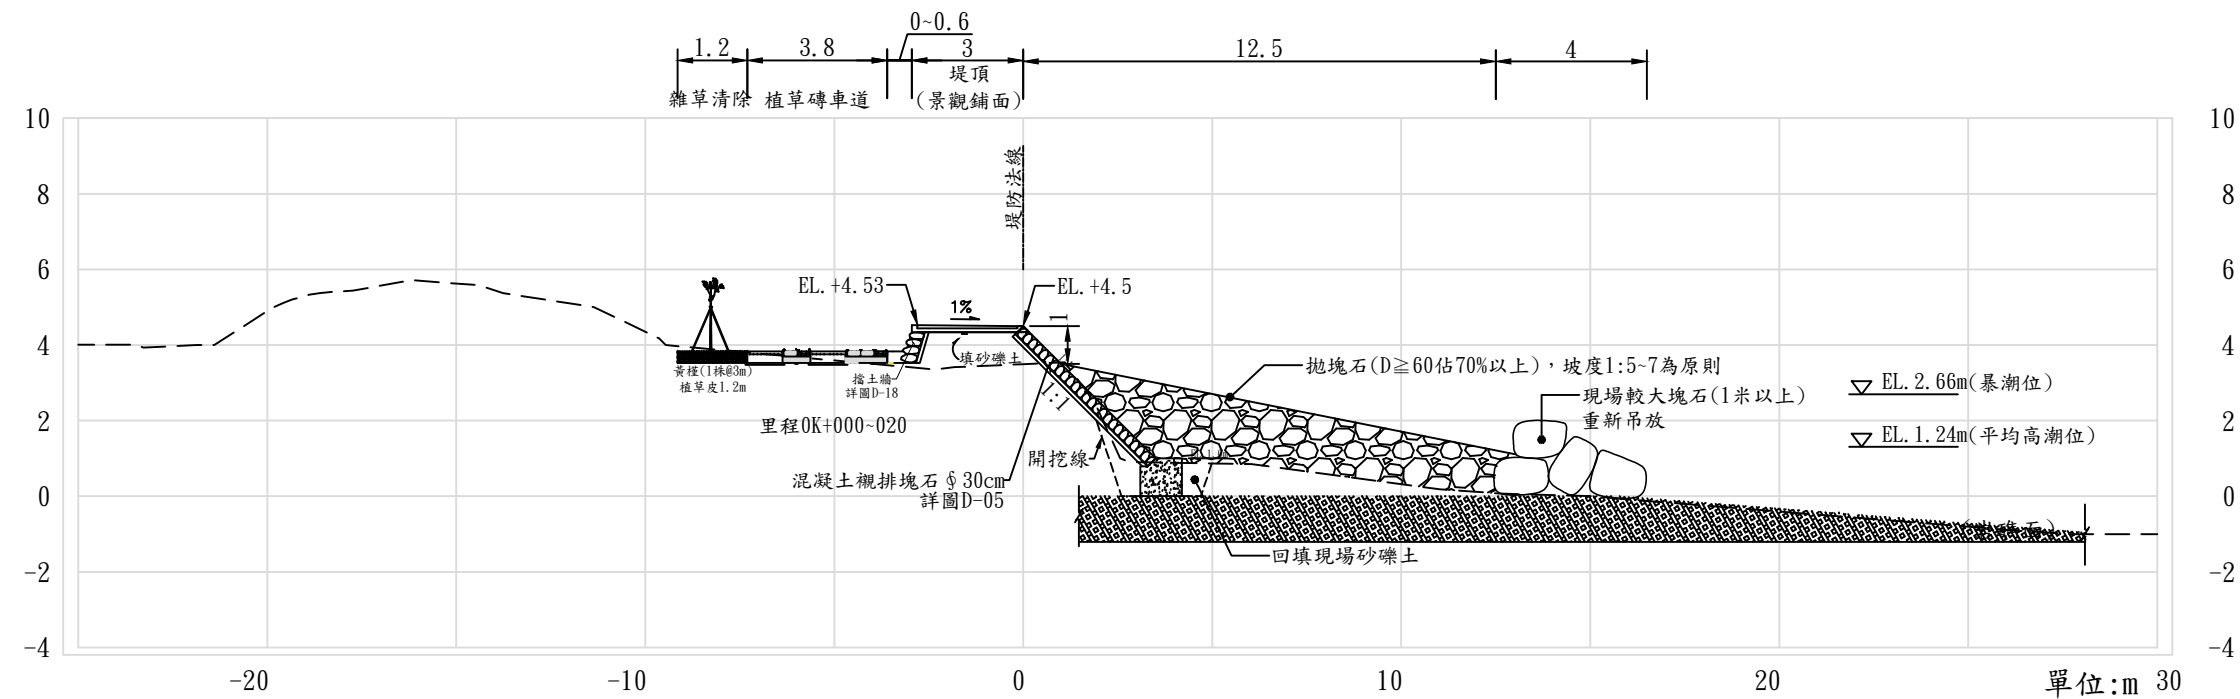



0K+000~0K+054. 2海堤標準斷面圖（一）

- 註：
1. 新設堤後砌石溝，另詳圖E-01~E-08
 2. 植草磚車道詳圖D-06~D-07
 3. 景觀鋪面詳圖D-17~D-18
 4. 塊石整坡整平，以平均寬度11.5m計算。廢棄物清除以一式計價

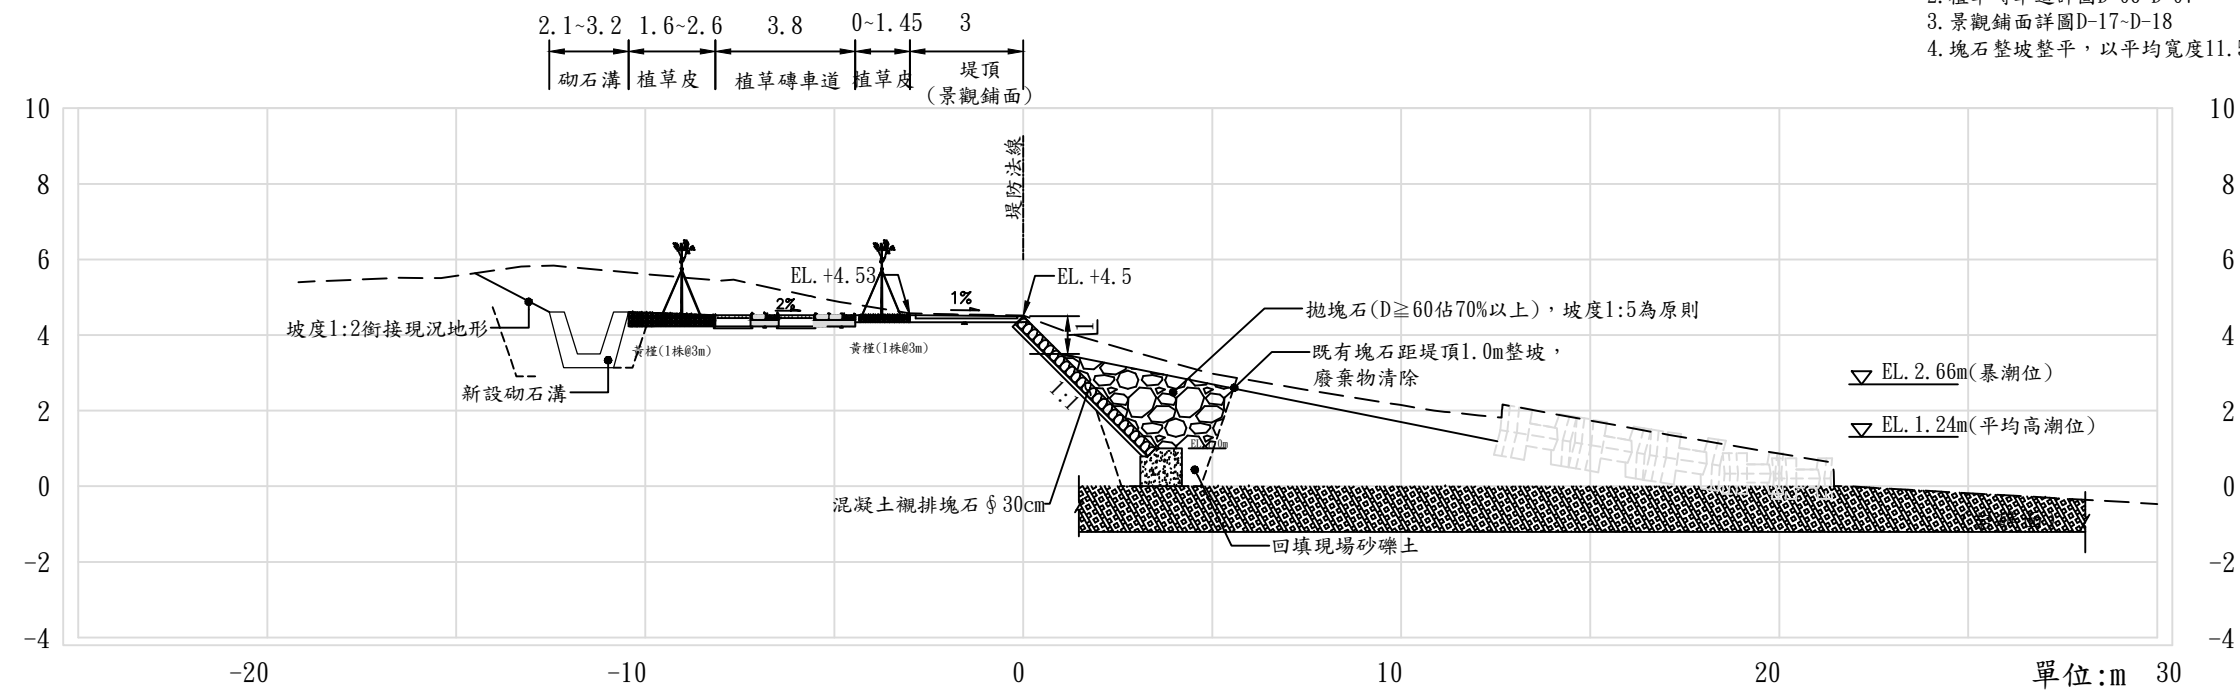


0K+054.2~0K+150海堤標準斷面圖（二）

工程主辦機關	工程名稱	圖名	日期	圖號	廠商（編製）		執行機關
					專任工程人員	廠商	
經濟部水利署第十河川局	新埔海堤環境改善工程	標準斷面圖(一)	109年 10月	D-01		泉億營造有限公司	承辦人(校核)

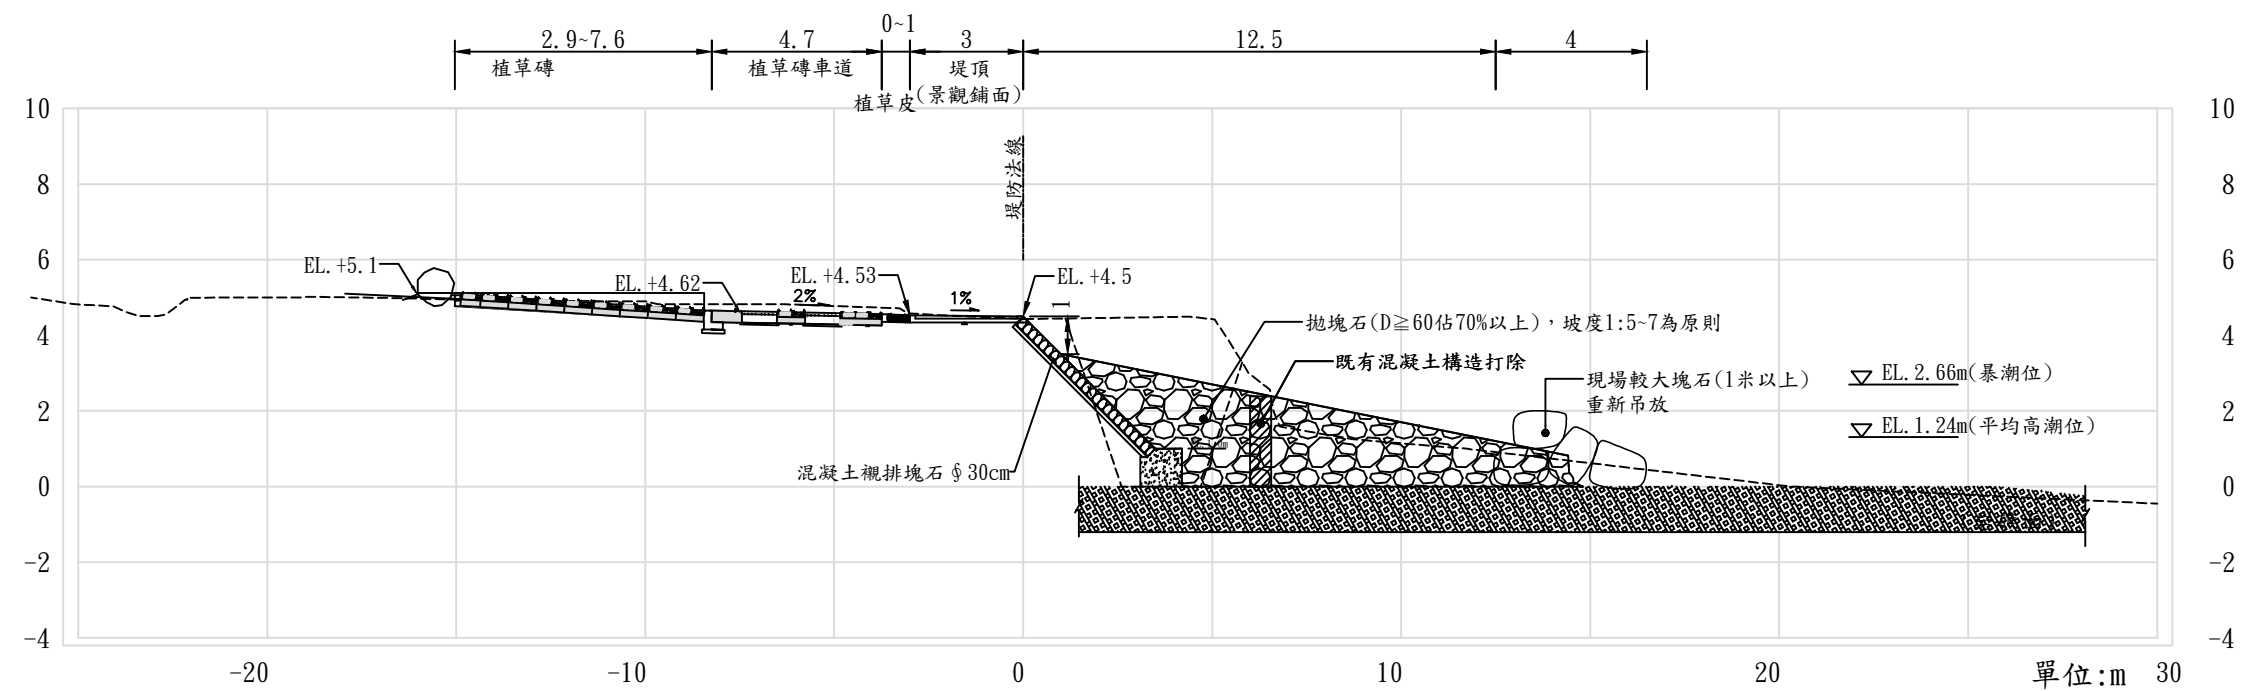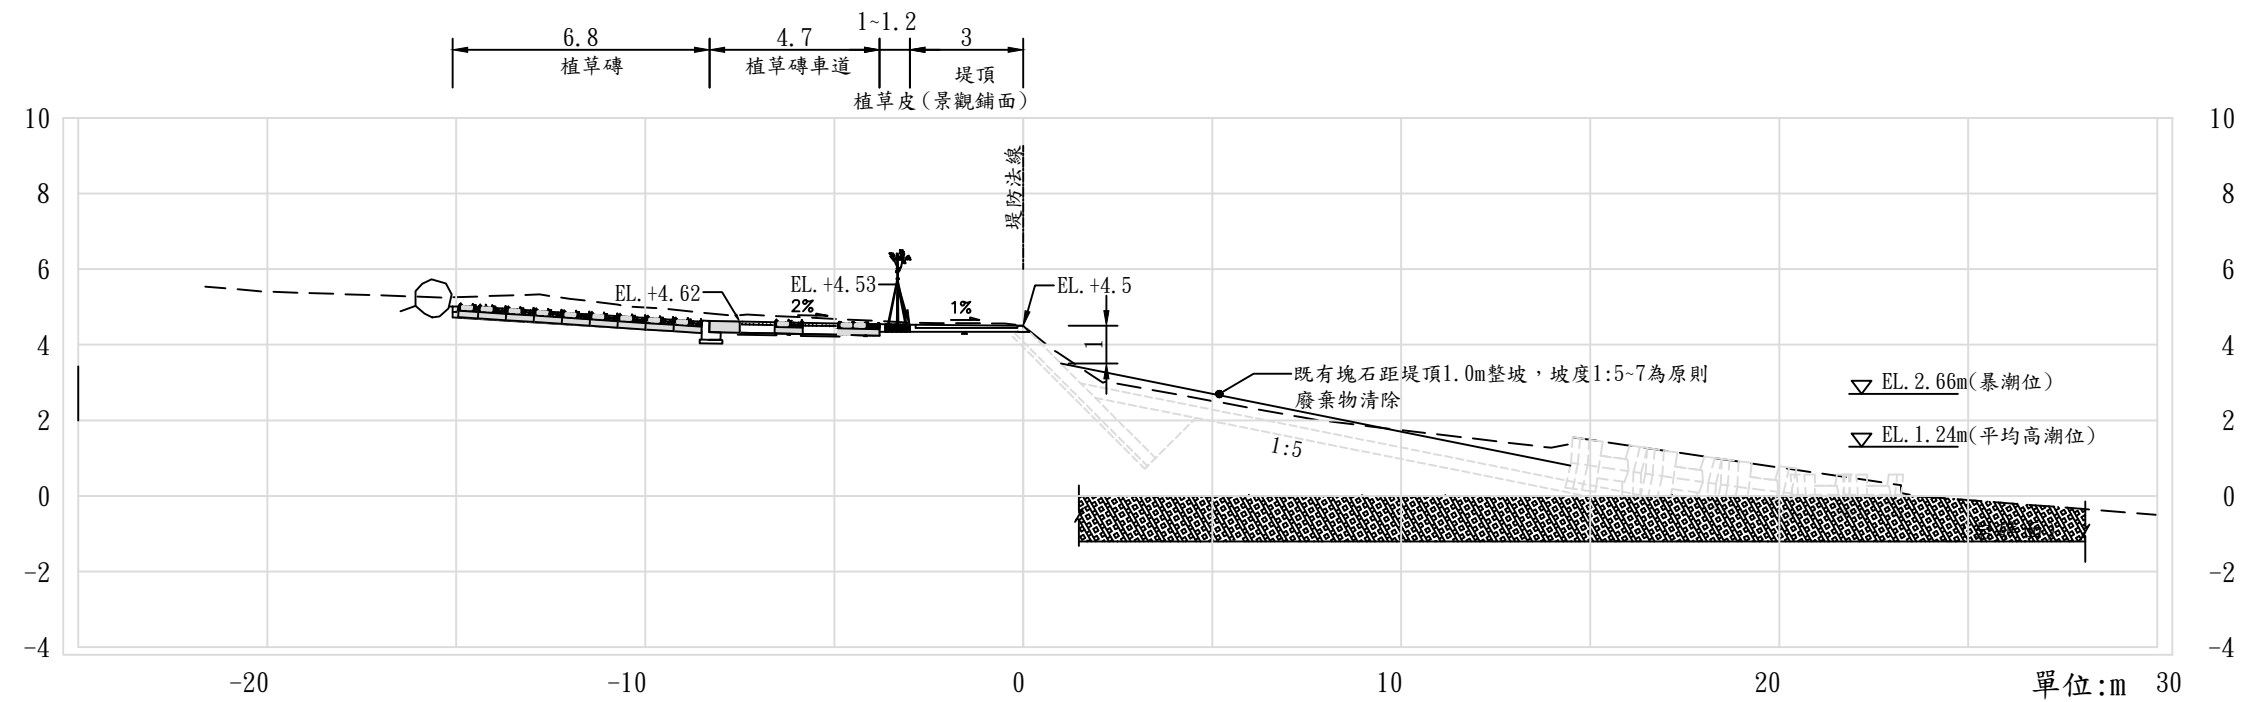


工 程 主 辦 機 關	工 程 名 稱	圖 名	日 期	圖 號	廠 商 (編 製)		執 行 機 關
經濟部水利署第十河川局	新埔海堤環境改善工程	標準斷面圖(二)	109年 10月	D-02	專任工程人員	廠 商	承辦人(校核)
						泉億營造有限公司	

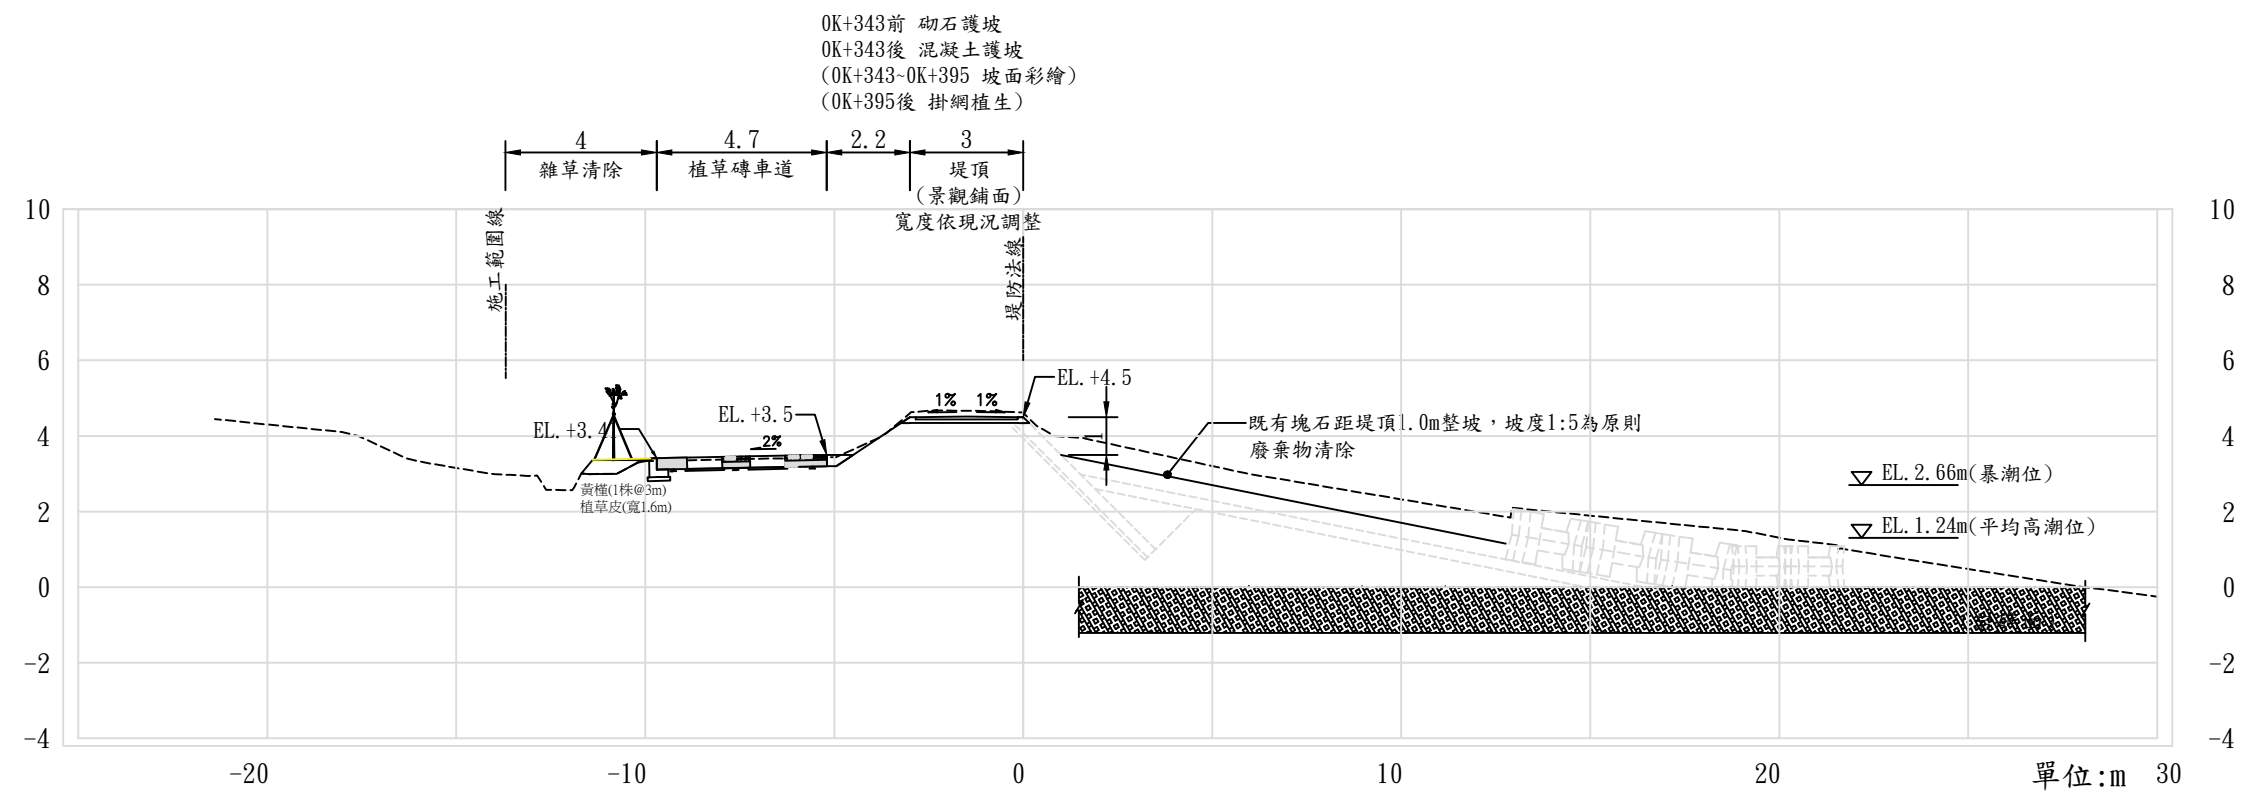






OK+189.44~OK+533 海堤標準斷面圖 (五)

註：
1. 牆面美化詳圖D-05

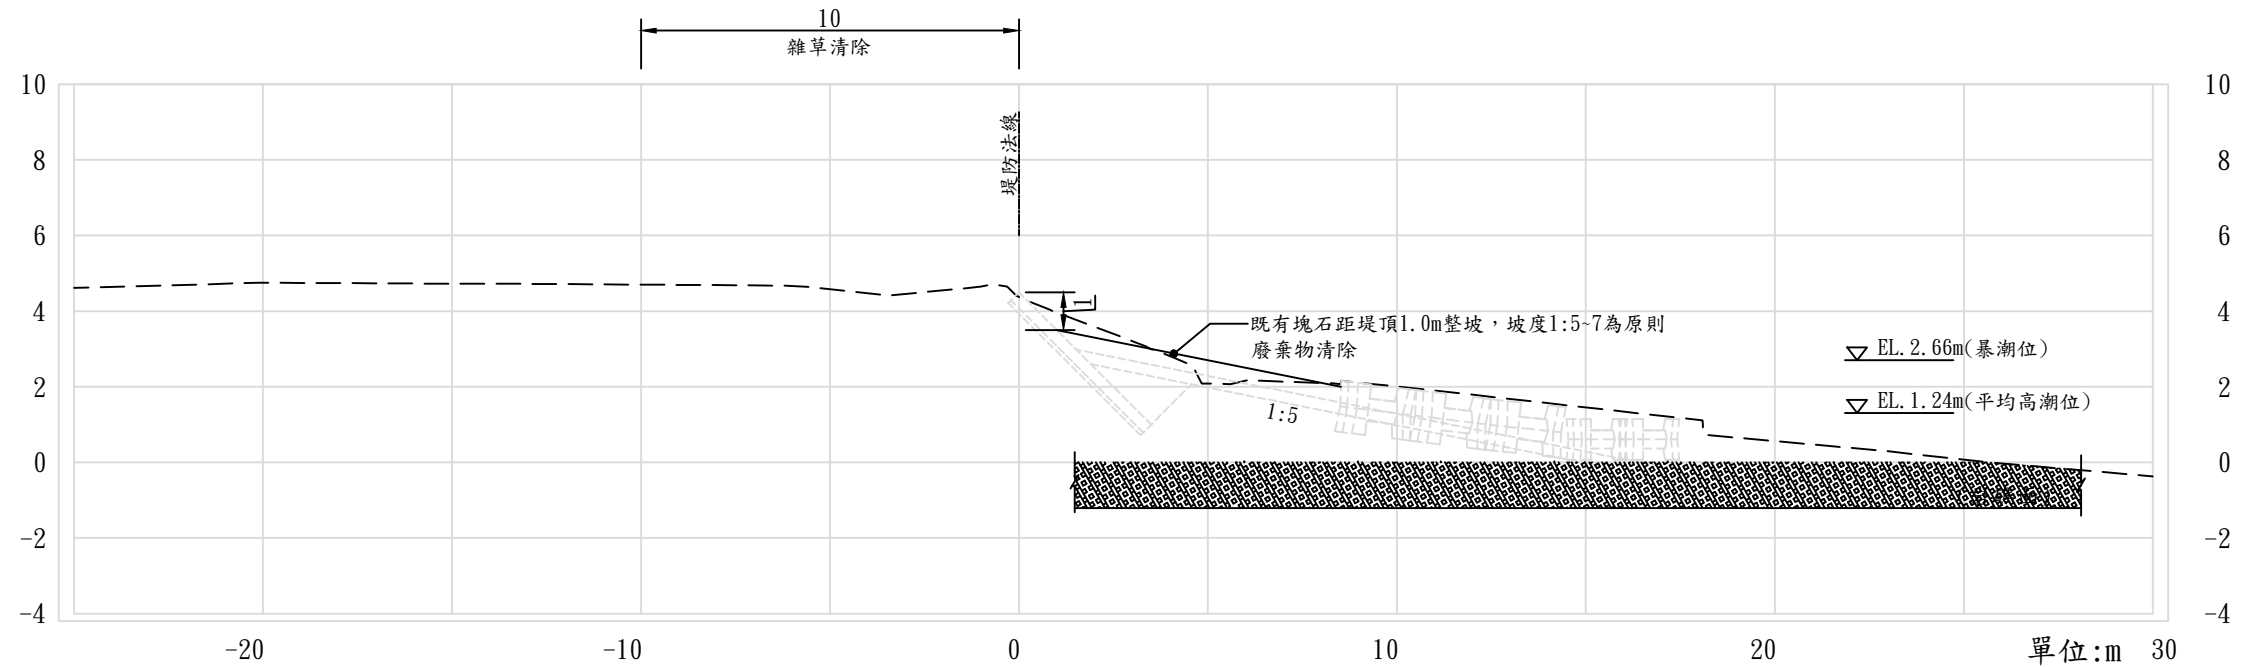


OK+533~OK+617 海堤標準斷面圖 (六)

工程主辦機關	工程名稱	圖名	日期	圖號	廠商(編製)		執行機關
					專任工程人員	廠商	
經濟部水利署第十河川局	新埔海堤環境改善工程	標準斷面圖(三)	109年10月	D-03		泉億營造有限公司	

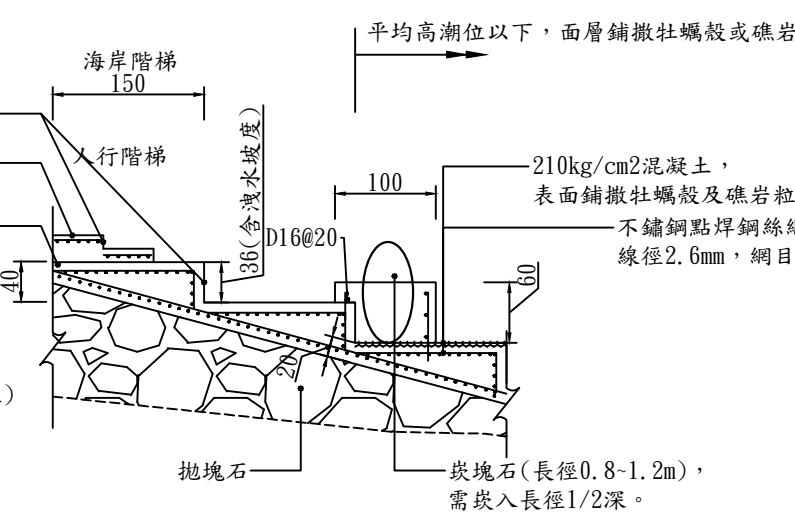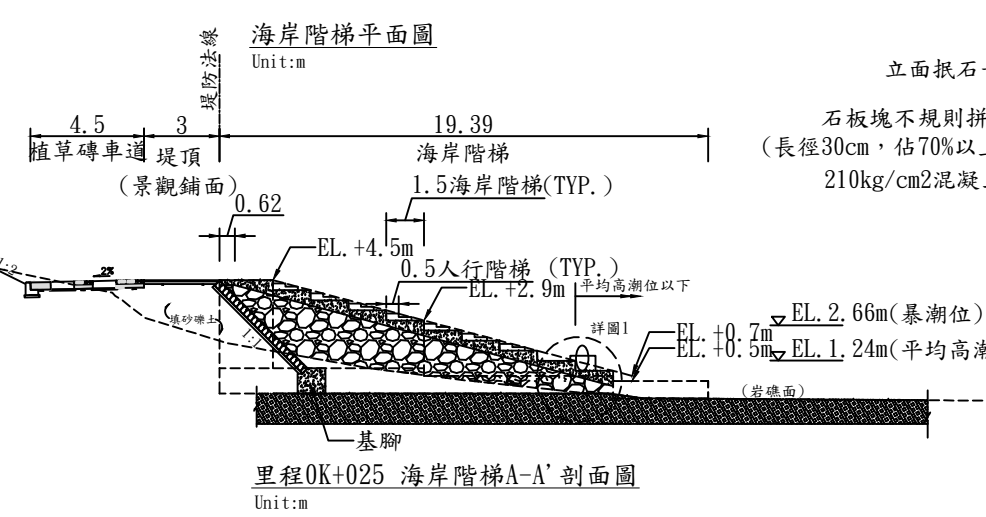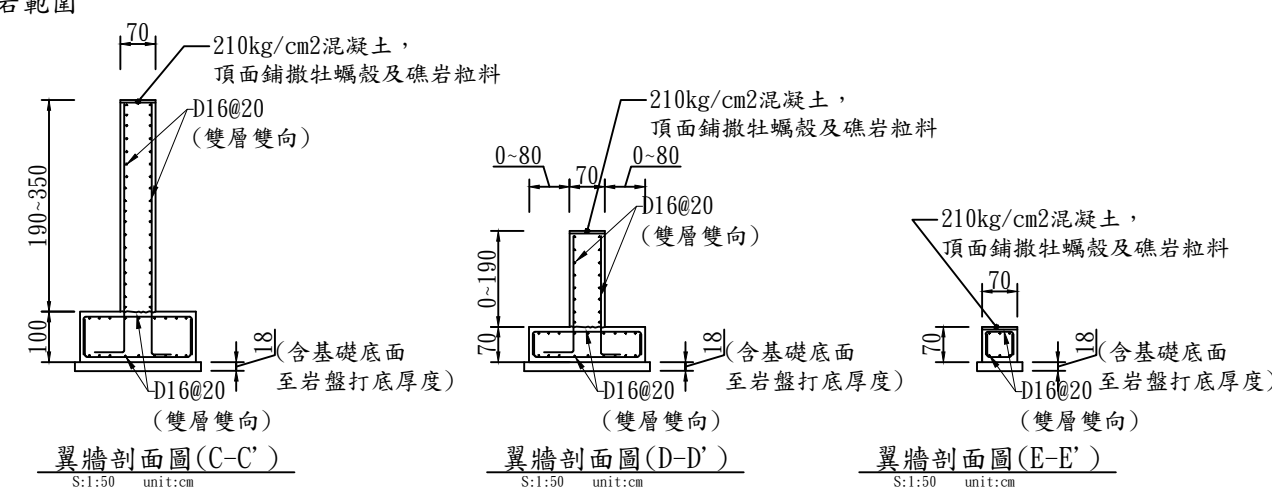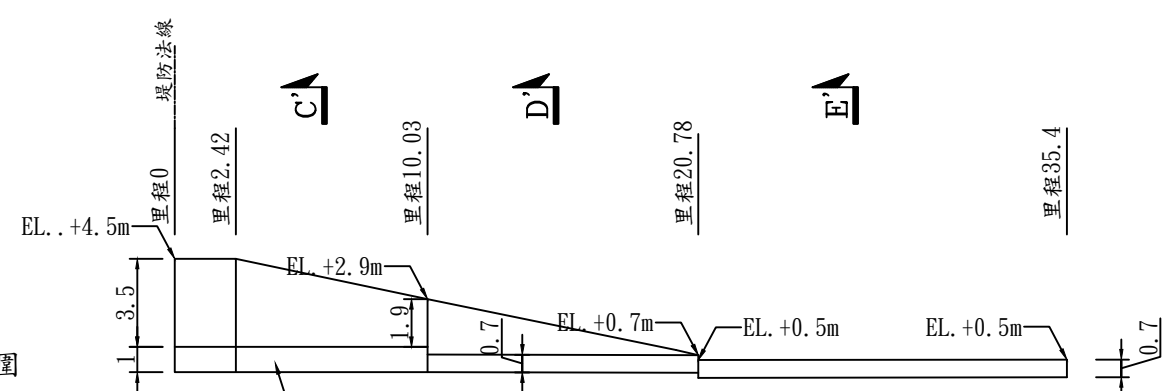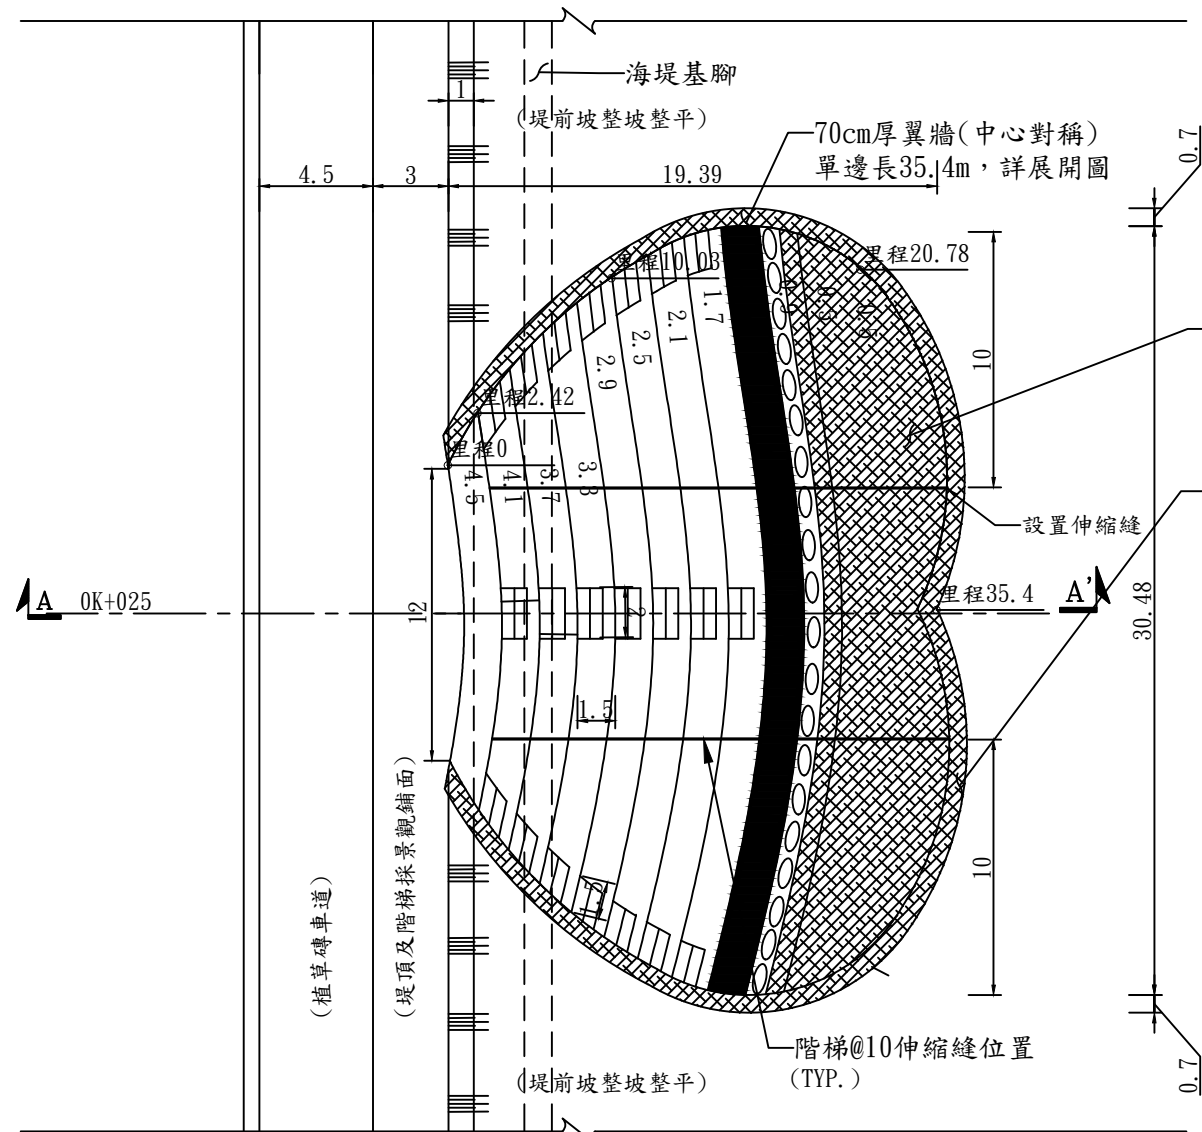


- 註：
1. 海岸階梯(含翼牆)混凝土採用卜特蘭Ⅱ型水泥(早強劑)，乙方須考慮潮汐間施工時間，廠商施工前提送配比設計，確認添加早強/快乾濟確係混凝土澆置後3小時內已達50%以上強度。
 2. 最表層塊石堆砌整平後，混凝土澆置時漏漿至下層之孔隙，以45%計漏漿量，已列入數量計算中。
 3. 將4~6公分牡蠣殼或礁岩需碎解，在混凝土初凝時以不規則平鋪方式至已澆置之混凝土，但不得有尖銳突出，面層之覆蓋面積需達50%以上。
 4. 早強混凝土澆置完成後之現場，若有強風吹拂之情形，應再特別規劃，早強混凝土澆置表面防風之策略。
 5. 階梯每10m長設置伸縮縫一處
 6. 翼牆鋼筋保護層為10cm

工程主辦機關	工程名稱	圖名	日期	圖號	廠商(編製)		執行機關
經濟部水利署第十河川局	新埔海堤環境改善工程	海岸階梯詳圖	109年 10月	D-04	專任工程人員	廠商	承辦人(校核)
					泉億營造有限公司		

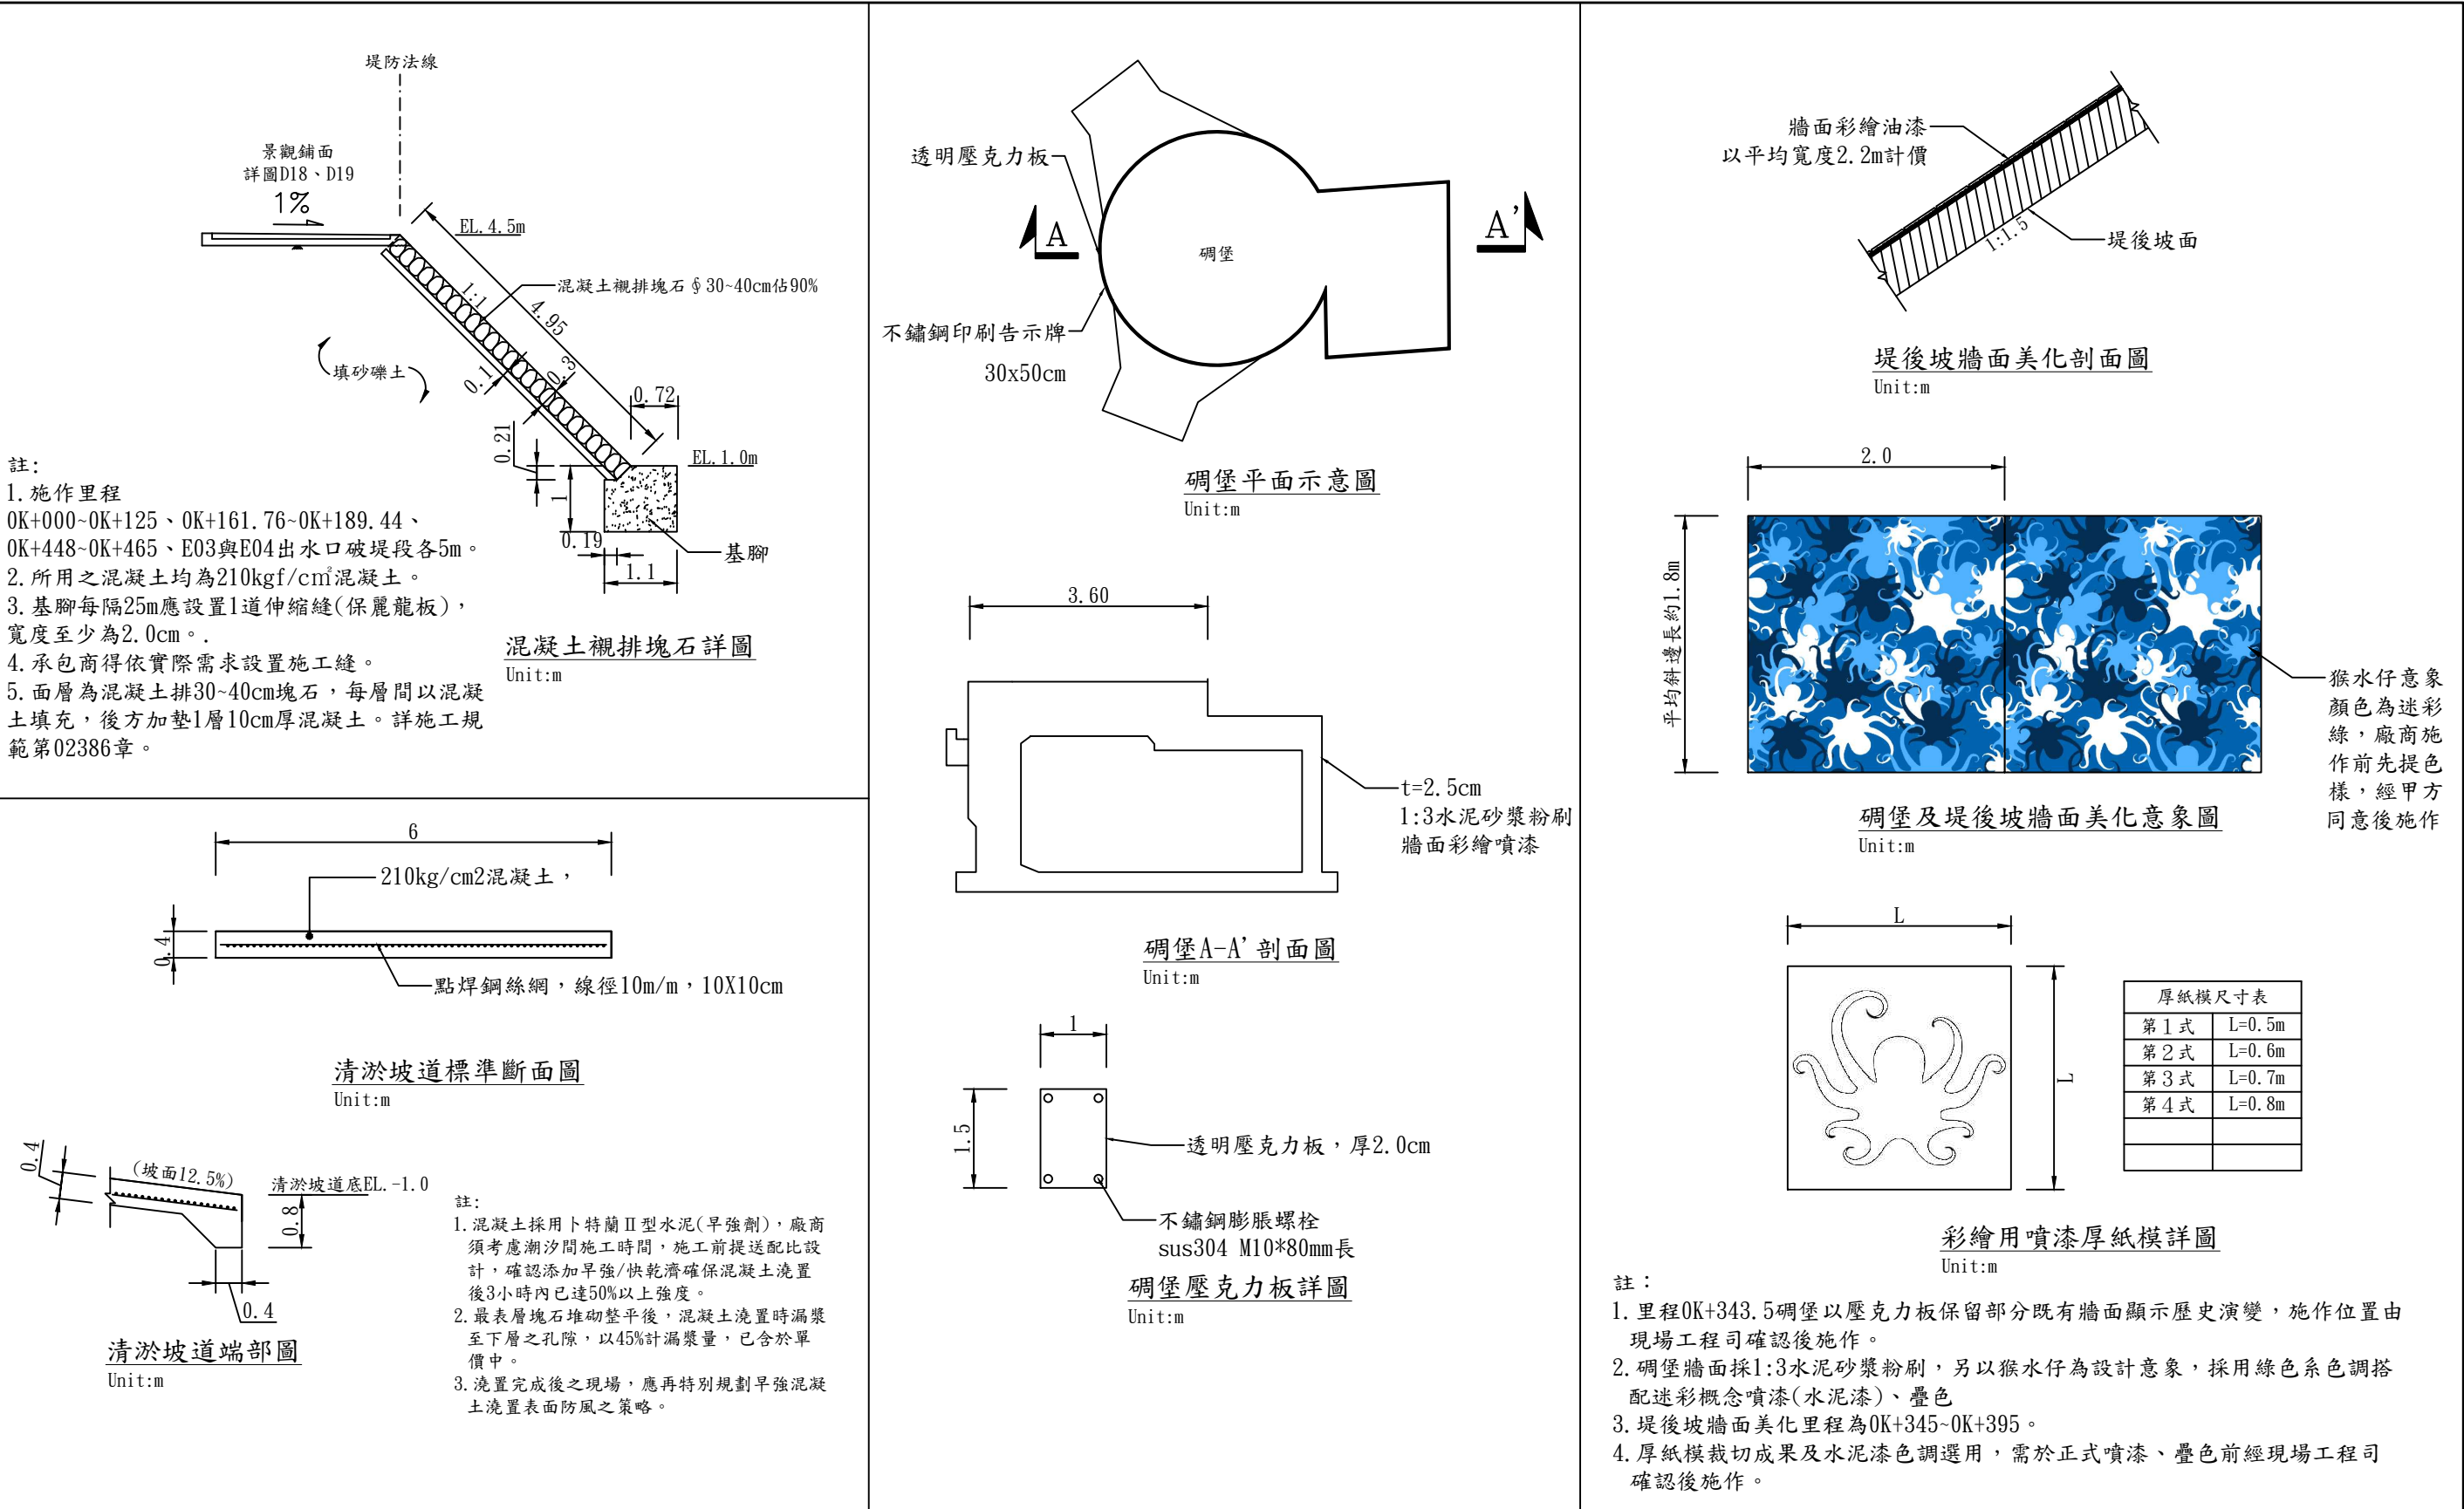


工 程 主 辦 機 關	工 程 名 稱	圖 名	日 期	圖 號	廠 商 (編 製)		執 行 機 關
經濟部水利署第十河川局	新埔海堤環境改善工程	混凝土襯排塊石、清淤坡道及牆面美化標準圖	109年 10月	D-05	專任工程人員	廠 商	承辦人(校核)
						泉億營造有限公司	

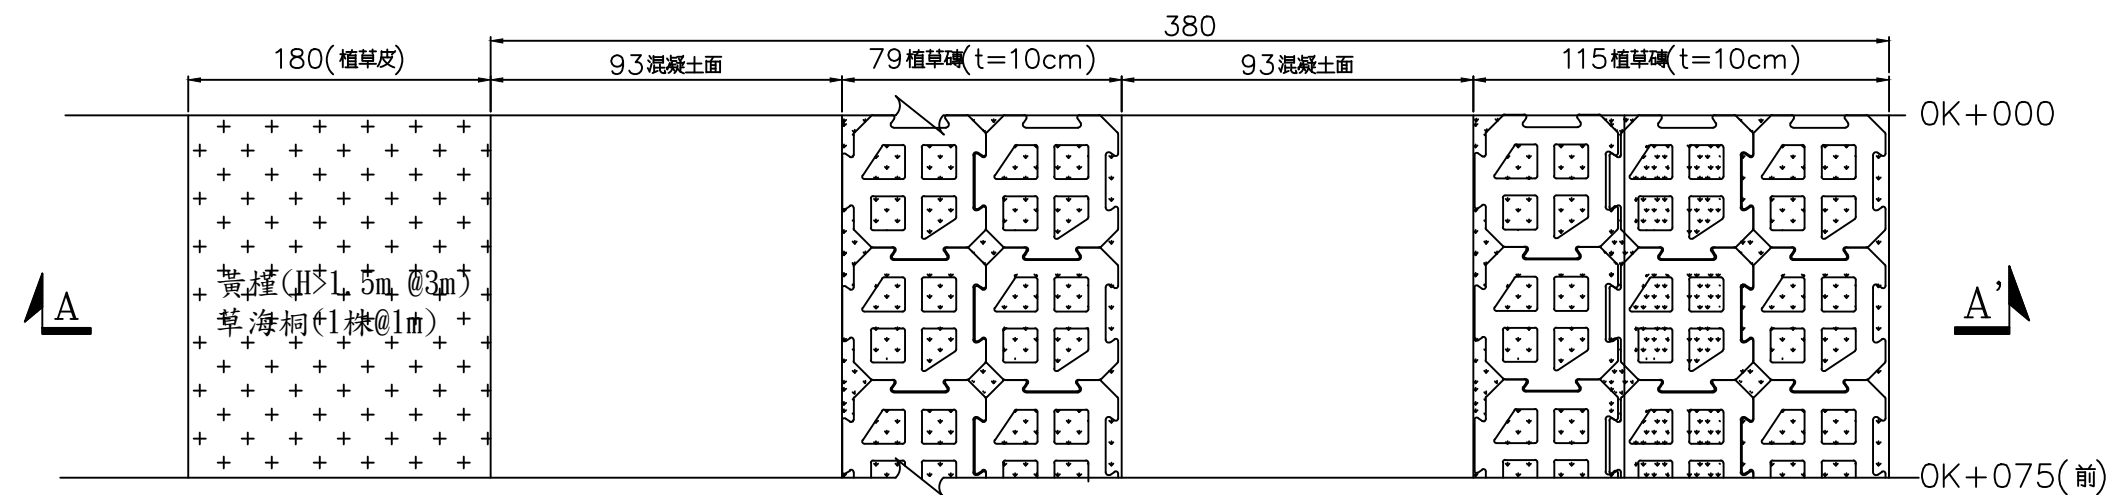


植草磚車道平面圖
Scale: 1/20

- 備註:
1. 級配粒料底層壓實度設計條件 $\geq 95\%$ 。
 2. 所有尺寸未特別註明者，均以cm為單位。
 3. 鋪碎石(寬度80公分)以工程範圍內之平均寬度作為數量計算依據，承攬廠商需採鋪碎石平順銜接現況地形。
 4. 車道每20公尺長，設伸縮縫一處。
 5. 襯墊砂為粗砂。
 6. 植草磚應為預鑄，設計大樣圖僅供參考，實際使用樣式由承攬廠商提供樣品後經甲方核定後使用，抗壓強度達 $350\text{kgf}/\text{cm}^2$ 以上。
 7. 不織布厚度1.0mm，符合CNS11228第一類。
 8. 結構尺寸配合道路曲線調整，誤差 $\pm 3\text{cm}$ 。

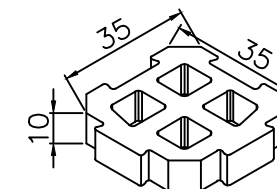


植草磚材料大樣圖(樣式僅供參考)
Scale: 1/20

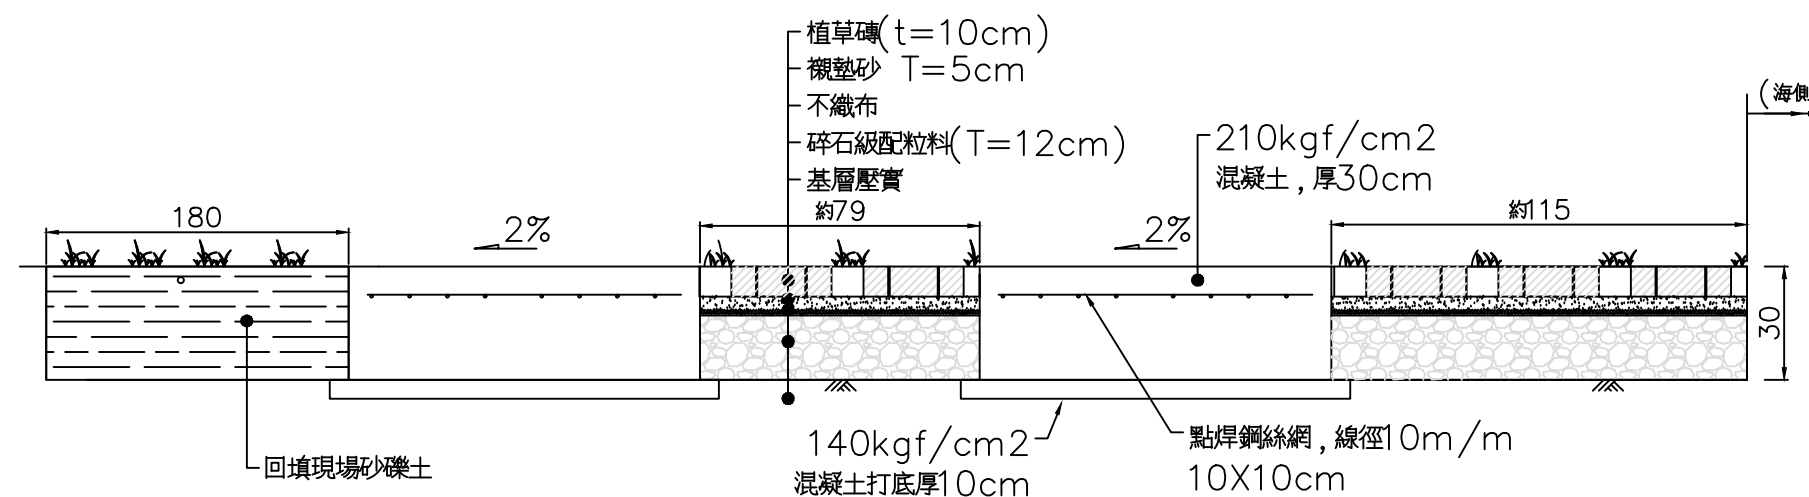


植草磚車道A—A'剖面圖(0K+075前)
Scale: 1/20

工程主辦機關	工程名稱	圖名	日期	圖號	廠商(編製)		執行機關
經濟部水利署第十河川局	新埔海堤環境改善工程	植草磚車道標準圖(一)	109年10月	D-06	專任工程人員	廠商	承辦人(校核)
						泉億營造有限公司	

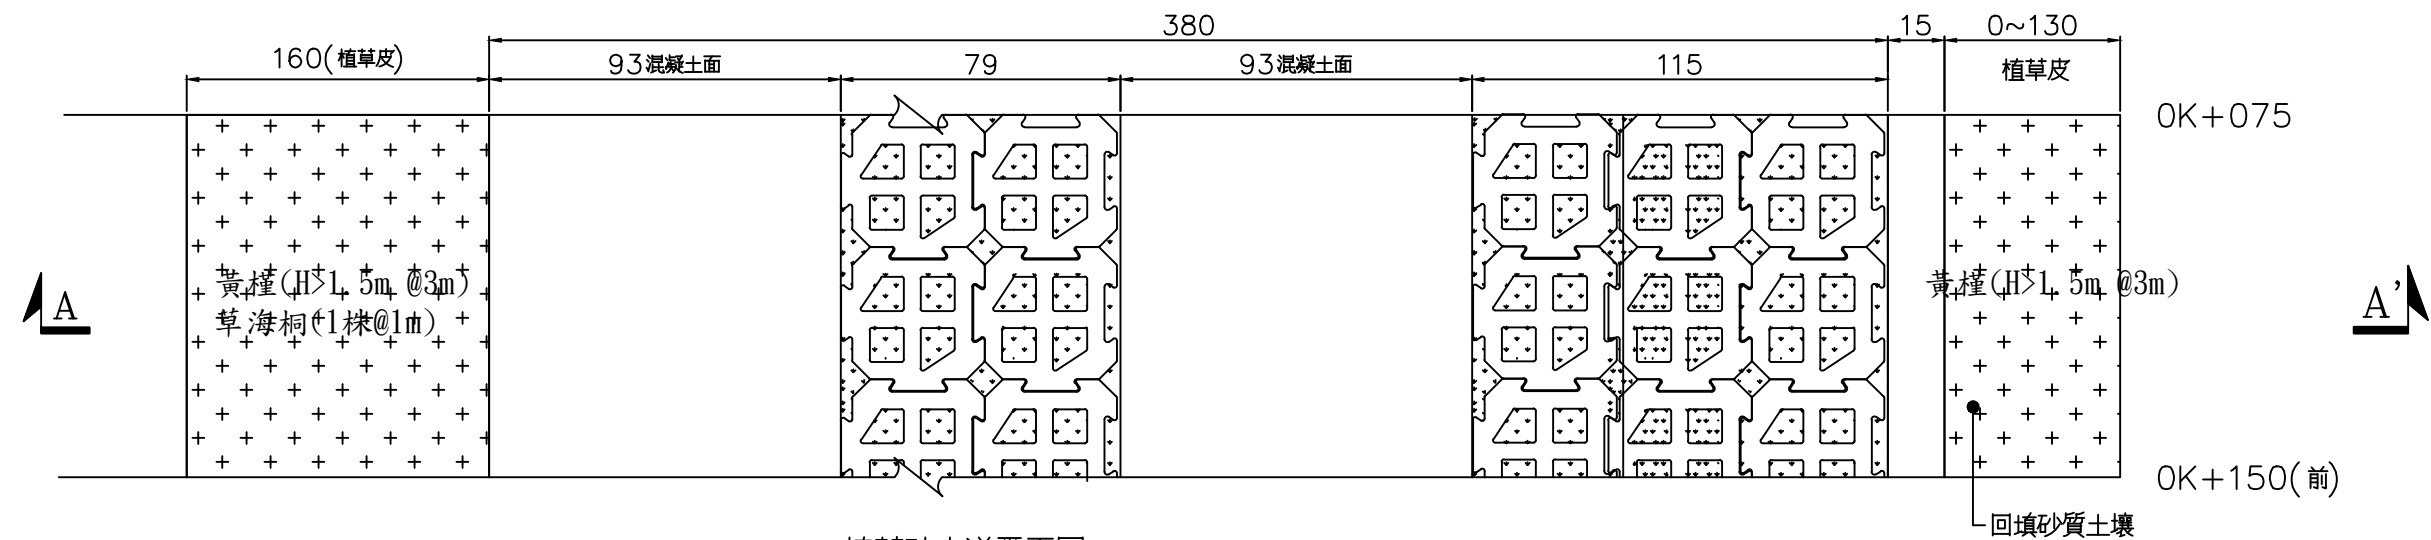

植草磚車道平面圖




Scale: 1/20

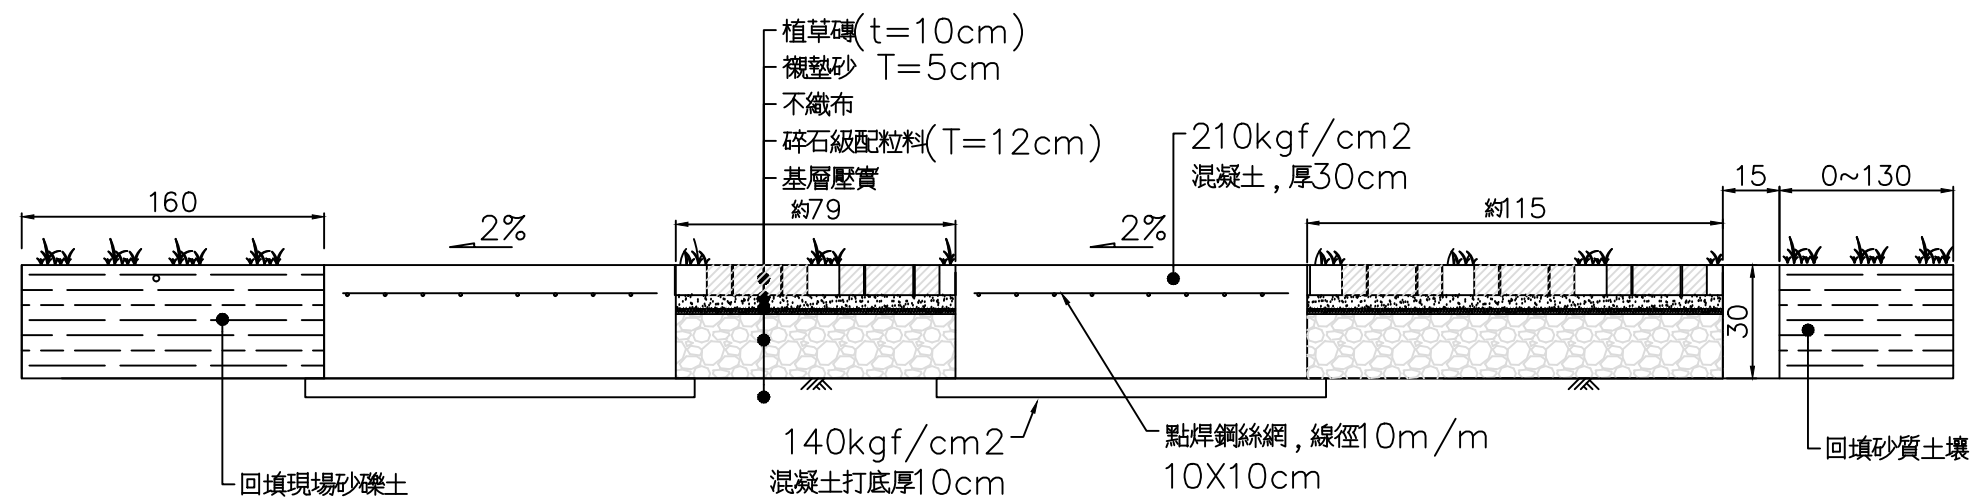



植草磚車道A-A'剖面圖(OK+075~OK+150)

Scale: 1/20



工程主辦機關	工程名稱	圖名	日期	圖號	廠商(編製)		執行機關
					專任工程人員	廠商	
經濟部水利署第十河川局	新埔海堤環境改善工程	植草磚車道標準圖(二)	109年 10月	D-06A		泉億營造有限公司	承辦人(校核)

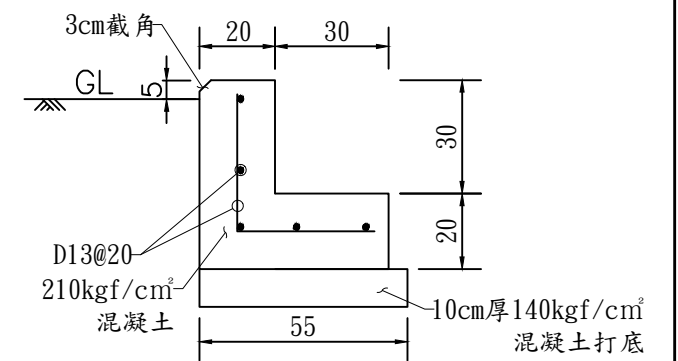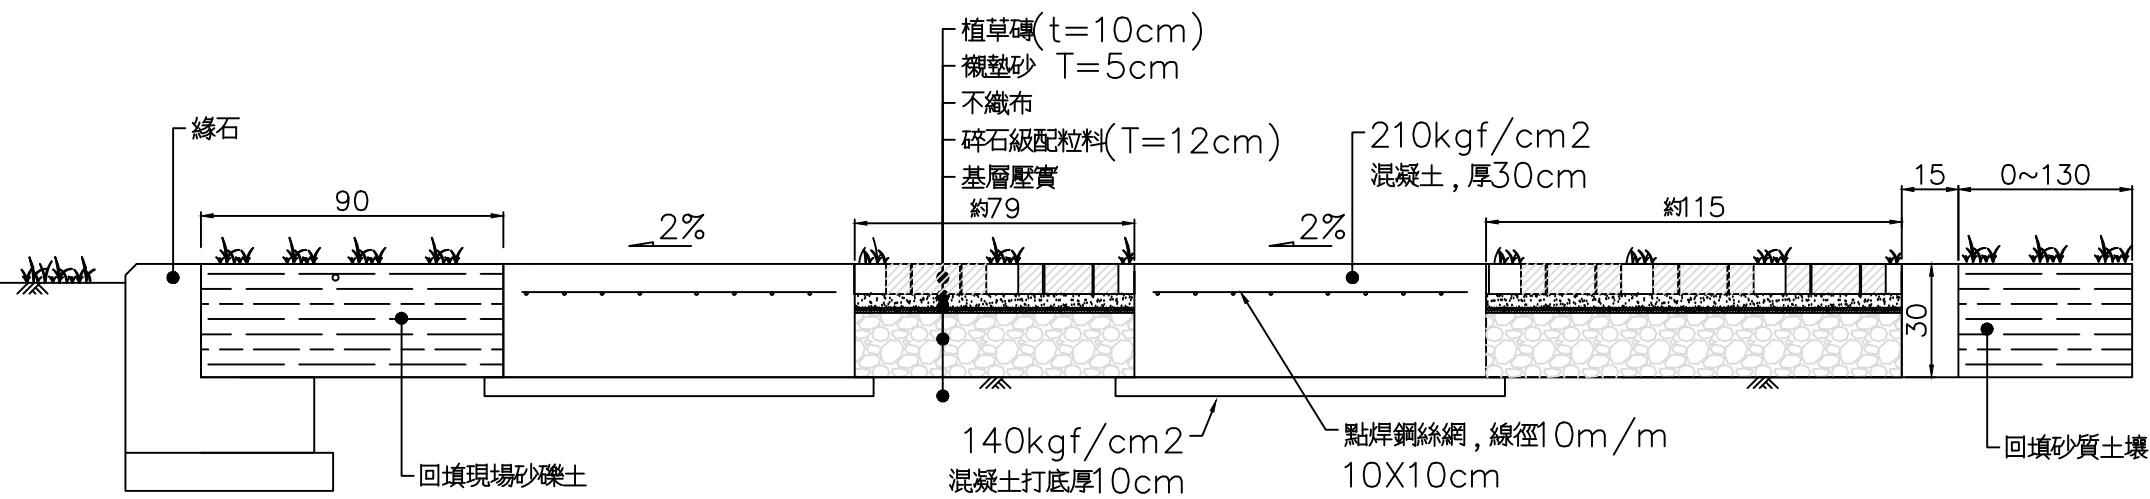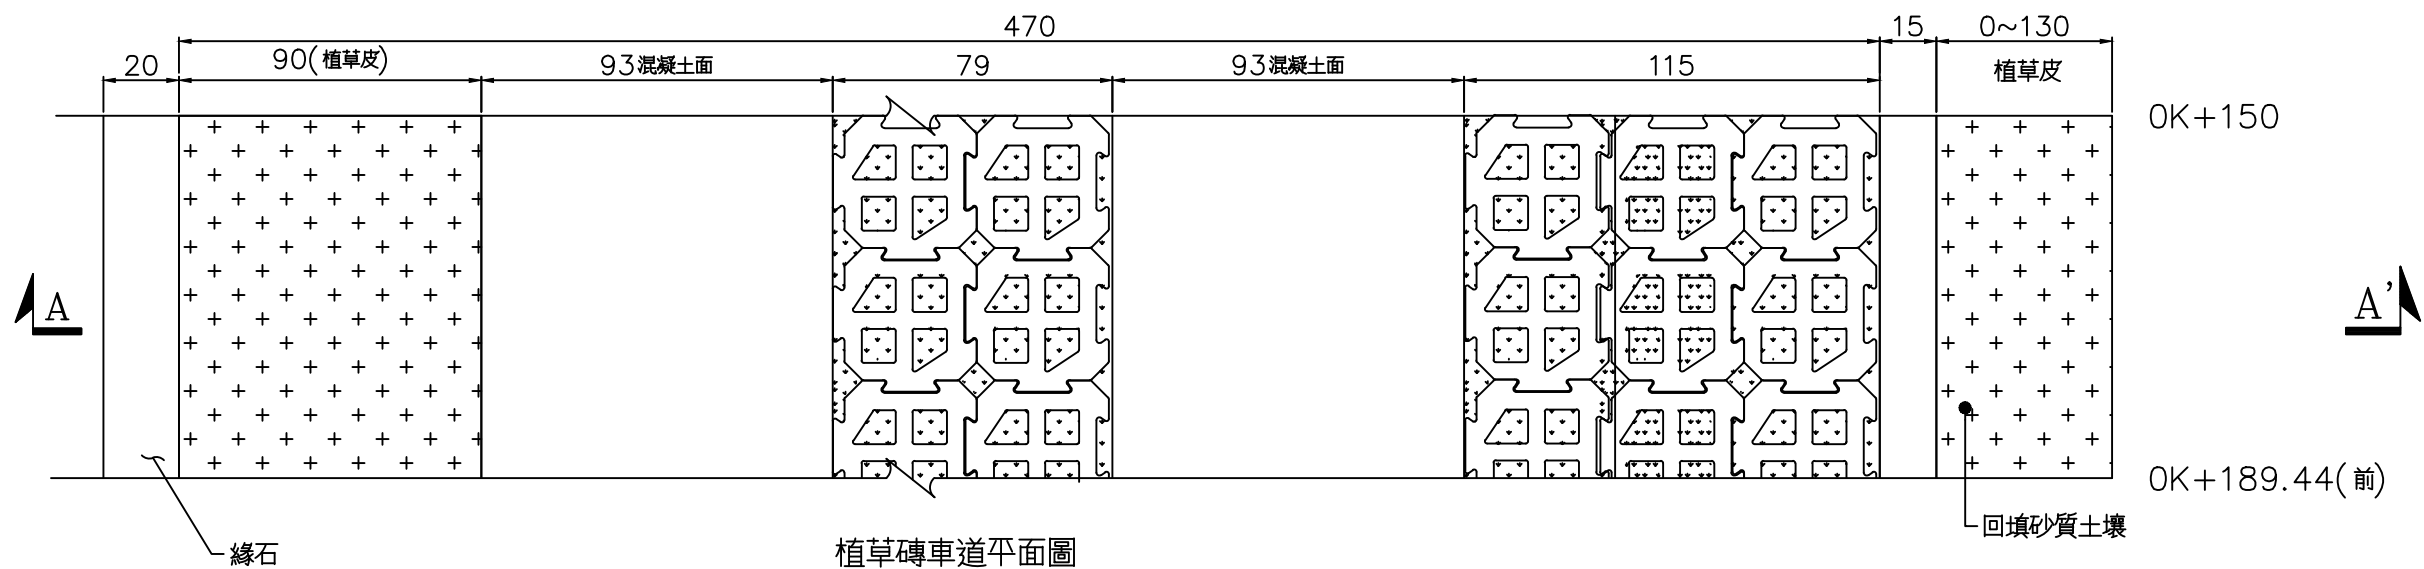

工程主辦機關	工程名稱	圖名	日期	圖號	廠商(編製)		執行機關
經濟部水利署第十河川局	新埔海堤環境改善工程	植草磚車道標準圖(三)	109年 10月	D-06B	專任工程人員	廠商	承辦人(校核)
						泉億營造有限公司	

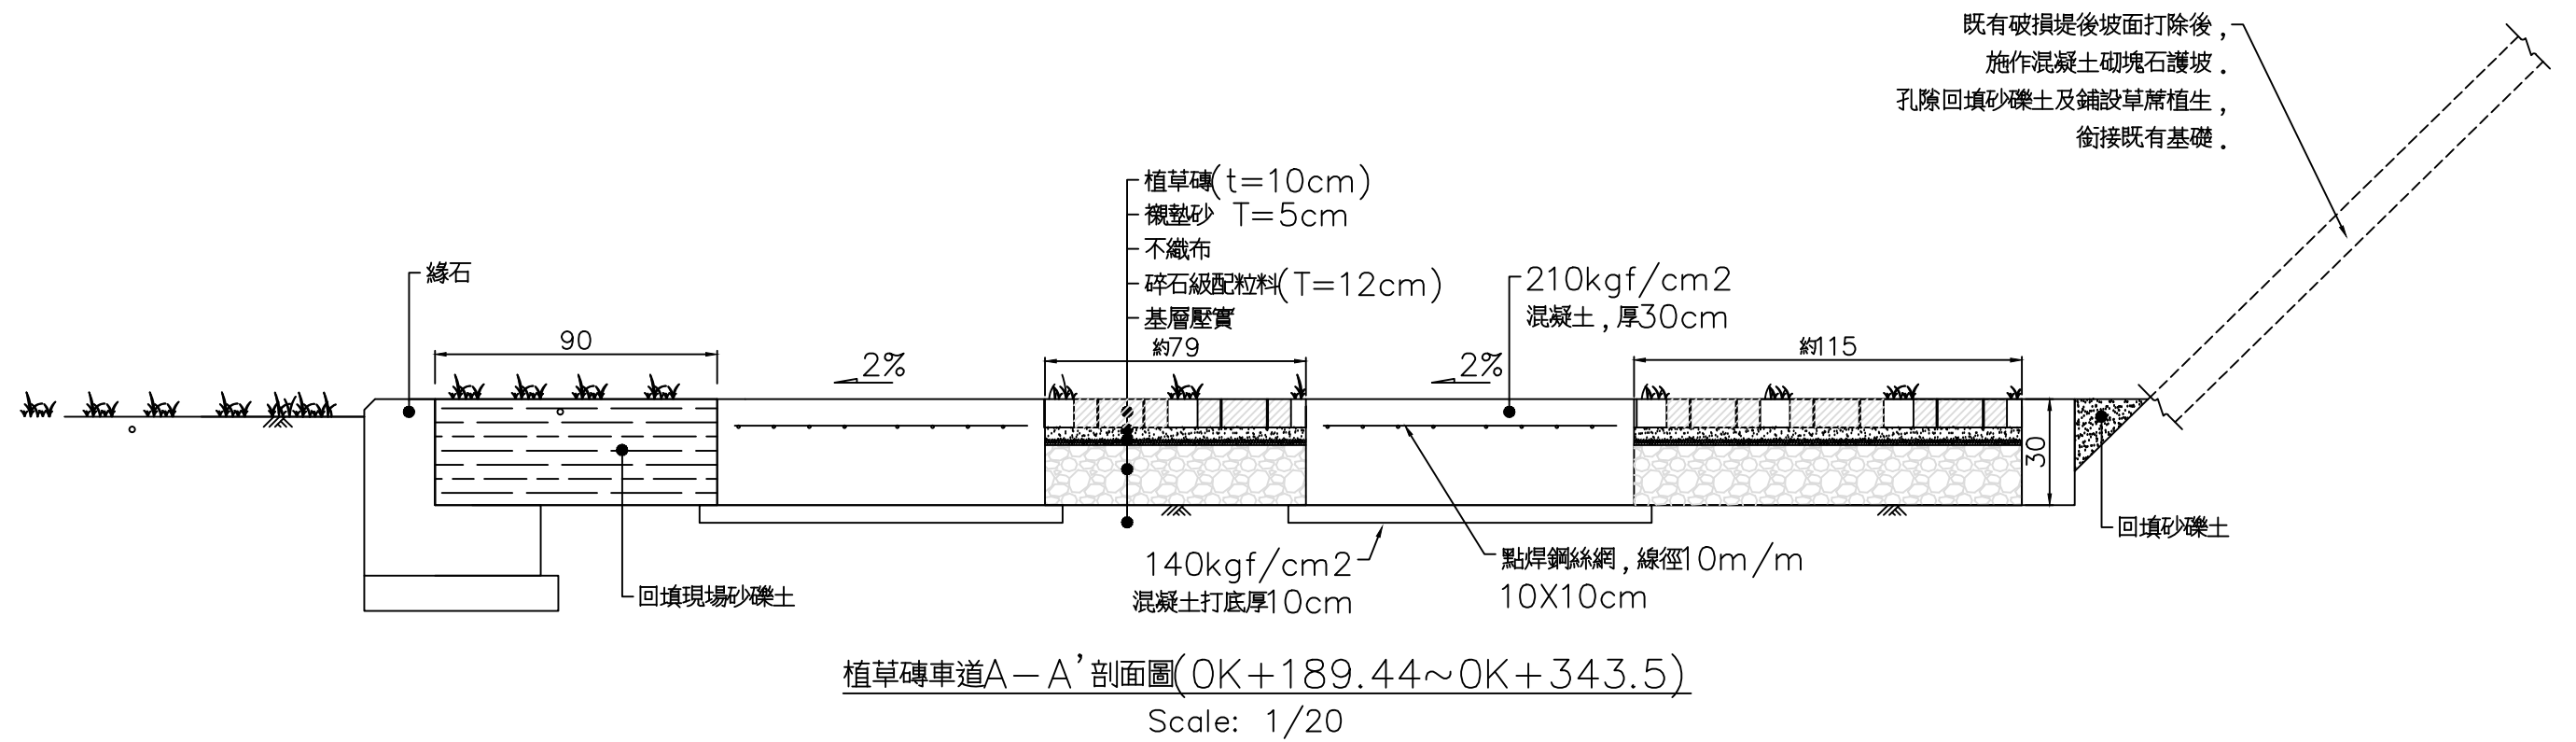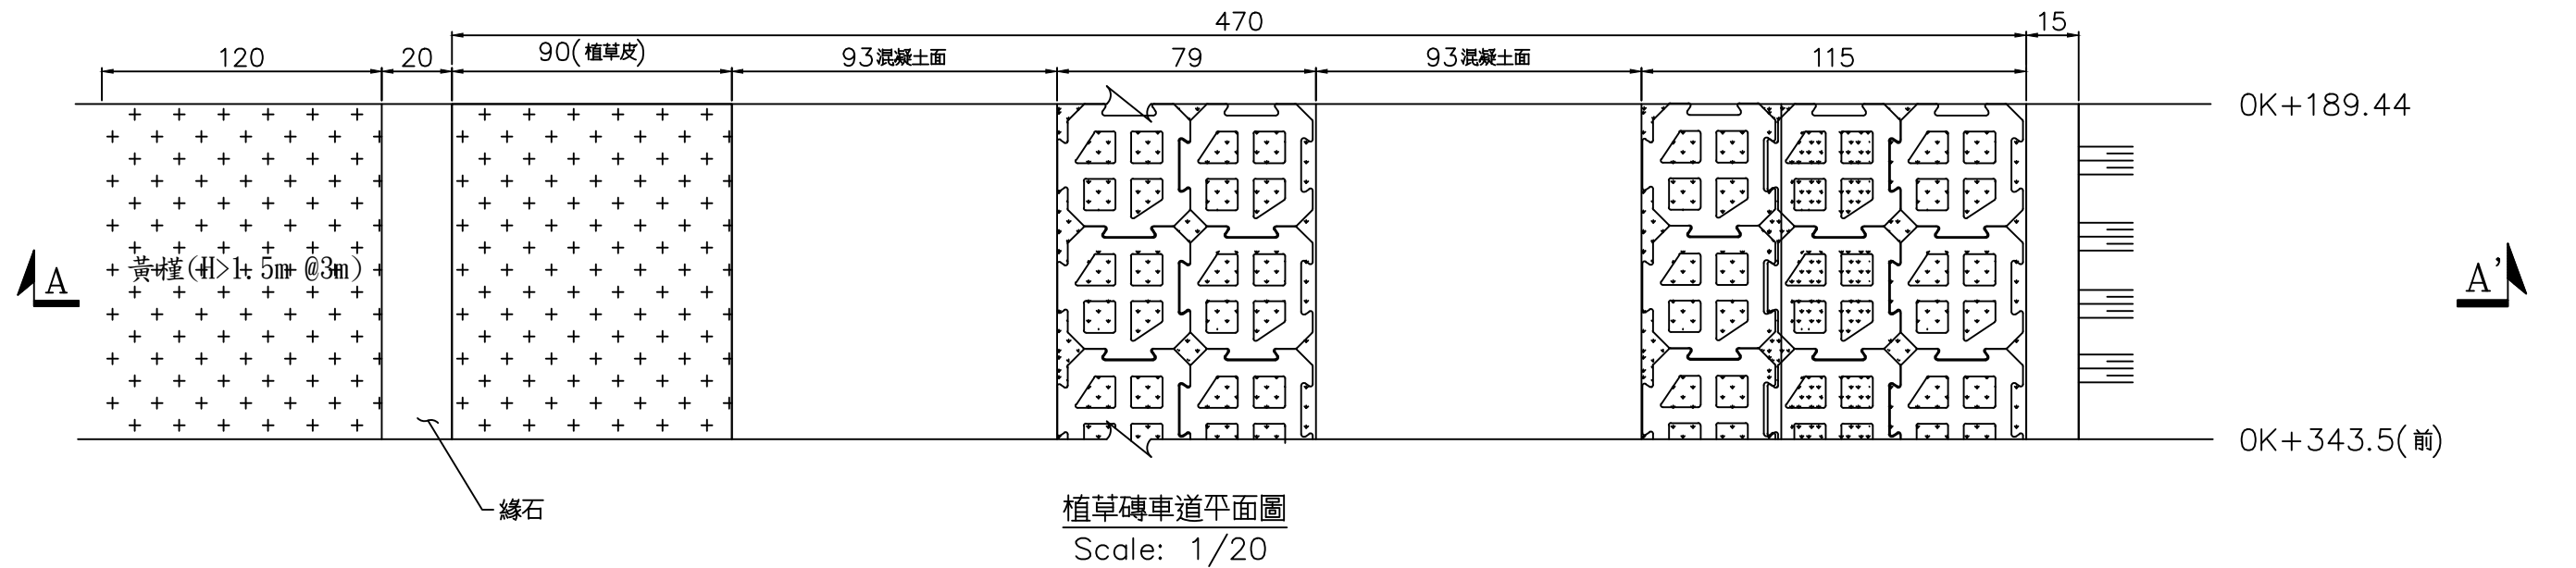

工程主辦機關	工程名稱	圖名	日期	圖號	廠商(編製)		執行機關
					專任工程人員	廠商	
經濟部水利署第十河川局	新埔海堤環境改善工程	植草磚車道標準圖(四)	109年 10月	D-06C		泉億營造有限公司	承辦人(校核)

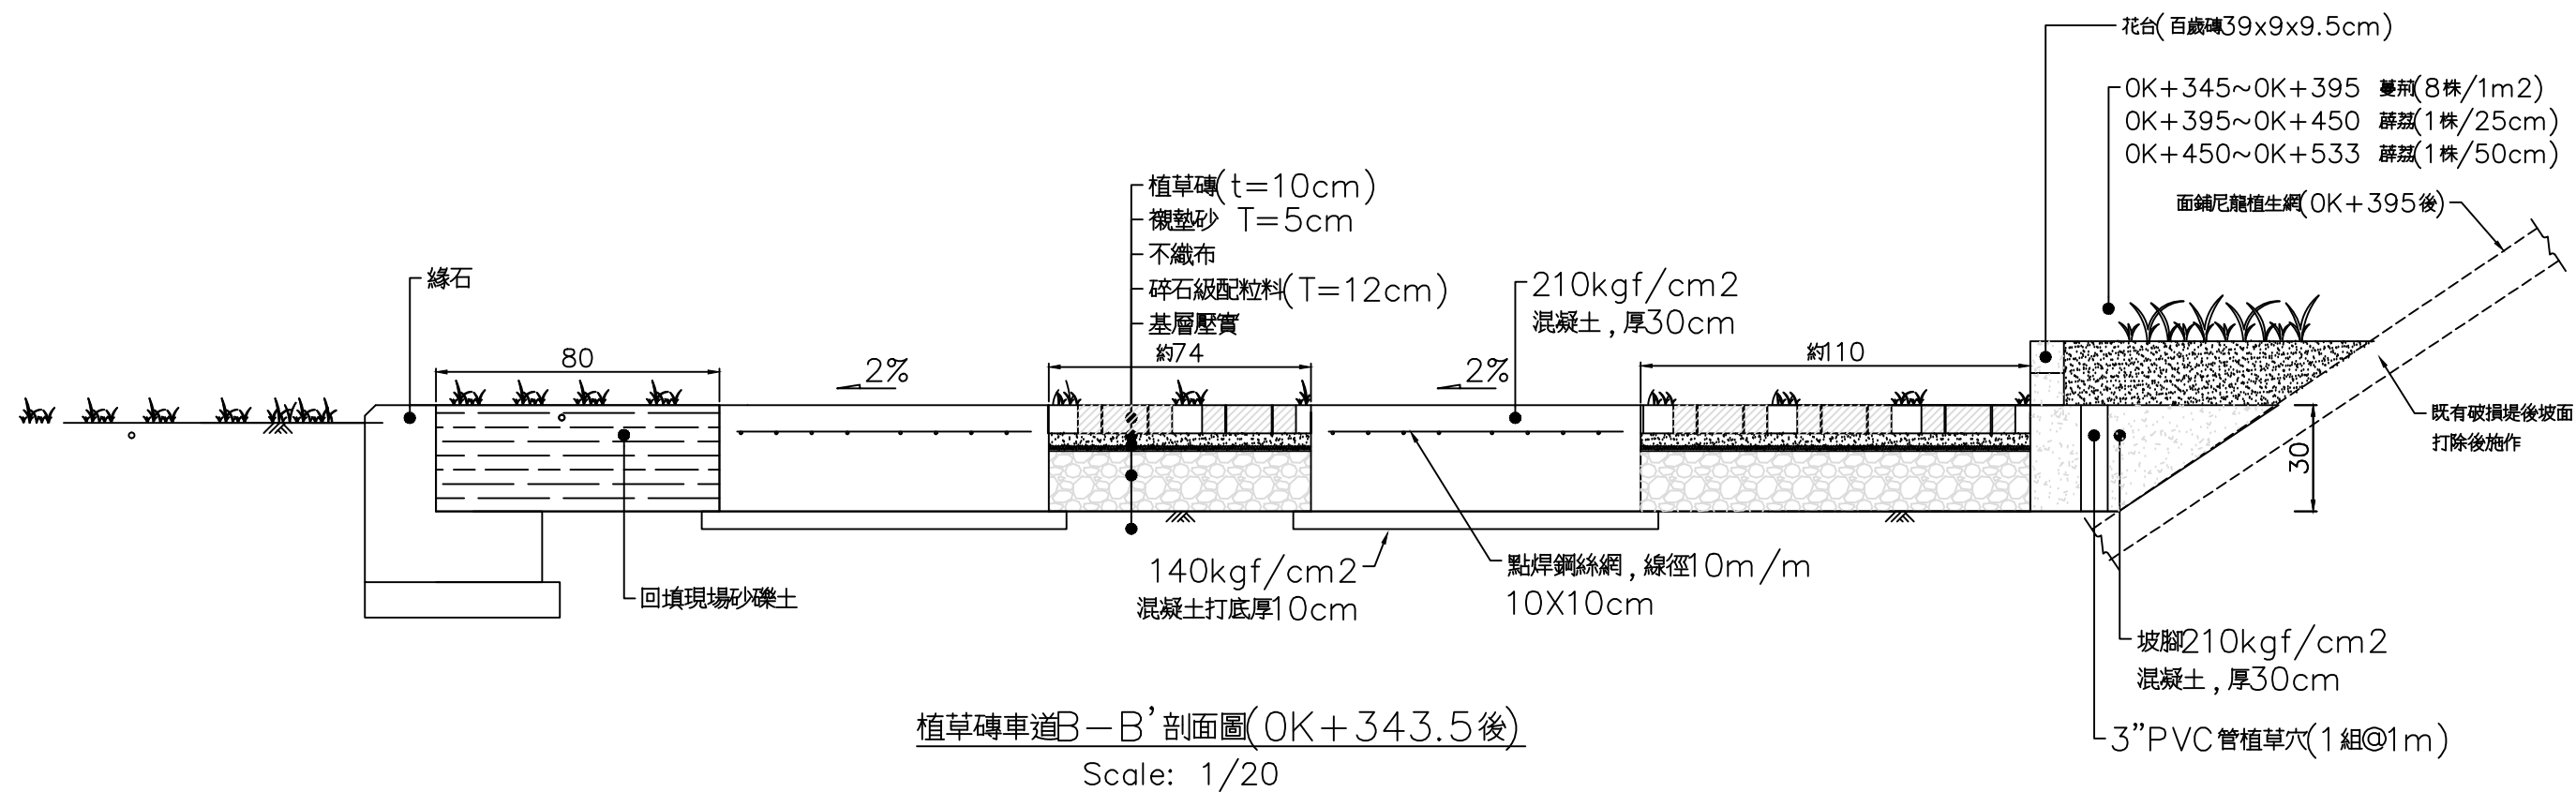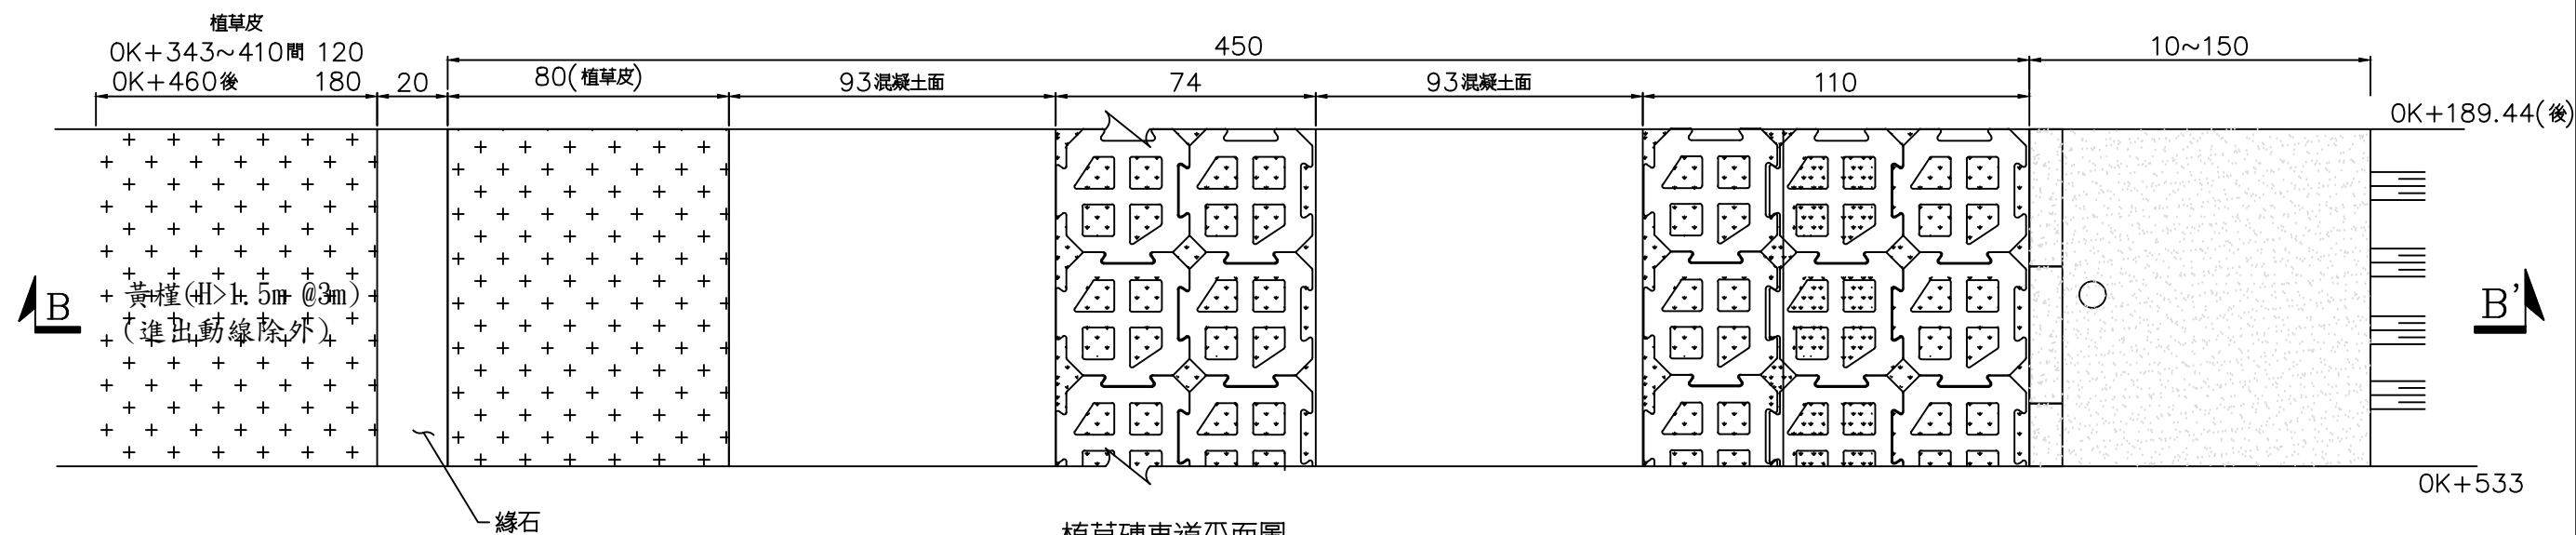

工 程 主 辦 機 關	工 程 名 稱	圖 名	日 期	圖 號	廠 商 (編 製)		執 行 機 關
經濟部水利署第十河川局	新埔海堤環境改善工程	植草磚車道標準圖(五)	109年 10月	D-07	專任工程人員	廠 商	承辦人(校核)
						泉億營造有限公司	

材料規範：

- 一.本項工程採用金屬製品一律使用鍍鋅鐵件或不鏽材質。
- 二.資料送審時需提供公立或TAF認可之法人及學術單位一年內之測試報告。
- 三.廠商得就材料提出同等或替代產品(例如中空鍍鋅方管規格略大，略小或厚度略有差異)但需經甲方同意；其接頭組合件亦同。
- 四.廠商應先提送材料全部尺寸，規格，送審，逐一審查，合格後進行廠驗取樣，認可後方可加工施作，塑木尺寸誤差為±5%。
- 五.塑鋼木材料優先採用聚乙稀.聚丙稀(PE+PP)及木纖維混合擠出成型之合成材料，並在擠出過程中植入鍍鋅鋼管，塑木擠出過程中需同時與鋼材一體成形。
- 六.高性能塑木為採用PP+PET，木纖維(Wood Fiber)及玻璃纖維之合成木。
- 七.環保複合木為採用可回收PE+PP，木纖維(Wood Fiber)及玻璃纖維之合成木。
- 八.材料到達現場應與樣品相符，經甲方監造及設計單位認可後方可施作，花架及瞭望台之高性能塑木，塑鋼木，梁柱版至少各現場抽檢一次，合計6組。
- 九.材料出廠前，需業主檢驗合格後方可出貨；完工後，需附出廠證明及產品保固書。

高性能塑木材料說明：


- 一.本工程稱高性能塑木，為採用PP+PET，木纖維(Wood Fiber)或玻璃纖維之合成木。
- 二.材質測試應符合下列規範:

	品 名	單 位	試 驗 值	試 驗 依 據
1	材質分析		主成份為：PP+PET 木纖維或玻璃纖維	CNS 13105(1992)/ ASTM D3418-08
2	密 度	g/cm ³	1.5以上	CNS 12451
3	抗彎強度	kgf/cm ²	300以上	CNS 4392
4	抗彎彈性模數	kgf/cm ²	60000以上	CNS 4392
5	吸水率	%	0.3以下	CNS 9907


塑鋼木材料說明：

- 一.本工程稱塑鋼木，為採用聚乙稀.聚丙稀(PE+PP)及木纖維混合擠出成型之合成材料，並在擠出過程中植入鍍鋅鋼管，塑木擠出過程中需同時與鋼材一體成形，為確保結構安全，不可使用中空材插入鋼管替代。
- 二.材質測試應符合下列規範:

	品 名	單 位	試 驗 值	試 驗 依 據
1	抗彎破壞載重	kgf	2000以上	CNS 1234
2	破裂模數	kgf/cm ²	230以上	CNS 1234
3	抗彎模數	kgf/cm ²	3500以上	CNS 4392

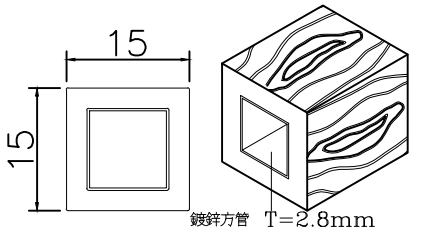


15×15cm高性能塑木
(內含100×100mm鍍鋅方管)

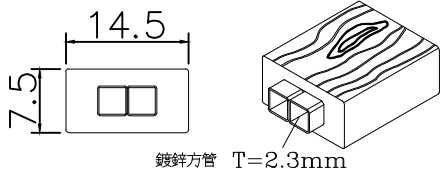


7.5×14.5cm高性能塑木
(內含38×38mm鍍鋅方管)




5×10.5cm高性能塑木
(內含鋁合金骨材)

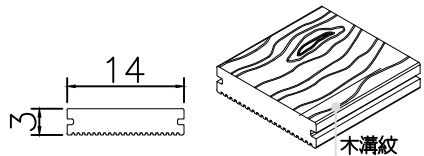


3×14cm高性能塑木(實心)
需符合綠建材標章認可

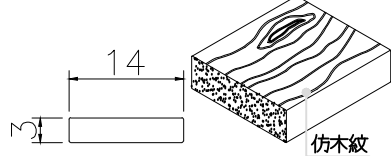


3×14cm高性能塑木(實心)
需符合綠建材標章認可

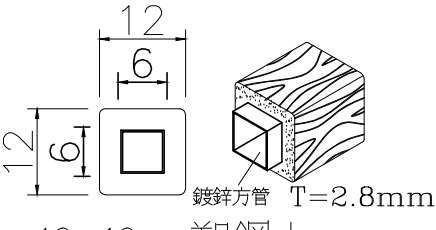


12×12cm塑鋼木
(與方管共擠成型)

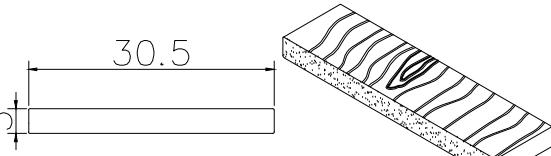

3×30.5cm環保複合木(實心)
需符合綠建材標章認可

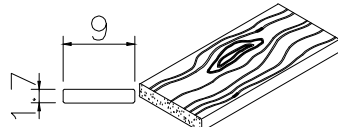


1.7×9cm環保複合木(實心)
需符合綠建材標章認可

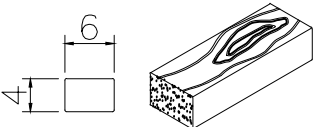


4×6cm高性能塑木(實心)
需符合綠建材標章認可

材料規格


說明:
中空鍍鋅方管或鋁合金骨材之形狀尺寸為示意，每家廠商或有不同。廠商提送審資料，但需經甲方同意。

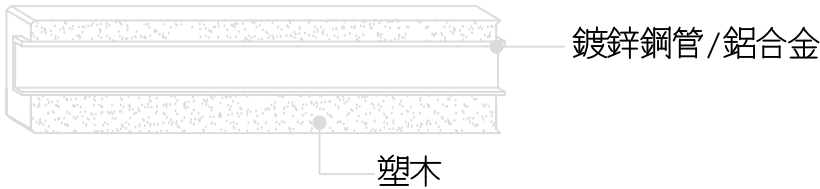


工 程 主 辦 機 關	工 程 名 稱	圖 名	日 期	圖 號	廠 商 (編 製)		執 行 機 關
經濟部水利署第十河川局	新埔海堤環境改善工程	花架及瞭望台材料	109年 10月	D-08	專任工程人員	廠 商	承辦人(校核)
						泉億營造有限公司	

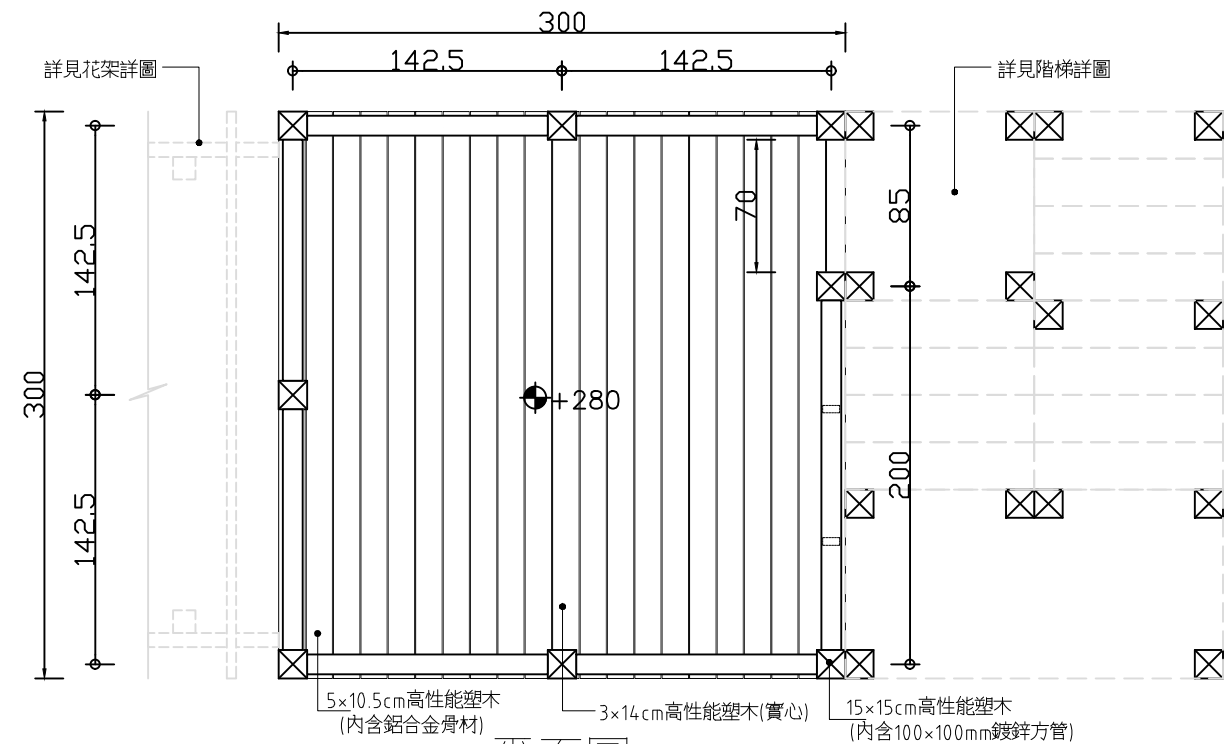


平面圖

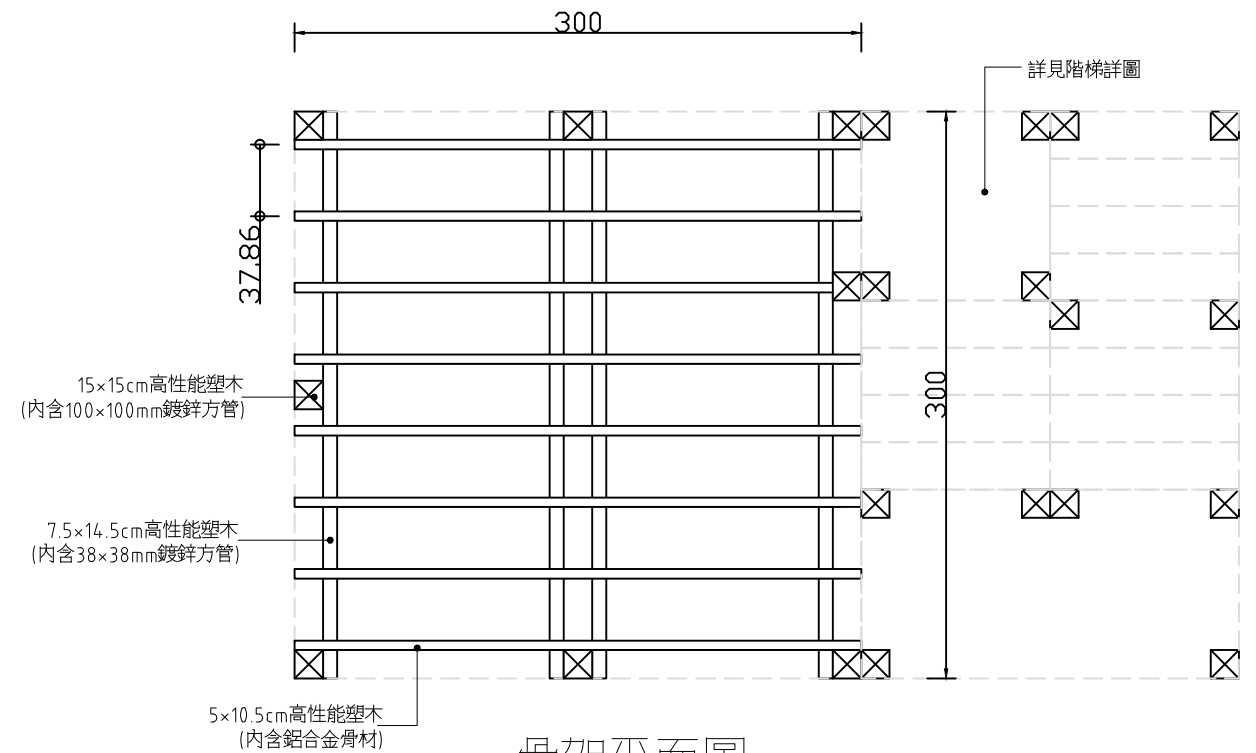

骨架平面圖

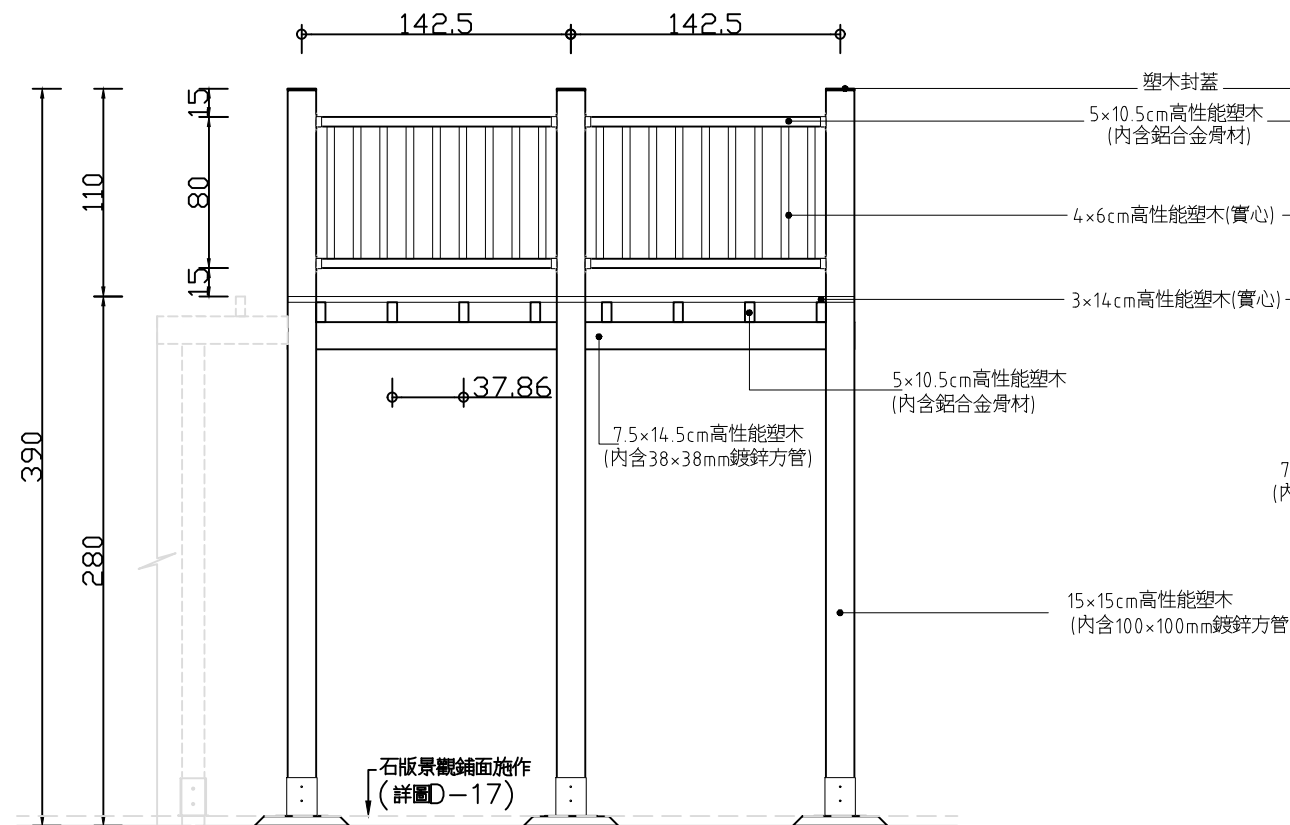


立面圖

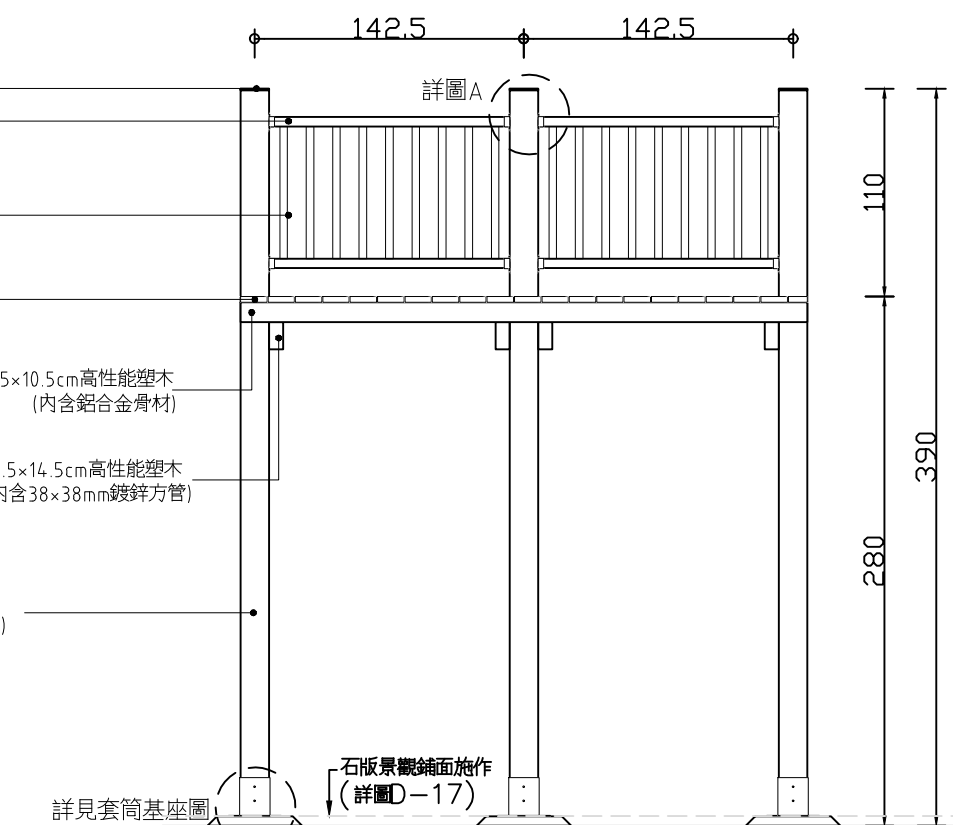


側面圖

工程主辦機關	工程名稱	圖名	日期	圖號	廠商(編製)		執行機關
					專任工程人員	廠商	承辦人(校核)
經濟部水利署第十河川局	新埔海堤環境改善工程	瞭望台平立面圖	109年10月	D-09		泉億營造有限公司	

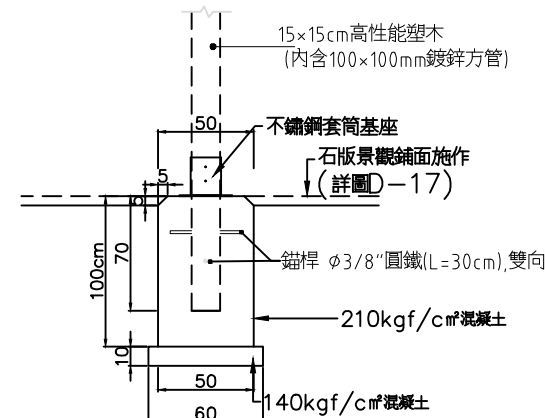


立柱基礎詳圖F


註: 用於所有立柱基礎

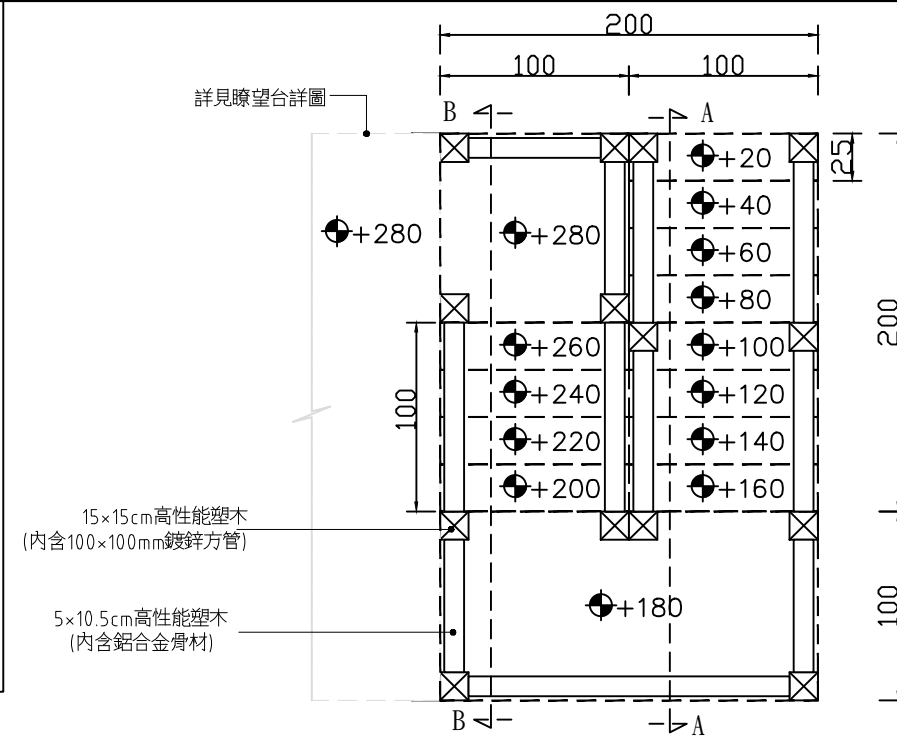

平面圖

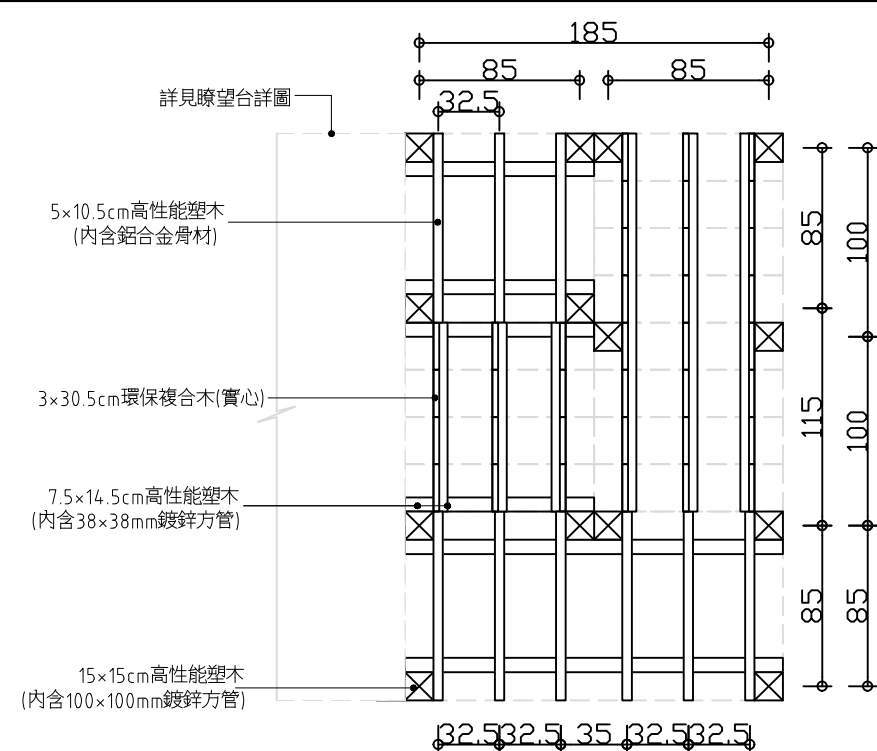


骨架平面圖

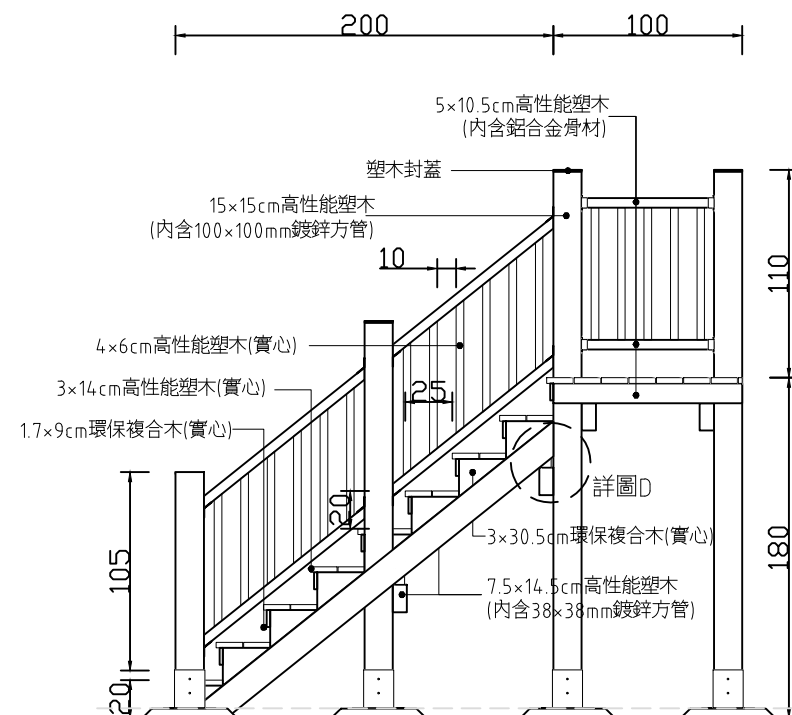


剖面圖A

石版景觀鋪面施作
(詳圖D-17)

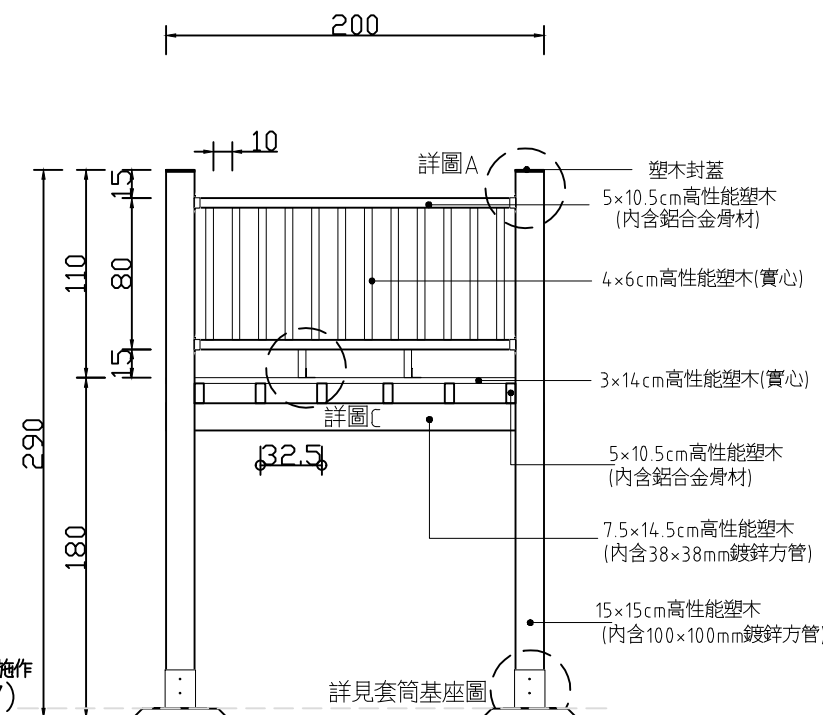


立面圖

註: 立柱基座未示, 詳立柱基礎詳圖F

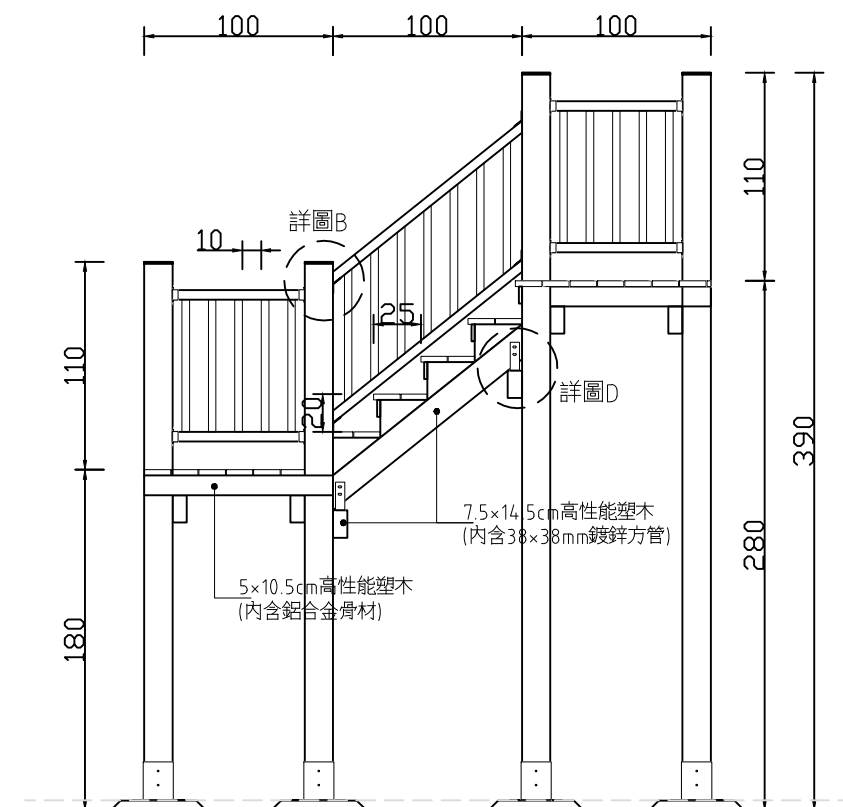


剖面圖B


工程主辦機關	工程名稱	圖名	日期	圖號	廠商(編製)		執行機關
					專任工程人員	廠商	
經濟部水利署第十河川局	新埔海堤環境改善工程	瞭望台階梯平立面圖	109年 10月	D-10		泉億營造有限公司	承辦人(校核)

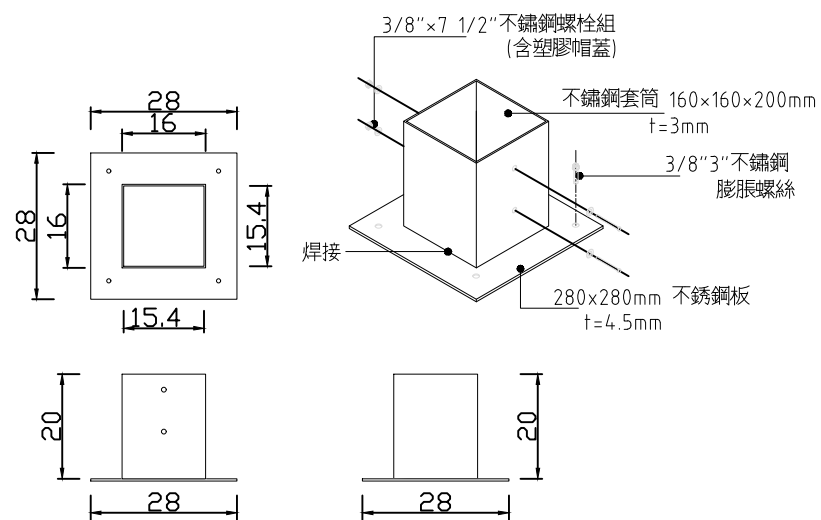


套筒基座圖

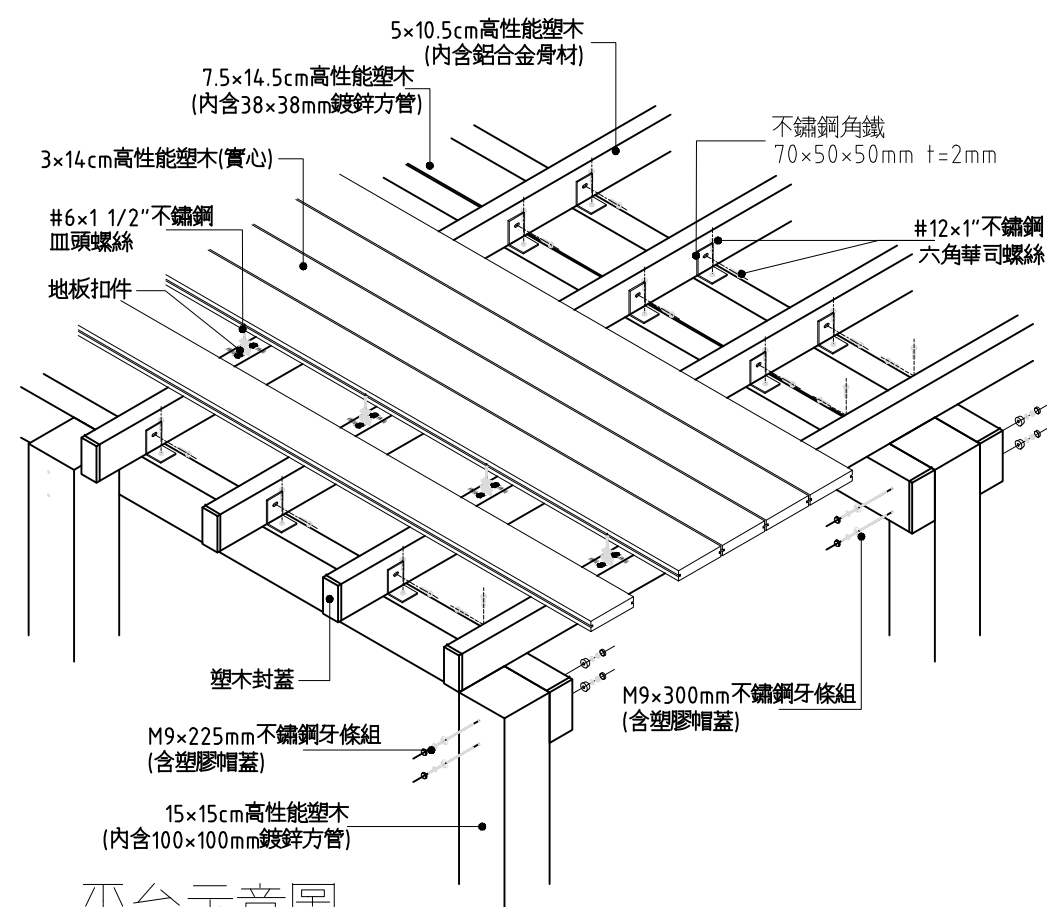


平台示意圖

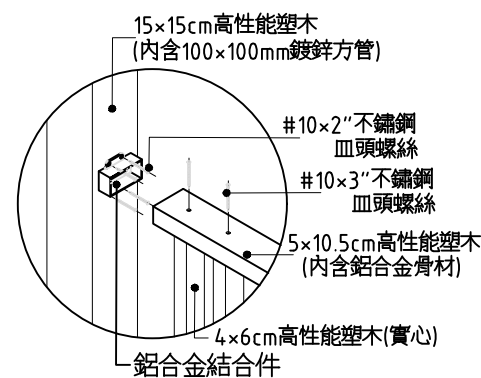


詳圖A

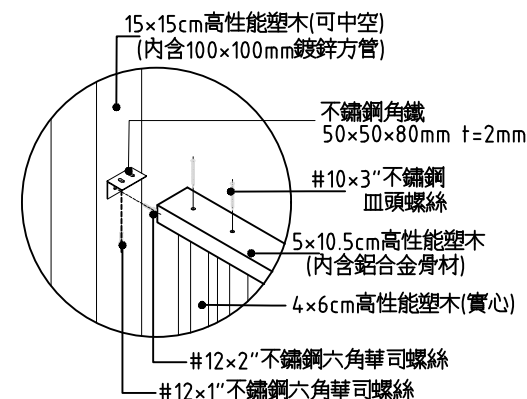


詳圖B

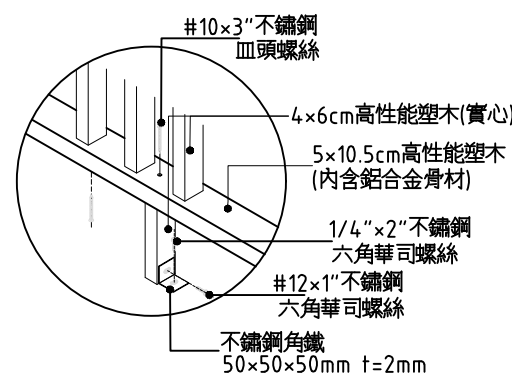


詳圖C

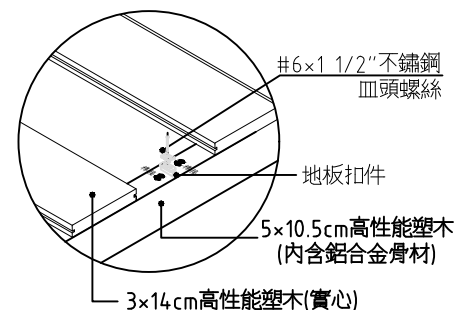


拼接詳圖

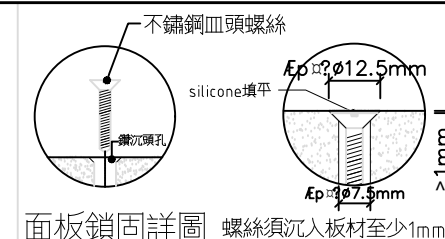

面板鎖固詳圖 螺絲須沉入板材至少1mm








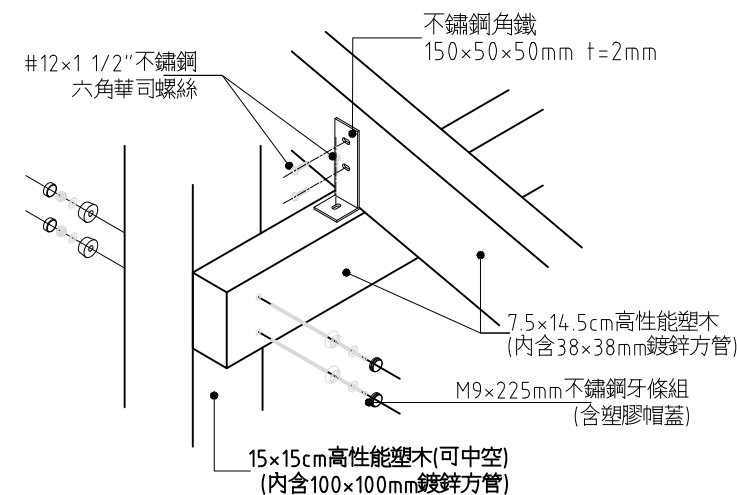


詳圖D

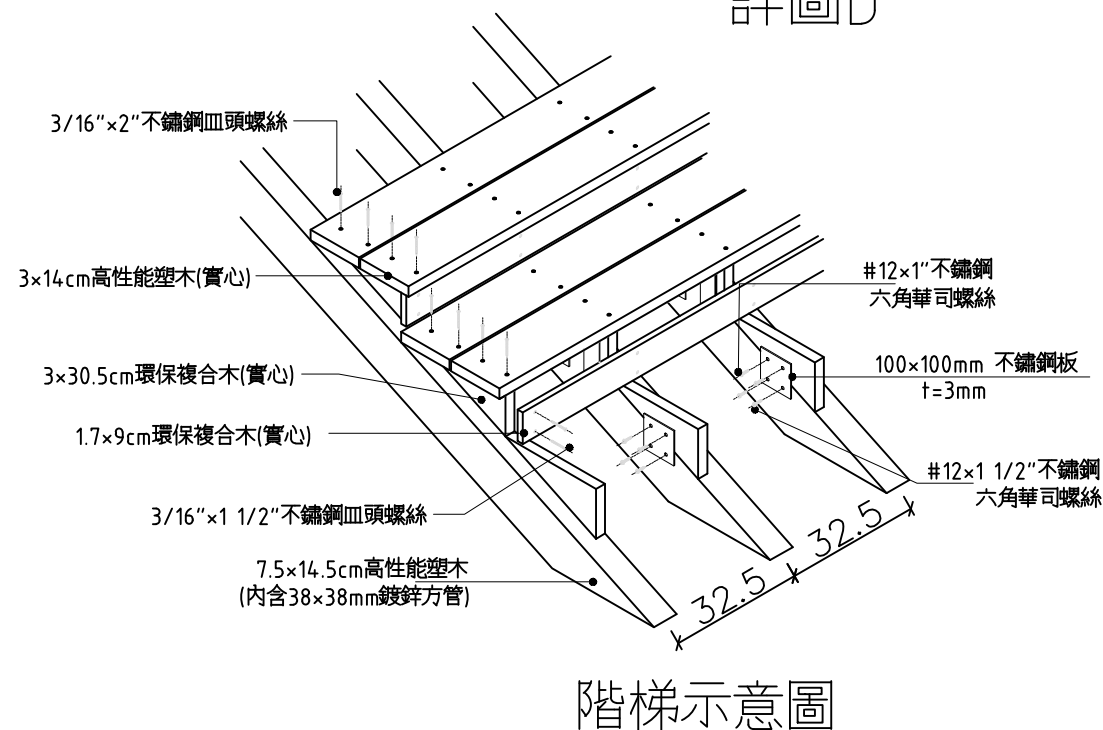

階梯示意圖

工程主辦機關	工程名稱	圖名	日期	圖號	廠商(編製)	執行機關
經濟部水利署第十河川局	新埔海堤環境改善工程	瞭望台詳圖	109年 10月	D-11	專任工程人員 廠 商 泉億營造有限公司	承辦人(校核)

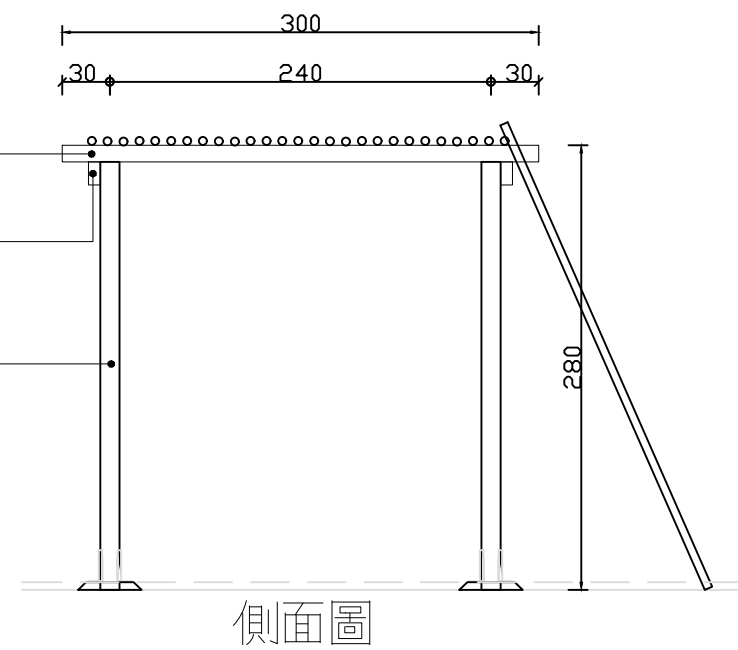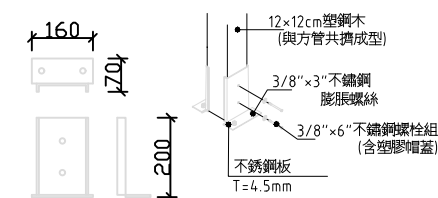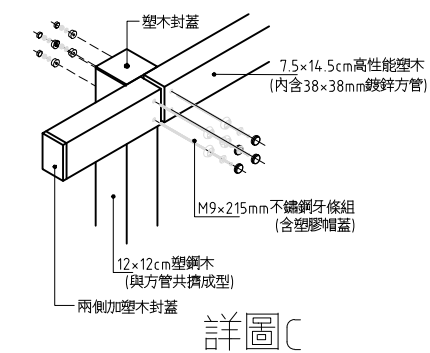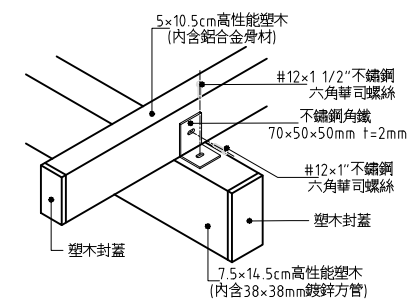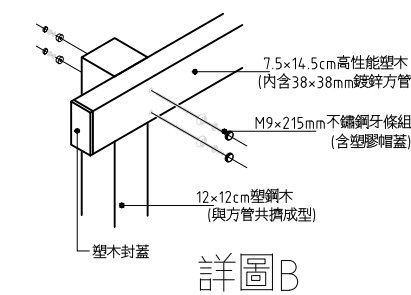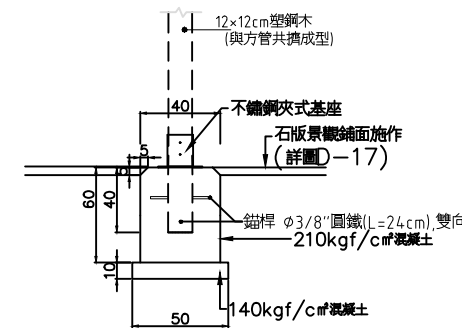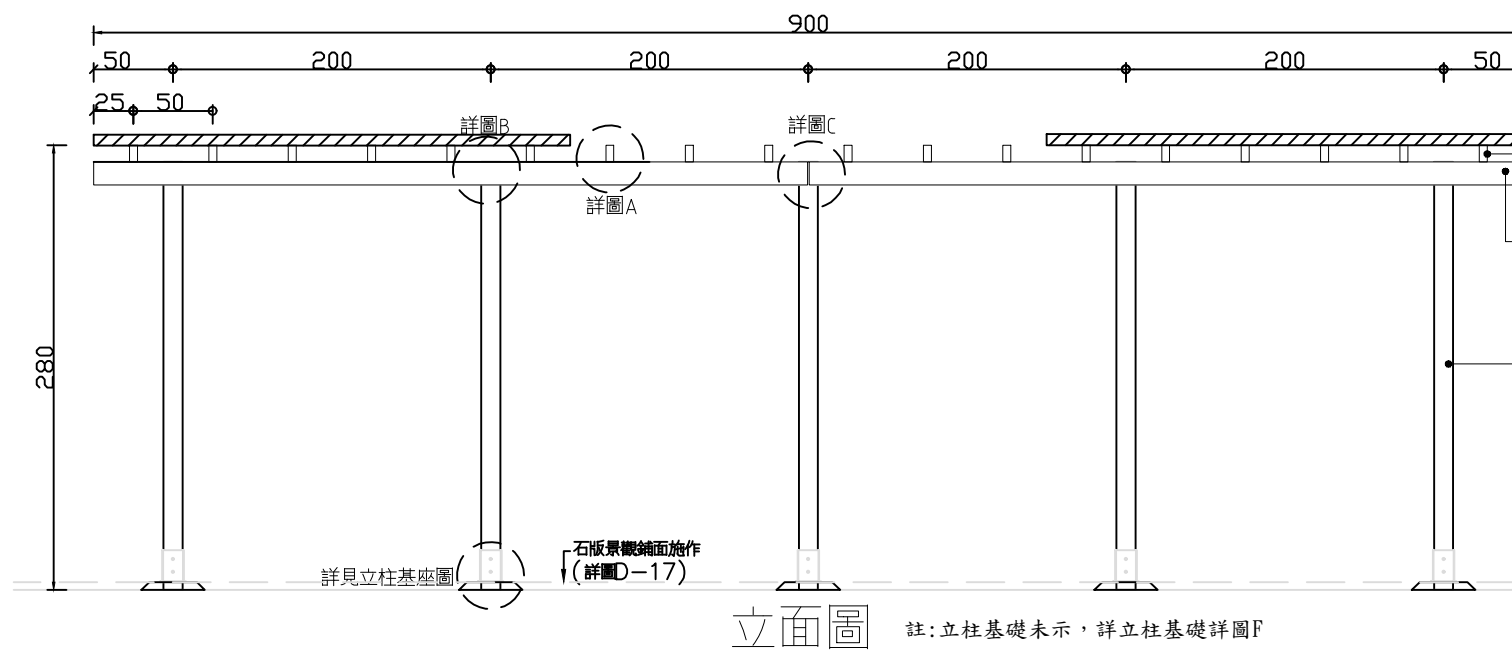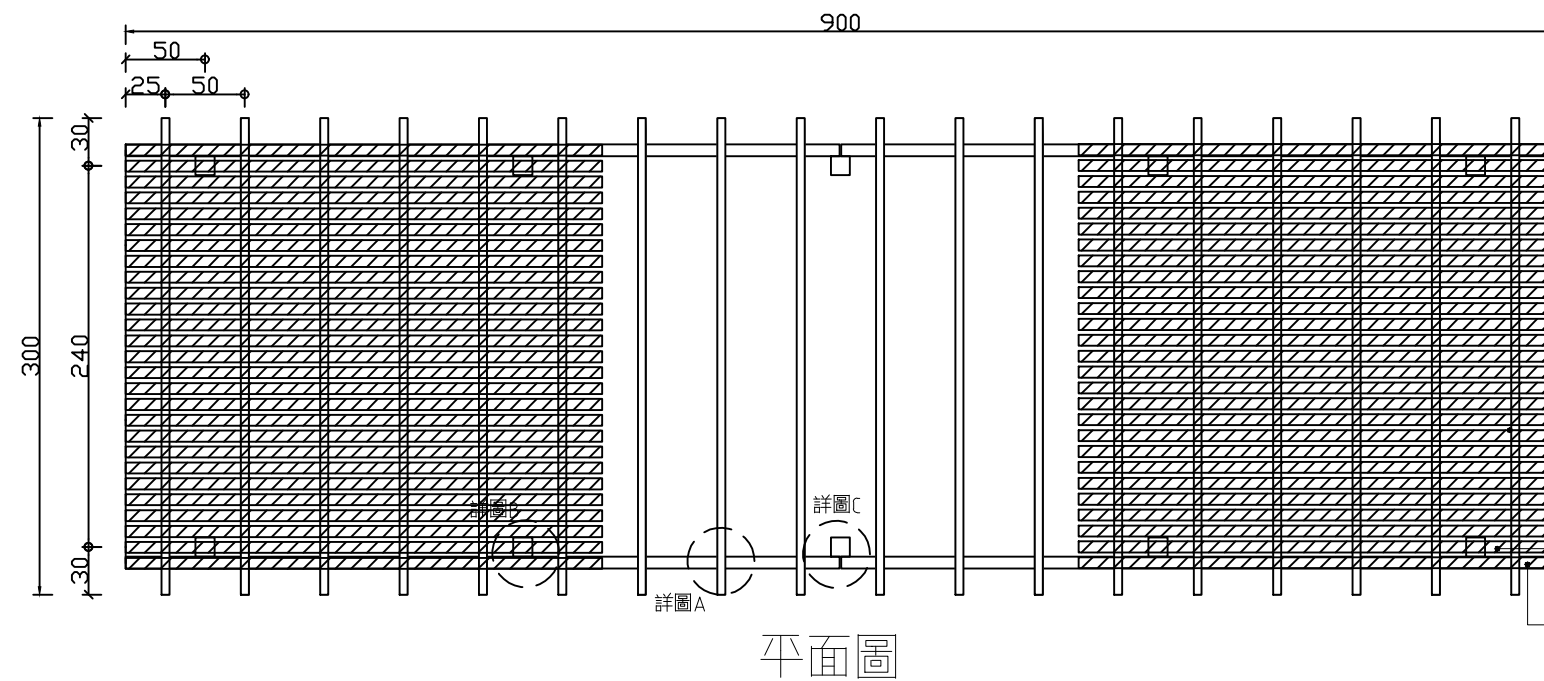

工 程 主 辦 機 關	工 程 名 稱	圖 名	日 期	圖 號	廠 商 (編 製)		執 行 機 關
經濟部水利署第十河川局	新埔海堤環境改善工程	9m遮陰花架詳圖	109年 10月	D-12	專任工程人員	廠 商	承辦人(校核)
						泉億營造有限公司	

環保複合木材料說明：

一、本工程稱環保複合木，為採用可回收PE+PP，木纖維(Wood Fiber)及玻璃纖維之合成木。

二、材質測試應符合下列規範：立柱、橫板主要材料至少取樣送驗1次，合計2組。


	品名	單位	試驗值	試驗依據
1	材質分析		主成份為： PE+PP，木纖維及玻璃纖維	CNS 13105(1992)/ ASTM D3418-08
2	密度	g/cm ³	1.25以上	CNS 12451
3	抗彎強度	kgf/cm ²	14.0以上	CNS 4392
4	抗拉強度	kgf/cm ²	9.0以上	CNS 15730
5	衝擊強度	kJ/m ²	2.0以上	CNS 5846
6	吸水率	%	0.5以下	CNS 9907

三、廠商應先提送材料全部尺寸，規格(顏色)，送審、逐一審查，合格後進行廠驗取樣，認可後方可加工施作，材料到達現場應與樣品相符，經甲方監造單位認可後方可施作。


四、圖說及補充及施工說明不明處，由監造工程司指示施工之。

五、材料出廠前，需業主檢驗合格後方可出貨；完工後，需付出廠證明及產品保固書。

六、中空鍍鋅方管或鋁合金骨材之尺寸為示意，每家廠商或有不同，廠商得提供相近產品替換，但需經甲方同意。

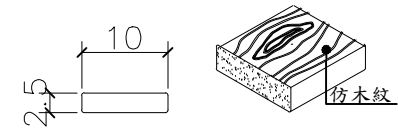


2.5×10cm環保複合木(實心)
需符合綠建材標章認可

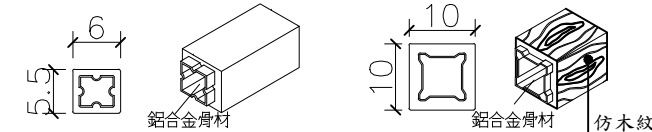


5.5×6cm環保複合木 (內含鋁合金骨材) 10×10cm環保複合木 (內含鋁合金骨材)

1/4"不鏽鋼六角華司螺絲

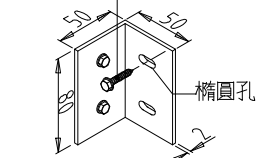


不鏽鋼角鐵
50×50×80mm t=2mm

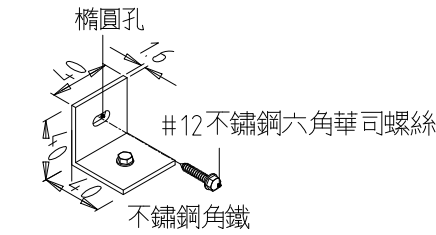


不鏽鋼角鐵
40×40×40mm t=2mm


材料規格

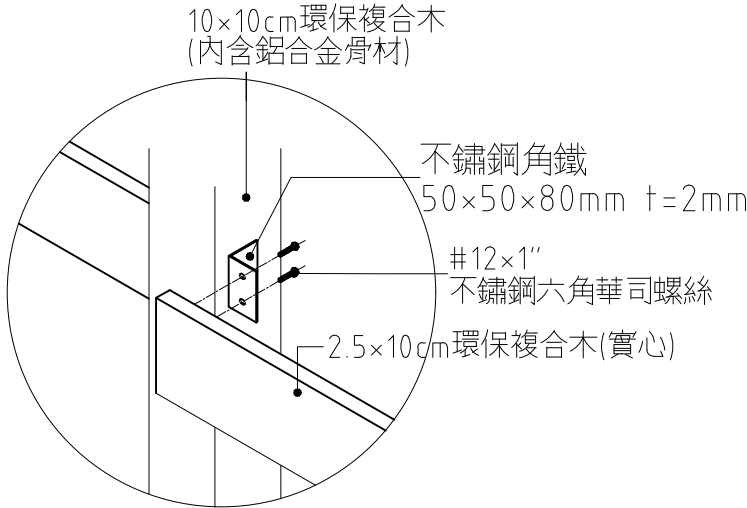

詳圖A

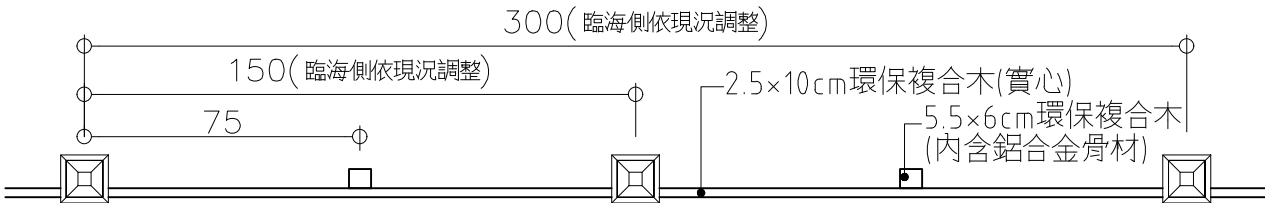

平面圖

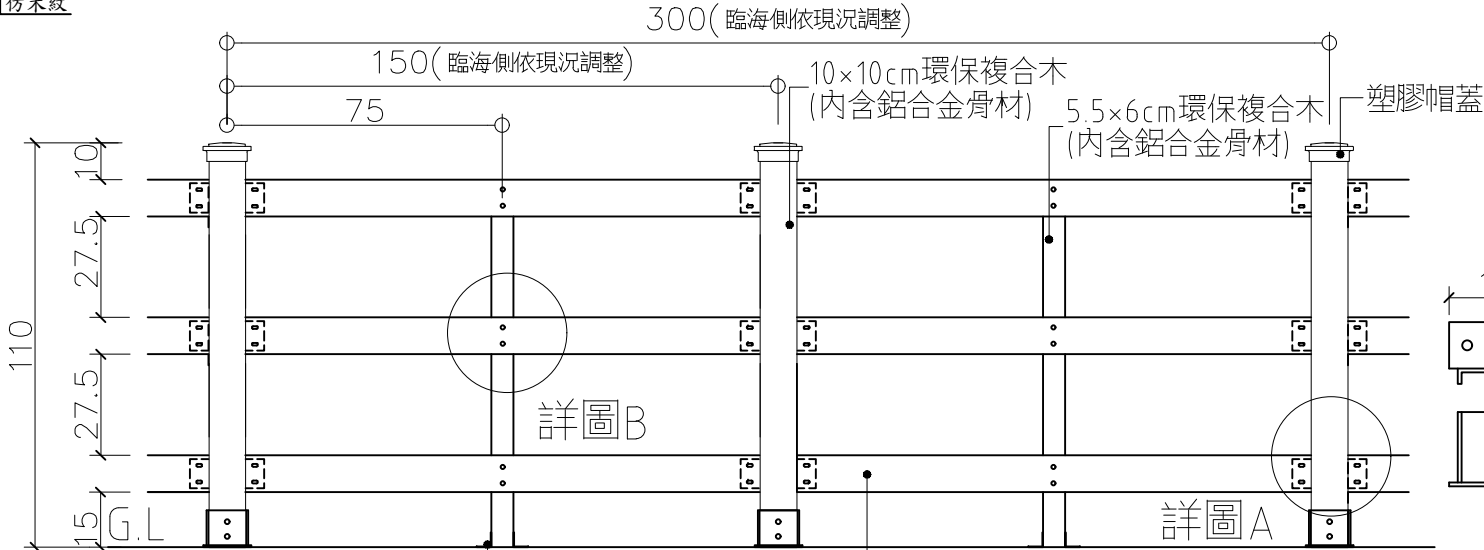


詳圖B

詳圖A


立面圖

註：本欄杆用於S01，S04景觀平台上方

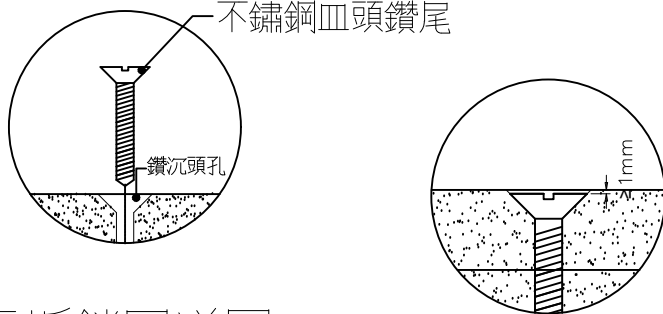


面板鎖固詳圖



螺絲須沉入板材至少1mm

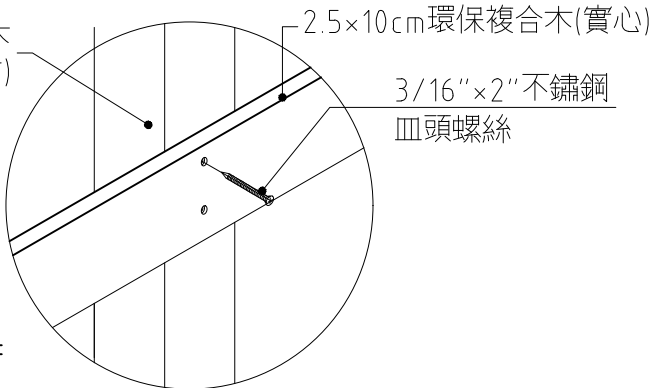


詳圖B

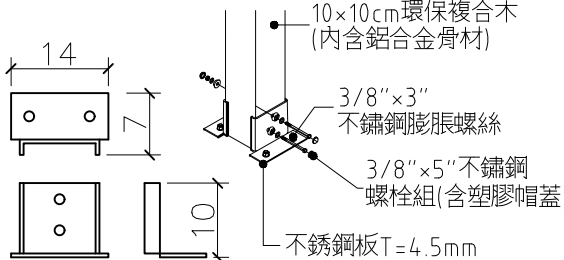


立柱基座圖

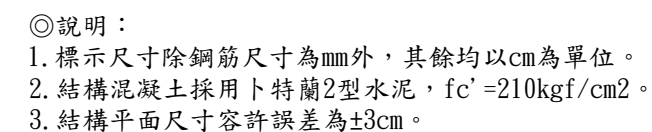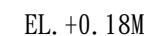


C1~C3	柱
b1(40x50)	樑
F1	基腳及柱
Fb1	繫樑

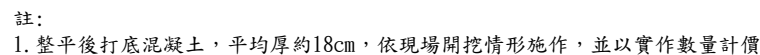

工 程 主 辦 機 關	工 程 名 稱	圖 名	日 期	圖 號	廠 商 (編 製)		執 行 機 關
經濟部水利署第十河川局	新埔海堤環境改善工程	S01、S04 景觀平台詳圖(一)	109年 10月	D-14	專任工程人員	廠 商	承辦人(校核)
						泉億營造有限公司	

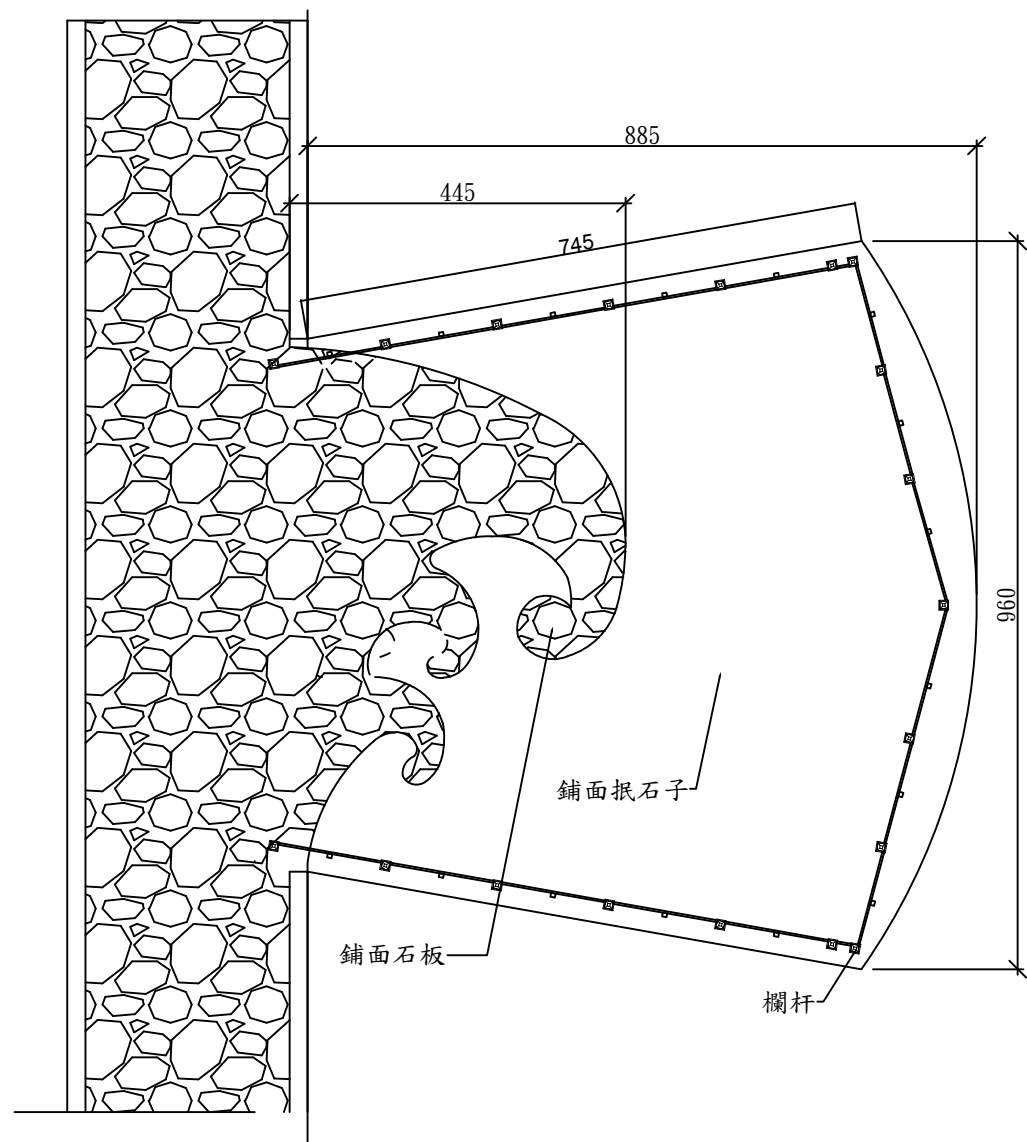


S04景觀平台鋪面裝修詳圖

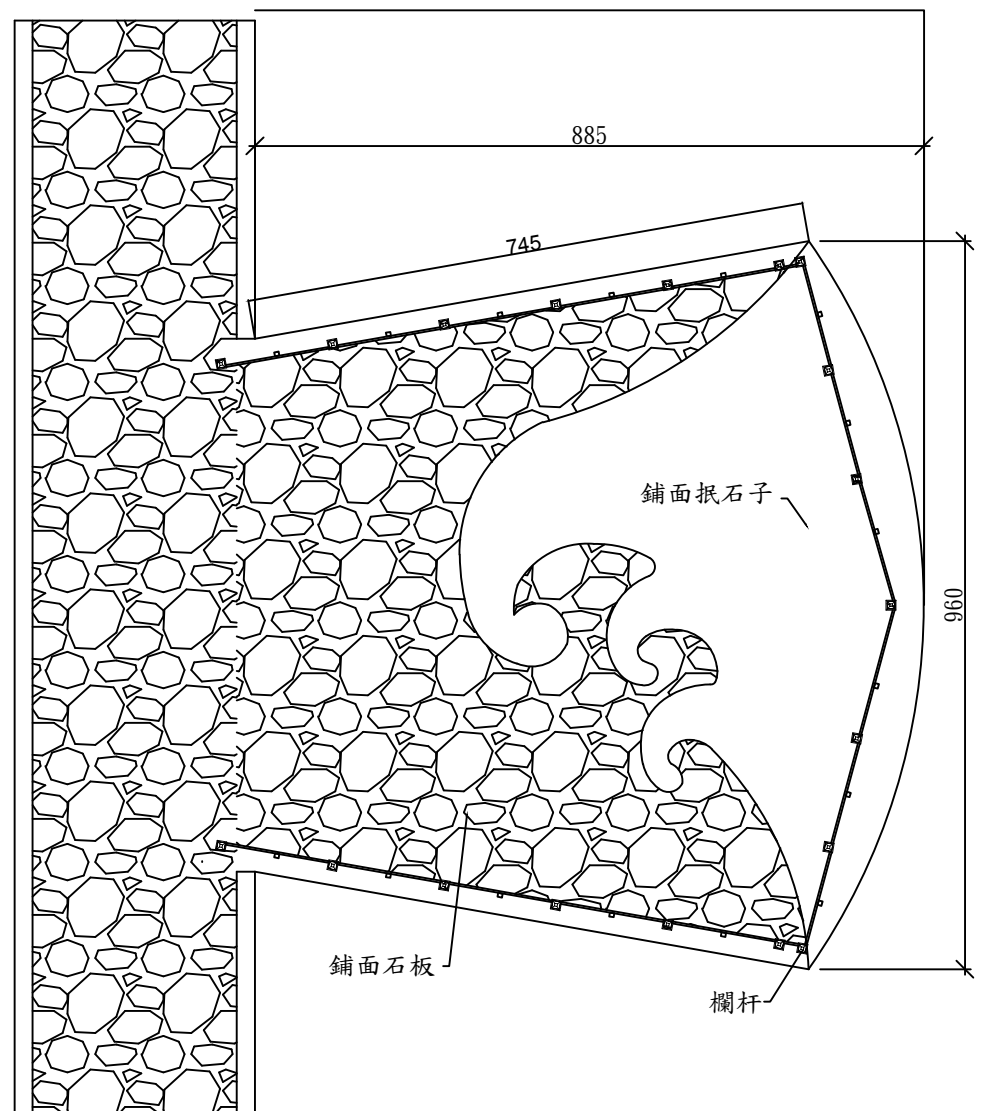


S01景觀平台鋪面裝修詳圖

工程主辦機關	工程名稱	圖名	日期	圖號	廠商(編製)		執行機關
經濟部水利署第十河川局	新埔海堤環境改善工程	S01、S04 景觀平台裝修圖	109年10月	D-14A	專任工程人員	廠商	承辦人(校核)
						泉億營造有限公司	

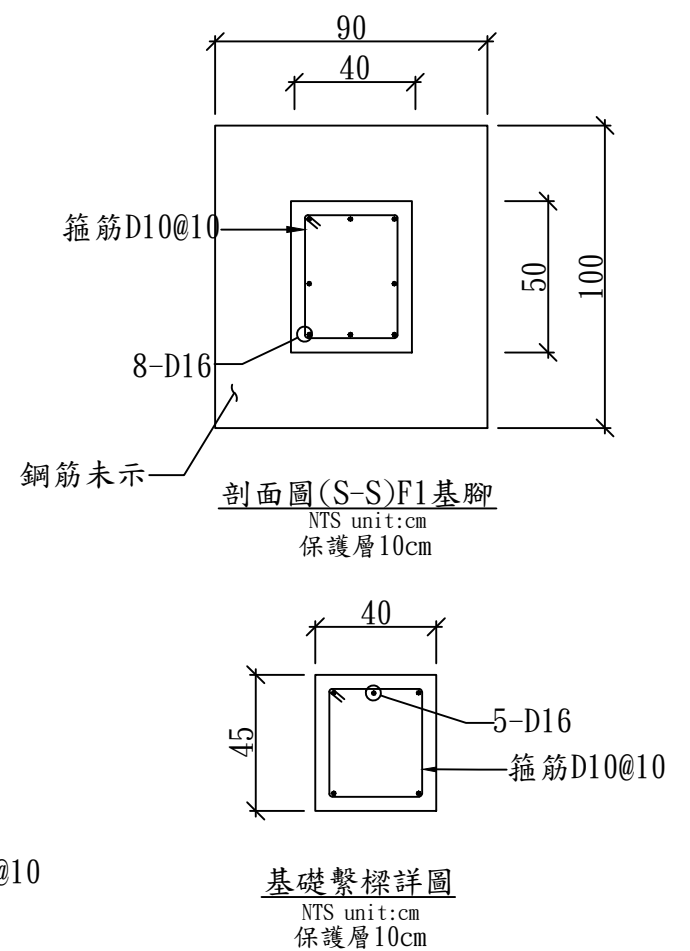


工 程 主 辦 機 關	工 程 名 稱	圖 名	日 期	圖 號	廠 商 (編 製)		執 行 機 關
經濟部水利署第十河川局	新埔海堤環境改善工程	S01、S04 景觀平台詳圖(二)	109年 10月	D-15	專任工程人員	廠 商	承辦人(校核)
						泉億營造有限公司	

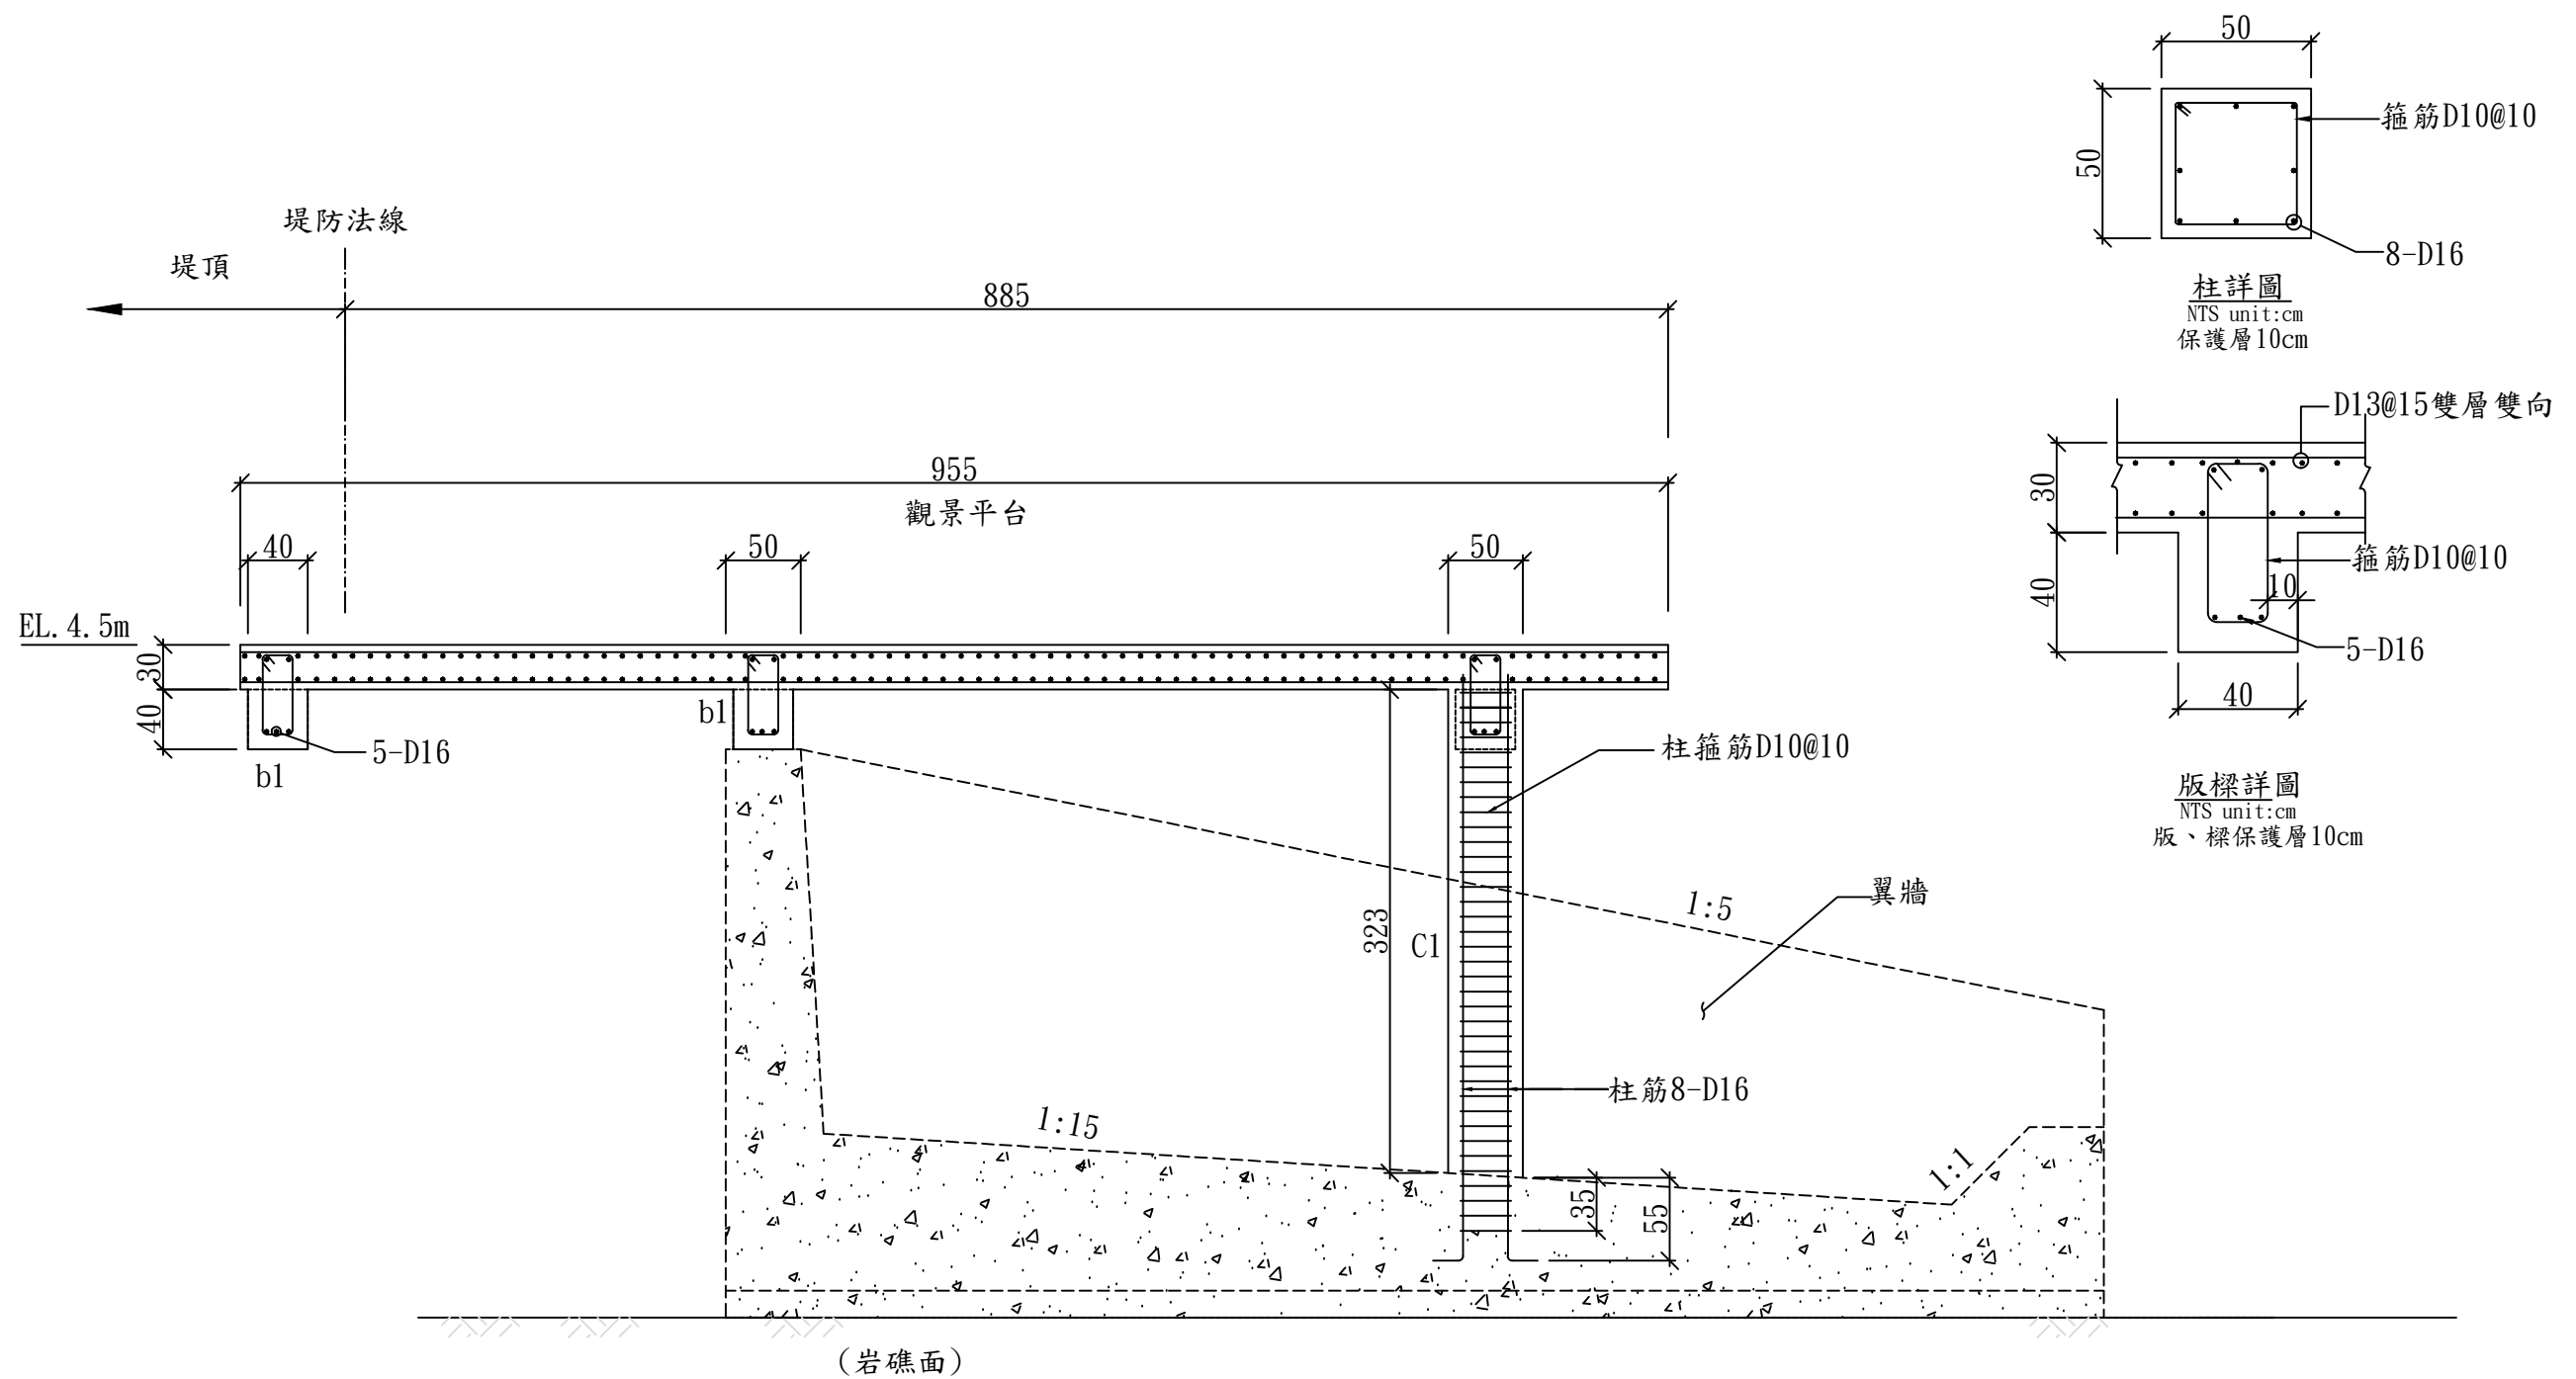



剖面圖(U-U)觀景平台詳圖
S:1:100 unit:cm

工程主辦機關	工程名稱	圖名	日期	圖號	廠商(編製)		執行機關
					專任工程人員	廠商	承辦人(校核)
經濟部水利署第十河川局	新埔海堤環境改善工程	S01、S04 景觀平台詳圖(三)	109年10月	D-16		泉億營造有限公司	

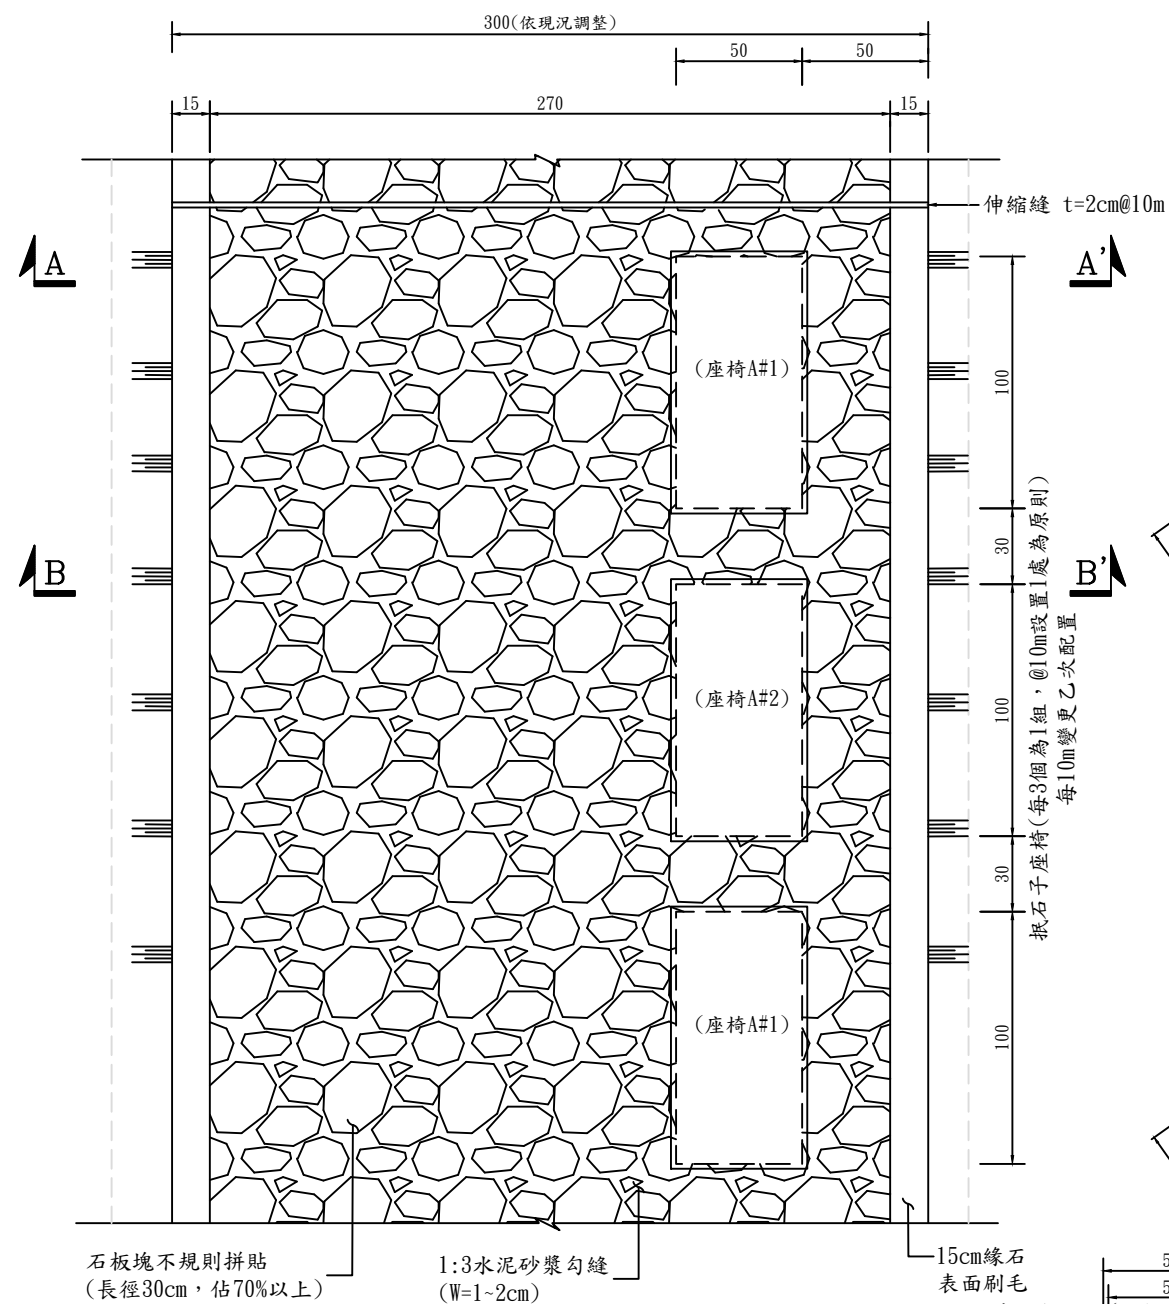


堤頂景觀鋪面平面圖(二)

(本圖適用於里程0K+189.44~0K+343)

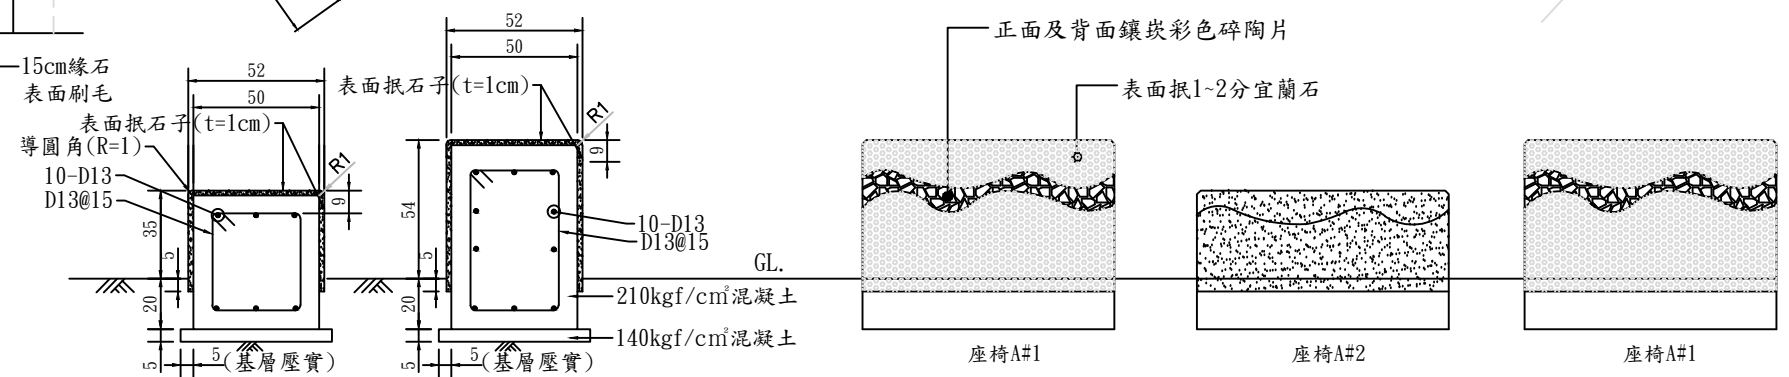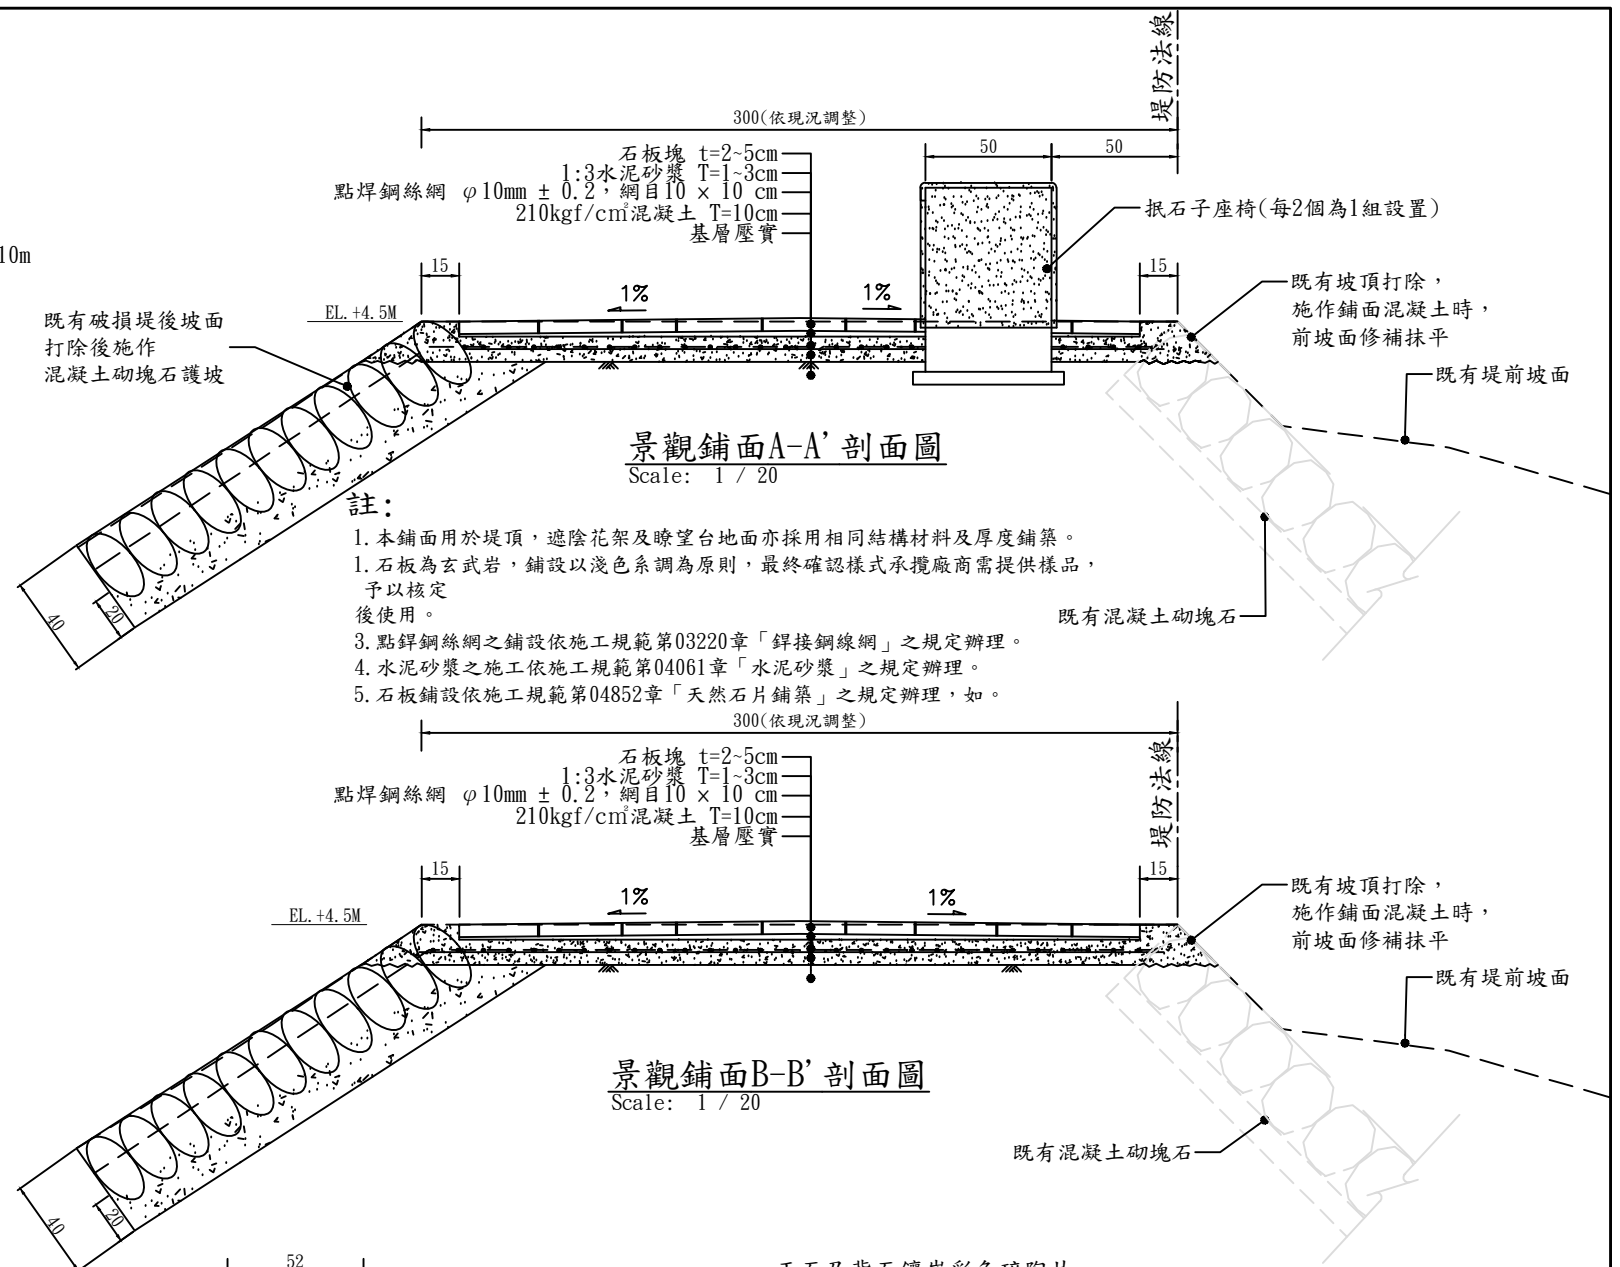




抵石子座椅詳圖

工 程 主 辦 機 關	工 程 名 稱	圖 名	日 期	圖 號	廠 商 (編 製)		執 行 機 關
經濟部水利署第十河川局	新埔海堤環境改善工程	景觀鋪面(二) 及抵石子座椅詳圖	109年 10月	D-17	專任工程人員	廠 商	承辦人(校核)
						泉億營造有限公司	

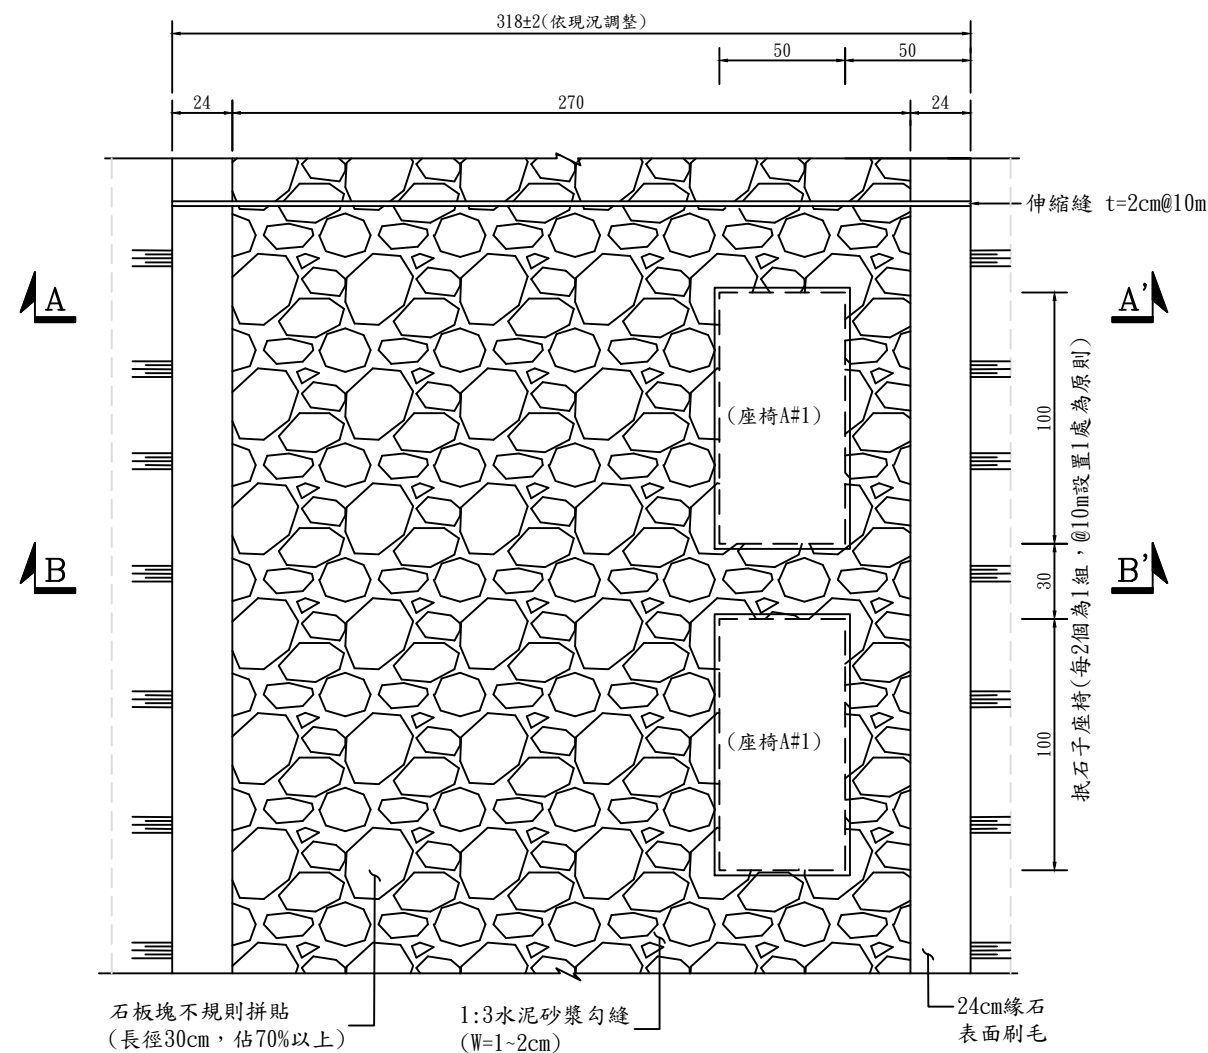


堤頂景觀鋪面平面圖(三)
Scale: 1 / 20
(本圖適用於里程0K+343~0K+533)


註：
1. 抵石子可以不同顏色繪製圖案，廠商施作前應提供甲方選色配用，經核可後施作。
2. 碎陶片厚度3-8mm，可為陶瓷廠破碎產品，但非為資源回收料。廠商施作前應提供甲方選色配用，經核可後施作。
3. 抵石子座椅A、B，甲方得視需要現場指示施作位置，並以實作數量計價。

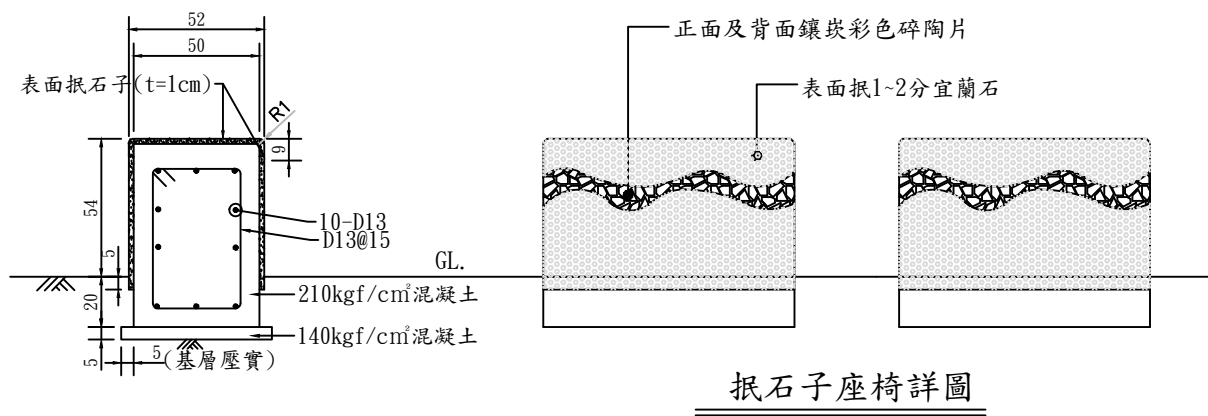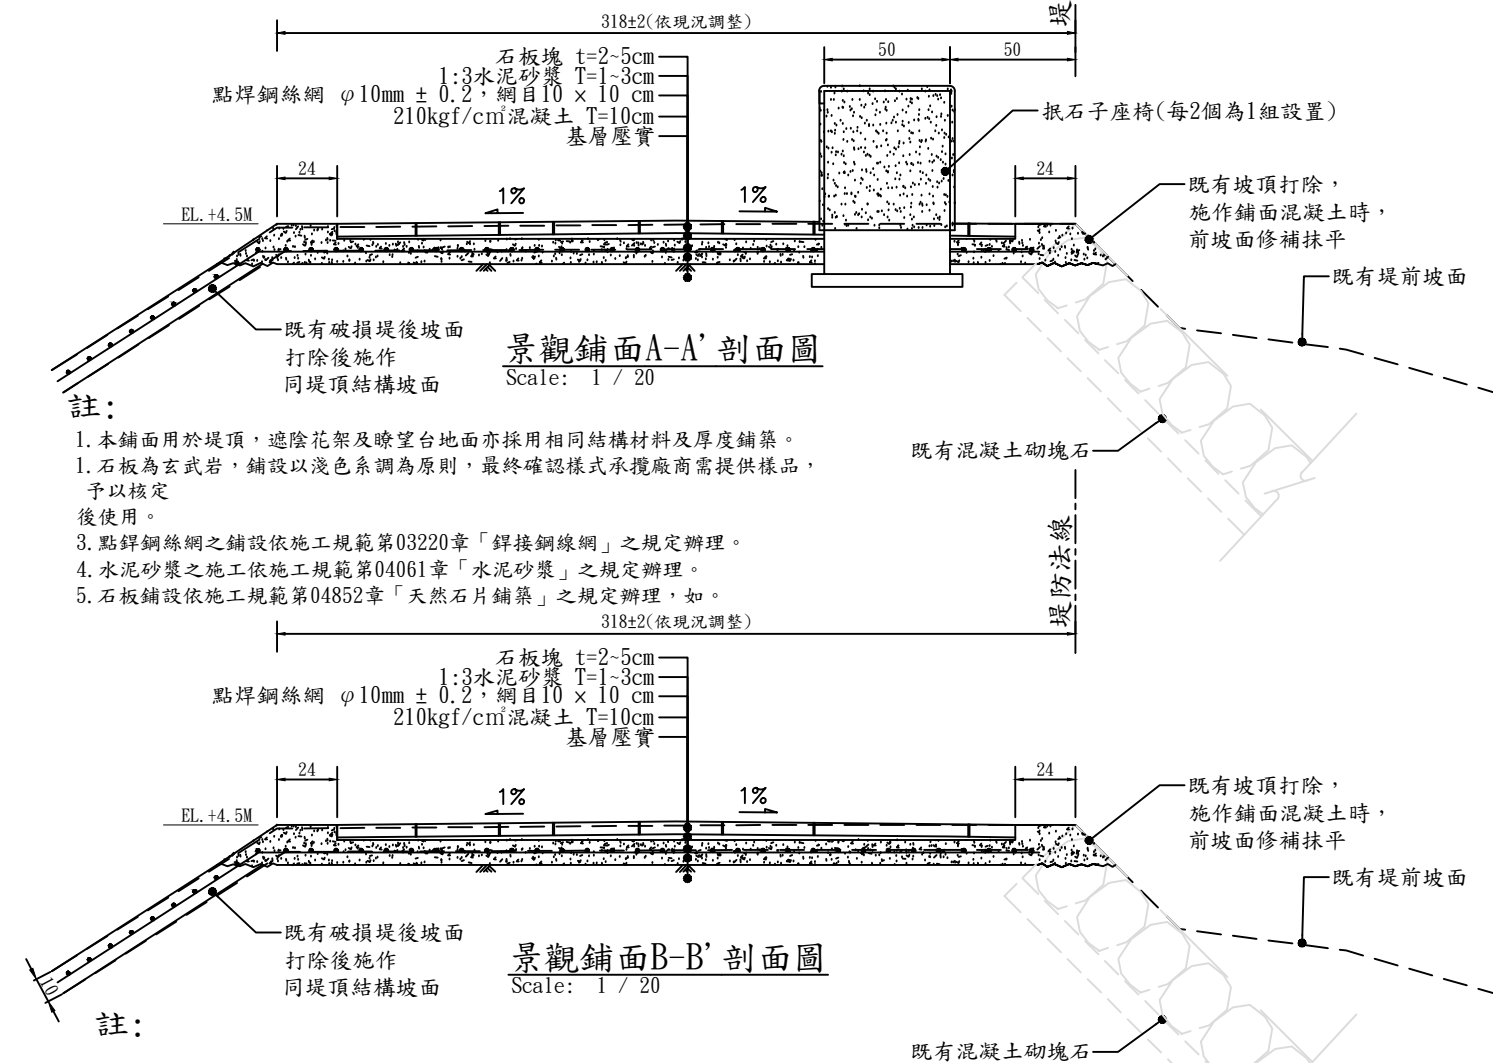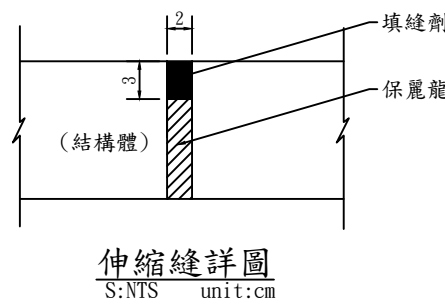

工程主辦機關	工程名稱	圖名	日期	圖號	廠商(編製)		執行機關
					專任工程人員	廠商	
經濟部水利署第十河川局	新埔海堤環境改善工程	景觀鋪面(三) 及抵石子座椅詳圖	109年 10月	D-17A		泉億營造有限公司	承辦人(校核)

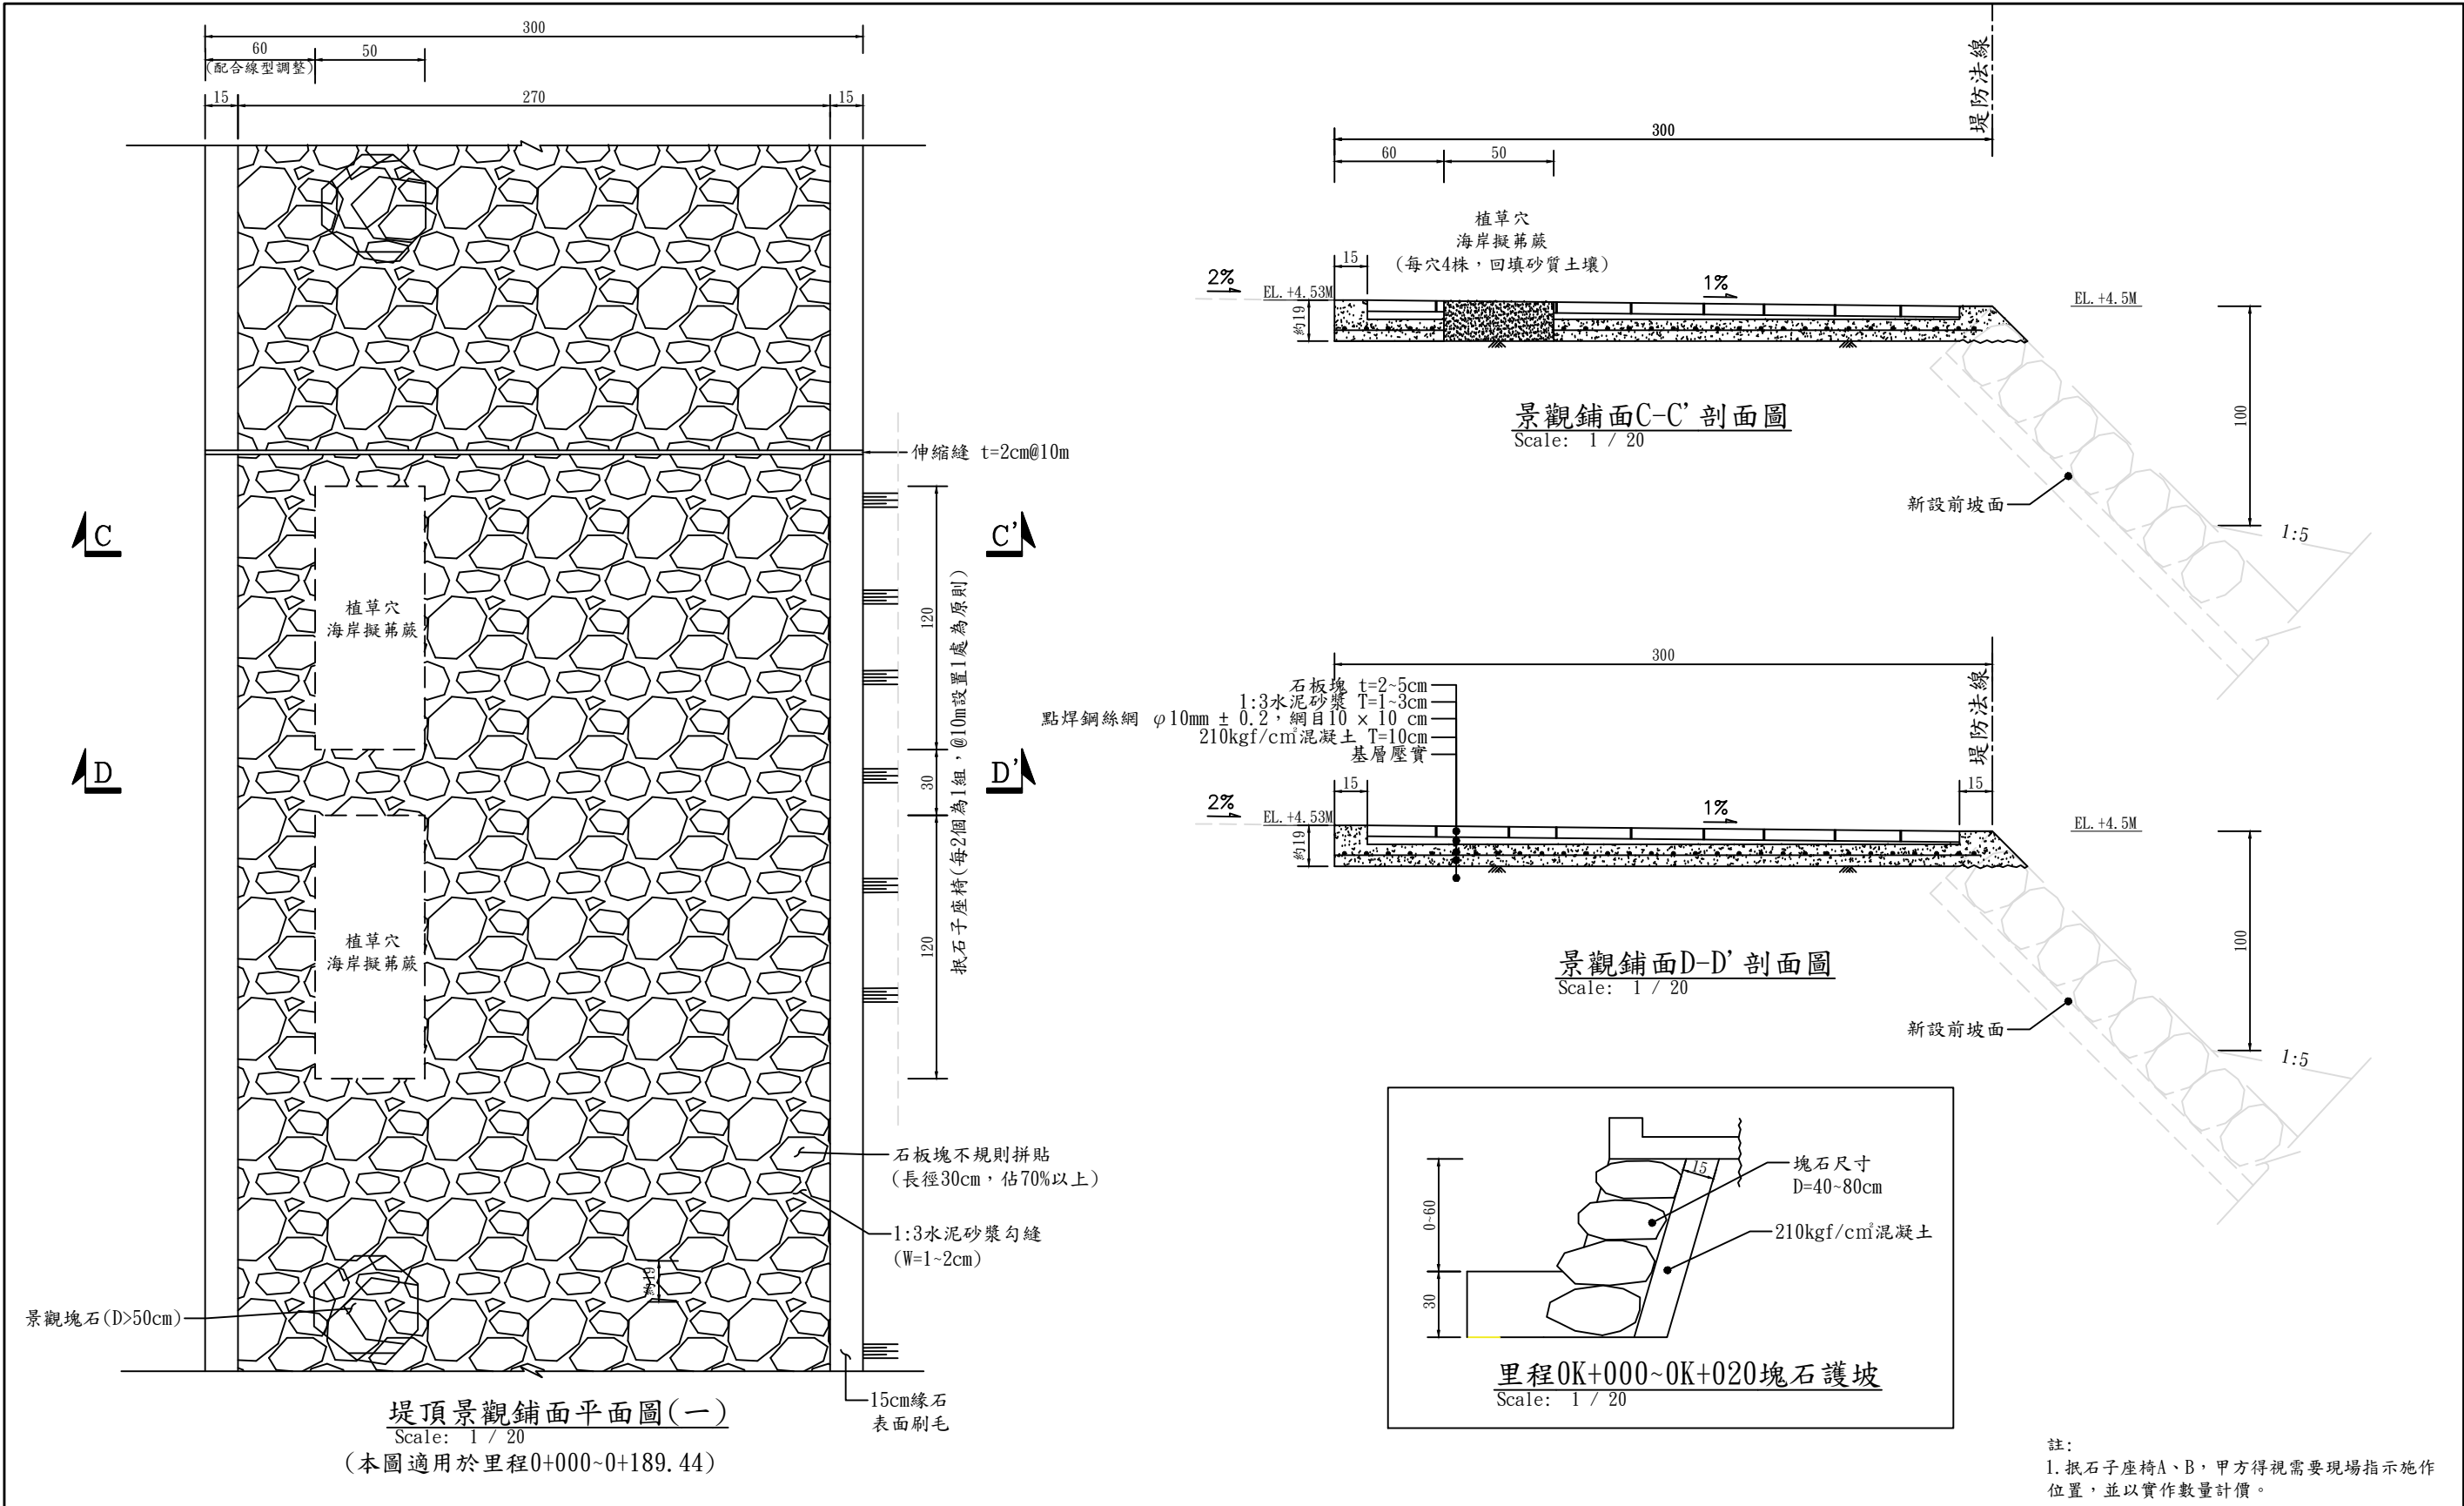


工程主辦機關	工程名稱	圖名	日期	圖號	廠商(編製)		執行機關
					專任工程人員	廠商	承辦人(校核)
經濟部水利署第十河川局	新埔海堤環境改善工程	景觀鋪面(一)	109年 10月	D-18		泉億營造有限公司	

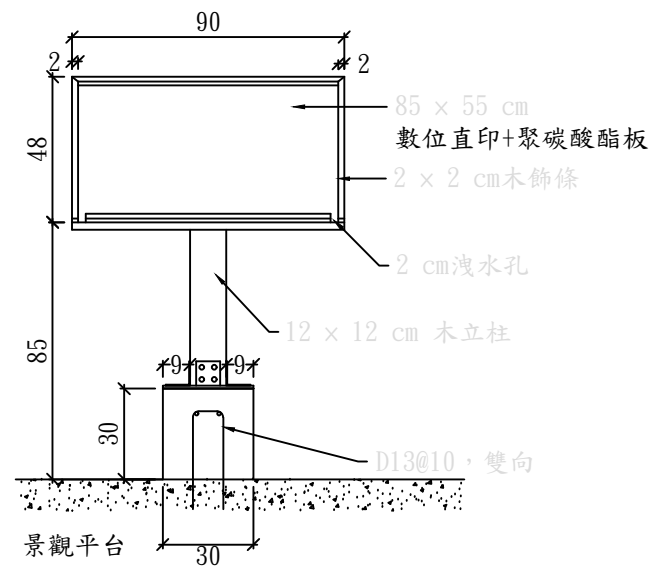


傾斜式解說牌正視圖

S:1:25 unit:cm

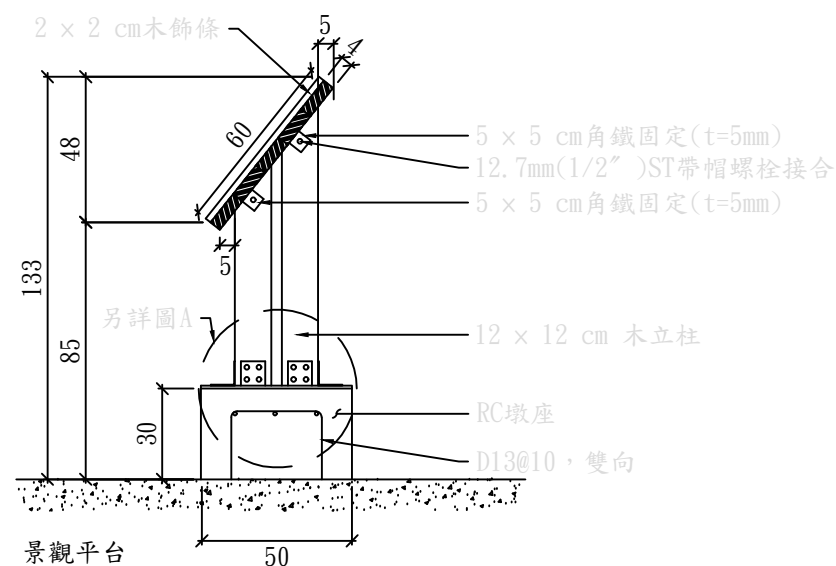

傾斜式解說牌側視圖

S:1:25 unit:cm

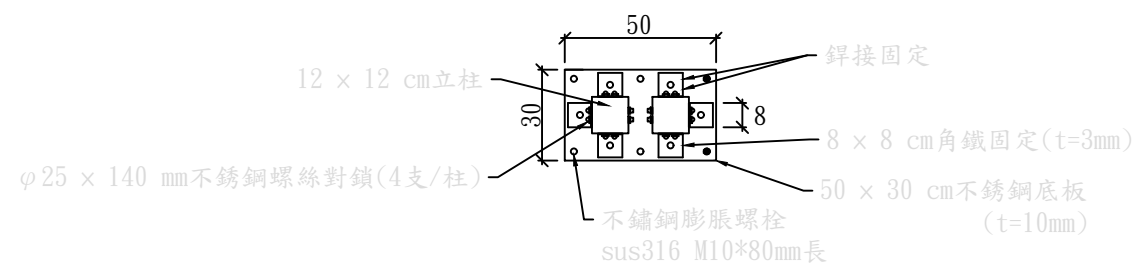

詳圖A 傾斜式解說牌柱位基礎搭接詳圖

S:1:25 unit:cm

一、材料說明：

1. 木料規格：

- (1) 素材品質應屬健全，選材標準參考CNS444標準。
- (2) 木材須經乾燥處理，且不得傷害材質。
- (3) 木樁可採用杉木或當地既有竹材或木料。

2. 本工項材料建議以木料施作時，其木材材料規範如下：

(1) 塗裝：

本木作工程木料表面護木油塗佈處理為戶外專用防霉、防腐、防蟻之中性抗紫外線、無毒環保塗料，本工項木作使用戶外用之護木油，浸泡或刷子塗佈或噴塗方式，至少塗佈兩次，塗佈前應徹底清潔並經刨光等加工處理後為之，塗料物理性質測試報告及安全無毒測試報告應檢附交由監造單位，核可後方可施工。塗裝後組裝，驗收完成後得再塗裝。

(2) 其他：

木料由監造單位驗料完成並簽證後，方可進場施作。

3. 五金部分：角鐵、螺栓、鐵釘均為不銹鋼或熱浸鍍鋅防銹處理。

4. 廠商需提供監造單位認可之國內外測試機構(經TAF認證之實驗室)之測試報告。

5. 施工前應附檢驗證明(包括含水率不得超過19%之規定)。

二、施工規範：

1. 五金配件依施工規範第05090章「金屬接合」之規定辦理。

2. 不銹鋼板依施工規範第05125章「結構用鋼材」之規定辦理。

3. 金屬構件之處理依施工規範第05560章「鑄金屬件」之規定辦理。


4. 木材之處理依施工規範第06100章「粗木作」及第06200章「細木作」之規定辦理。

三、其他說明：

1. 解說牌圖文字體的大小以1公分見方，內容詳附圖D-20；需與設計監造單位、現場工程司確認後再行施作。


2. 除另有標示者外，圖面尺寸皆以cm標註。

工程主辦機關	工程名稱	圖名	日期	圖號	廠商(編製)		執行機關
經濟部水利署第十河川局	新埔海堤環境改善工程	傾斜式解說牌詳圖(一)	109年10月	D-19	專任工程人員	廠商	承辦人(校核)
						泉億營造有限公司	

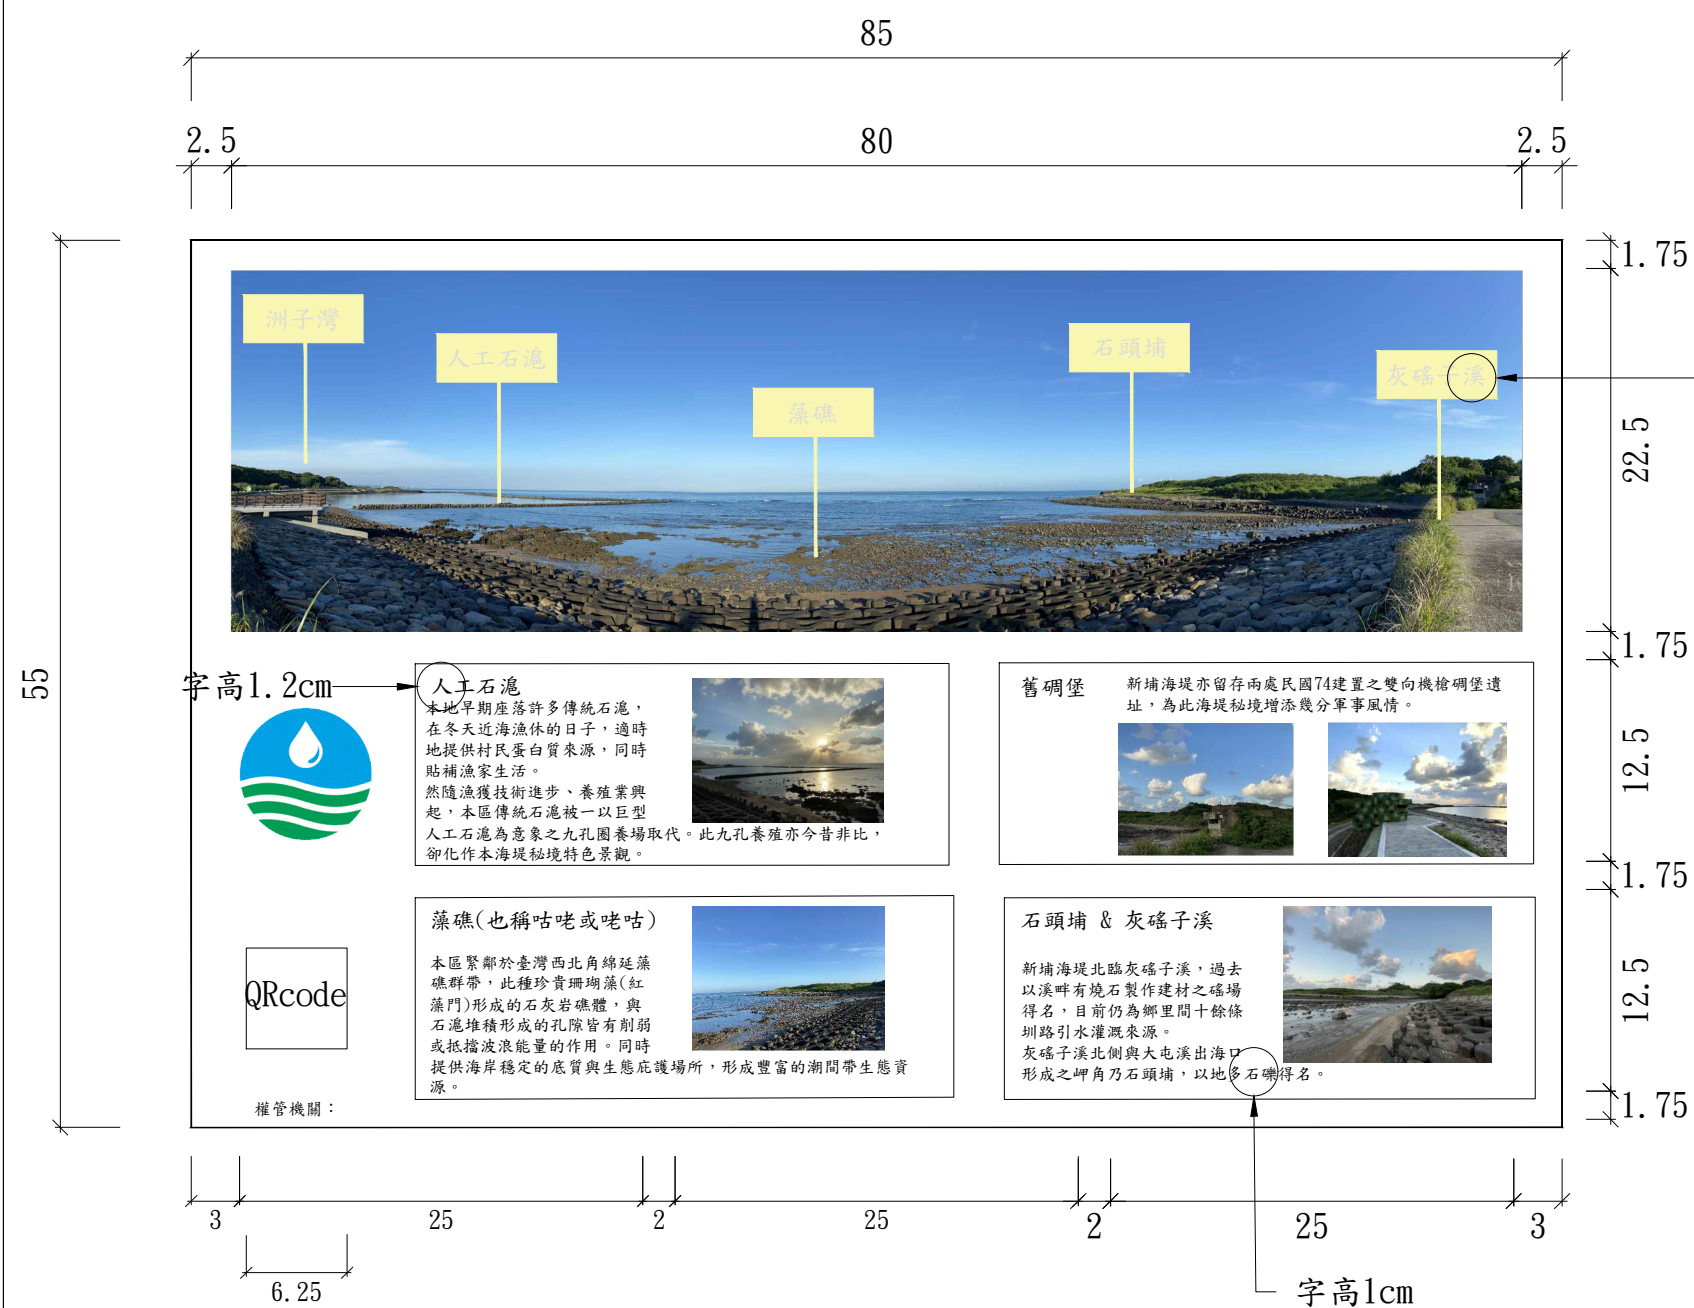


◎ 說明：

1. 傾斜式解說牌(一)設置位置為里程約 0k+054. 2m處S01 觀景平台。
2. 版面材料為數位直印+聚碳酸酯板。數位影像圖層：耐候、耐寒熱、耐刮傷、耐衝擊。符合ASTM G154檢驗標準，能使影像彩繪聚碳酸酯板之色澤保存5年以上
3. 廠商應於製作解說牌(一)、(二)牌面前，應將圖文樣稿送甲方審核，核可後據以製作。原則上環景圖以施工後現場照片為施作素材。

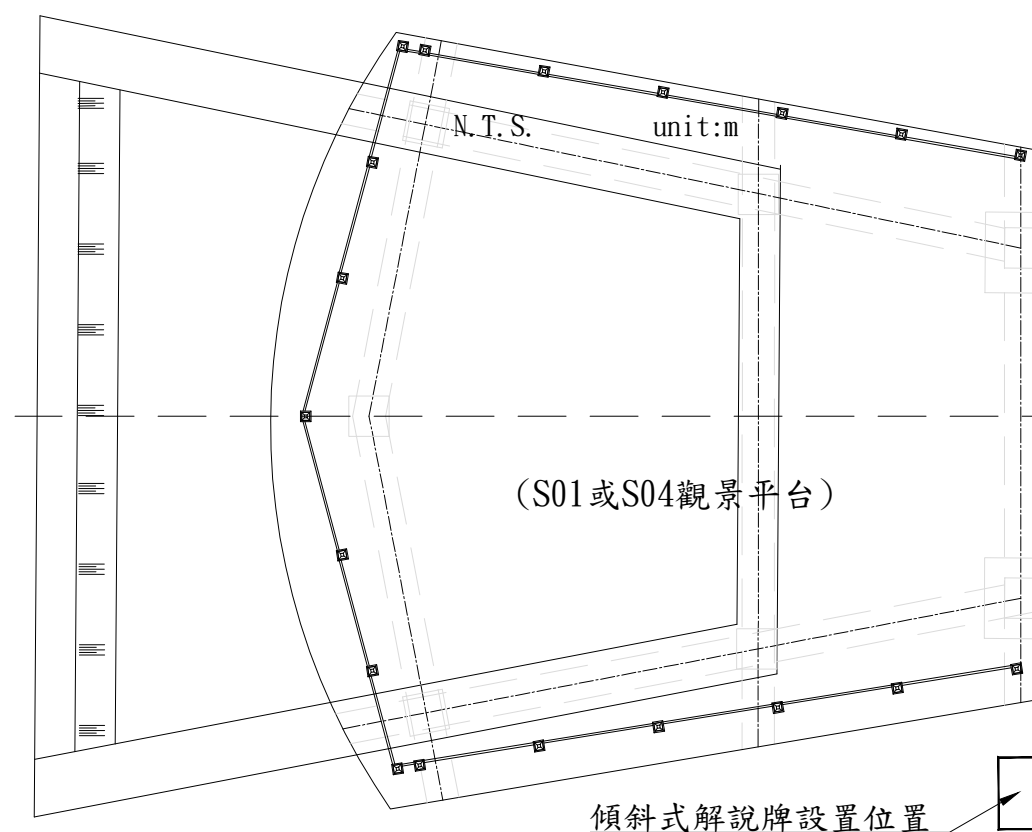

工 程 主 辦 機 關	工 程 名 稱	圖 名	日 期	圖 號	廠 商 (編 製)		執 行 機 關
經濟部水利署第十河川局	新埔海堤環境改善工程	傾斜式解說牌詳圖(二)	109年 10月	D-20	專任工程人員	廠 商	承辦人(校核)
						泉億營造有限公司	

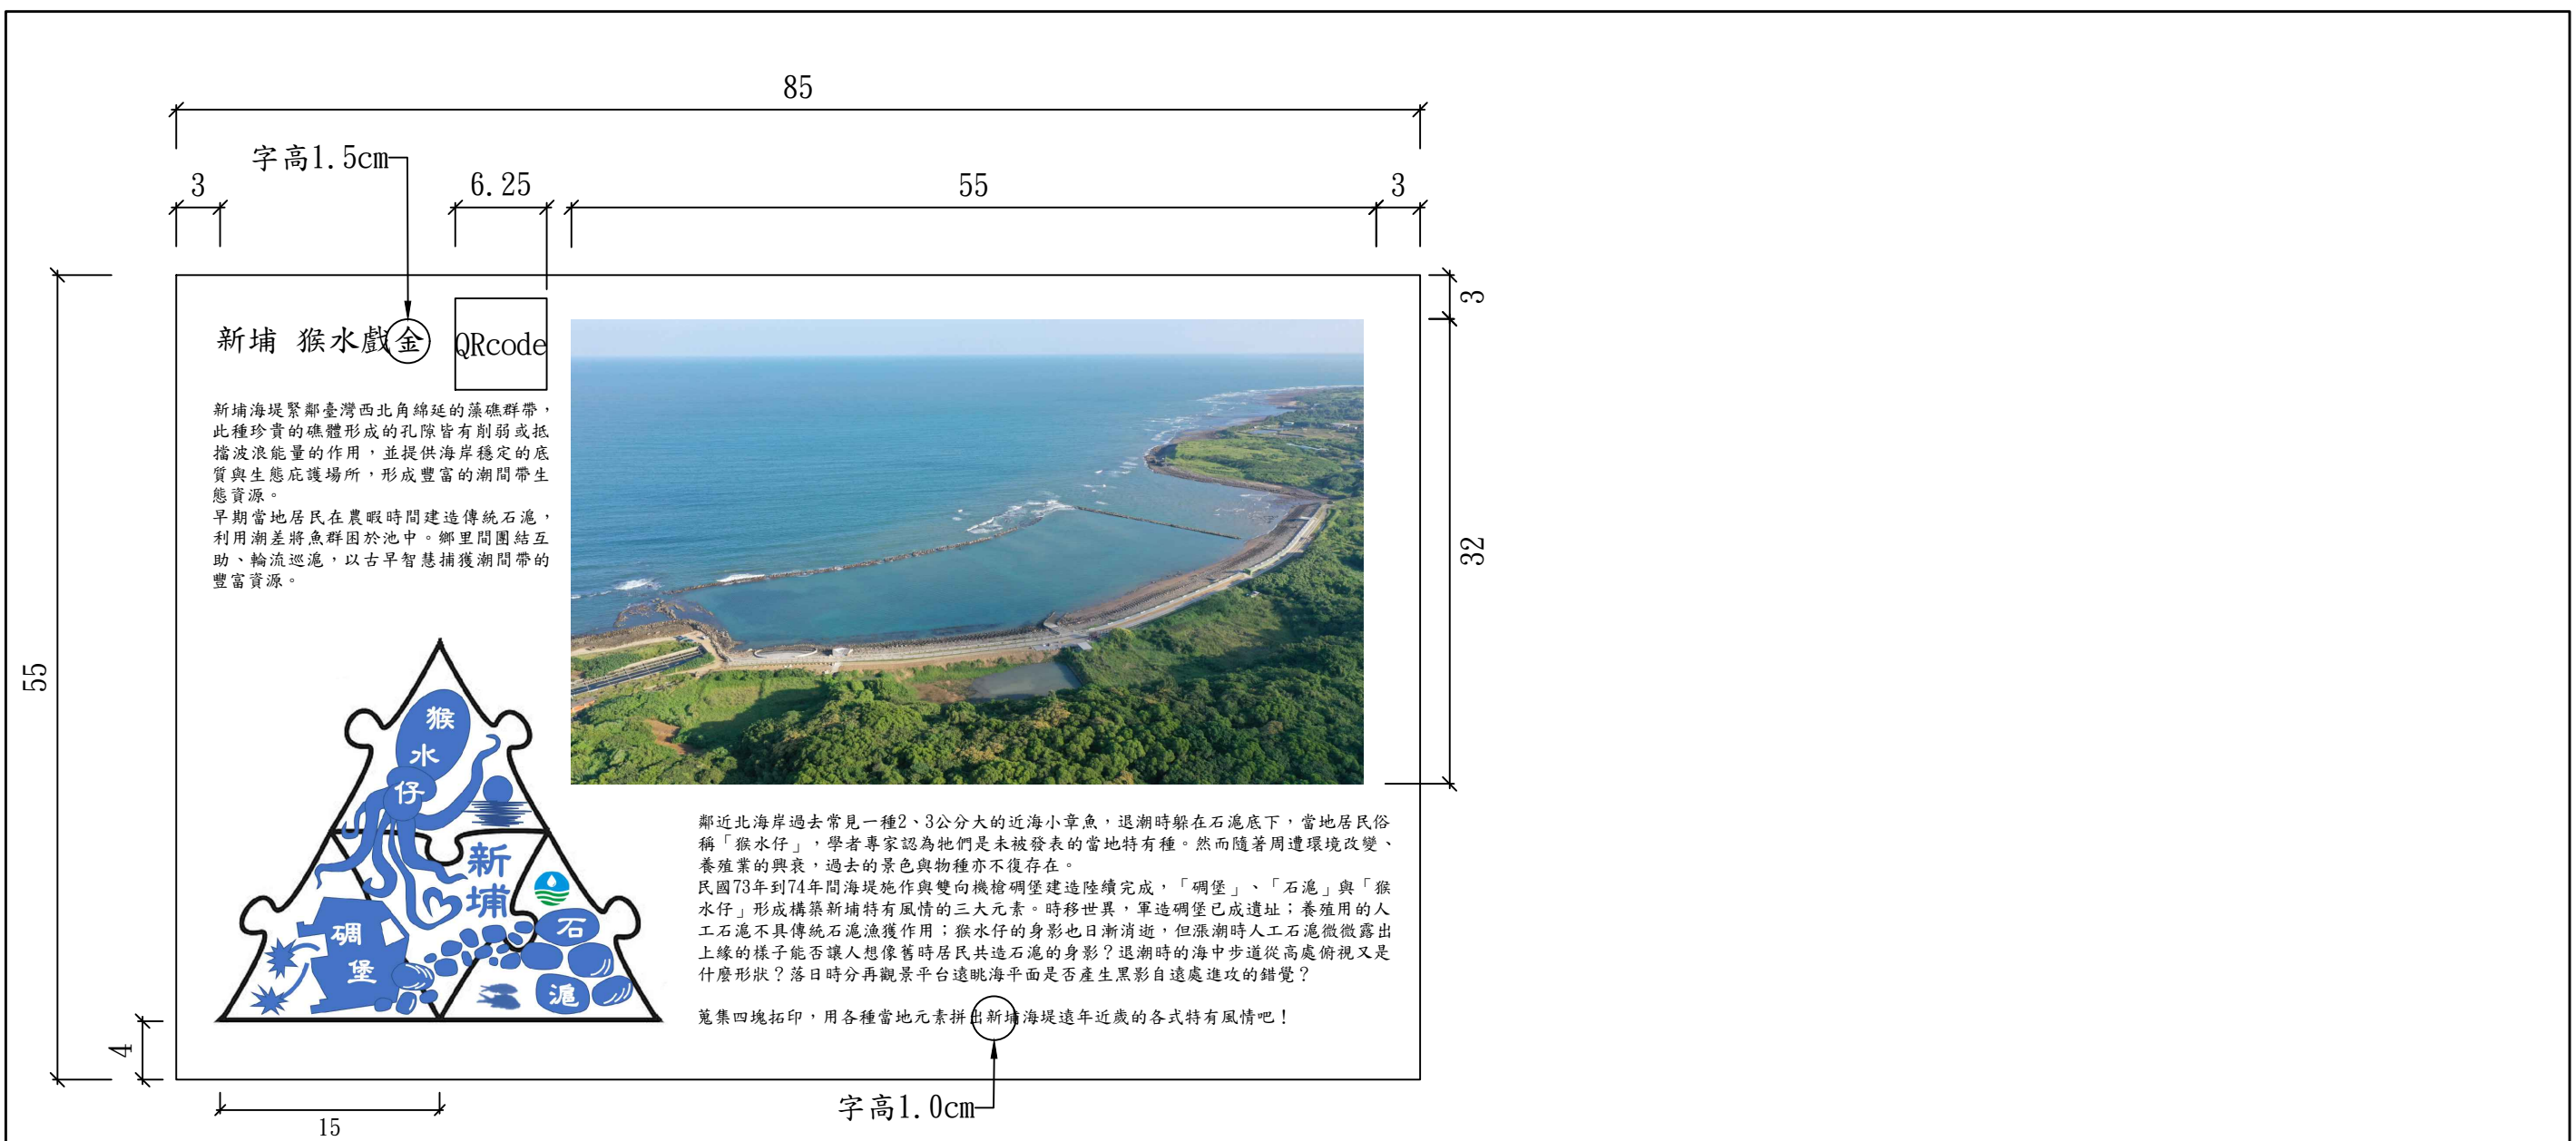


傾斜式解說牌(二) 面版圖文內容

N. T. S. unit:cm


◎ 說明：

1. 傾斜式解說牌(二)設置位置為里程 0k+527. 4m處S04觀景平台。
2. 解說文圖製作成QRcode，置入解說牌圖示位置。

工 程 主 辦 機 關	工 程 名 稱	圖 名	日 期	圖 號	廠 商 (編 製)		執 行 機 關
					專任工程人員	廠 商	承辦人(校核)
經濟部水利署第十河川局	新埔海堤環境改善工程	傾斜式解說牌詳圖(三)	109年 10月	D-21		泉億營造有限公司	




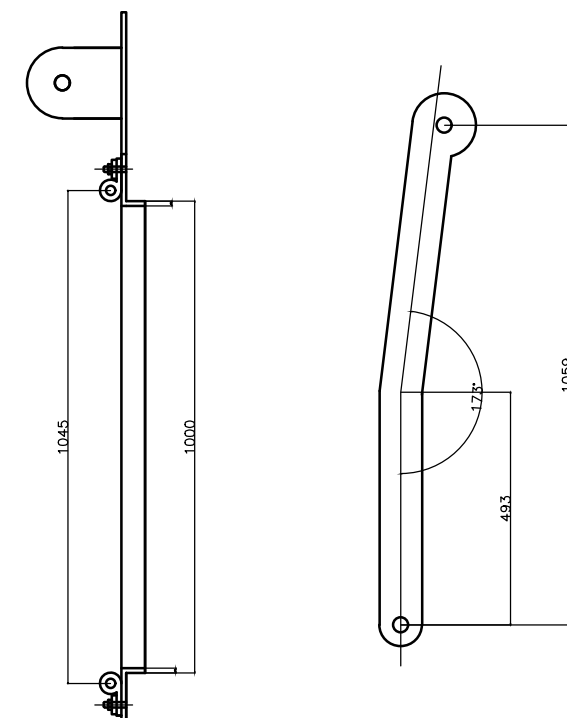


工 程 主 辦 機 關	工 程 名 稱	圖 名	日 期	圖 號	廠 商 (編 製)		執 行 機 關
經濟部水利署第十河川局	新埔海堤環境改善工程	Ø1.0m自動閘門詳圖	109年 10月	E-11	專任工程人員	廠 商	承辦人(校核)
						泉億營造有限公司	

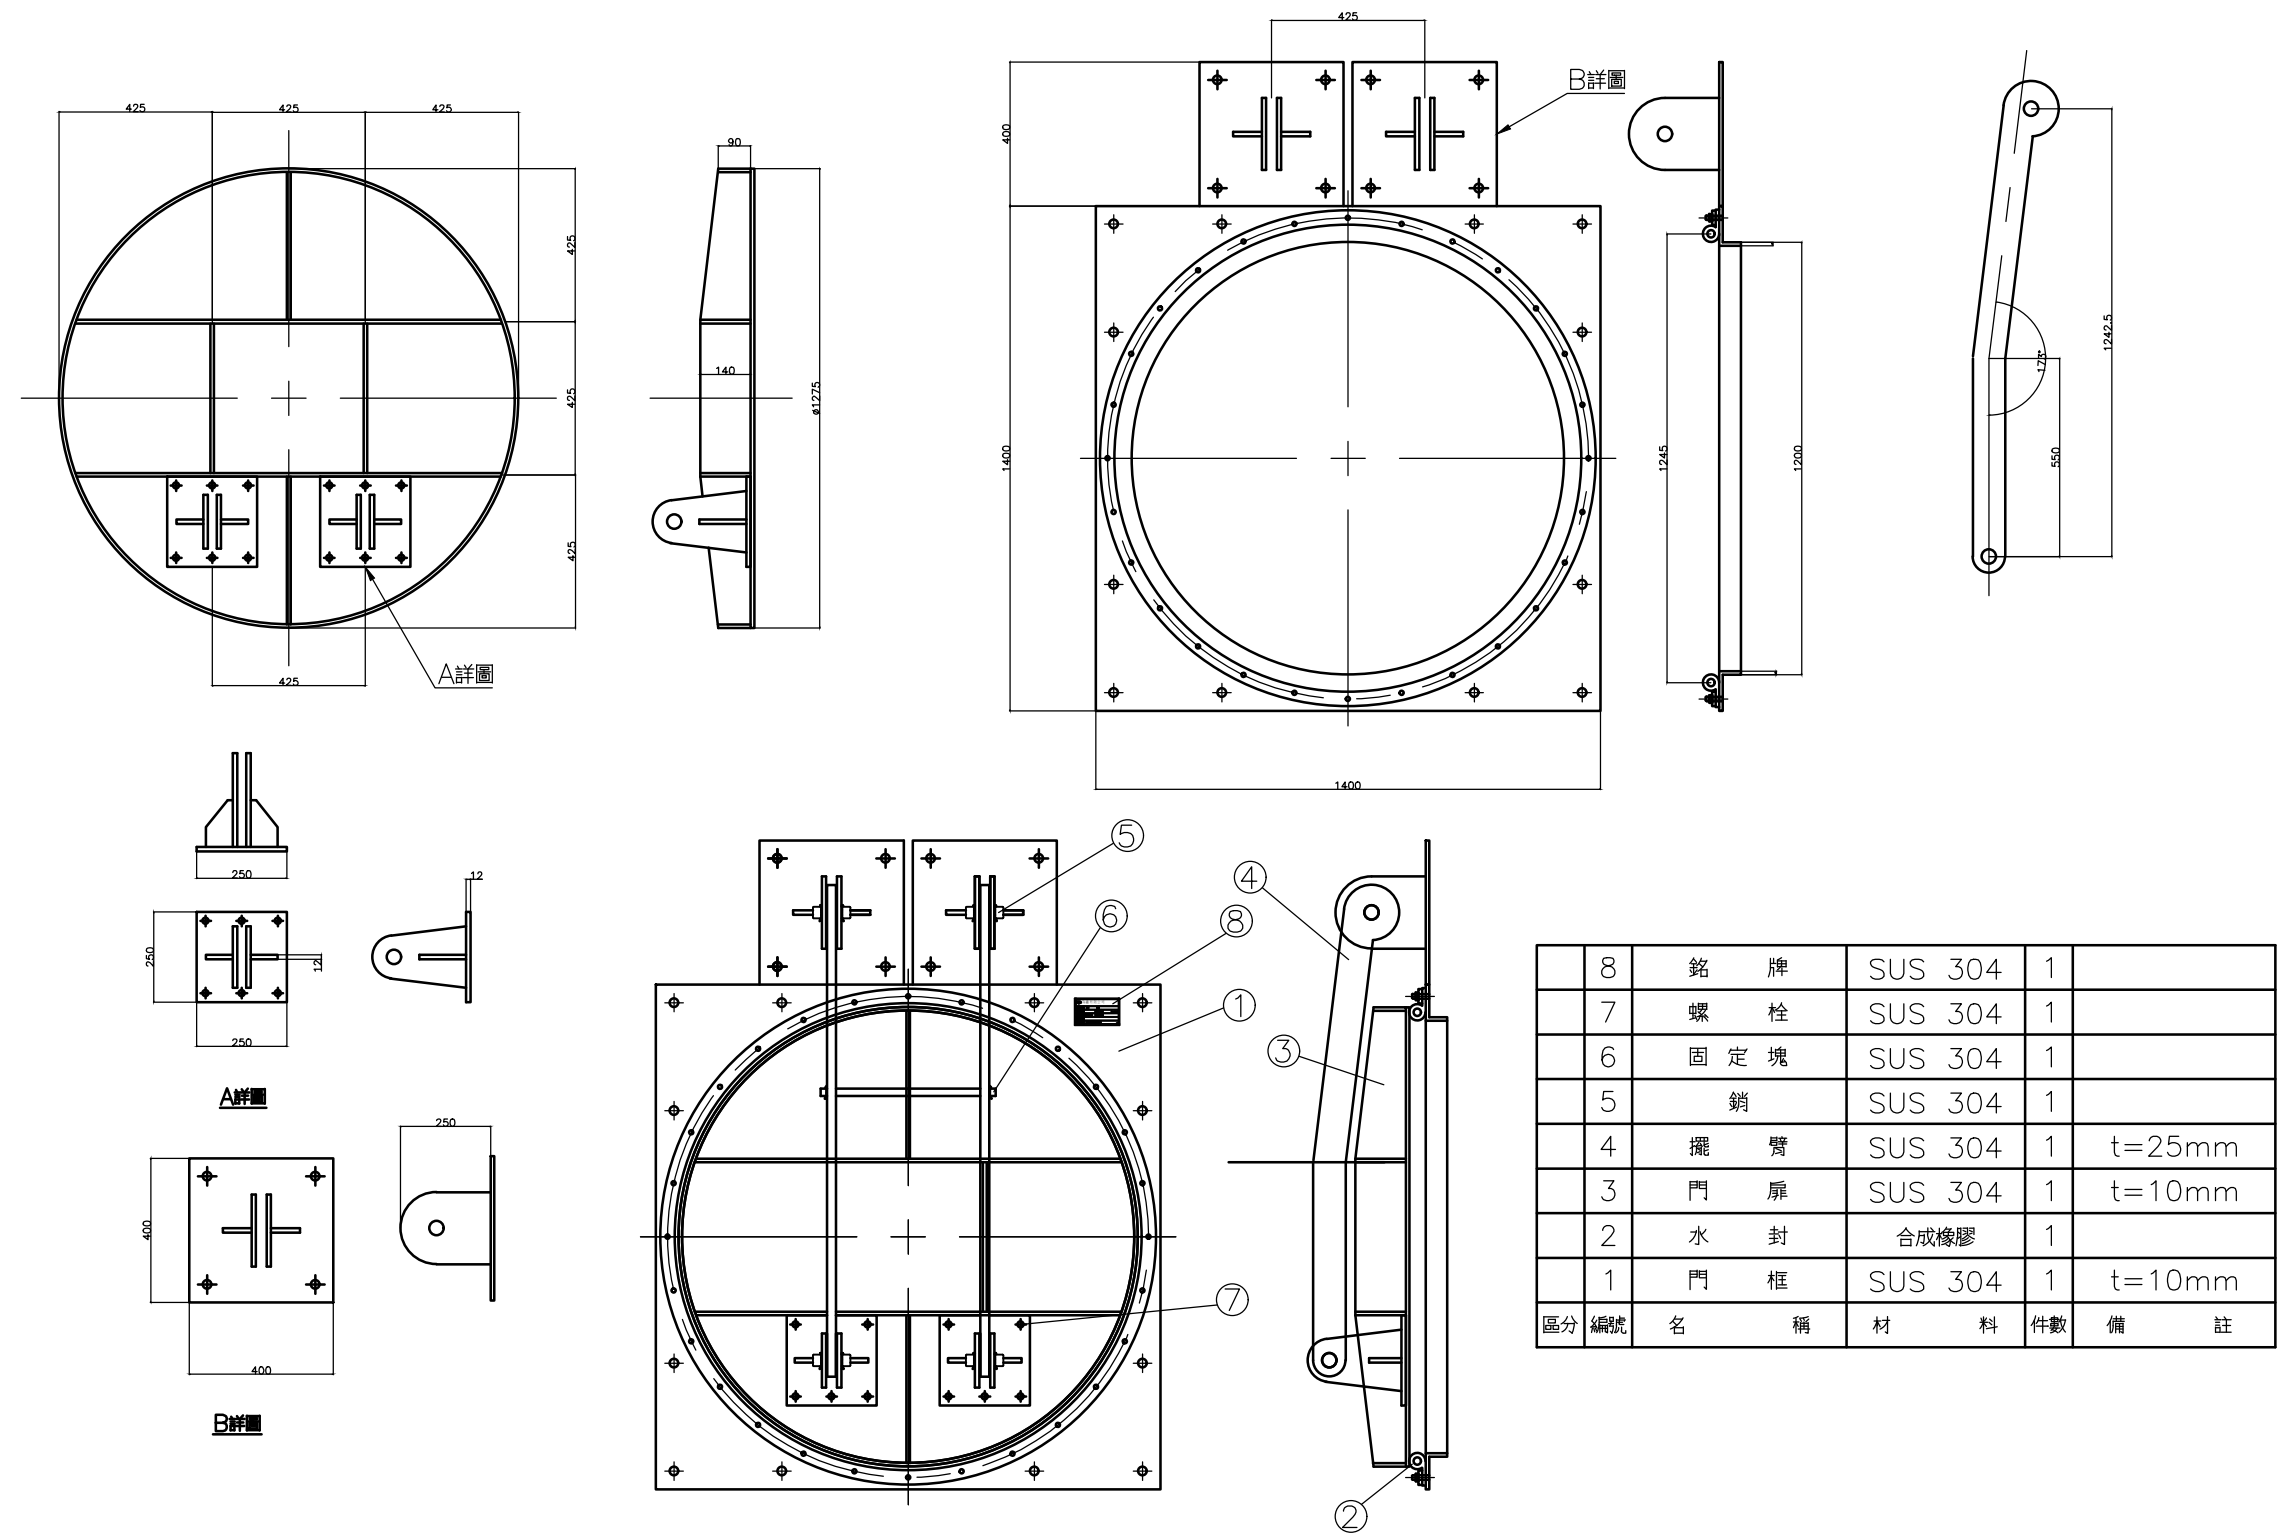


	8	銘 牌	SUS 304	1	
	7	螺 栓	SUS 304	1	
	6	固 定 塊	SUS 304	1	
	5	銷	SUS 304	1	
	4	擺 臂	SUS 304	1	t=25mm
	3	門 扉	SUS 304	1	t=10mm
	2	水 封	合成橡膠	1	
	1	門 框	SUS 304	1	t=10mm
區分	編號	名 稱	材 料	件數	備 註

工 程 主 辦 機 關	工 程 名 稱	圖 名	日 期	圖 號	廠 商 (編 製)		執 行 機 關
經濟部水利署第十河川局	新埔海堤環境改善工程	Ø1.2m自動開門詳圖	109年 10月	E-11	專任工程人員	廠 商	承辦人(校核)
						泉億營造有限公司	

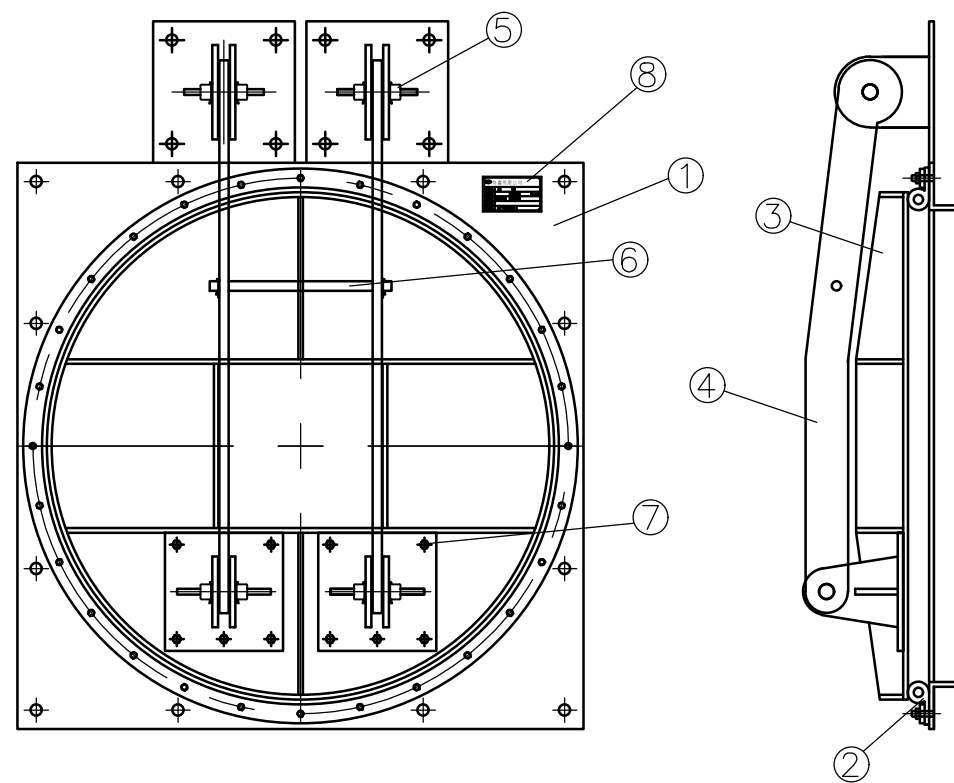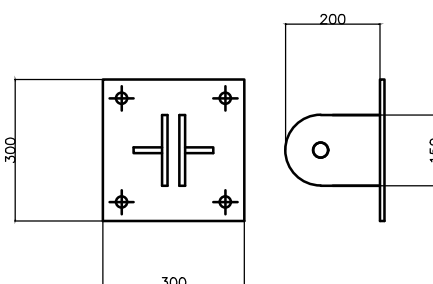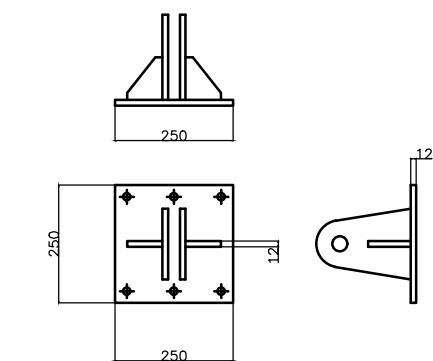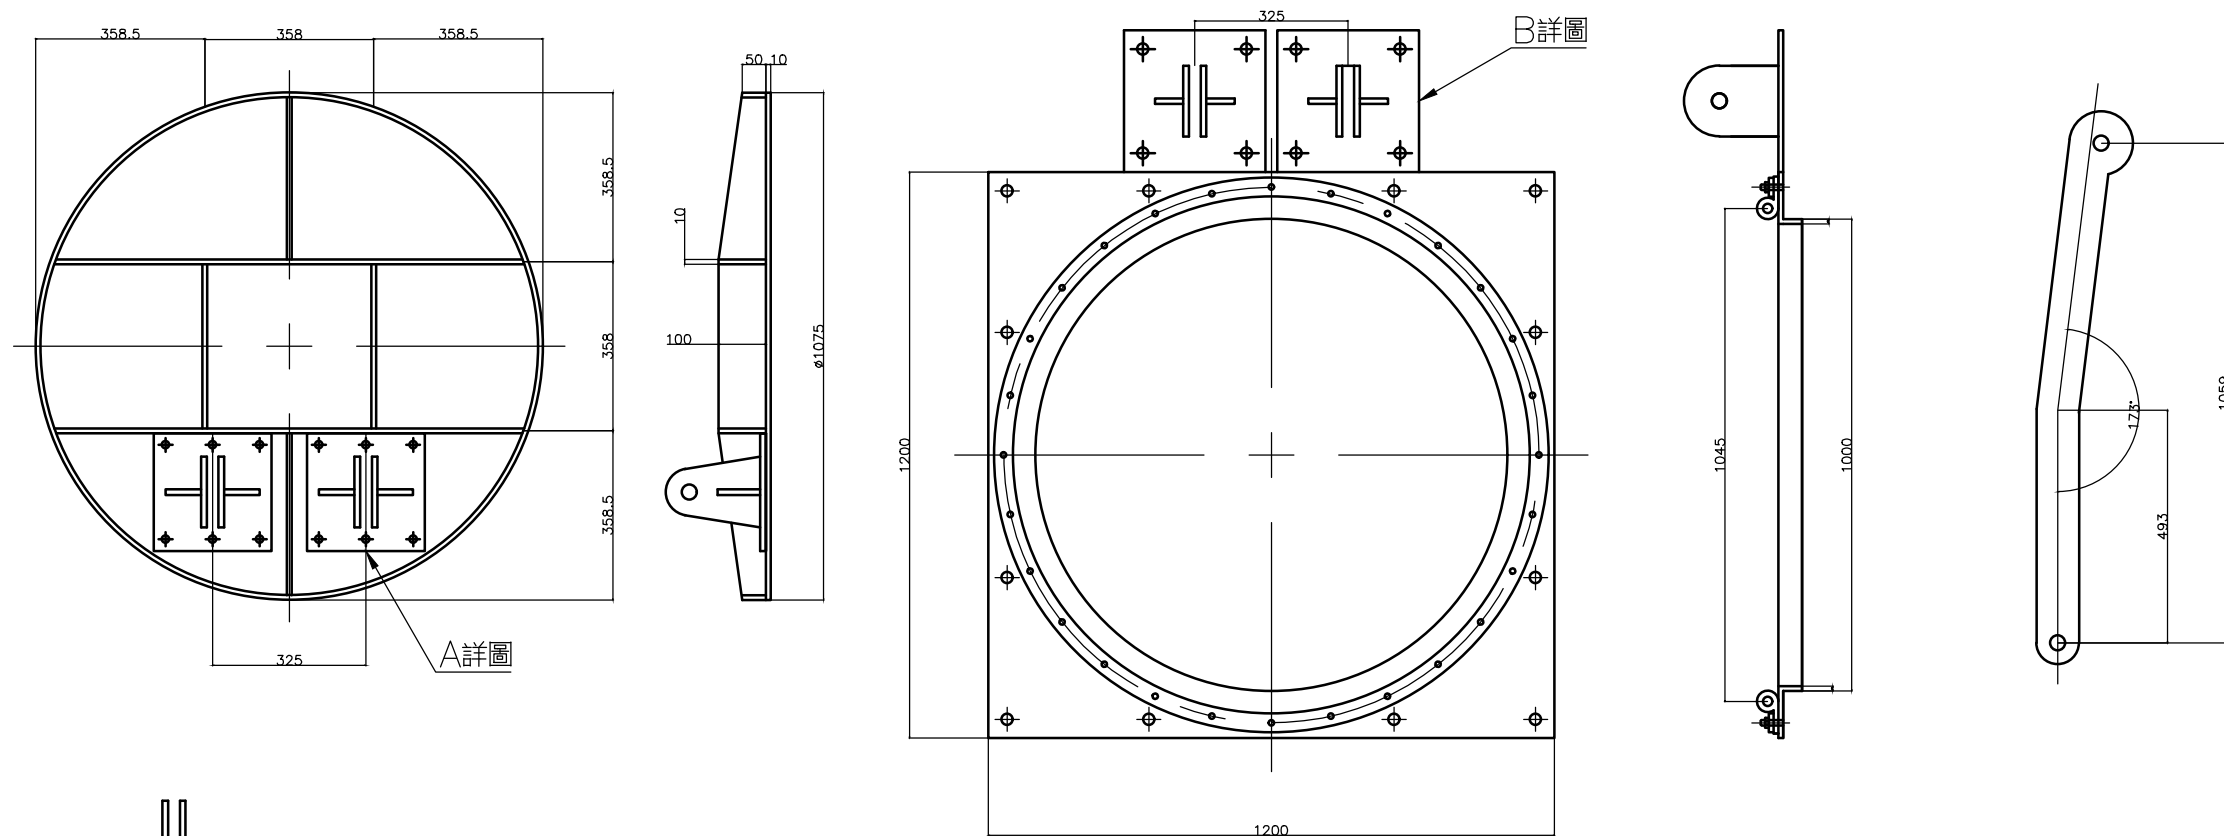



	8	銘牌	SUS 304	1	
	7	螺栓	SUS 304	1組	
	6	防傾桿	SUS 304	1	
	5	銷	SUS 304	1	
	4	擺臂	SUS 304	1	t=20mm
	3	門扉	SUS 304	1	t=10mm
	2	水封	合成橡膠	1	
	1	門框	SUS 304	1	t=10mm
區分	編號	名稱	材料	件數	備註

工程主辦機關	工程名稱	圖名	日期	圖號	廠商(編製)		執行機關
經濟部水利署第十河川局	新埔海堤環境改善工程	Ø1.0m自動開門詳圖	109年 10月	E-11	專任工程人員	廠商	承辦人(校核)
						泉億營造有限公司	


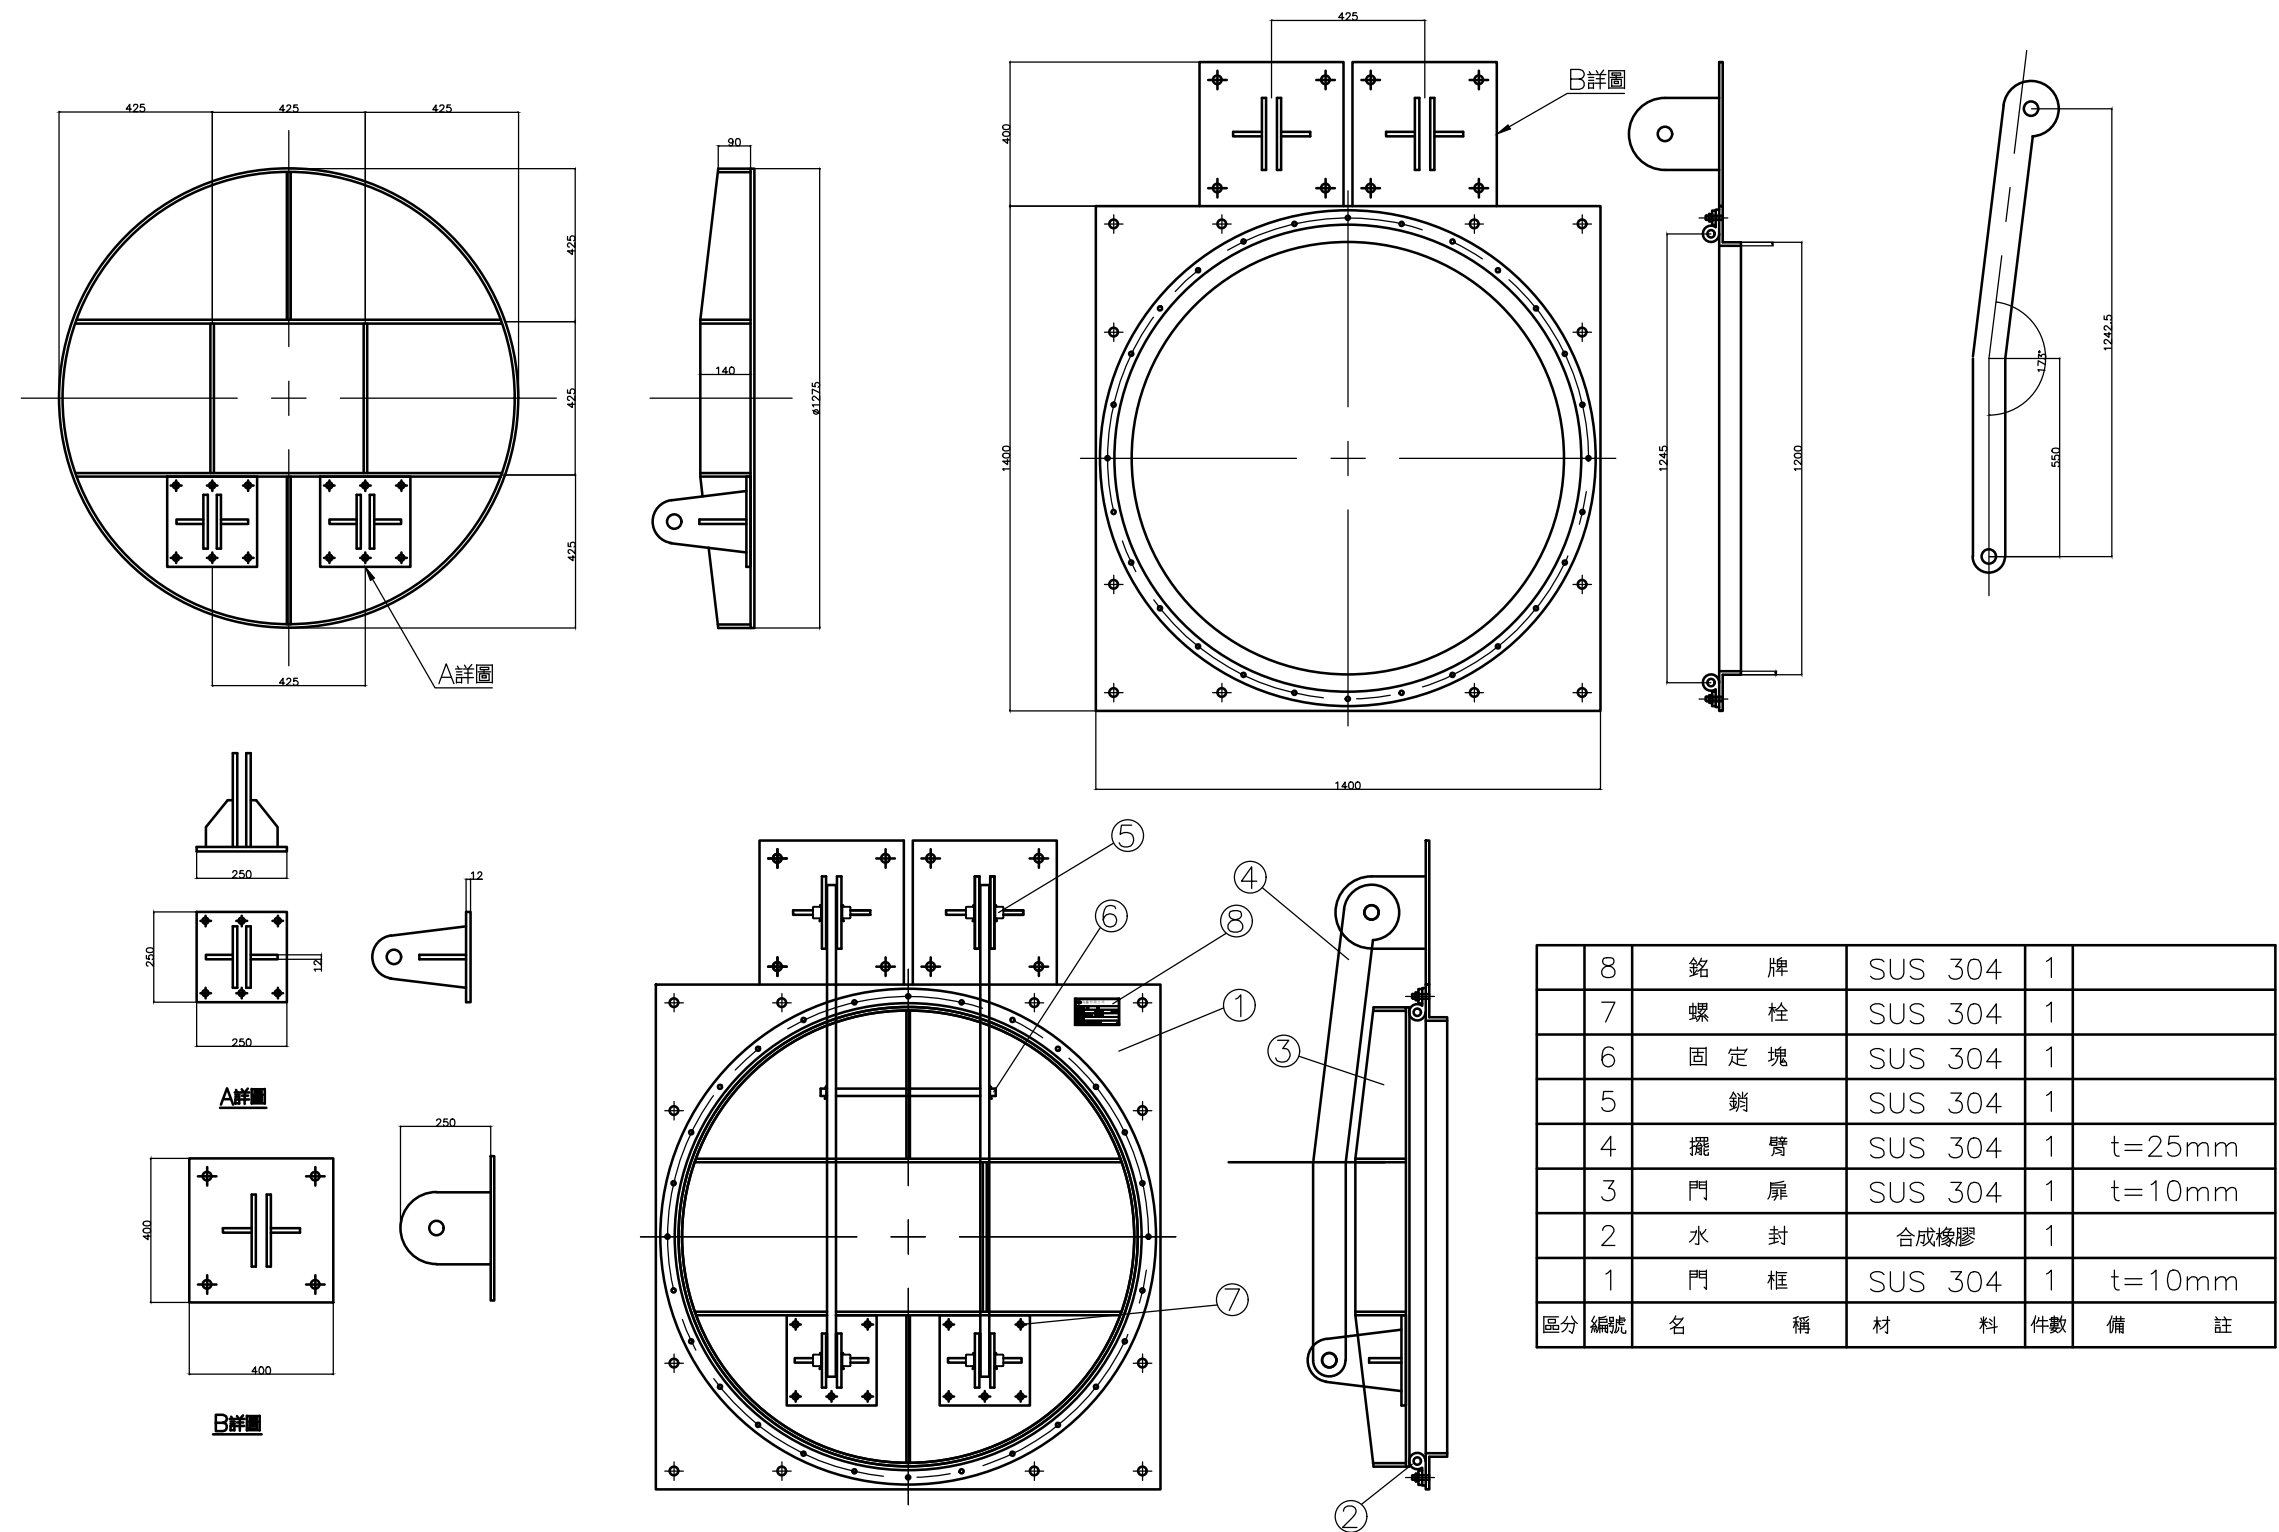


	8	銘 牌	SUS 304	1	
	7	螺 栓	SUS 304	1	
	6	固 定 塊	SUS 304	1	
	5	銷	SUS 304	1	
	4	擺 臂	SUS 304	1	t=25mm
	3	門 扉	SUS 304	1	t=10mm
	2	水 封	合成橡膠	1	
	1	門 框	SUS 304	1	t=10mm
區分	編號	名 稱	材 料	件數	備 註



工 程 主 辦 機 關	工 程 名 稱	圖 名	日 期	圖 號	廠 商 (編 製)		執 行 機 關
經濟部水利署第十河川局	新埔海堤環境改善工程	Ø1.2m自動開門詳圖	109年 10月	E-11A	專任工程人員	廠 商	承辦人(校核)
						泉億營造有限公司	

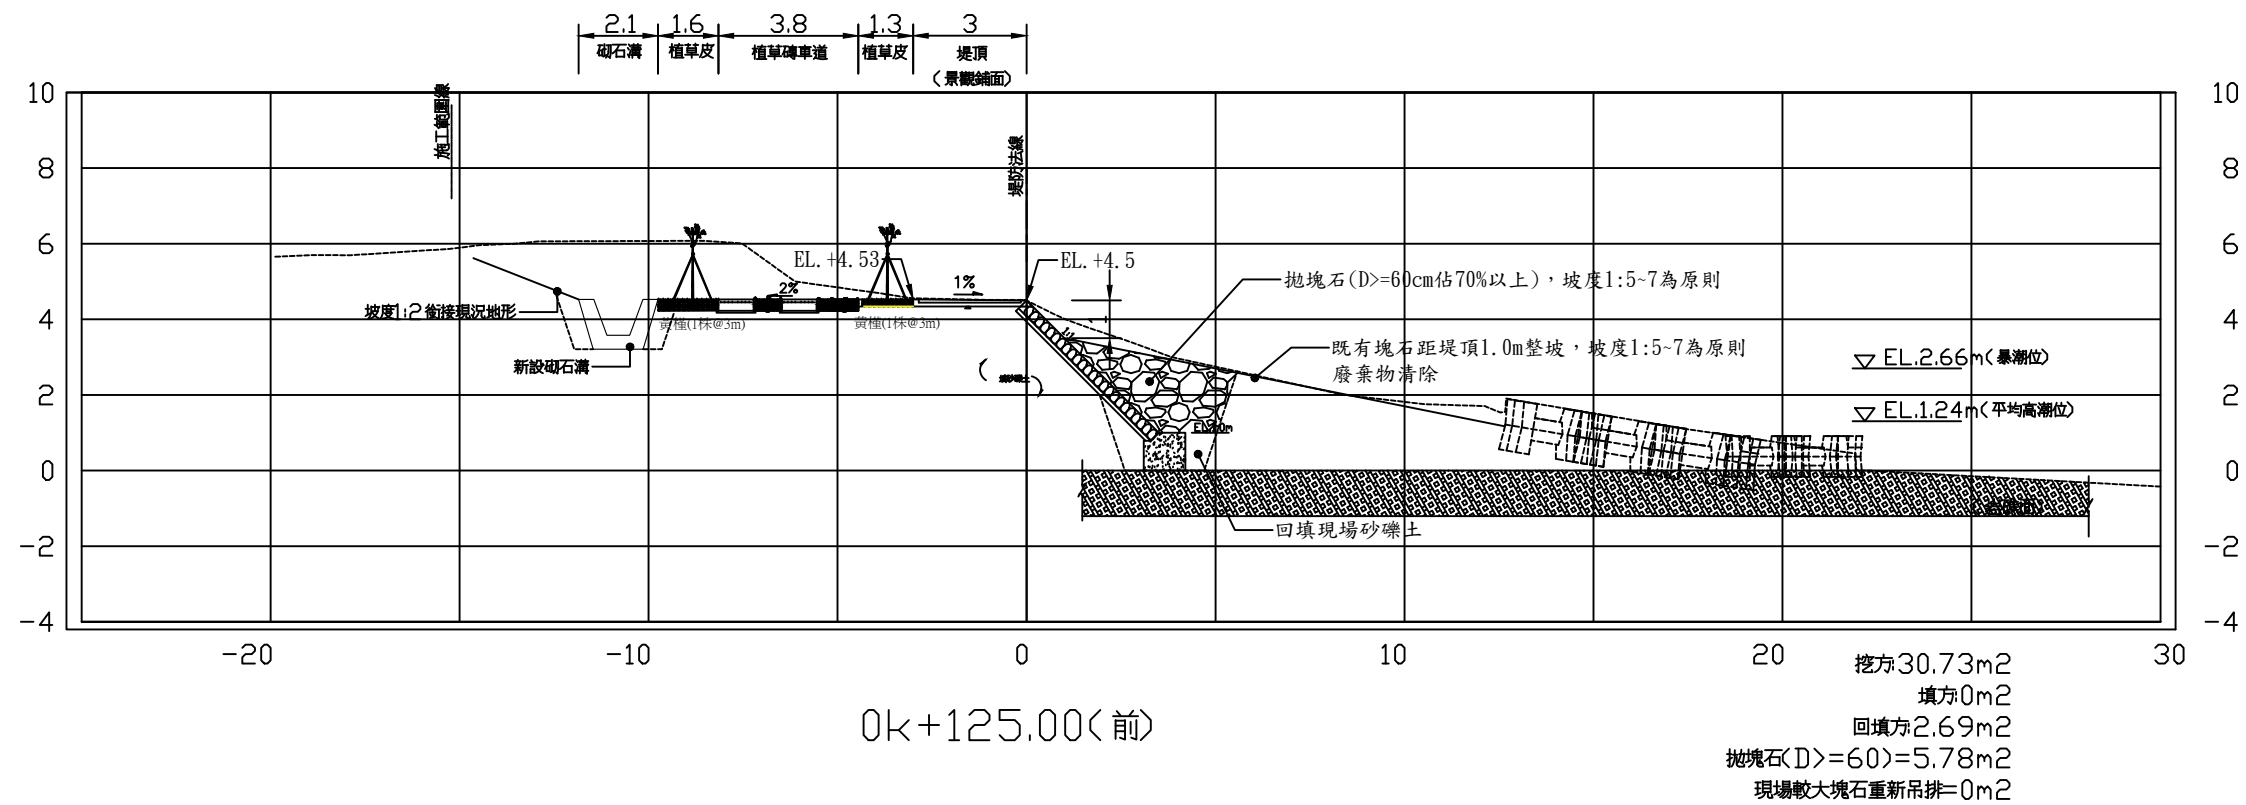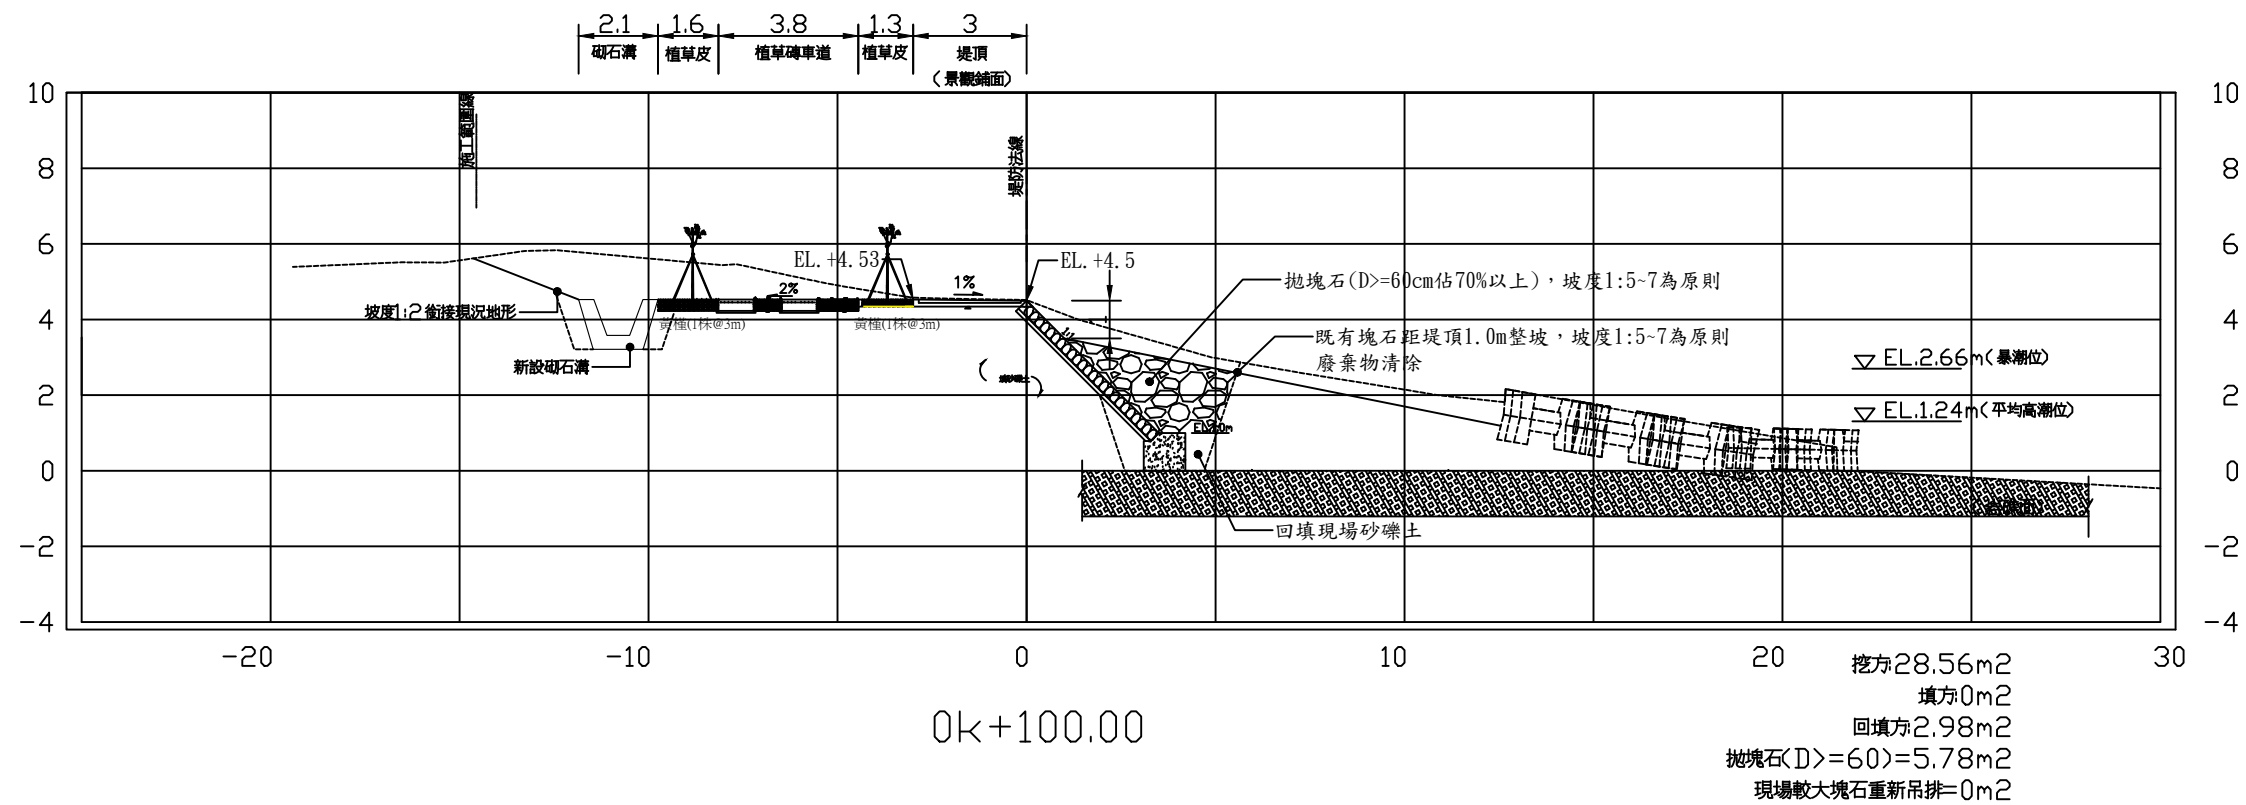



工程主辦機關	工程名稱	圖名	日期	圖號	廠商(編製)		執行機關
經濟部水利署第十河川局	新埔海堤環境改善工程	橫斷面圖(四)	109年 10月	F-04	專任工程人員	廠 商	承辦人(校核)
						泉億營造有限公司	

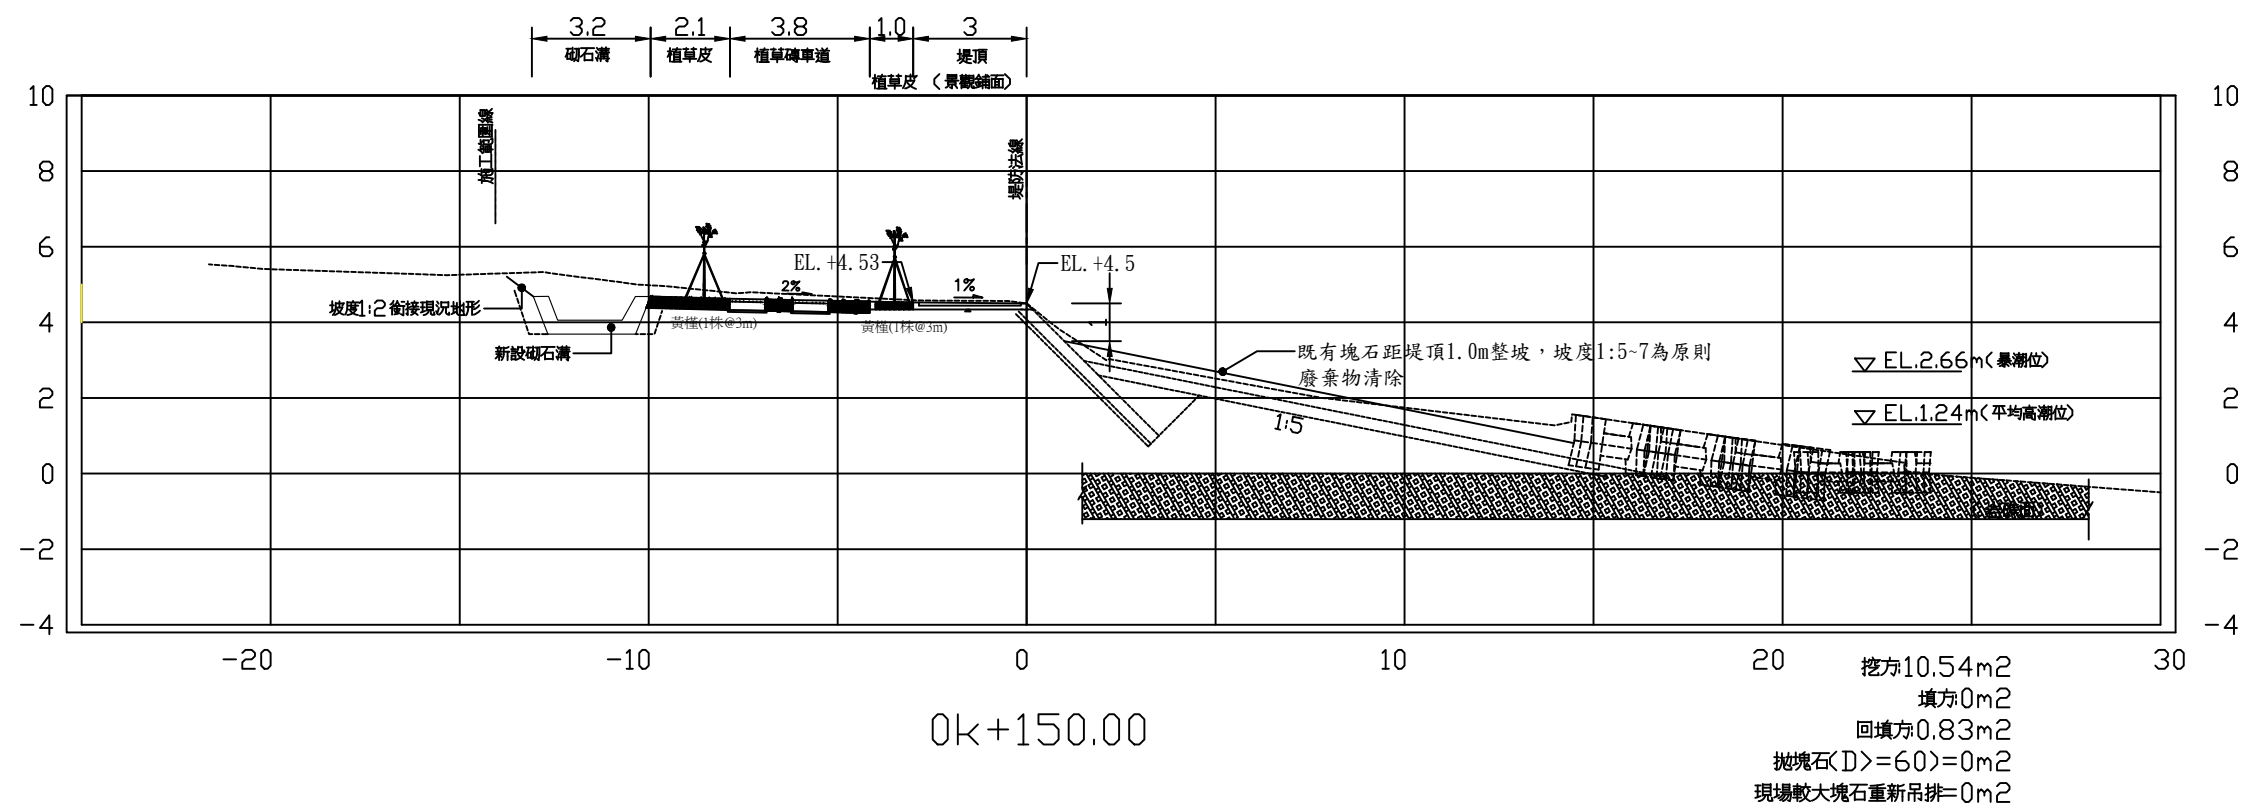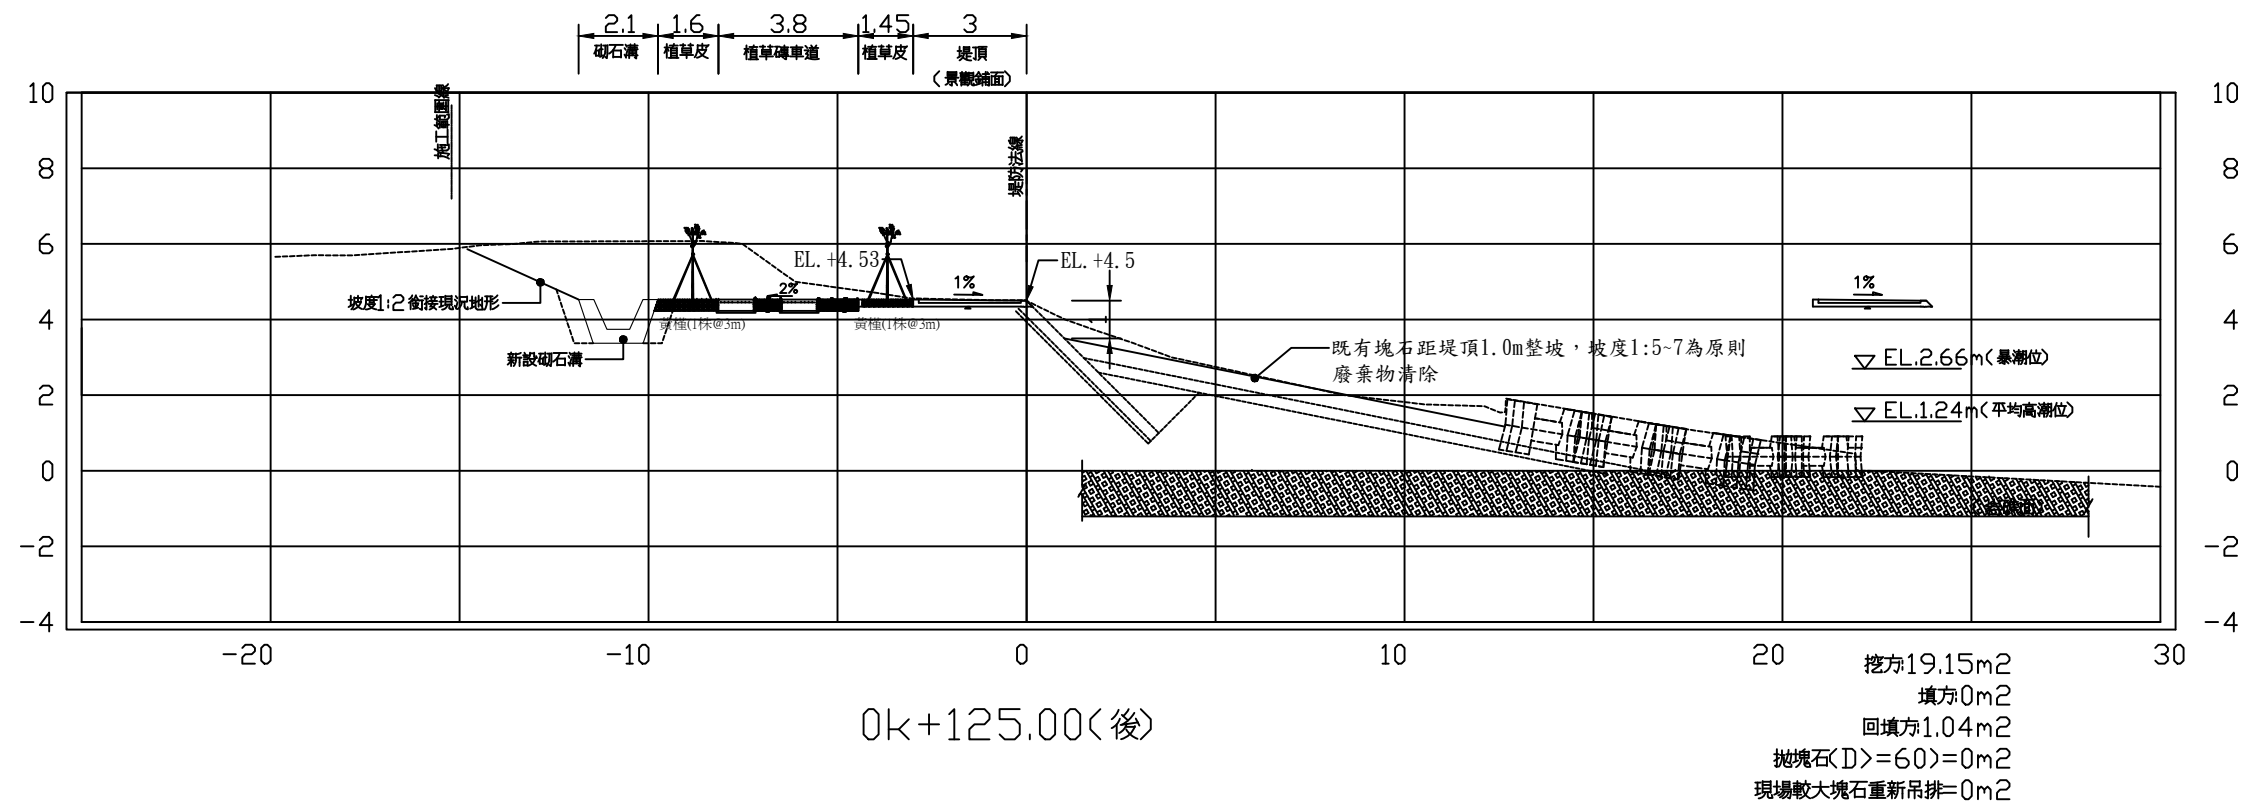



工程主辦機關	工程名稱	圖名	日期	圖號	廠商(編製)		執行機關
經濟部水利署第十河川局	新埔海堤環境改善工程	橫斷面圖(五)	109年 10月	F-05	專任工程人員	廠商	承辦人(校核)
						泉億營造有限公司	

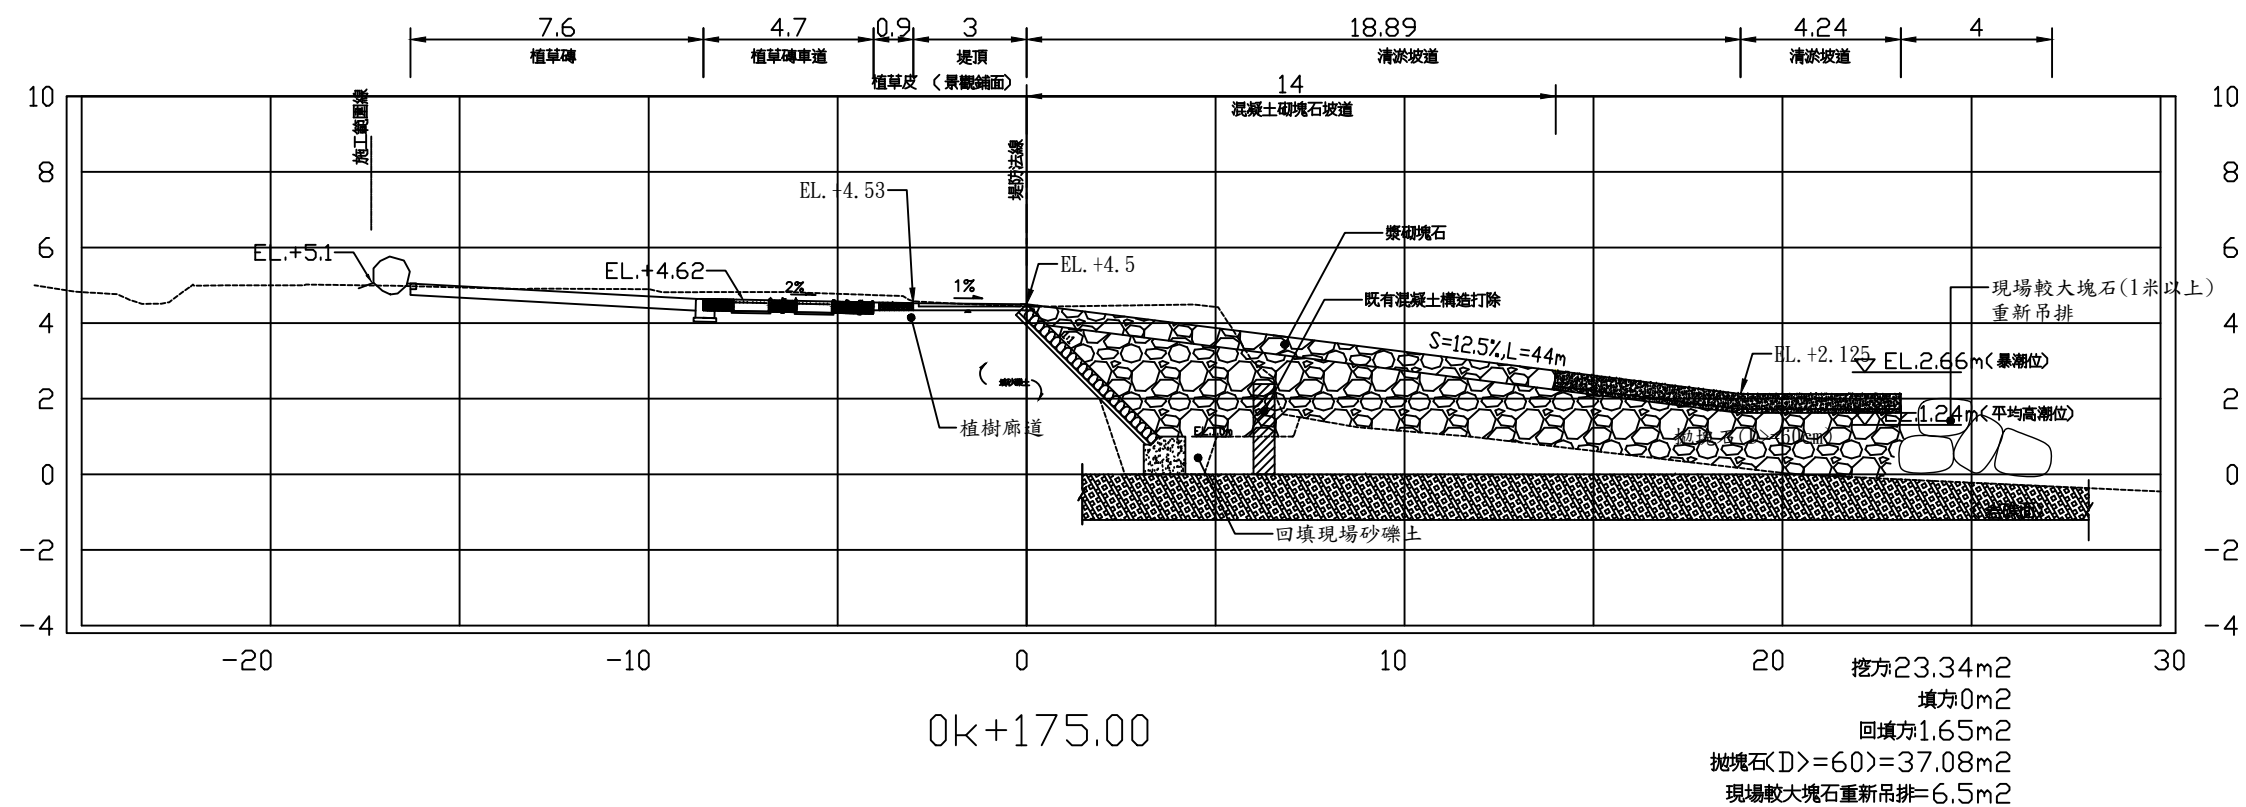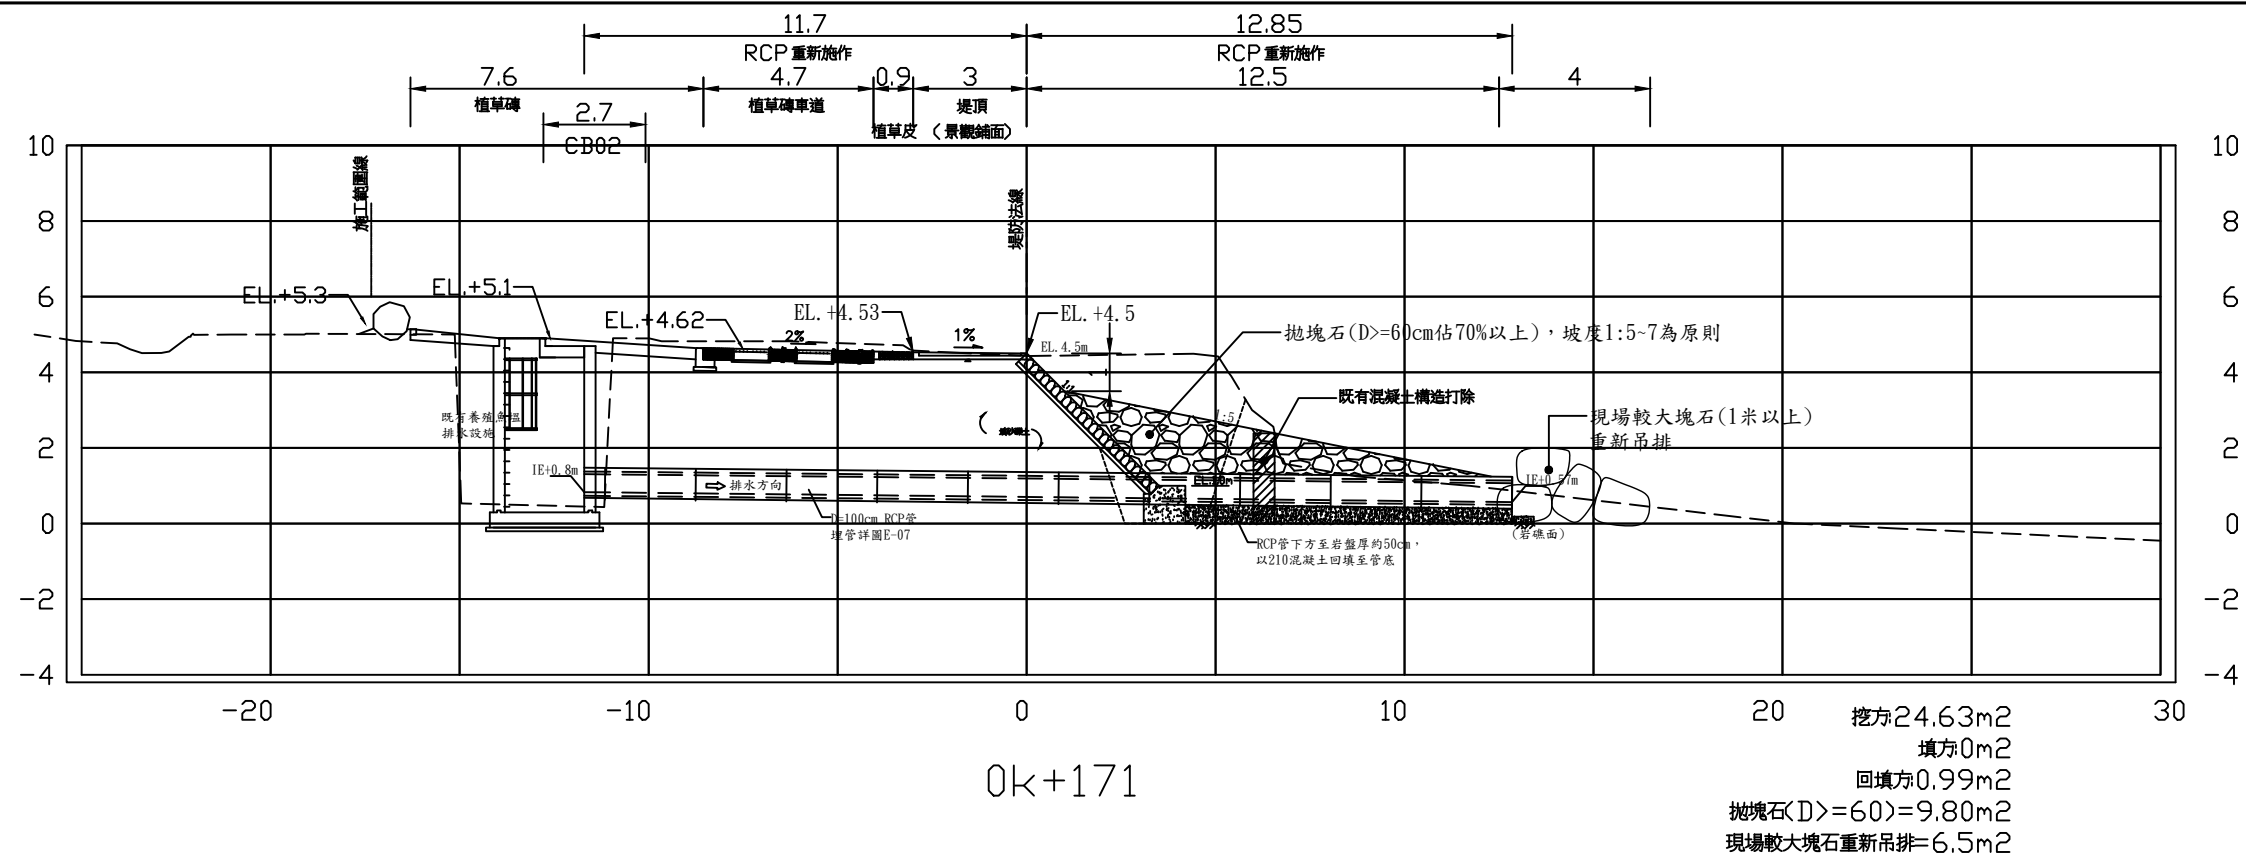



工程主辦機關	工程名稱	圖名	日期	圖號	廠商(編製)		執行機關
經濟部水利署第十河川局	新埔海堤環境改善工程	橫斷面圖(七)	109年 10月	F-07	專任工程人員	廠商	承辦人(校核)
						泉億營造有限公司	

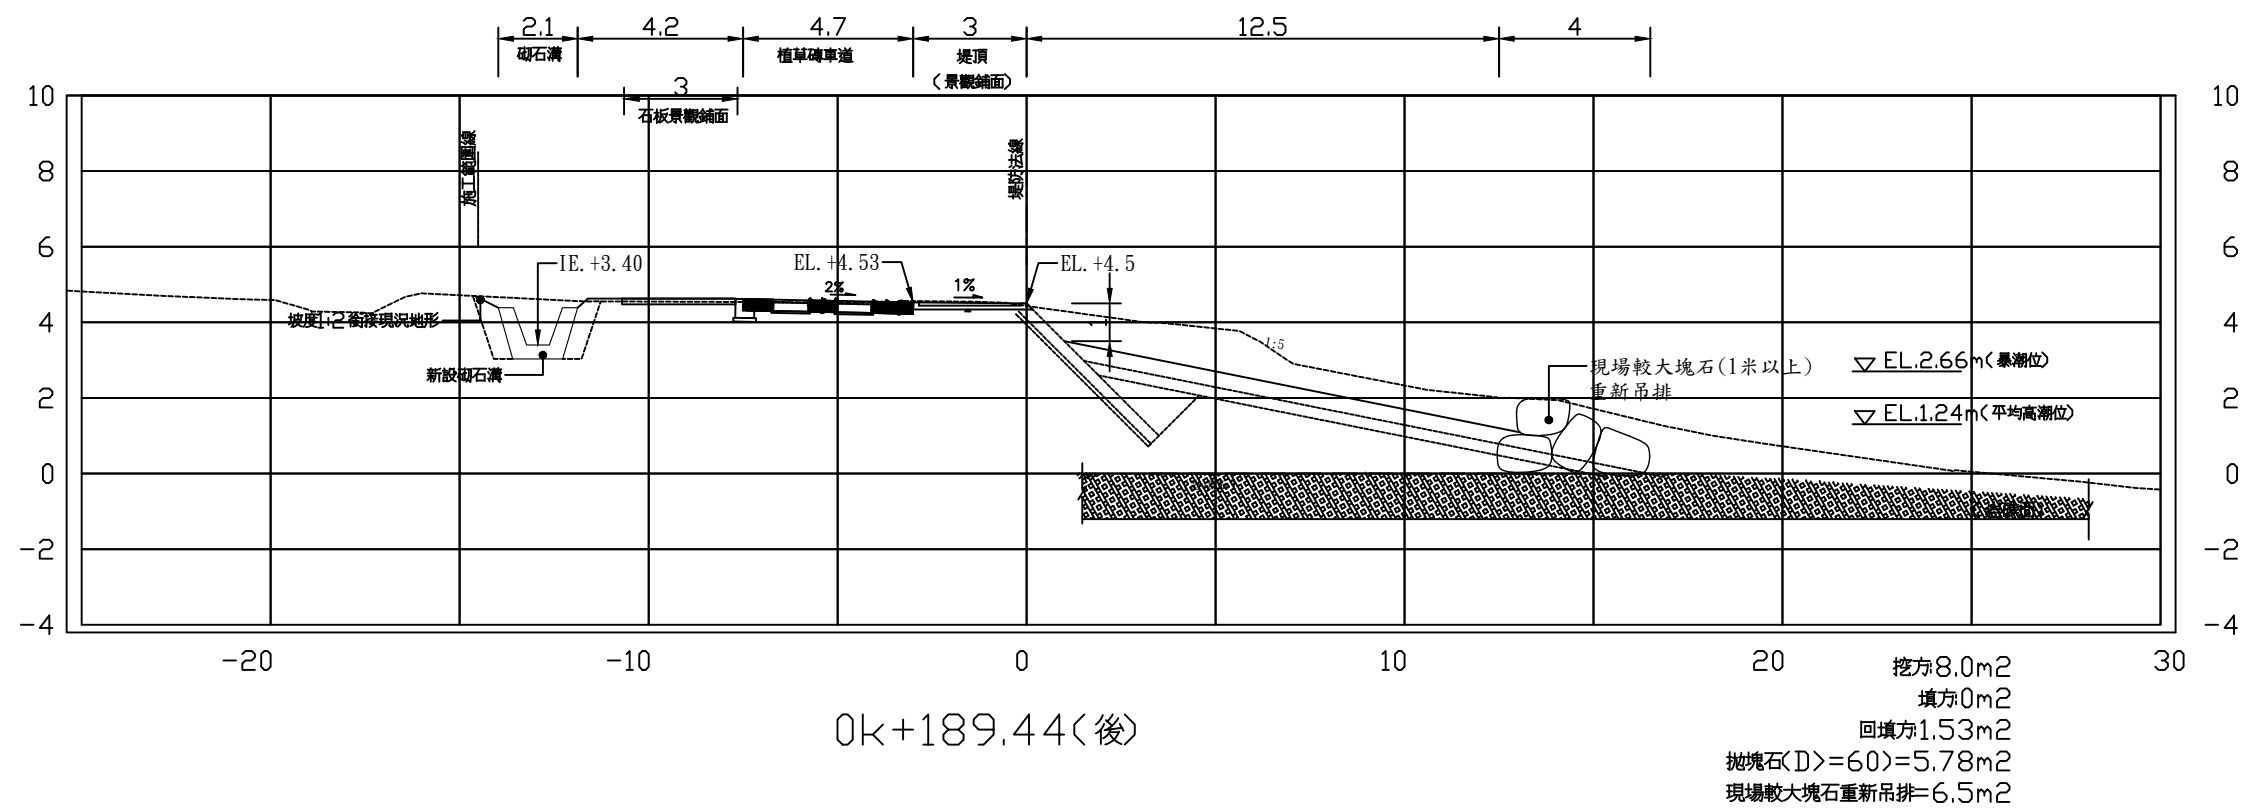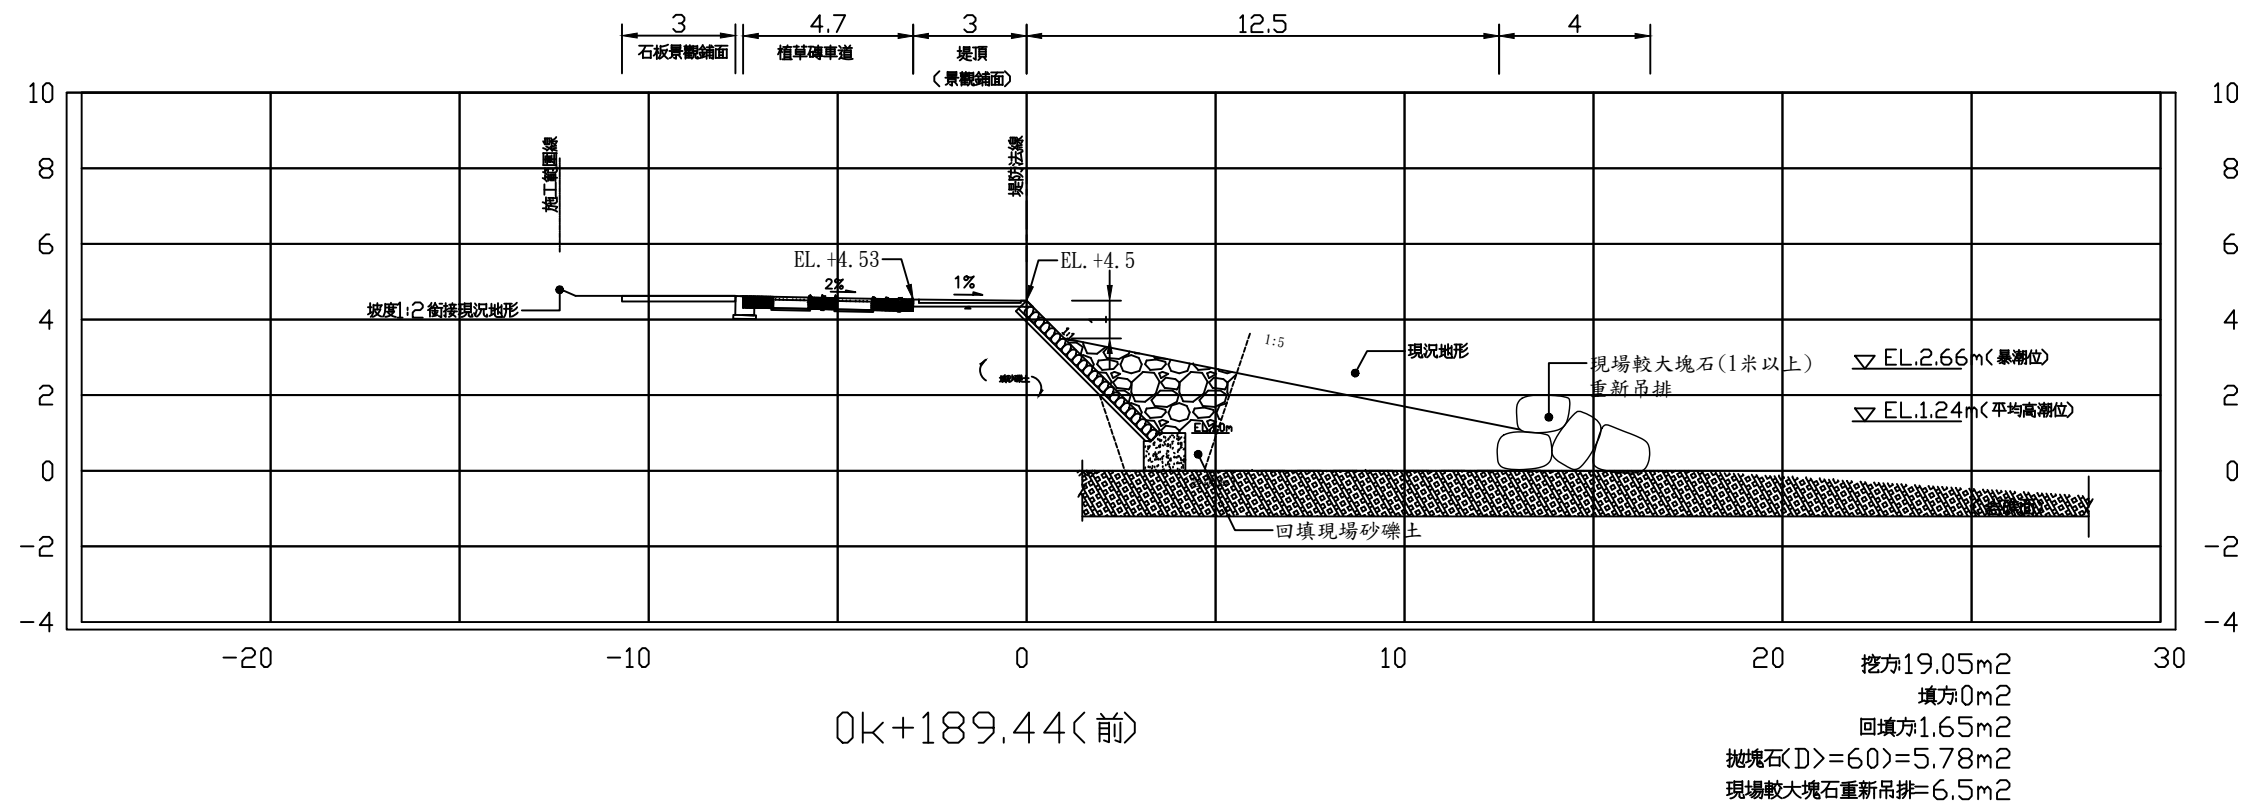



工程主辦機關	工程名稱	圖名	日期	圖號	廠商(編製)		執行機關
					專任工程人員	廠商	
經濟部水利署第十河川局	新埔海堤環境改善工程	橫斷面圖(八)	109年10月	F-08		泉億營造有限公司	承辦人(校核)

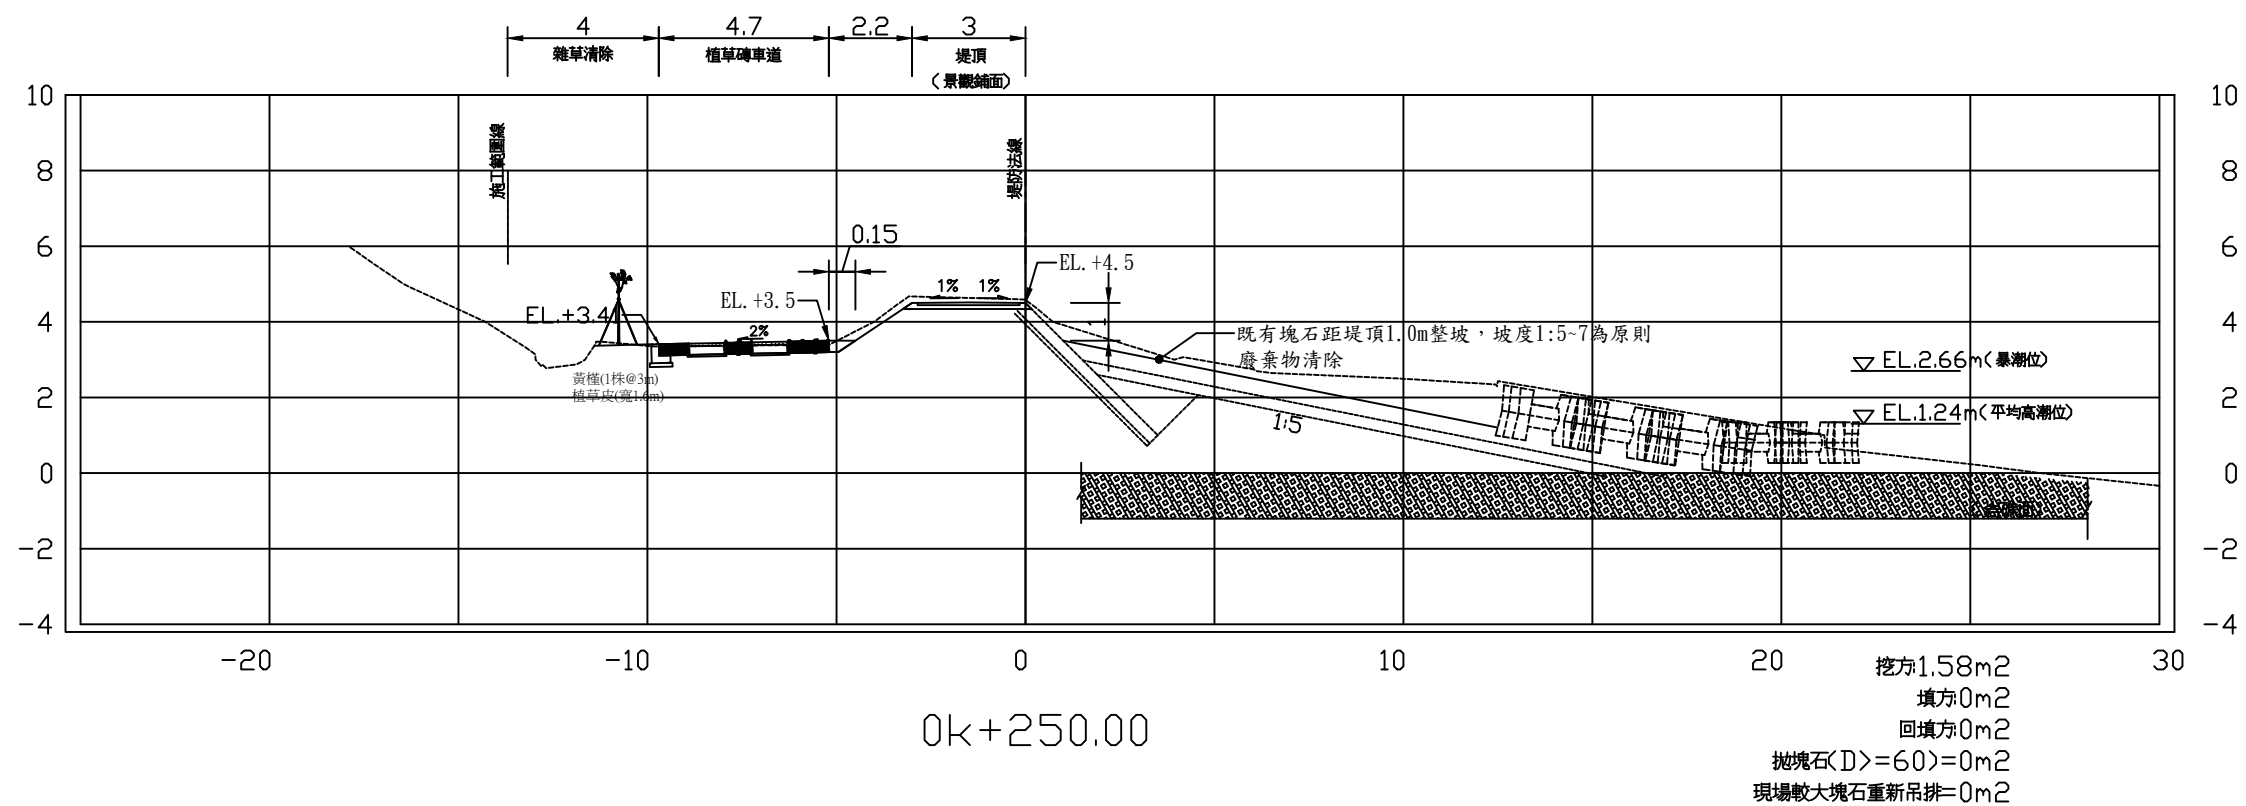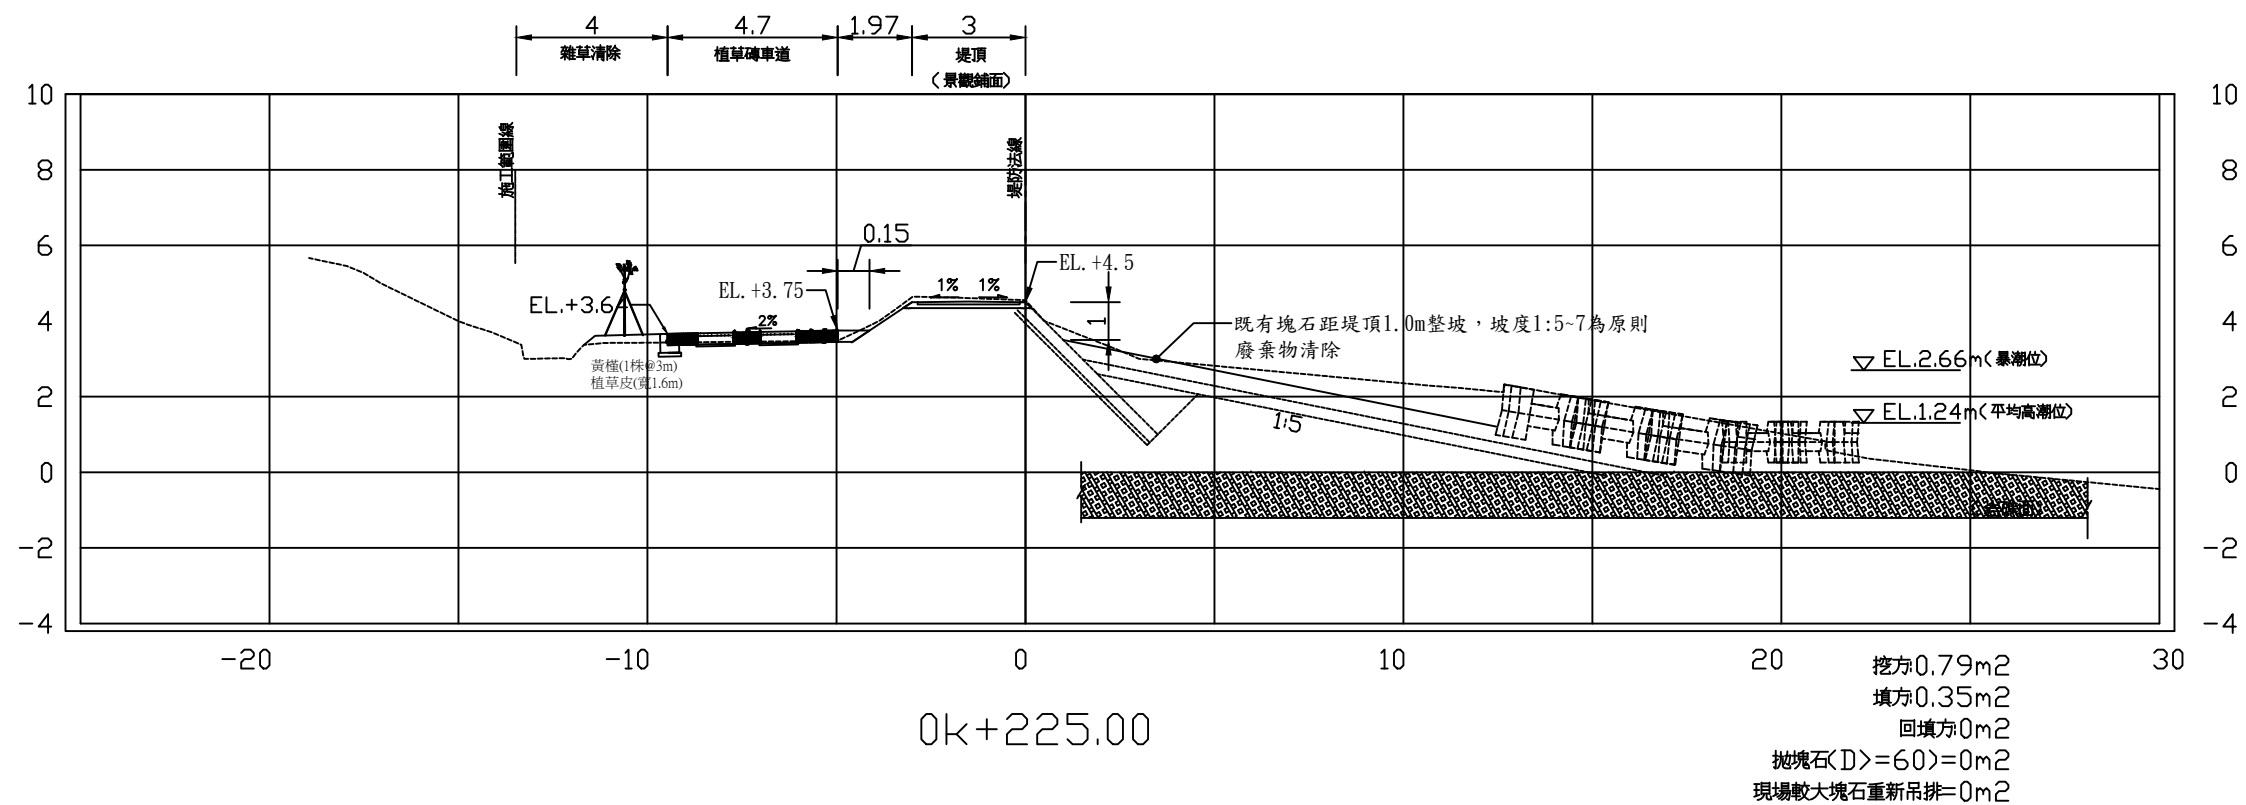



工程主辦機關	工程名稱	圖名	日期	圖號	廠商(編製)		執行機關
經濟部水利署第十河川局	新埔海堤環境改善工程	橫斷面圖(十一)	109年 10月	F-11	專任工程人員	廠 商	承辦人(校核)
						泉億營造有限公司	

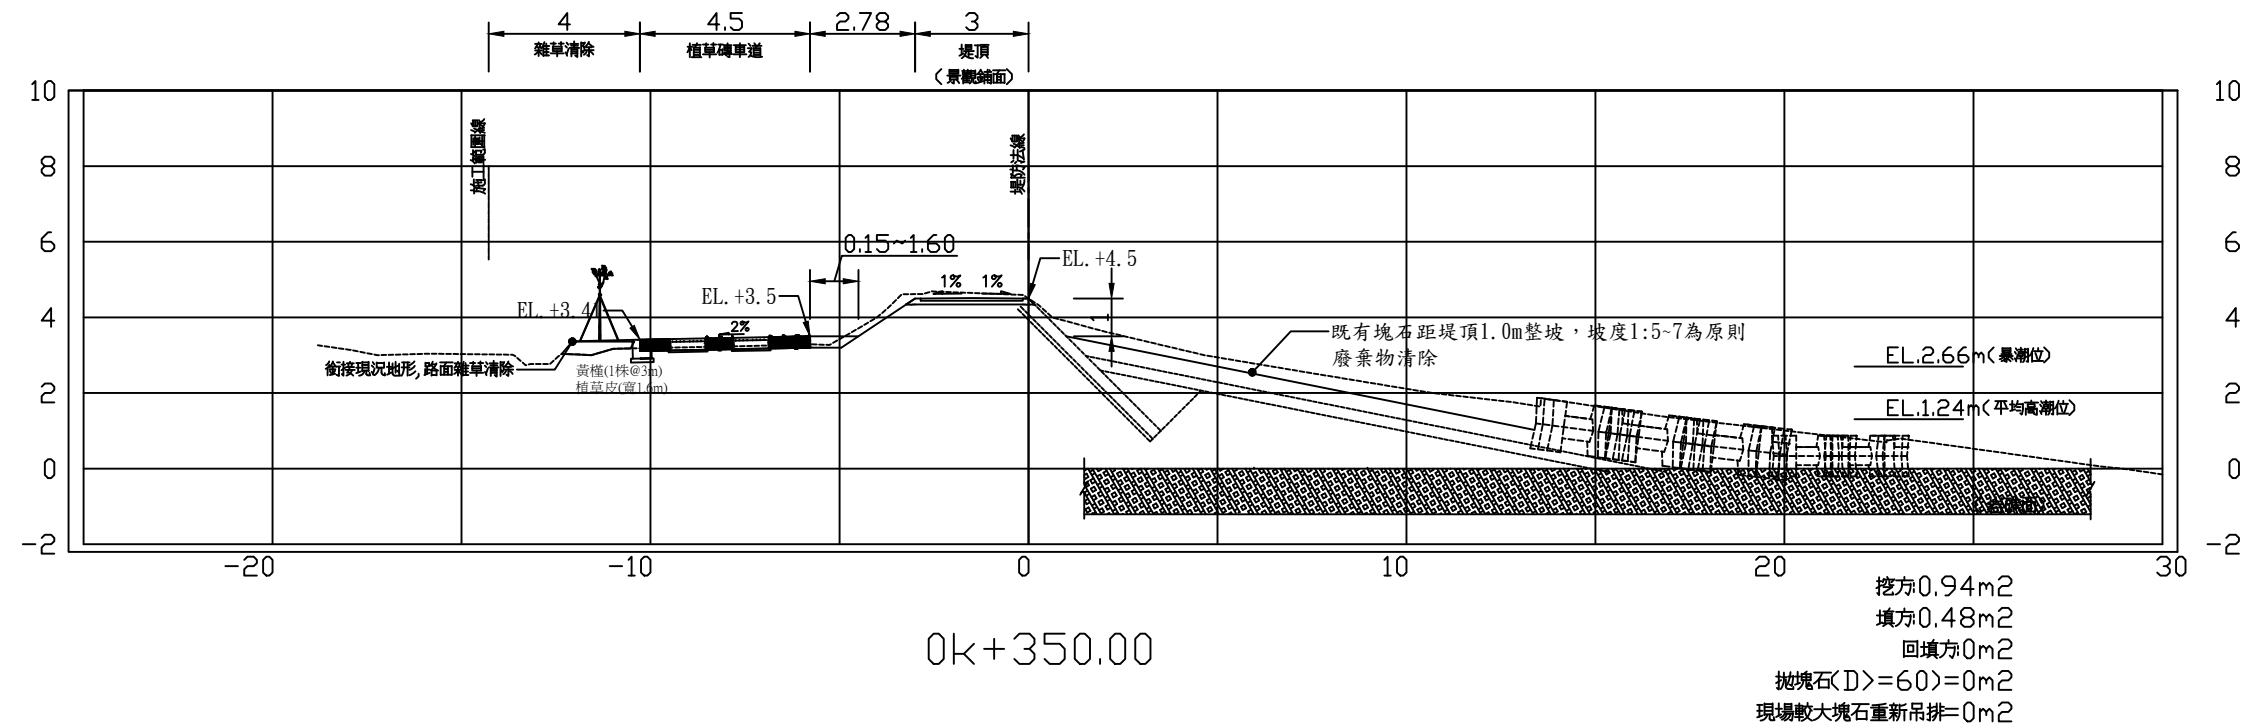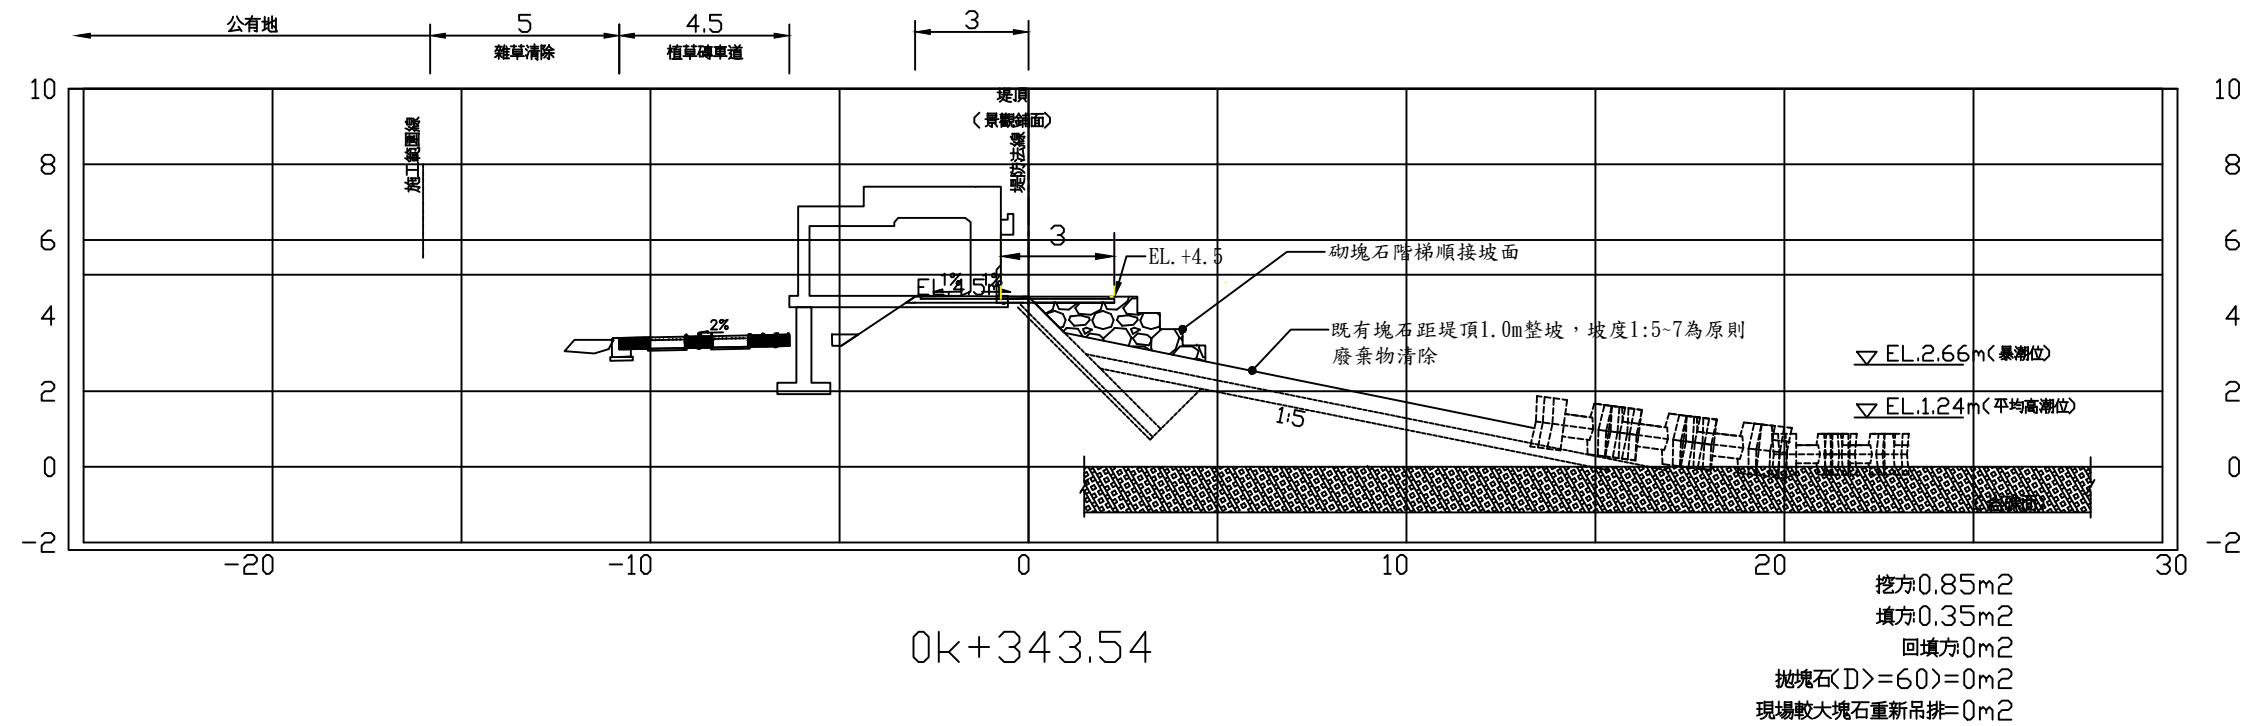



工程主辦機關	工程名稱	圖名	日期	圖號	廠商(編製)		執行機關
					專任工程人員	廠商	
經濟部水利署第十河川局	新埔海堤環境改善工程	橫斷面圖(十四)	109年 10月	F-14		泉億營造有限公司	承辦人(校核)

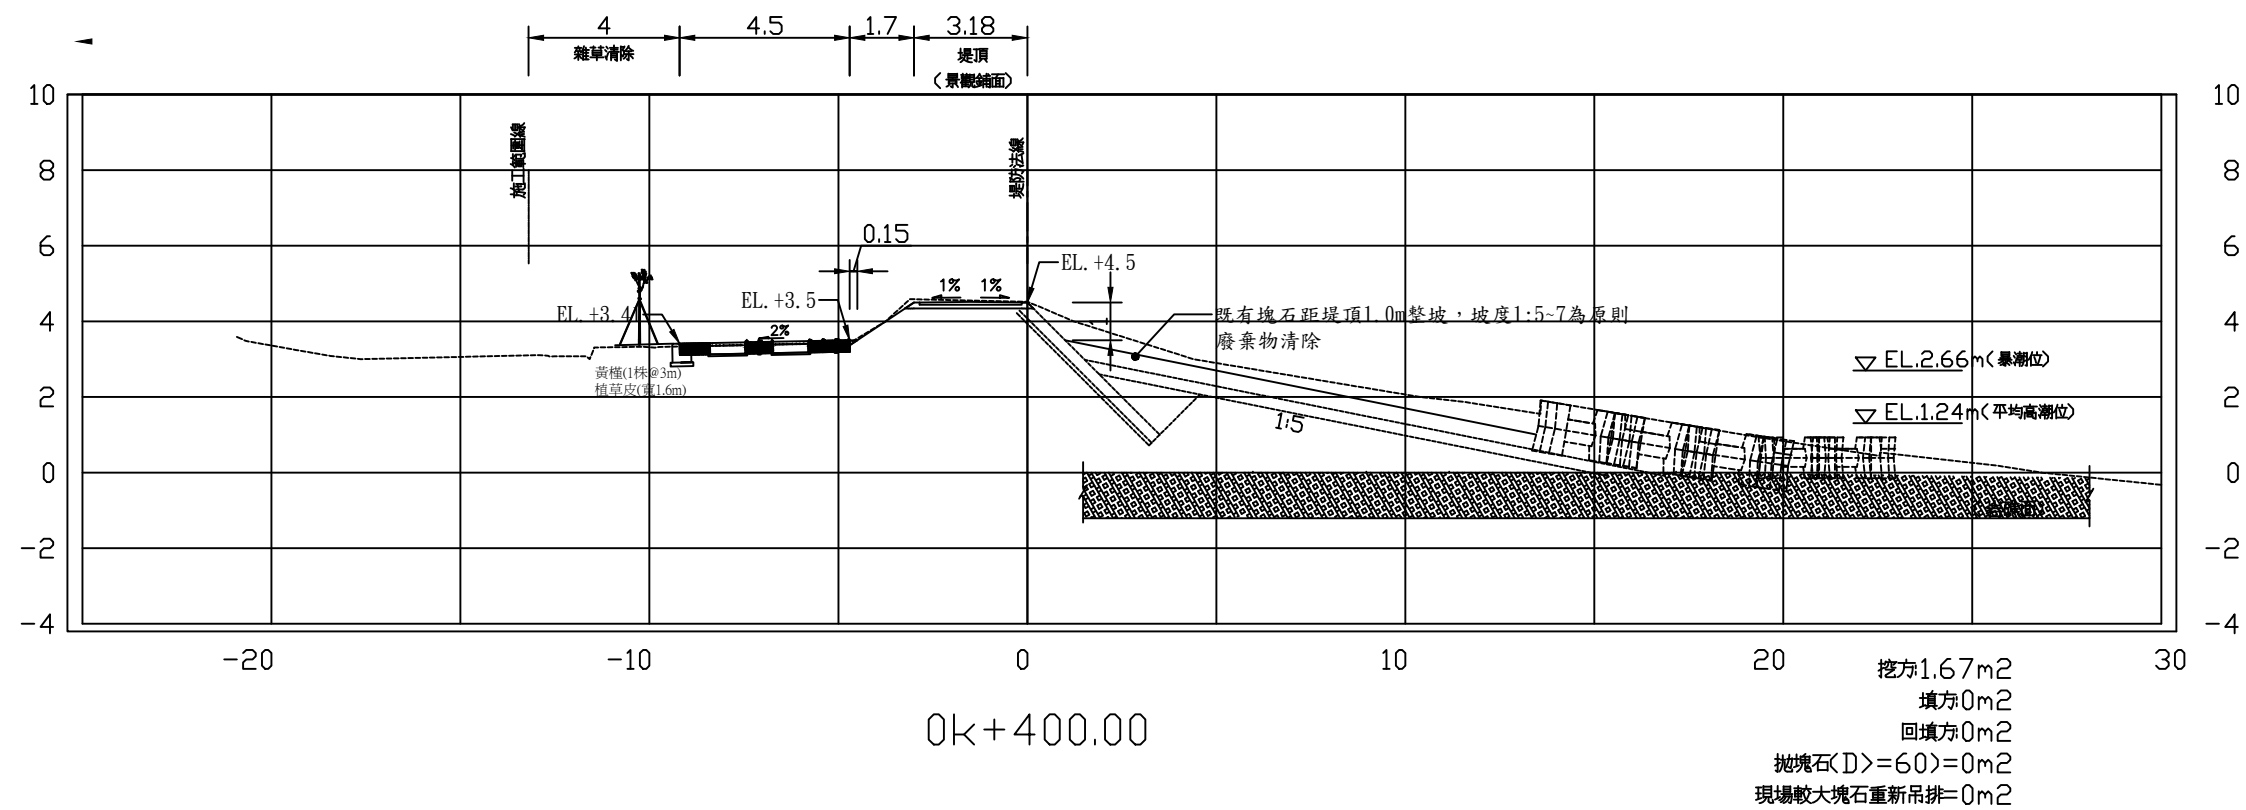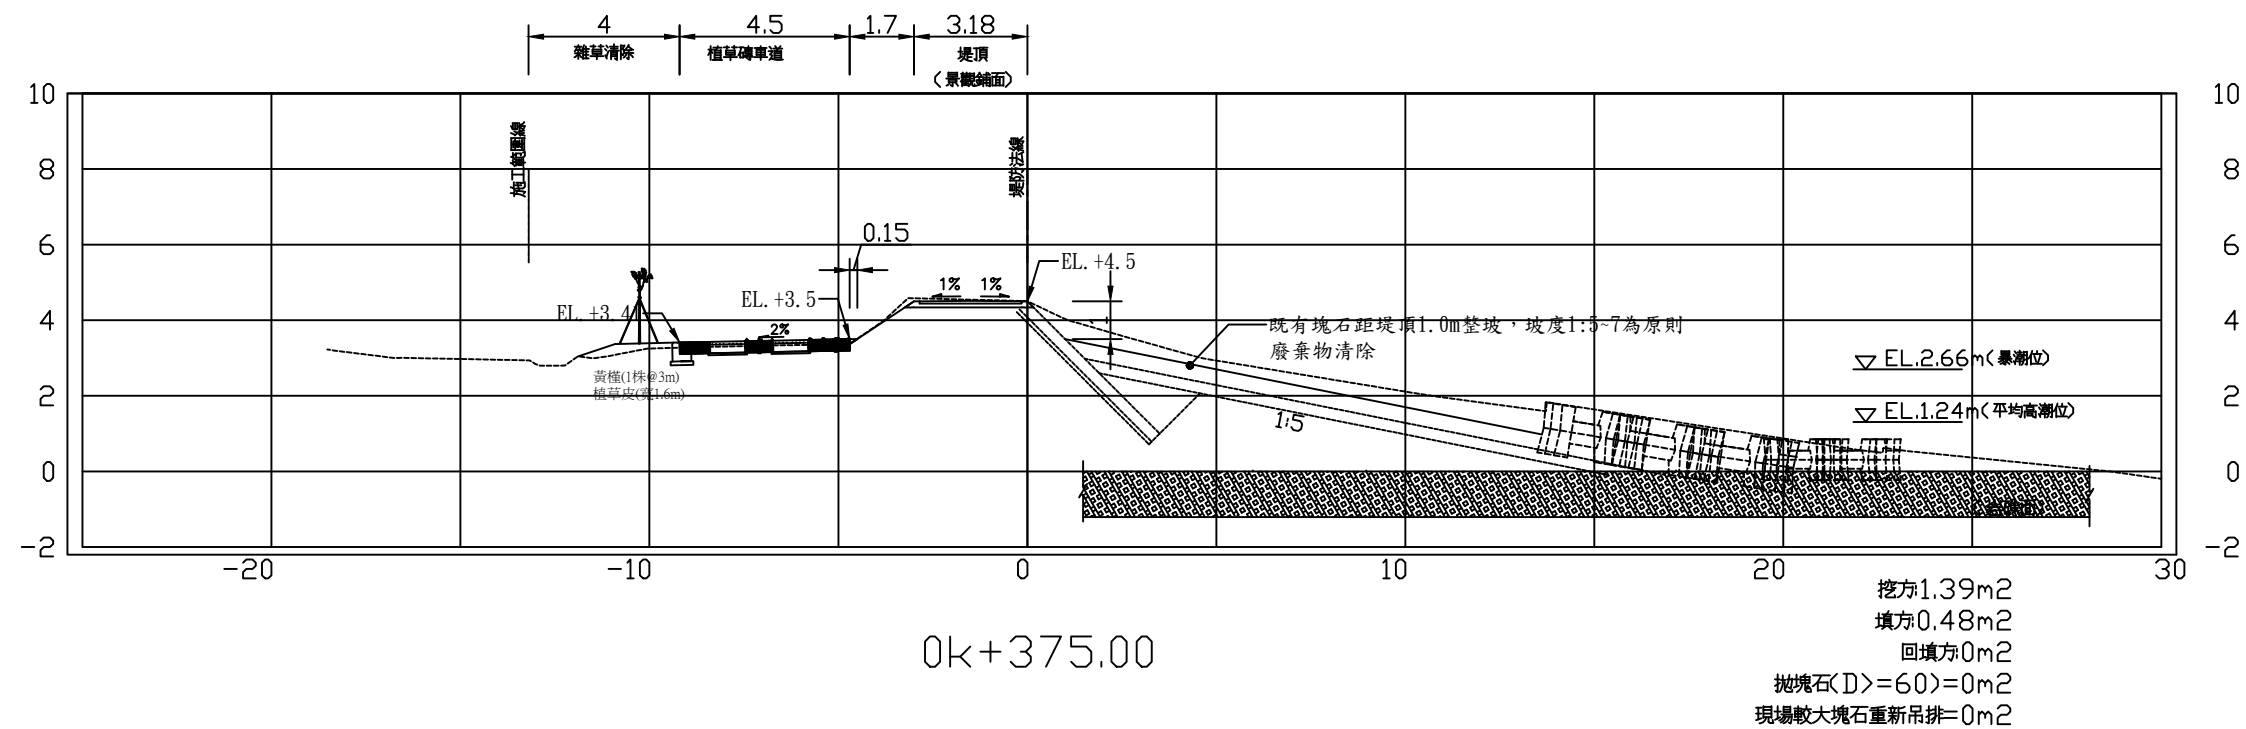



工程主辦機關	工程名稱	圖名	日期	圖號	廠商(編製)		執行機關
經濟部水利署第十河川局	新埔海堤環境改善工程	橫斷面圖(十五)	109年 10月	F-15	專任工程人員	廠商	承辦人(校核)
						泉億營造有限公司	

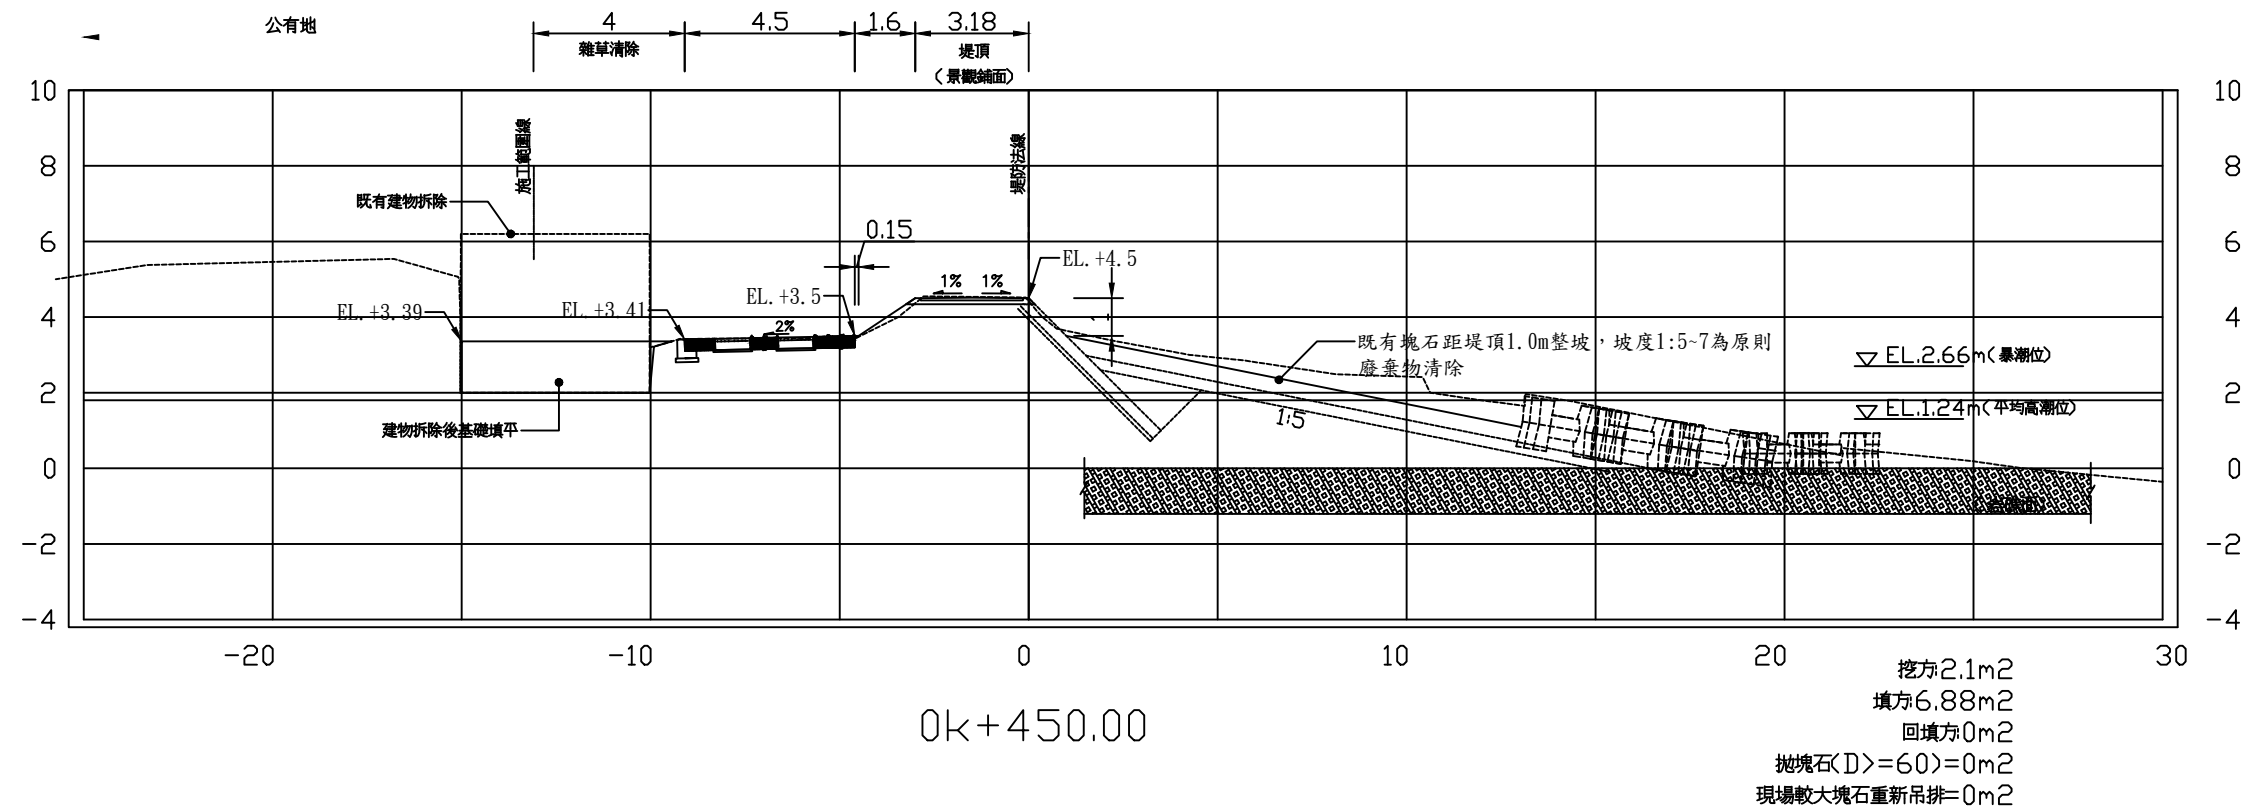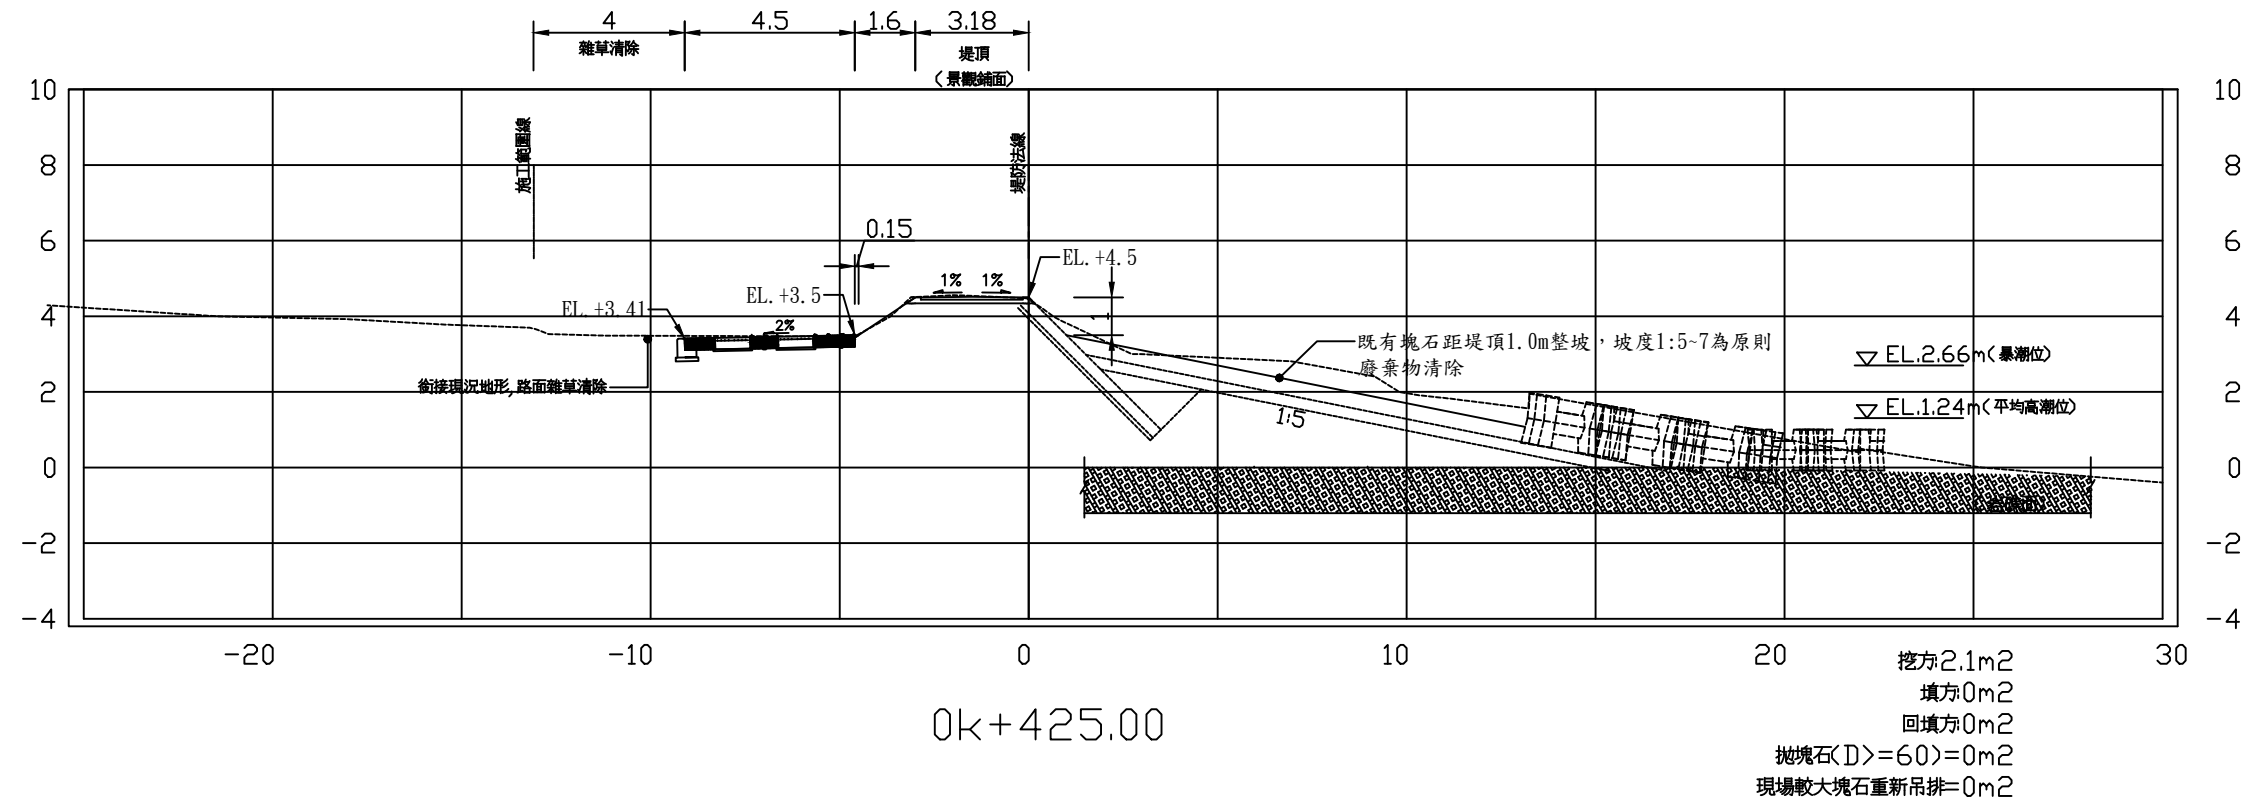

工程主辦機關	工程名稱	圖名	日期	圖號	廠商(編製)		執行機關
					專任工程人員	廠商	
經濟部水利署第十河川局	新埔海堤環境改善工程	橫斷面圖(十六)	109年10月	F-16		泉億營造有限公司	承辦人(校核)

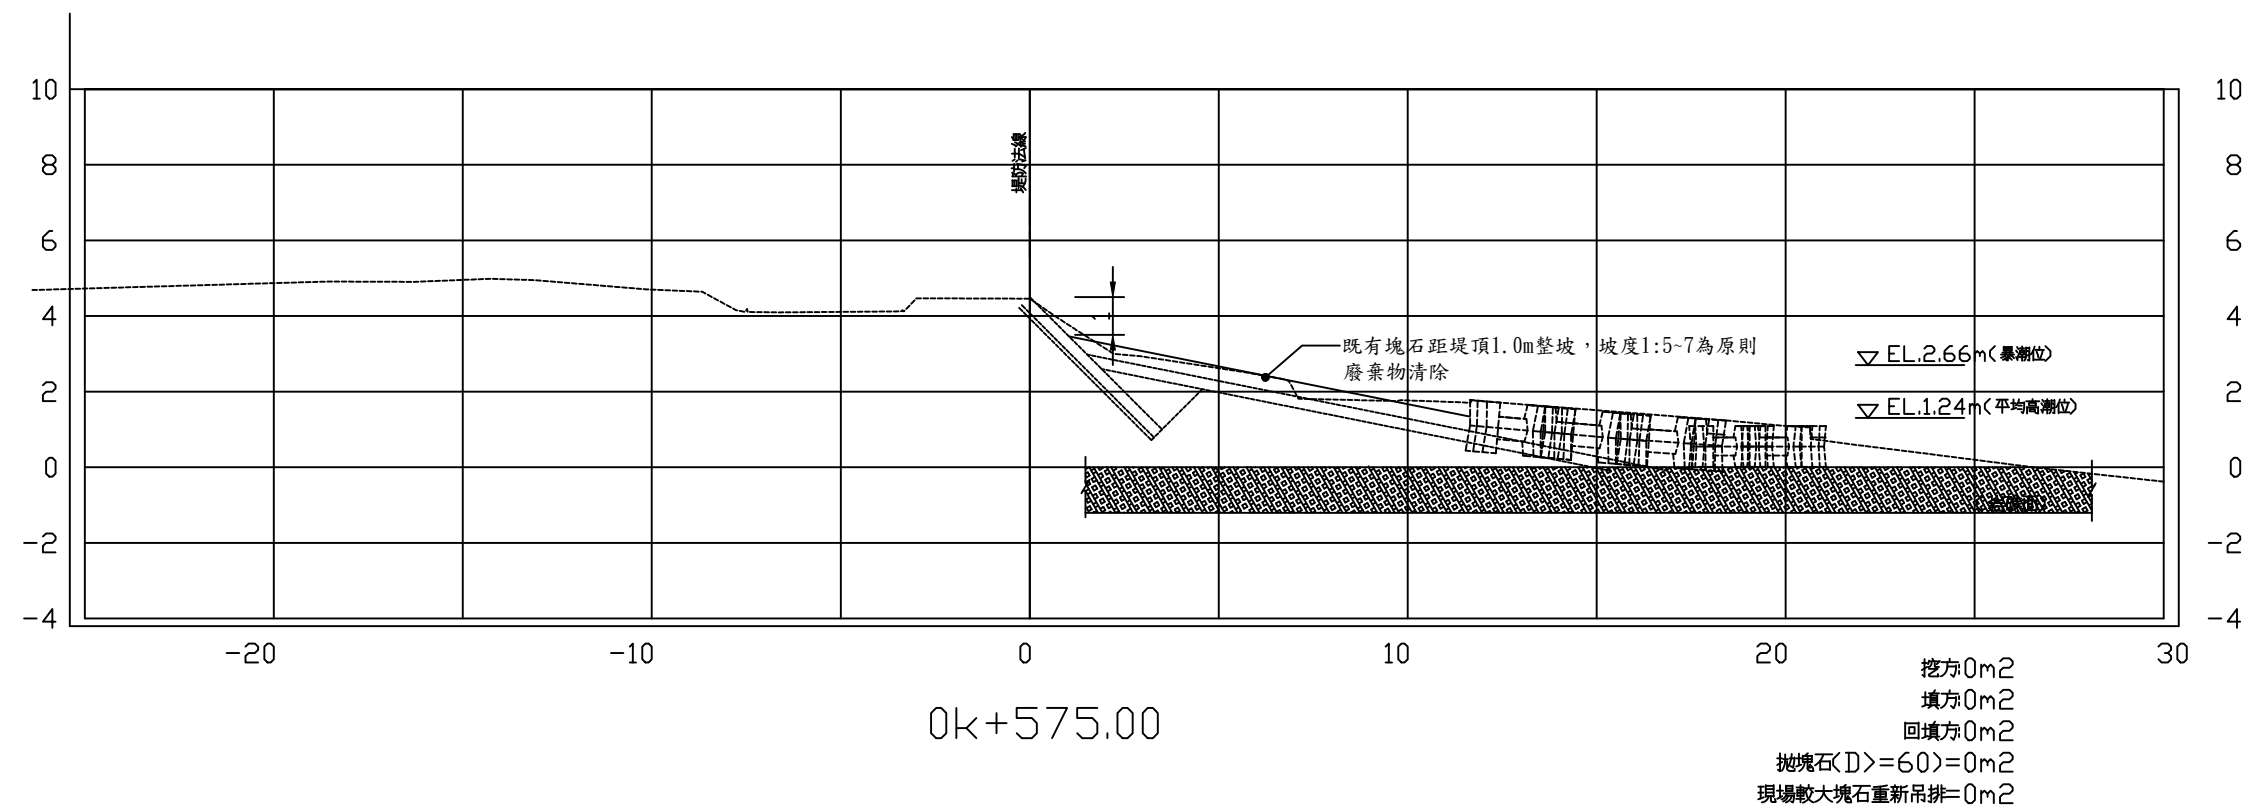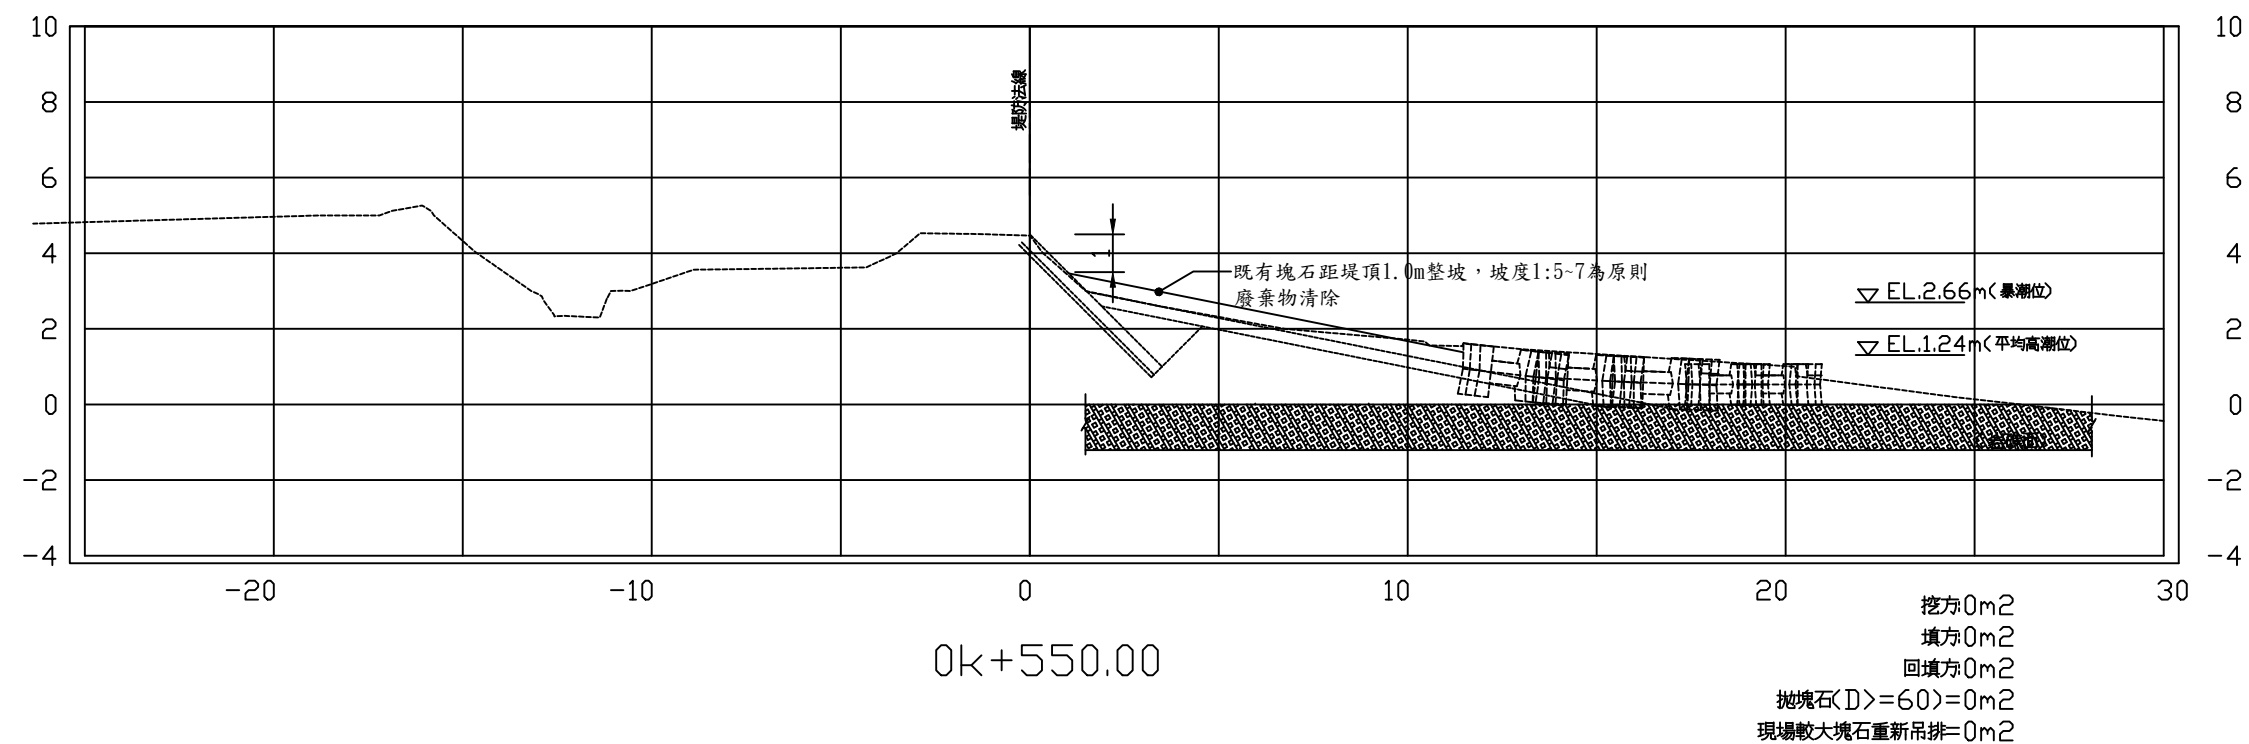

工 程 主 辦 機 關	工 程 名 稱	圖 名	日 期	圖 號	廠 商 (編 製)		執 行 機 關
經濟部水利署第十河川局	新埔海堤環境改善工程	橫斷面圖(二十)	109年 10月	F-20	專任工程人員	廠 商	承辦人(校核)
						泉億營造有限公司	

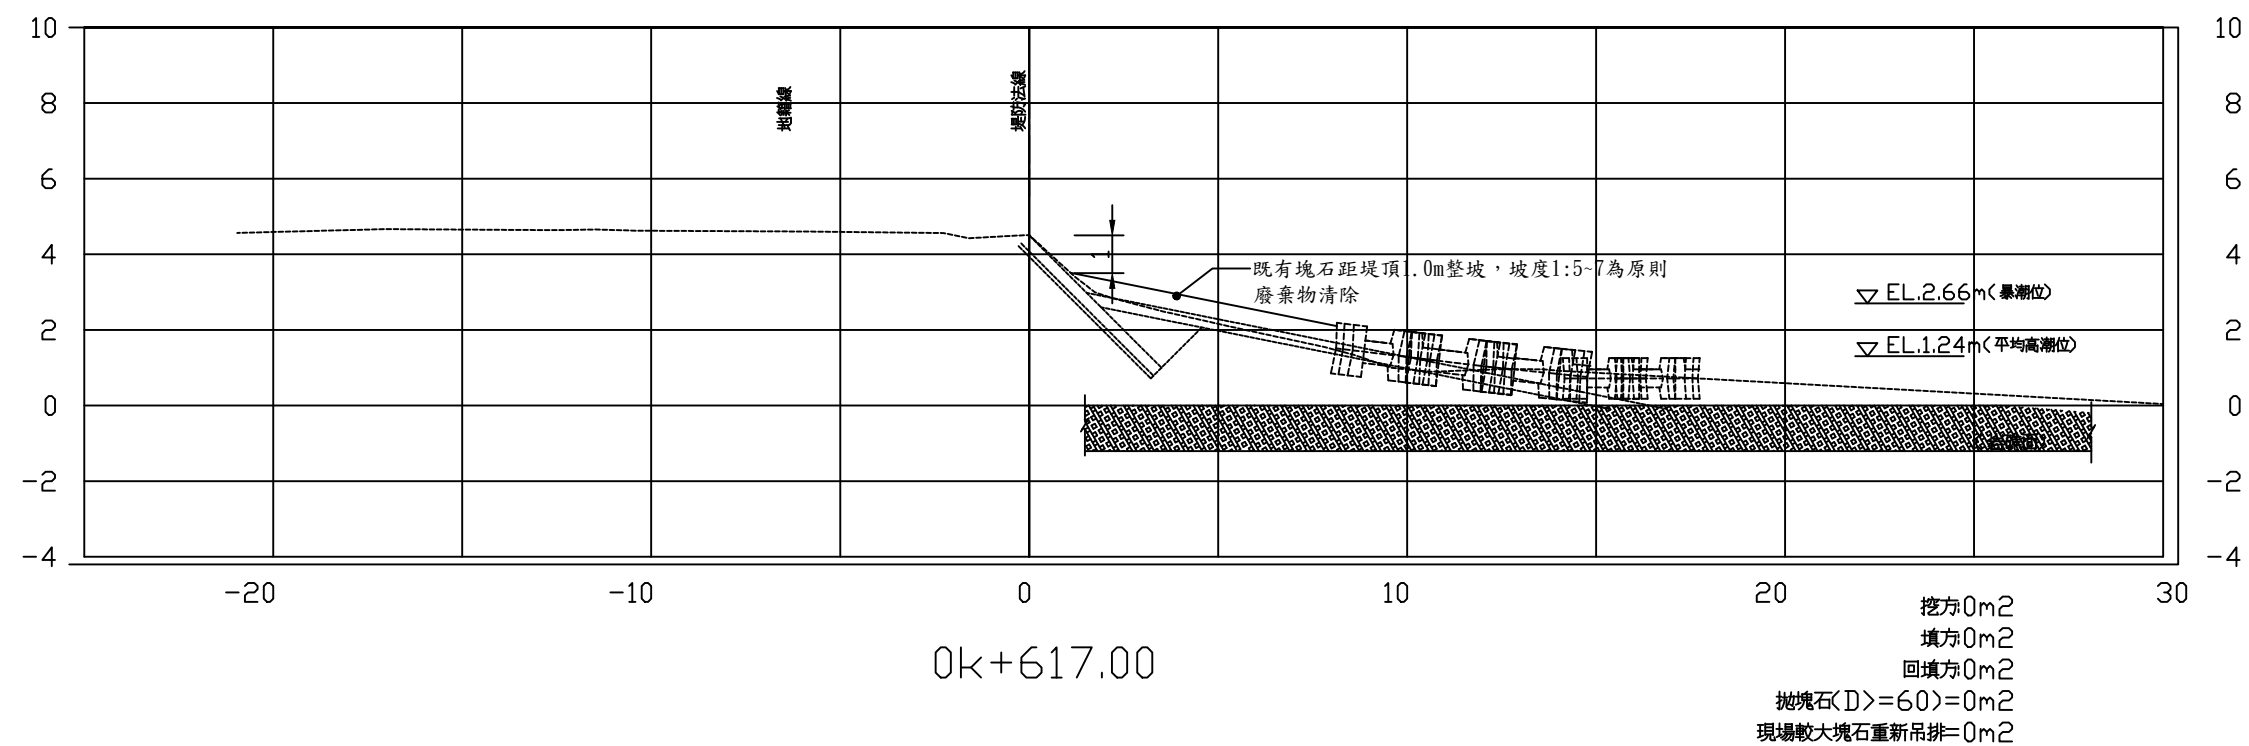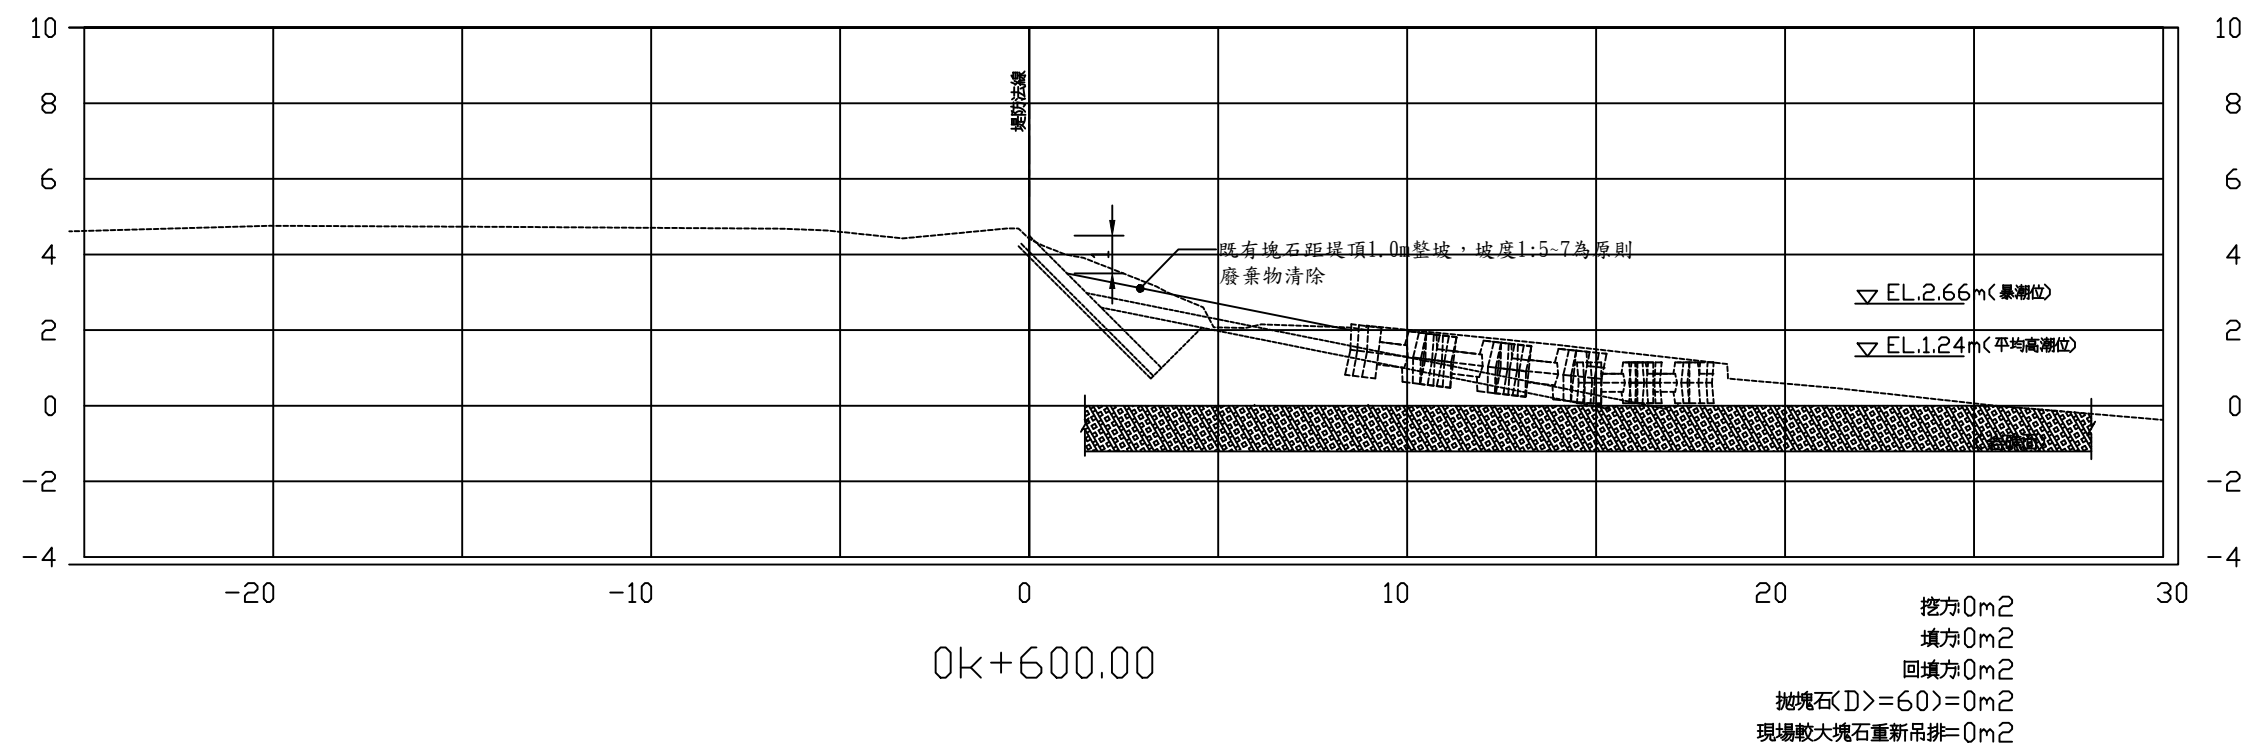

工程主辦機關	工程名稱	圖名	日期	圖號	廠商(編製)		執行機關
					專任工程人員	廠商	
經濟部水利署第十河川局	新埔海堤環境改善工程	橫斷面圖(二十一)	109年10月	F-21		泉億營造有限公司	承辦人(校核)



廉潔、效能、便民



經濟部水利署第十河川局

地址：新北市板橋區四川路二段橋頭1號

總機：(02)8966-9870