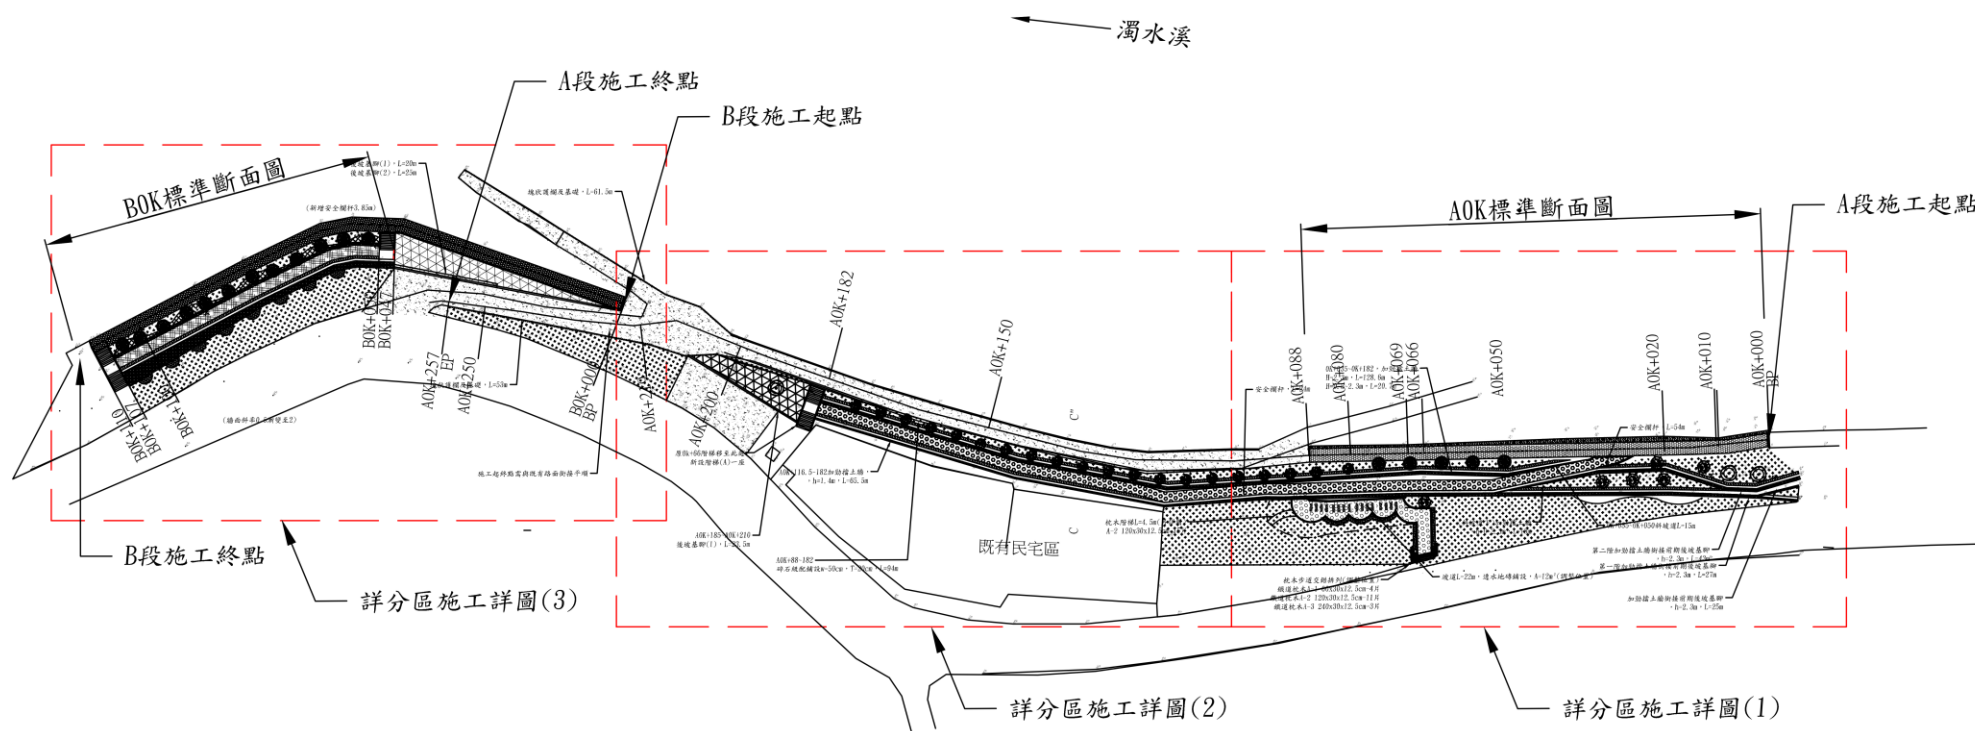


竣工圖

[illegible]

施工平面圖 S=1:1500

技師簽證章

☐設計 ☐監造

詹永年

經濟部水利署第四河川局

工程名稱	濁水溪樹仔腳延長段堤防整體環境改善工程
------	---------------------

圖 名	施工平面圖
-----	-------

單位

公尺

比例

1:1500

校核	詹永年
----	-----

設 計	廖哲毅
-----	-----

製圖	王晟至
----	-----

查	審
---	---

蔡連池


[illegible]

--	--

圖號	
----	--


	策

第
共

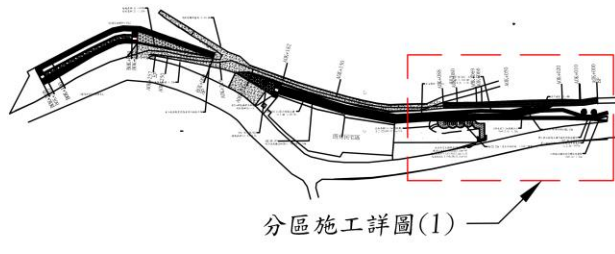

測量點位說明	
代號	名稱
r	既有構造物
t	既有喬木
L	高程測點
AC	路面邊緣
Z	電線桿
B	既有建物
ZZ	路牌

竣工圖

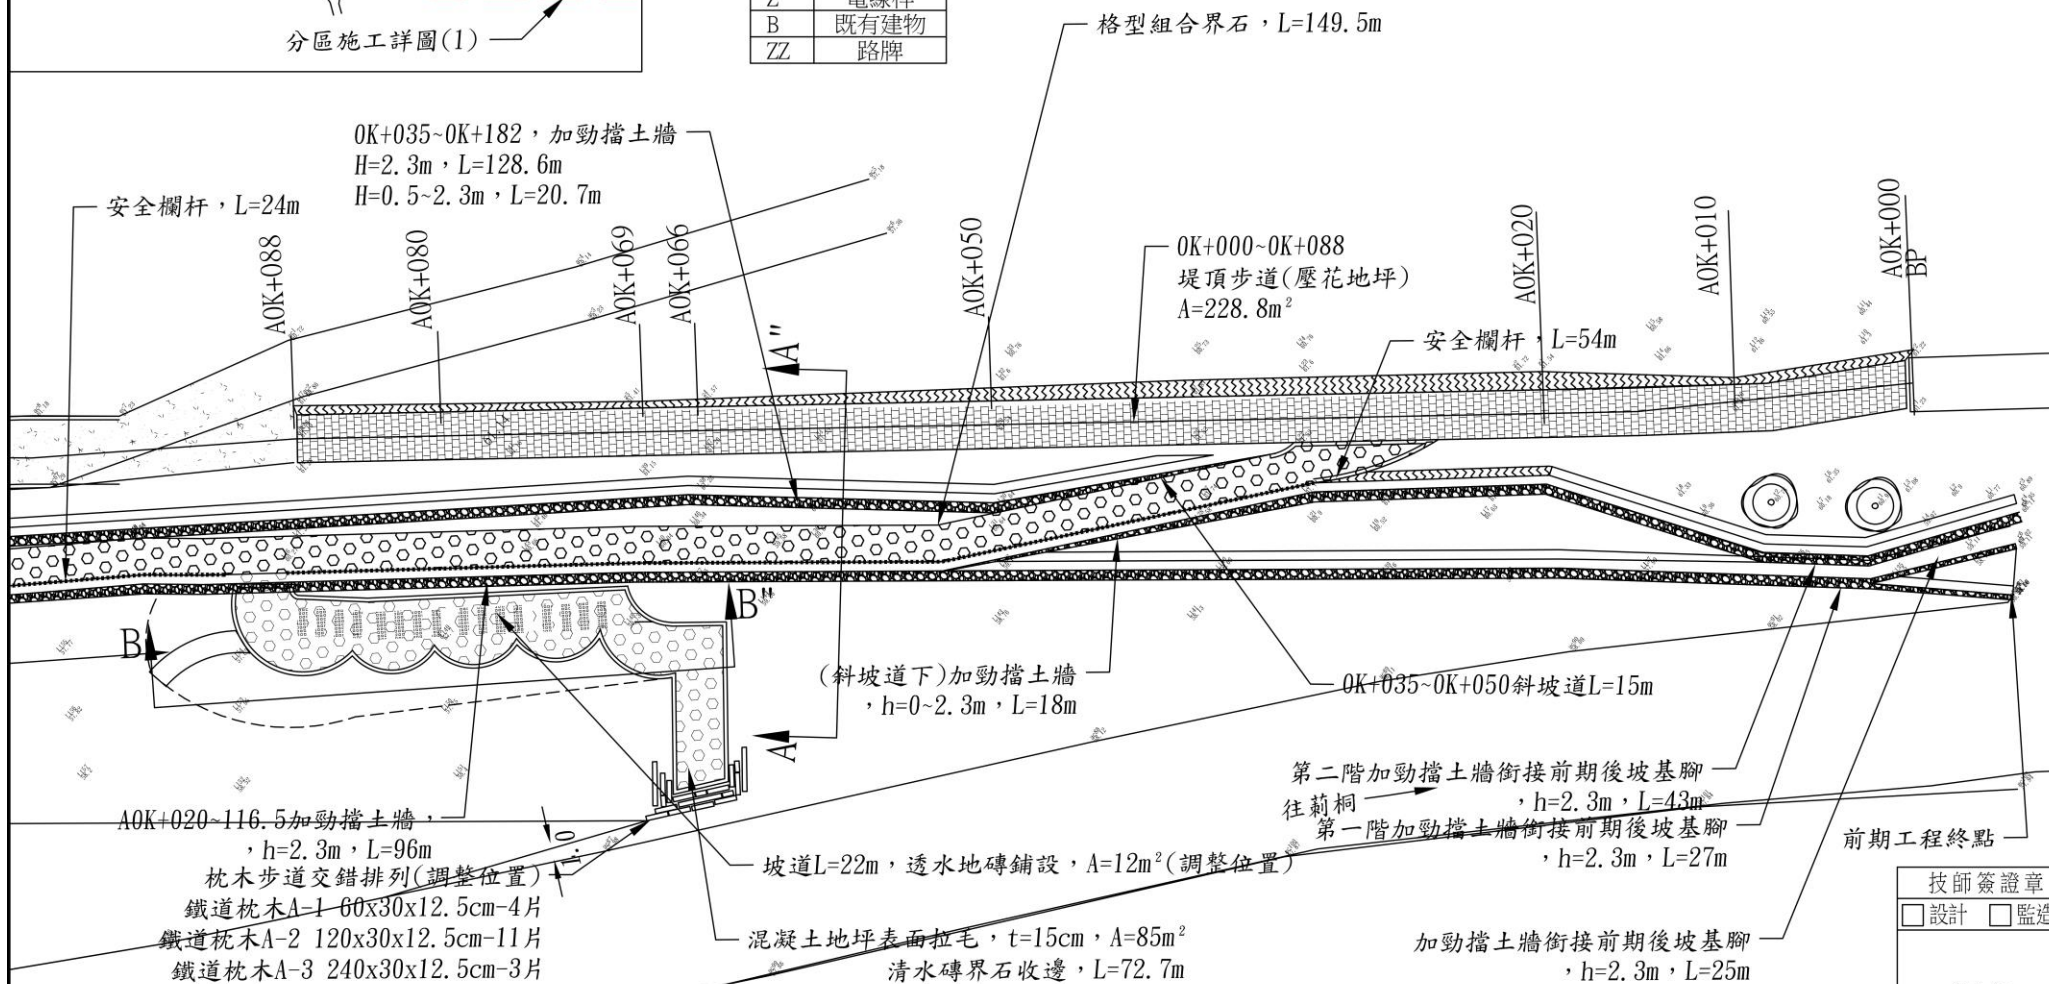

經濟部水利署第四河川局

工程名稱 濁水溪樹仔腳延長段堤防整體環境改善工程
圖名 分區平面圖(1)

單位 公尺
日期 111年8月

比例 1:350

校核 詹永年
設計 廖哲毅
製圖 王晟至

審查 蔡連池
審核 張朝恭

核定 李友平

技師簽證章
☐ 設計 ☐ 監造

詹永年

圖號 3
第 3 頁
共 31 頁

竣工圖

— A0K+098~203新設堤頂基腳
，L=105+17=122m

- 新設安全欄杆
，L=17m

干
m K+182

原0k+66階梯移至此處
新設階梯(A)一座

A0K+116.5~182加勁擋土牆，
， $h=1.4\text{m}$ ， $L=65.5\text{m}$


- AC鋪設 $t=8\text{cm}$ ， $A=181\text{m}^2$

A0K+185~A0K+210
後坡基腳(1), L=23.5m

A0K+88~182 —————
碎石級配鋪設w=50cm，T=20cm，L=94m

既有民宅區

測量點位說明	
代號	名稱
r	既有構造物
t	既有喬木
L	高程測點
AC	路面邊緣
Z	電線桿
B	既有建物
ZZ	路牌

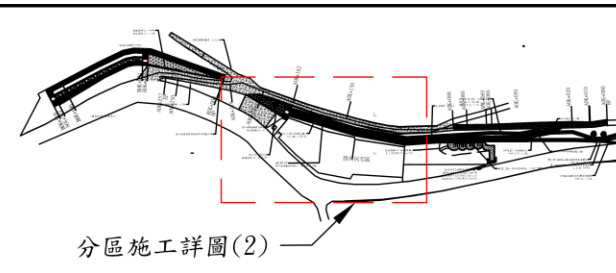

混凝土地坪表面拉毛， $A=310\text{m}^2$
清水磚界石收邊， $L=160\text{m}$

AC鋪設 $t=8\text{cm}$ ， $A=1001\text{m}^2$

A0K+116.5

枕木階梯L=4.5m(另詳圖)
A-2 120x30x12.5cm-15片

技師簽證章

☐ 設計 ☐ 監造

詹永年

經濟部水利署第四河川局

工程名稱	濁水溪樹仔腳延長段堤防整體環境改善工程
------	---------------------

單位	
----	--

公尺

比例

1:350

校核

詹永年

二	审查
---	----

蔡連池

--	--

圖	
---	--

4

圖 名

分區平面圖(2)

日期

111年8月

収	口
製	圖

廖白教
王晟至

一	审 核
---	-----


張朝恭

子又十

	0	1	2	523
--	---	---	---	---	---	---	---	---	---	---	----	----	-----	-----	
第 4 頁
共 31 頁


分區植栽配置平面圖

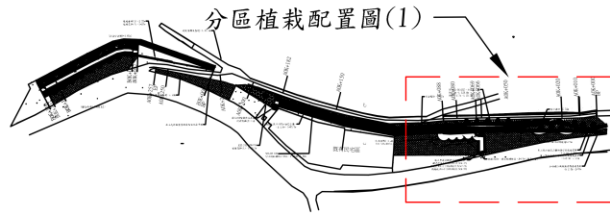

植栽表					植栽表				
圖例	名稱	規格	數量	間距	圖例	名稱	規格	數量	間距
	春不老	25cm≤H<30cm, 15cm≤W<20cm	629株	@30cm		楓香	270≤H<300, 6≤米高直徑<8cm	6株	@500cm
	木槿	25cm≤H<30cm, 15cm≤W<20cm	195株	@30cm		苦楝	270≤H<300, 6≤米高直徑<8cm	5株	@500cm
	錫蘭葉下株	25cm≤H<30cm, 15cm≤W<20cm	2850株	@25cm		既有植栽保留		2株	
	百慕達草	草皮	1321m ²			大葉桃花心木	270≤H<300, 6≤米高直徑<8cm	5株	@500cm
	蔓榕	穴盆苗	6250株	每平方10株					



竣工圖

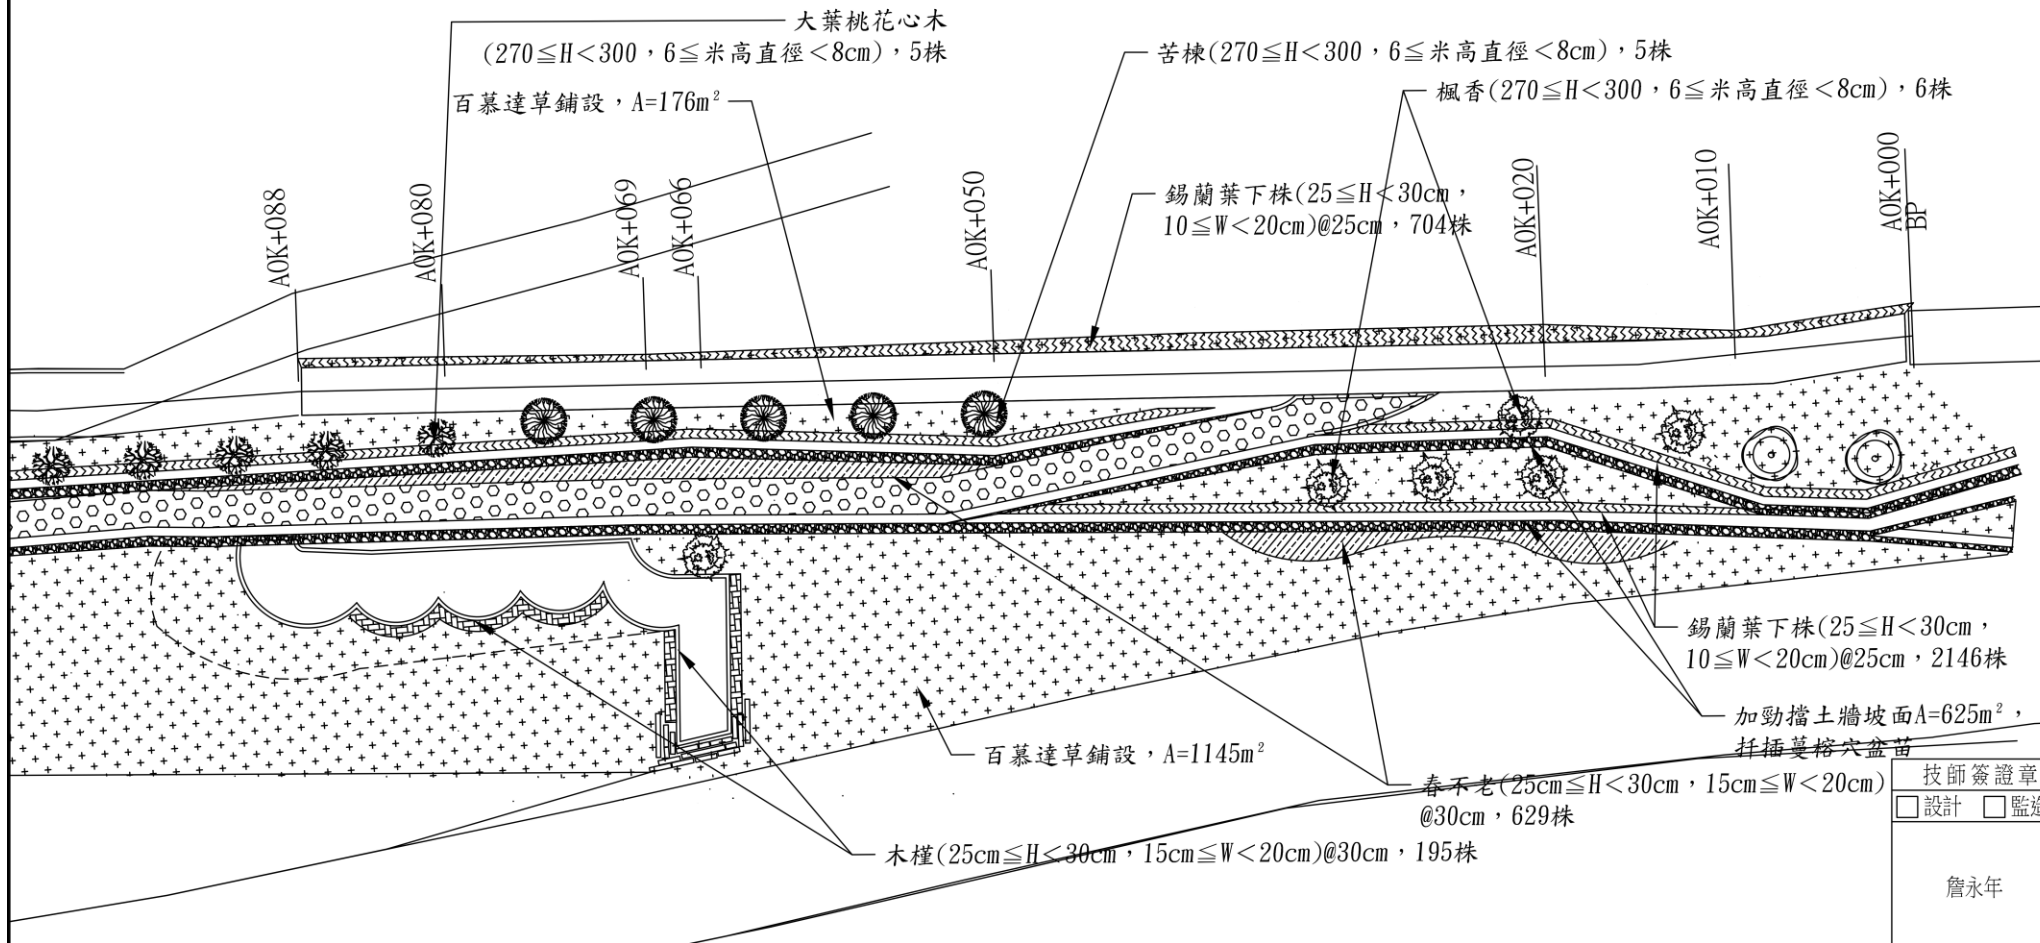


經濟部水利署第四河川局

工程名稱	濁水溪樹仔腳延長段堤防整體環境改善工程	單位	公尺	比例	1:350	校核	詹永年	審查	蔡連池	核定	李友平	圖號	6
圖名	分區植栽配置圖(1)	日期	111年8月	設計	廖哲毅	製圖	王晟至	審核	張朝恭			第 6 頁	
												共 31 頁	

技師簽證章
☐ 設計 ☐ 監造


詹永年

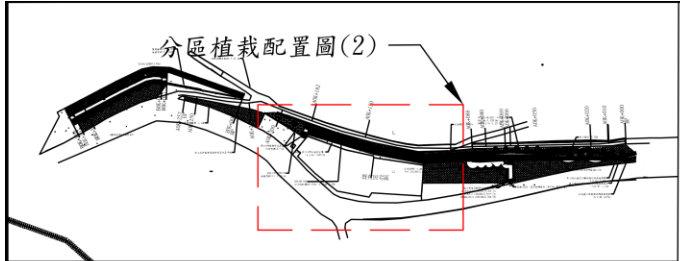

植 栽 表				
圖 例	名 稱	規 格	數 量	間 距
	百慕達草	草皮	同上頁	
	大葉桃花心木	$270 \leq H < 300$ · $6 \leq$ 米高直徑 $< 8\text{cm}$	15株	@500cm
	既有植栽保留		1株	
	錫蘭葉下株	$25\text{cm} \leq H < 30\text{cm}$ · $15\text{cm} \leq W < 20\text{cm}$	同上頁	@25cm




竣工圖

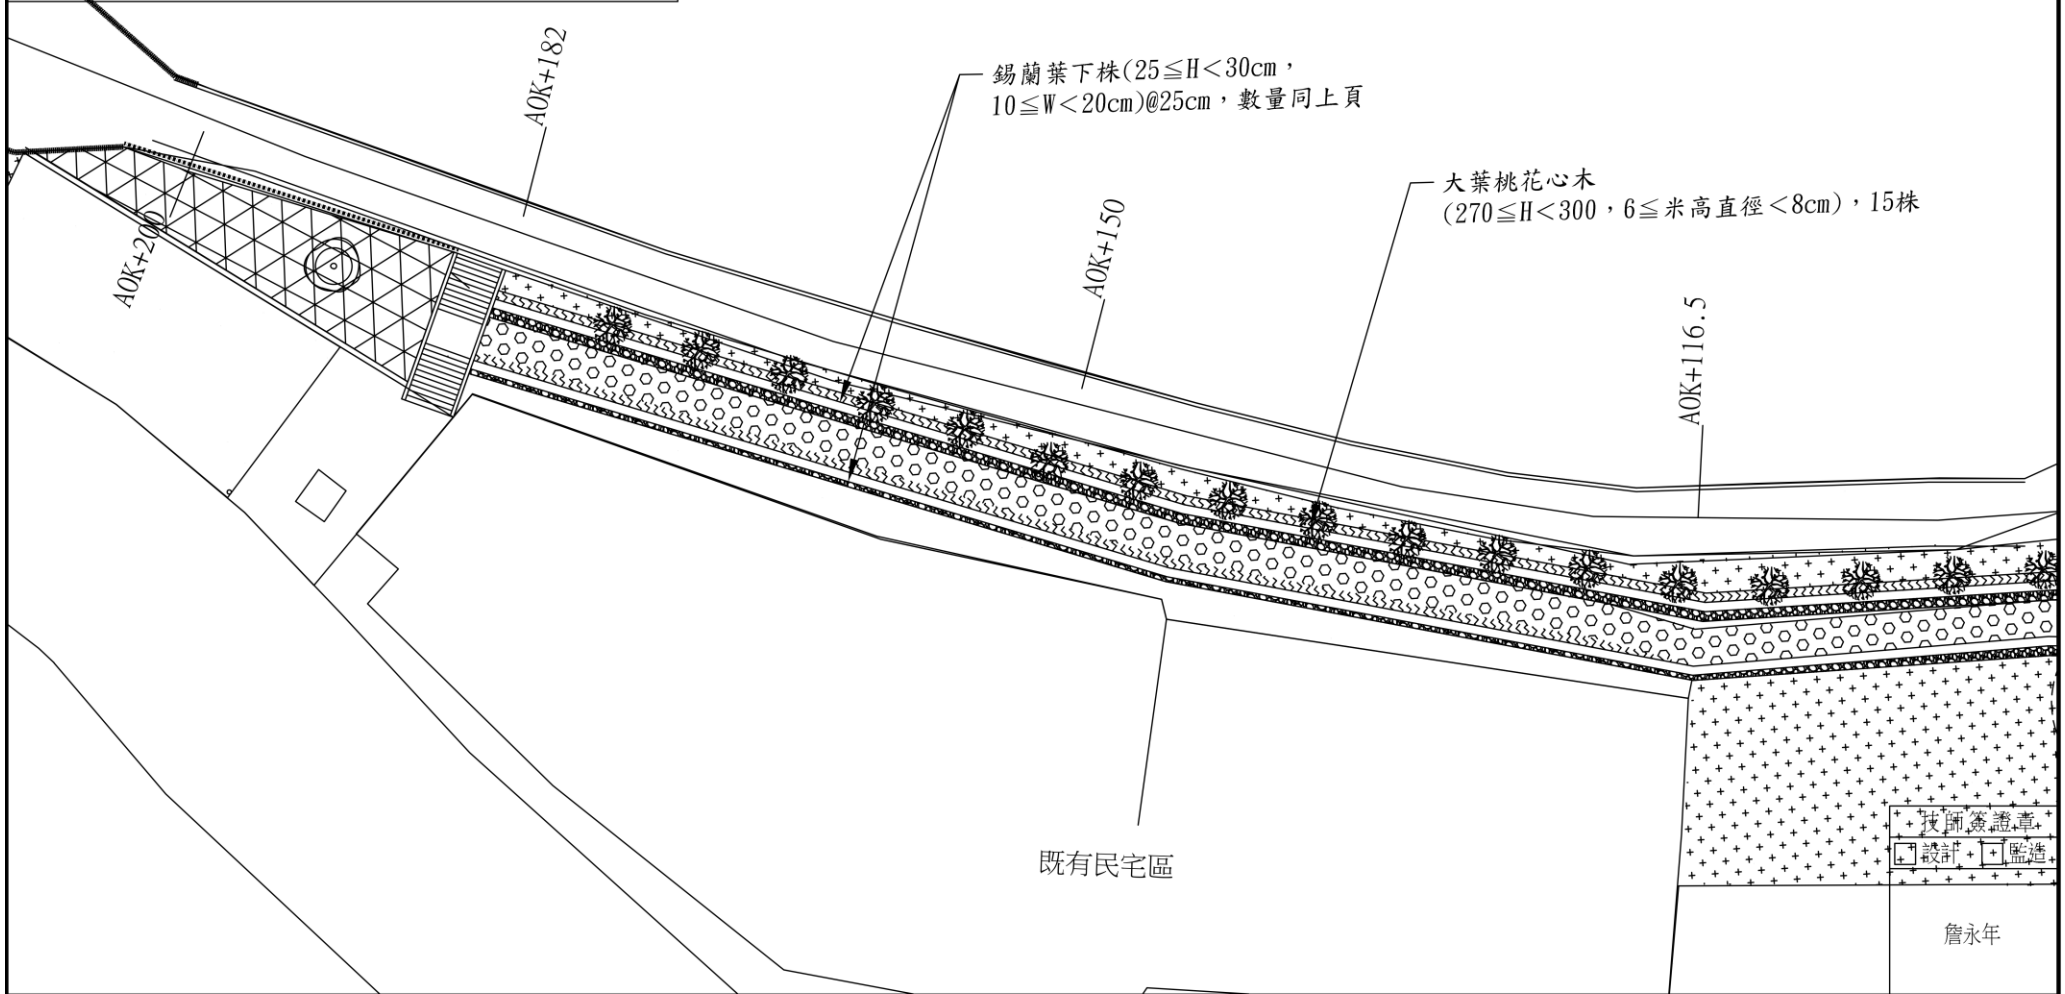

技師簽證章
設計 監造

詹永年

經濟部水利署第四河川局	工程名稱	濁水溪樹仔腳延長段堤防整體環境改善工程	單位	公尺	比例	1:350	校核	詹永年	審查	蔡連池	核定	李友平	圖號	6-1
	圖名	分區植栽配置圖(2)	日期	111年8月			設計	廖哲毅	審核	張朝恭			第 6-1 頁	
							製圖	王晟至					共 31 頁	

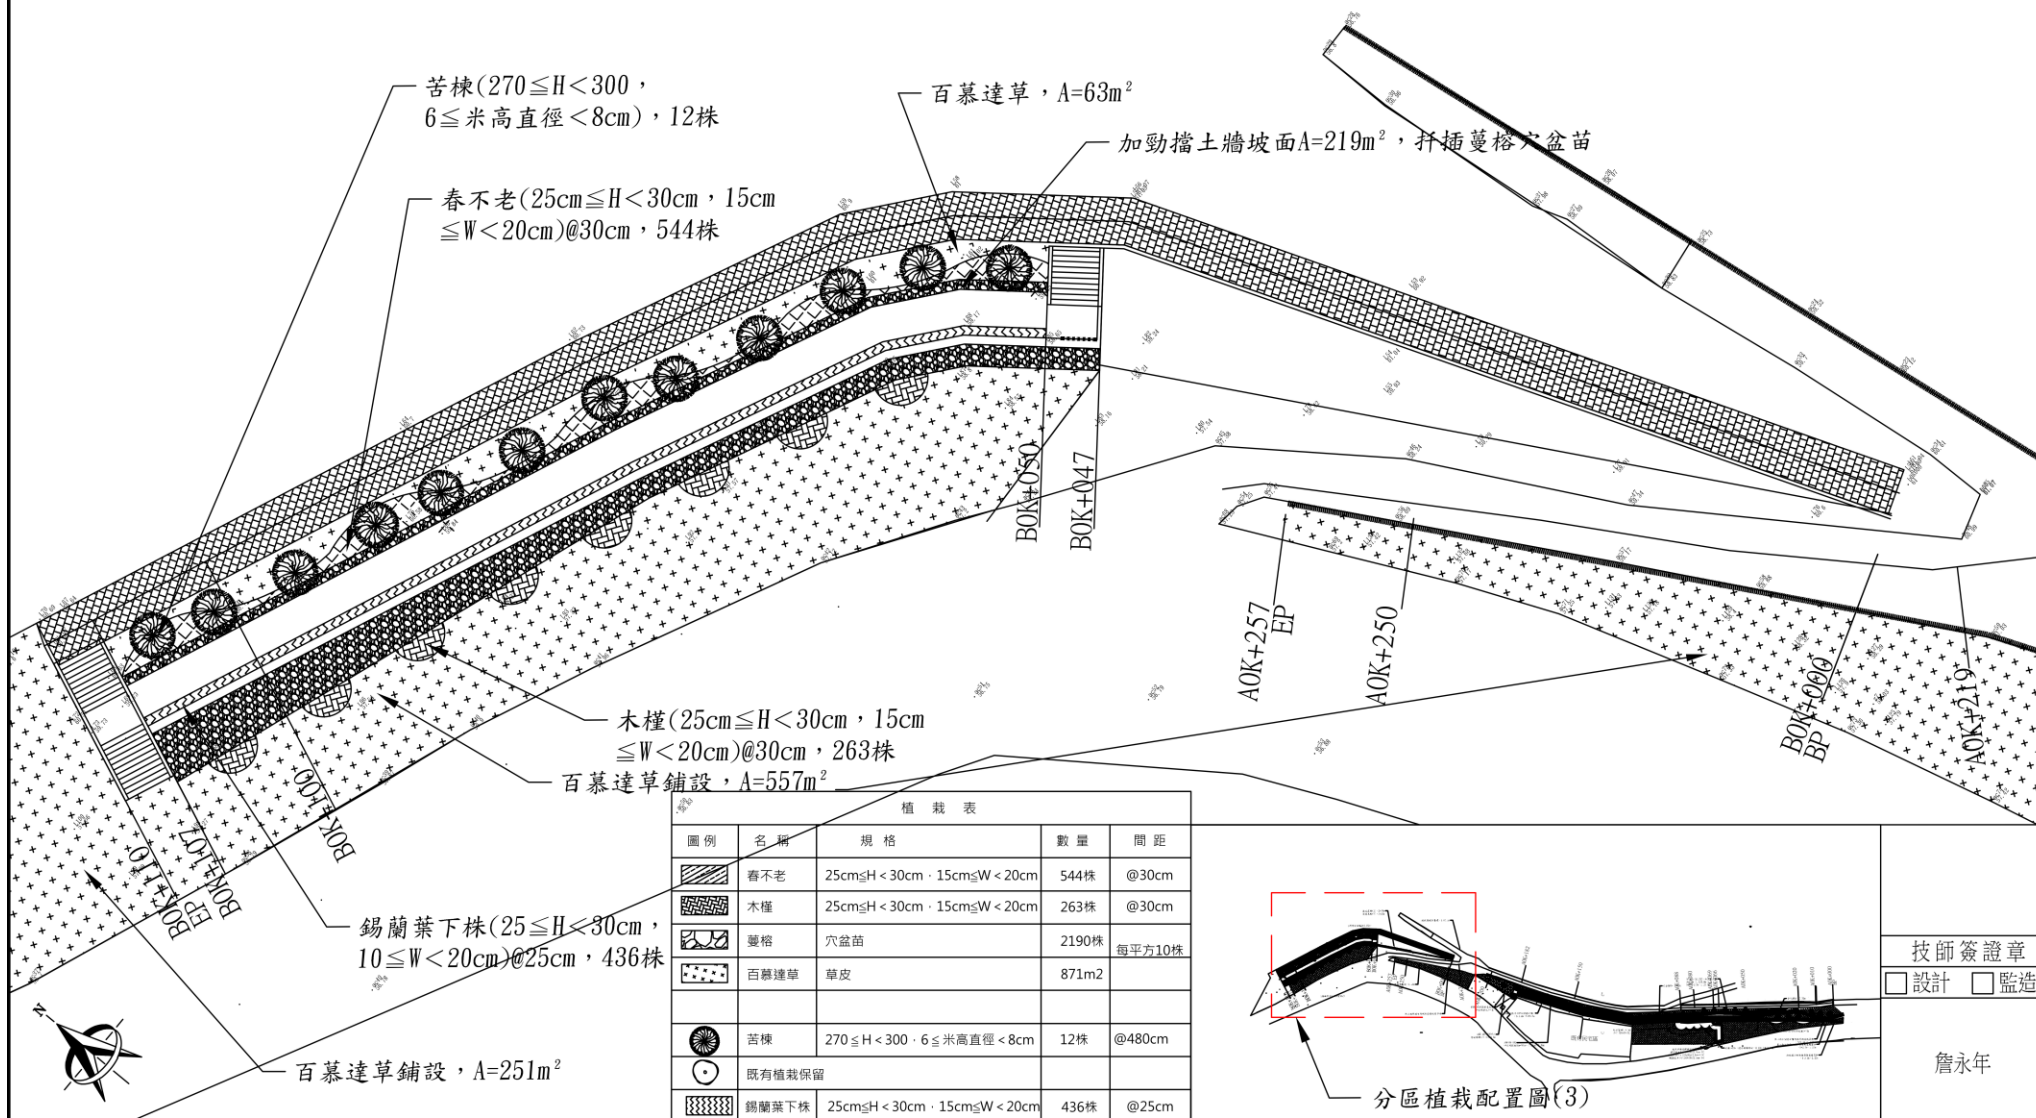

技師簽證章

☐ 設計 ☐ 監造

詹永年

經濟部水利署第四河川局

工程名稱 濁水溪樹仔腳延長段堤防整體環境改善工程

單位

公尺

比例

1:350

校核 詹永年

設計 廖哲毅

製圖 王晟至

審查 蔡連池

審核 張朝恭

核定


李友平

圖號 7

第 7 頁

共 31 頁

標準斷面圖

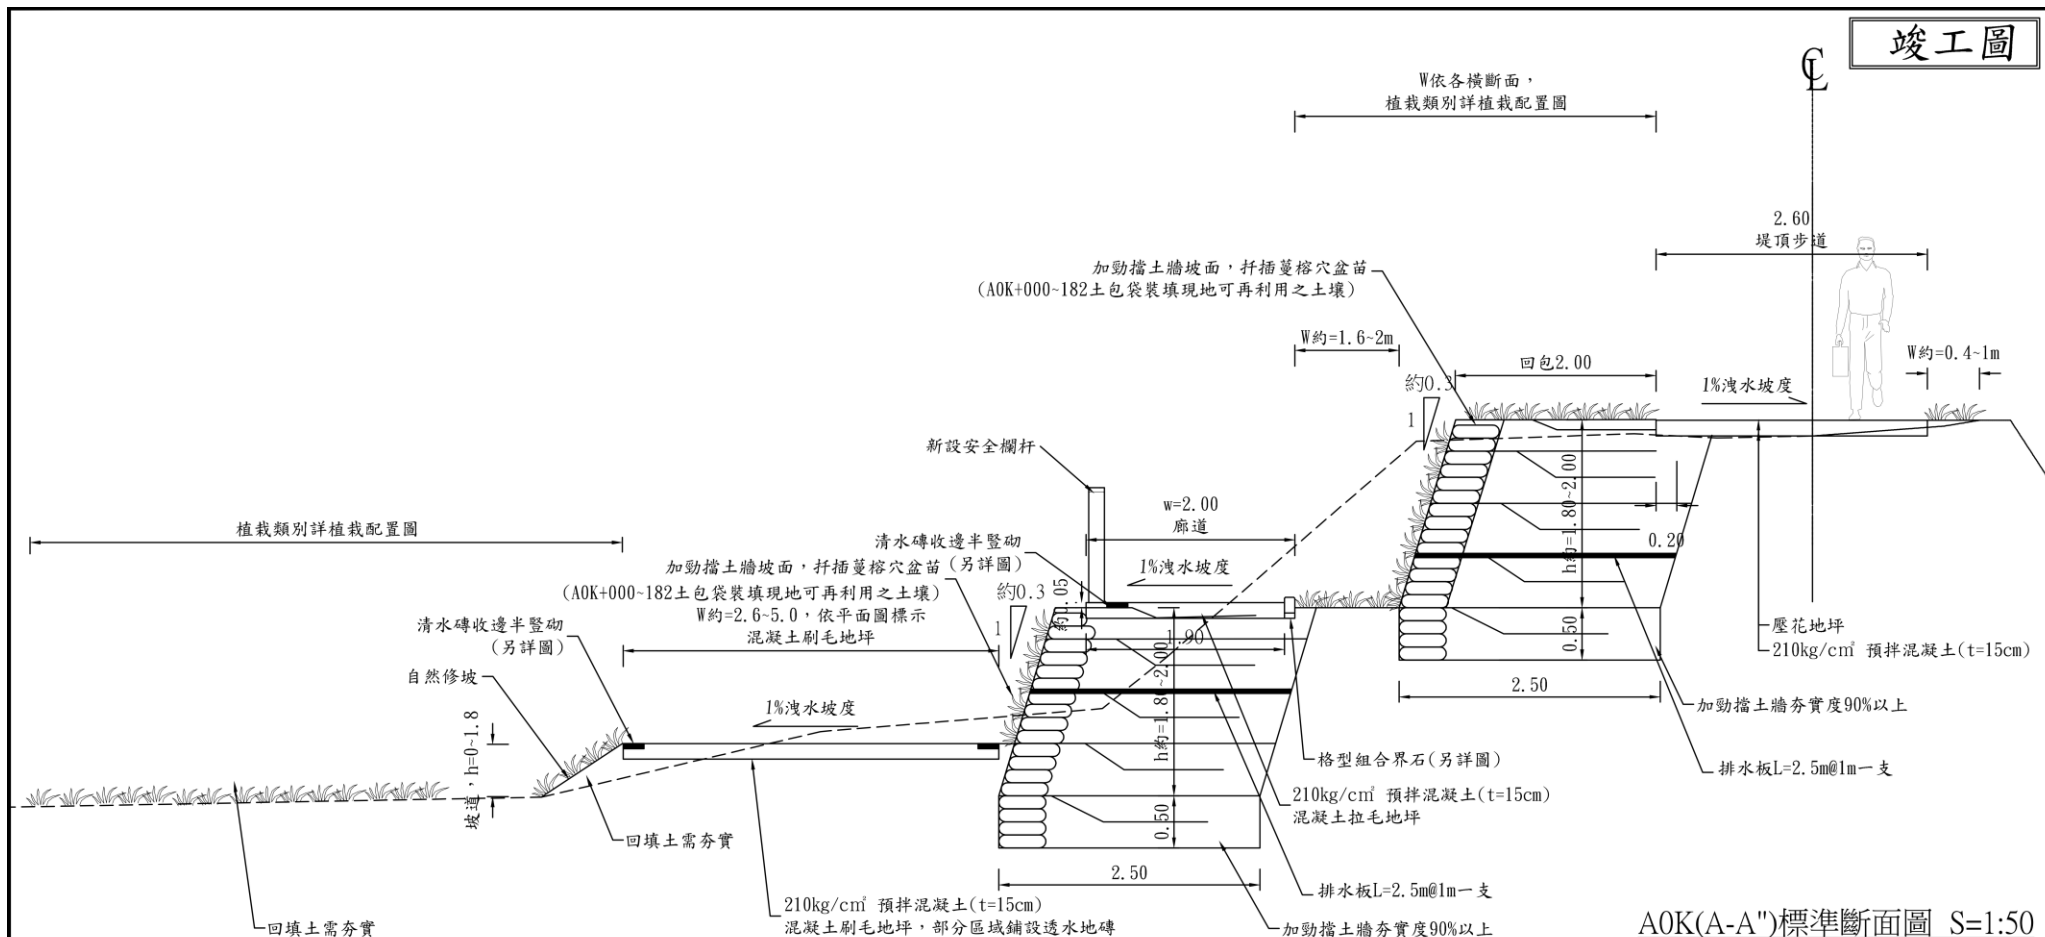

註：

1. 混凝土構造物@20m一處伸縮縫，外露面角隅需做3*3cm截角。(壓花地坪及拉毛地坪@5m一處伸縮縫)

技師簽證章

☐ 設計 ☐ 監造

詹永年

經濟部水利署第四河川局

工程名稱 濁水溪樹仔腳延長段堤防整體環境改善工程

單位 M

比例

依圖面

校核 詹永年

審查 蔡連池

核定 李友平

圖號 9

圖名 A0K(A-A")標準斷面圖

日期 111年8月

製圖 廖哲毅

審核 張朝恭

第 9 頁

共 31 頁

竣工圖



1. 混凝土構造物@20m一處伸縮縫，外露面角隅需做3*3cm截角。(壓花地坪及拉毛地坪@5m一處伸縮縫)

☐ 設計 ☐ 監造

詹永年

工程名稱	濁水溪樹仔腳延長段堤防整體環境改善工程
圖 名	B0K標準斷面圖

M	比
111年8月	

校 核	詹永年
設 計	廖哲毅
製 圖	王晟至

核定	李友平
----	-----

圖號	11
第 11 頁	
共 31 頁	