

員東國中

來源：Google

在地圖上顯示所有搜尋結果

新竹縣立員東國民中學

310新竹縣竹東鎮東峰路521號

+886 3 596 3324

www.ydjh.hcc.edu.tw

3.5

在「Google 地圖」中檢視



逗留營地

96 竹東(三區)二杯



地圖資料 ©2022 Google 條款 100 公尺 機械工業

東安農路

將地圖移至

306台灣新竹縣關西鎮東安農路

來源：Google

在地圖上顯示所有搜尋結果

306新竹縣關西鎮東安農路

新農路


此地圖由使用者建立。瞭解如何建立自己的地圖。




地圖資料 ©2022 Google 條款 100 公尺




设计	审核	制图	校对	复核	主审工程师	工程处处长		工程編號	YD-06-0392-04	竣工圖
日期	日期	日期	日期	日期	深次序			契約編號		
日期	日期	日期	日期	日期	深次序			成圖日期		

增製發切	承攬商	經定營造 有限公司
竣工圖	工地負責人	大豐川民利
	專任工程人員	黃曉雲

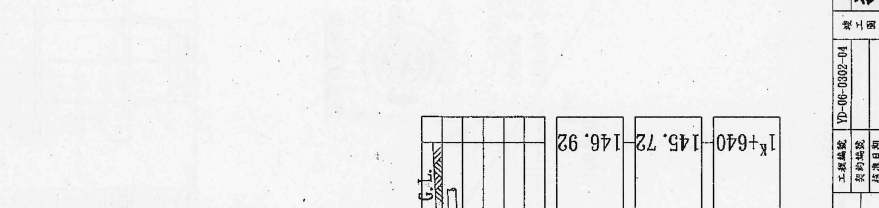

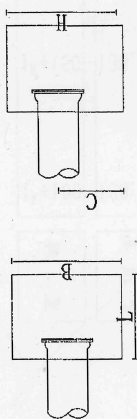

盲蓋固定台剖面圖

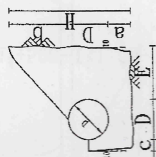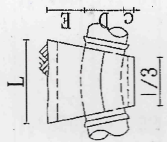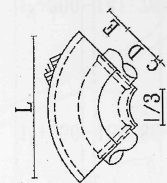

B


圖名	圖號	圖例	圖說
水平彎曲固定台	$\alpha=90^\circ$	平面圖	水平彎曲固定台
水平彎曲固定台	$\alpha=11.25^\circ$	平面圖	水平彎曲固定台
水平彎曲固定台	$\alpha=45^\circ$	側面圖	水平彎曲固定台

項目		B cm	L cm	C cm	H cm	混凝土 M_3^0	模板 M_2^2
管徑	800 φ	171	100	82	154	2.45	2.63
	600 φ	116.8	90	77	144	1.38	1.63


盲童固定台統計表

管徑	項目	H mm	L mm	E mm	a mm	c mm	混凝土 厚 ¹⁾	模板 厚 ²⁾
800 φ×45 ¹⁾	800 φ×45 ²⁾	190	324	45	35	75	18	3.54
800 φ×65 ¹⁾	160 φ×65 ²⁾	160	216	5	35	70	14	1.51
1000 φ×90 ¹⁾	1000 φ×90 ²⁾	30	59.3	7.5	10	10	7.5	0.02
800 φ×22.5 ¹⁾	800 φ×22.5 ²⁾	190	165	45	35	75	18	2.60
800 φ×11.25 ¹⁾	800 φ×11.25 ²⁾	190	82.9	45	35	75	18	0.80

水平彎曲固定台統計表

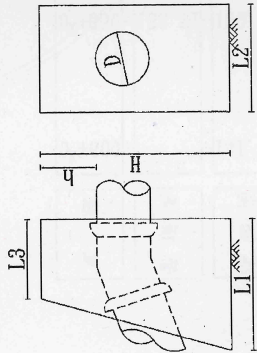

圖面平台定向

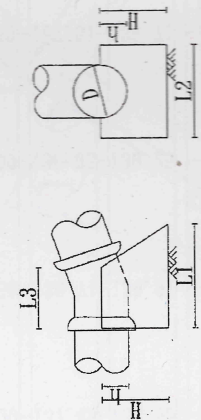

向上彎固定台平面圖

項目	H cm	h cm	L1 cm	L2 cm	L3 cm	混凝土 N ³	模板 m ²
800 φ × 45°	283.5	78.8	367.5	199.5	210	14.47	22.05
600 φ × 45°	232.2	64.5	301	163.4	172	8.12	14.79

向下警固定台統計表


項目	H cm	h cm	L1 cm	L2 cm	L3 cm	濕土上 M ²	模板 M ²
管徑							
800 ϕ $\times$ 45	75	40	200	120	133.3	1.17	1.80
600 ϕ $\times$ 45	60	30	150	90	100	0.53	1.08
100 ϕ $\times$ 90	50	25	137.5	87.5	91.7	0.41	0.88

向上彎曲固定台統計表


大小頭固定台統計表		項目	混凝土 m ³	模板 m ²
管徑	800 ϕ ×600		0.69	3.73
	600 ϕ ×450		0.51	2.7

大小頭固定台統計表


註：表示固定台與土壤挖掘面密接
固定台均採用175kg/cm²混凝土

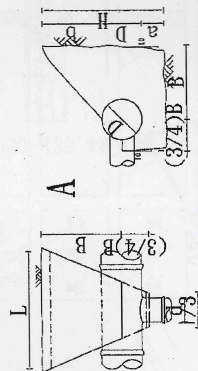

丁字管固定平台平面圖

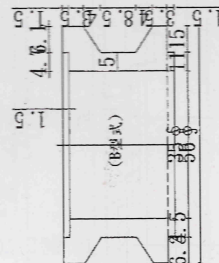

丁字管固定台側面圖

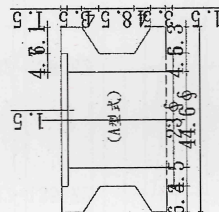


管徑	項目	H cm	L cm
----	----	------	------

容腔	H cm	B cm	a cm	b cm	混凝土 m ³	模板 m ²
600×5×600	160	292.5	60	30	70	1.84

混凝土基座

註：1. 混凝土 $f_c' = 210 \text{ kgf/cm}^2$ 。
2. 須預鑄製成並經七天濕治養護。

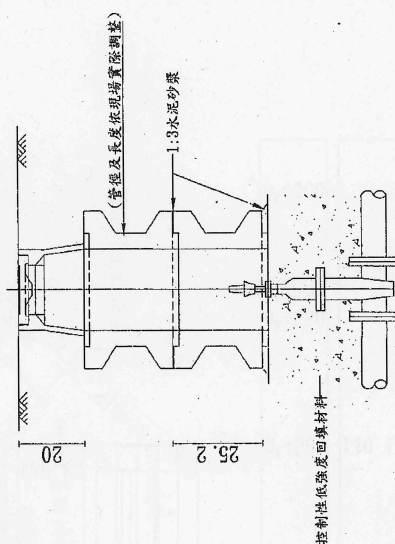

閥盒頂平面圖



開盒混凝土基座及安裝示意圖(cm)

註：1. 閥盒請依據契約「自來水工程用鑄鐵閥栓金規範」辦理。
2. 300mm以下閥類使用A型式
400mm以上閥類使用B型式





承 攬 商	經 寬 營 公 司 有 限 公 司
工 地 負 責 人	王 永 潮

[illegible]




刪除節點圖

[illegible]

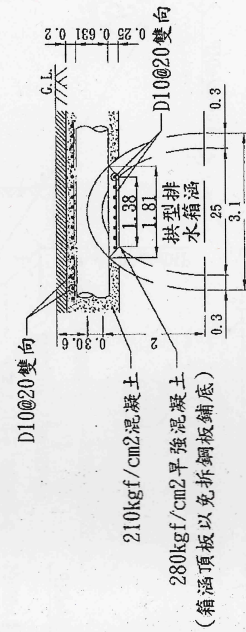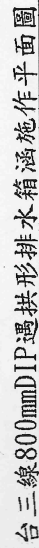

A-A斷面圖

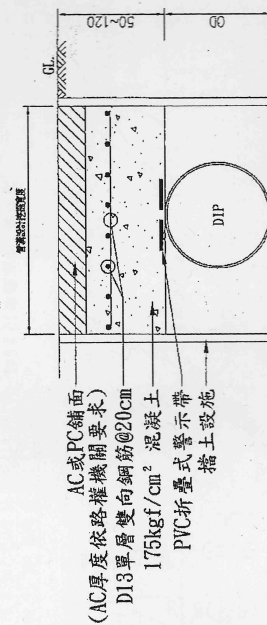


管線淺埋補強斷面示意圖


N.T.S Unit: cm

台灣自來水公司
員嶼淨水場送水管線工程
管線平面圖及節點圖(四)


3. 集水井開挖四周以鋼軌樁圍攔，以確保施工安全。

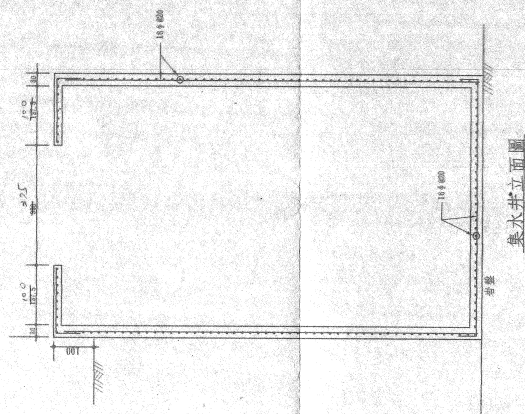


集水井立面圖

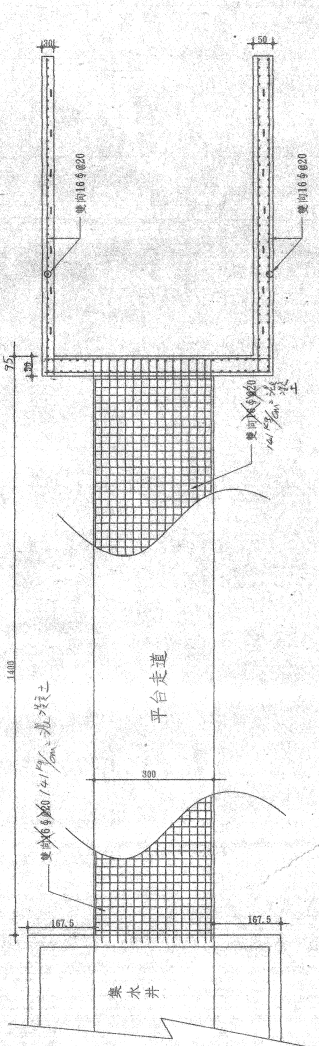


平台走道

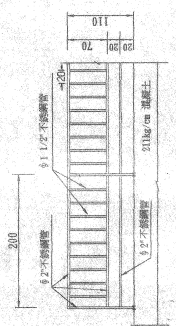


平台不銲鋼護欄詳圖

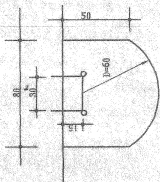


爬梯平面圖

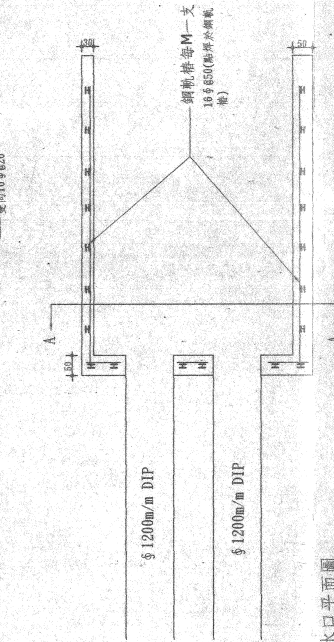


平台走道取水口平面圖

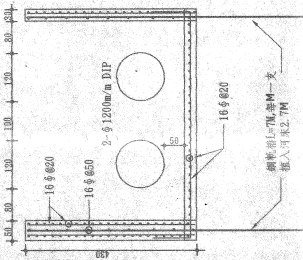

取水口A-A斷面圖

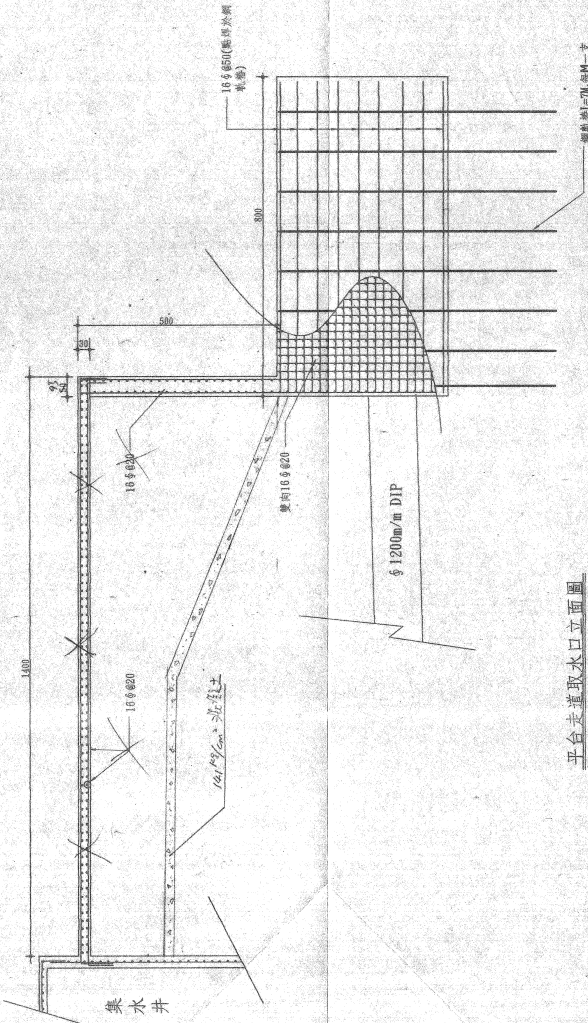

平台走道取水口立面圖

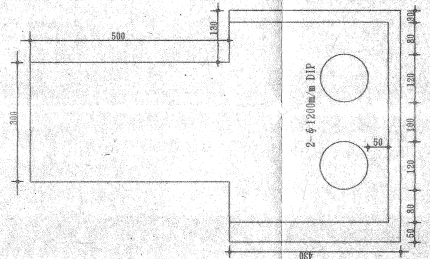

取水口右側圖

護欄立面圖

台灣省自來水公司第三區管理處	馬莎颱風員嶼淨水場二號井便臺工程	設計/繪圖	林建彰	校對	林建彰	監工	林建彰	工程圖說	圖號	繪圖日期	繪圖人	林建彰
----------------	------------------	-------	-----	----	-----	----	-----	------	----	------	-----	-----